



Grundmynd kjallari
1:100

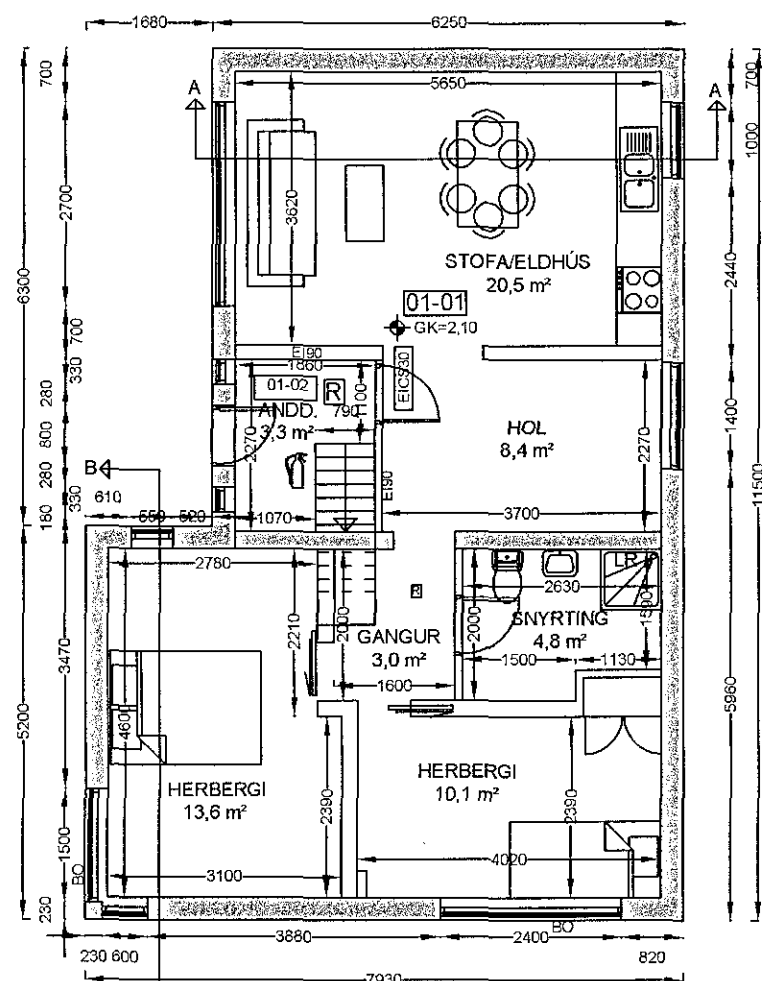

Grundmynd 1. hæð
1:100

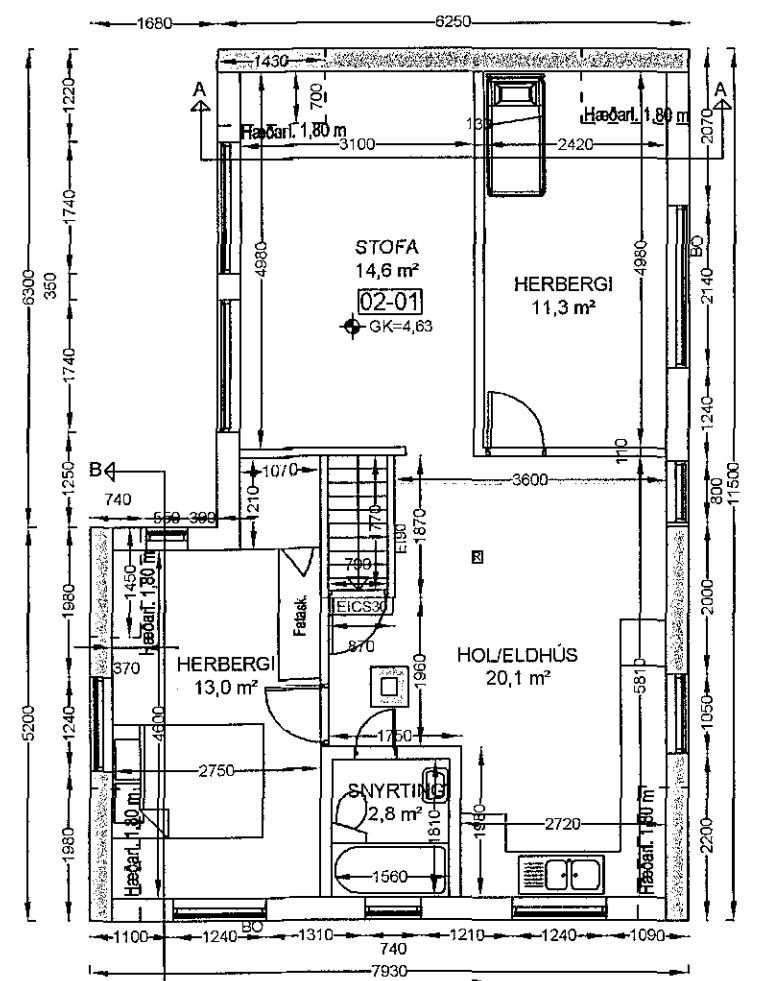

Grundmynd 2. hæð
1:100

BYGGINGARLÝSING:

SÓTT ER UM AÐ FÁ ÍBÚÐ 0201 AÐ REYKJAVÍKURVEGI 5, SKRÁÐA SEM SAMÞYKKT ÍBÚÐ EN HÚN VAR AÐUR SAMÞYKKT SEM ÍBÚÐ, SAMANBER EIGNASKIPTASAMNING FRÁ 1962.

REYKJAVÍKURVEGUR 5, HAFNARFIRÐI ER TVÍBÝLISHÚS. HÚSIÐ ER SKV. FASTEIGNASKRÁ ÞJÓÐSKRÁR BYGGT 1904. TEIKNINGAR AF HÚSI ERU SAMÞYKKTAR Á FUNDI BYGGINGARNEFNDAR HAFNARFJÖRÐAR 28. SEPTEMBER 1950 BREYTING Á KVISTI Á GÓTUHLID ER SAMÞYKKT Í BYGGINGARNEFND 11. JÚLÍ 1962 OG BREYTING Á KVISTI OG GLUGGA ER SAMÞYKKT Í BYGGINGARNEFND 8. APRÍL 1970. ALLT TEIKNAD AF SIGMARI GUÐMUNDSSYNI.

KJALLARI, SEM ER GEYMSLA OG ÞVOTTASTAÐA, ER AÐ MESTU NIÐURGRAFINN. KJALLARI ER STEINSTEYPTUR, 1.HÆÐ ER LÍKLEGA AÐ HLUTA ÚR HOLSTEINI OG AÐ HLUTA STEYPT. RISHÆÐ ER MEÐ STEYPTUM GÓFLUM EN KVISTIR ERU BÁRUJÁRNS- KLÆDDIR AÐ UTAN, LÍKLEGA ÚR TIMBRI. ÞAK ER HEFÐBUNDIÐ TIMBURÞAK, KLÆTT MEÐ BÁRUJÁRNI. ÞOTNPLÖTUR ERU STEYPTAR EN ÖNNUR GÓLF LÍKLEGA TIMBURGÓLF.

HÚSIÐ ER NÚ TEIKNAD UPP SAMKVÆMT ELDRÍ TEIKNINGUM OG MÆLINGUM Á STAÐNUM.

ÚRBÆTUR ENDURBÓTA BRUNAVARNA VINNIST SAMHLIDA EÐLILEGU VIÐHALDI BYGGINGARINNAR T.D. ÞJÓRGUNAROP (BO) GLUGGA.


LANDNR.: 122114
STAÐGR.: 1400-1-70100050
STÆRÐ LÓÐAR: 155,8 m2 SKV. ÞJÓÐSKRÁ ER 160,0 m2 SKV. LÓÐARBLAÐI 21,773,3 FRÁ 12.2.2002 SAMÞYKKT Í BÆJARRÁÐI 15.6.2005.

STÆRÐIR	GRUNNFLÖTUR (m²)	RÚMMÁL (m³)
KJALLARI	41,2	86,5
1. HÆÐ	80,6	203,9
2. HÆÐ	80,6	199,2


Samþykkt þann

14. feb. 2018


Byggingafulltrúinn í Hafnarfjörð

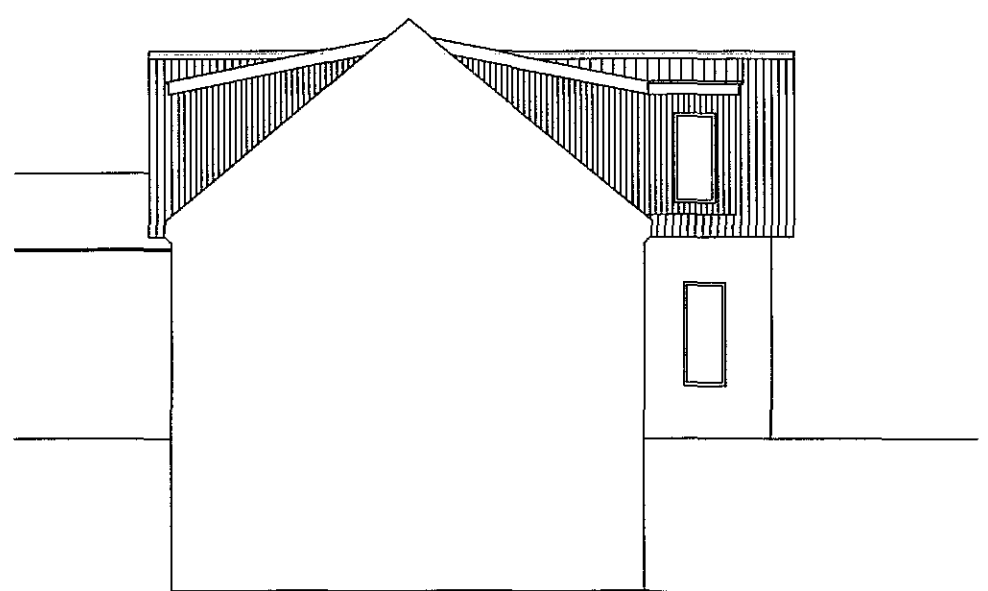


Austur
1:100

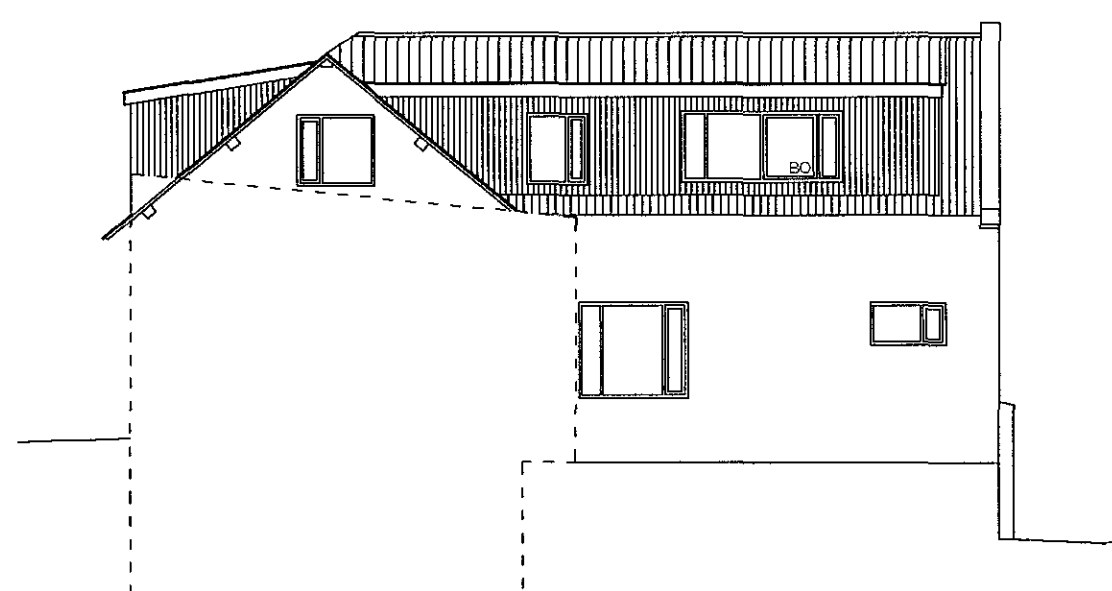


Suður
1:100

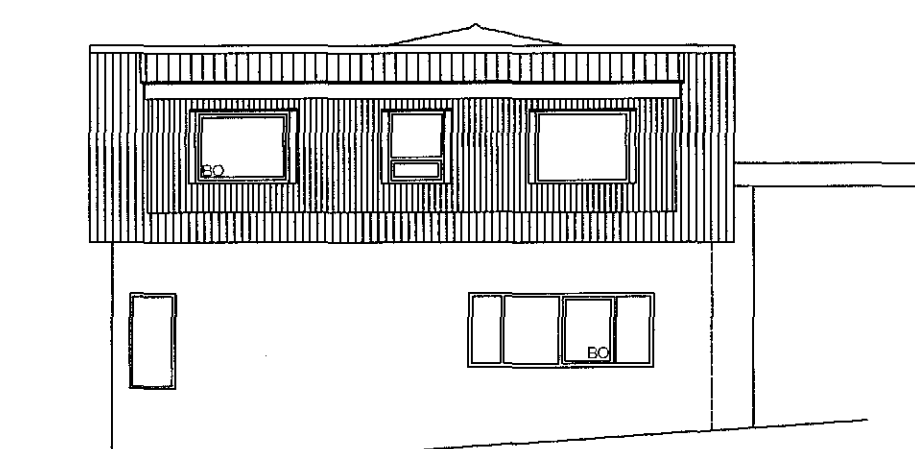


Vestur
1:100

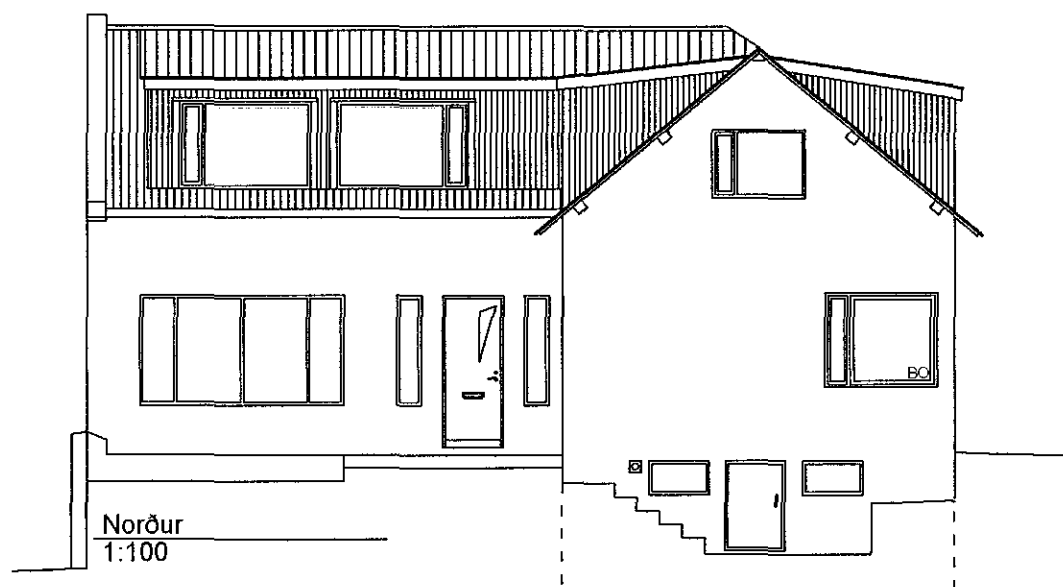




Norður
1:100

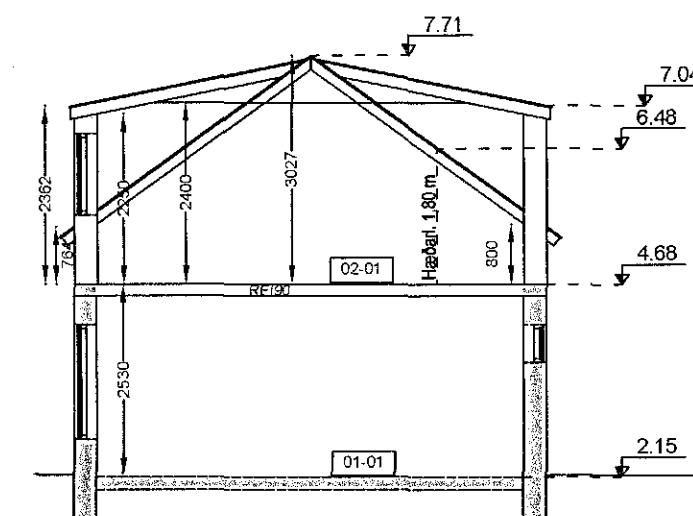

Snið A-A
1:100

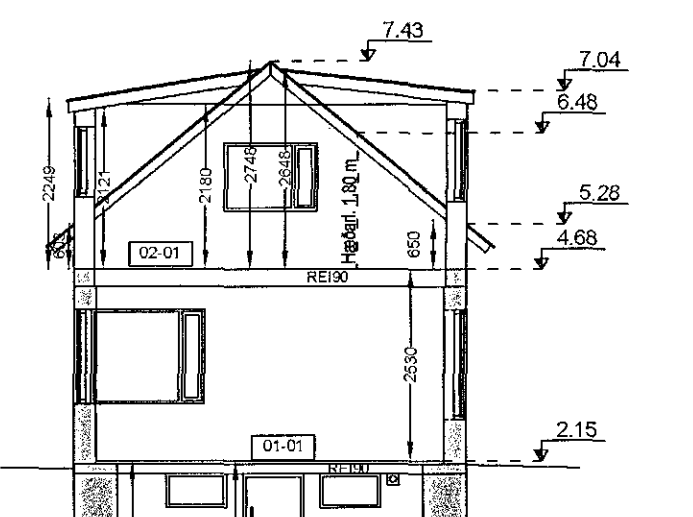

Snið B-B
1:100

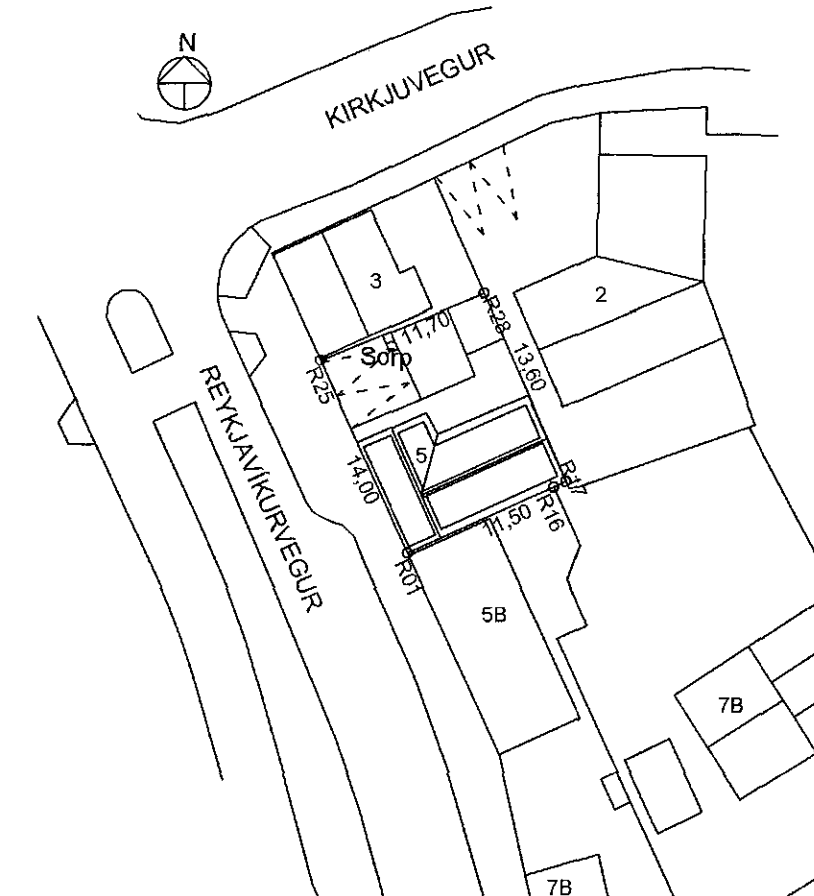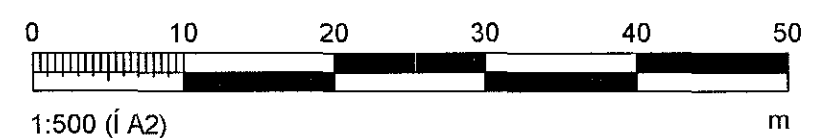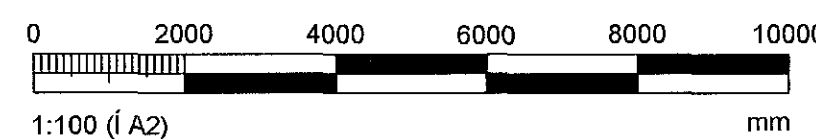

Afstöðumynd 1:500

Breytingar á undirrituðum teikningum hönnuðar skv. útgáfuferli:
Br. 04 Breytingar vegna athugasemda byggingarfulltrúa.
Br. 03 Breytingar vegna athugasemda byggingarfulltrúa.
Br. 02 Texta vegna íbúðar á efri hæð breytt.
Br. 01 Ýmsar breytingar vegna athugasemda byggingaryfirvalda.

HNITASKRÁ	NAFN	X-HNIT	Y-HNIT
R01	23427.767	9566.725	
R16	23437.365	9571.223	
R17	23438.180	9571.605	
R25	23433.707	9554.048	
R28	23444.125	9559.373	

REYKJAVÍKURVEGUR 5 HAFNARFJÖRÐUR UPPTEIKNINUN - GRUNNMYND		Mælikvarði	Hannað	SVa	mars 2015
		1:100	Teiknað	SVa	mars 2015
Beimur ehf. Verkfræðipjónusta Sveins Vald. Suðurgarði 1, 230 Reykjavíkur, kt. 510817-0950 Sími: 895 2710 Netf.: beimur@simmet.is Sveinn Valdimarsson MVfI kt. 271068-3879		Samp.	Sveinn Vald		
		1:500	Plottað	30.3.2015	
Teikningarnúmer		A101 20-04			
		Breyting:	01	02	03
Ath.		13.5.2015, 10.11.2017, 21.1.18, 31.1.18,			