
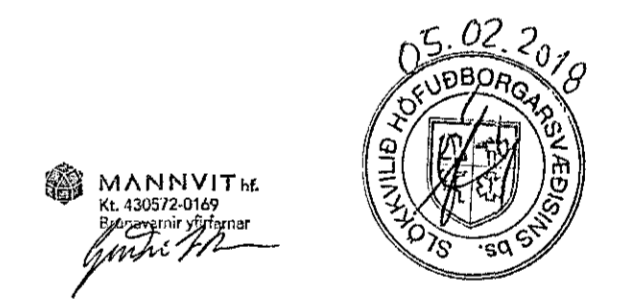
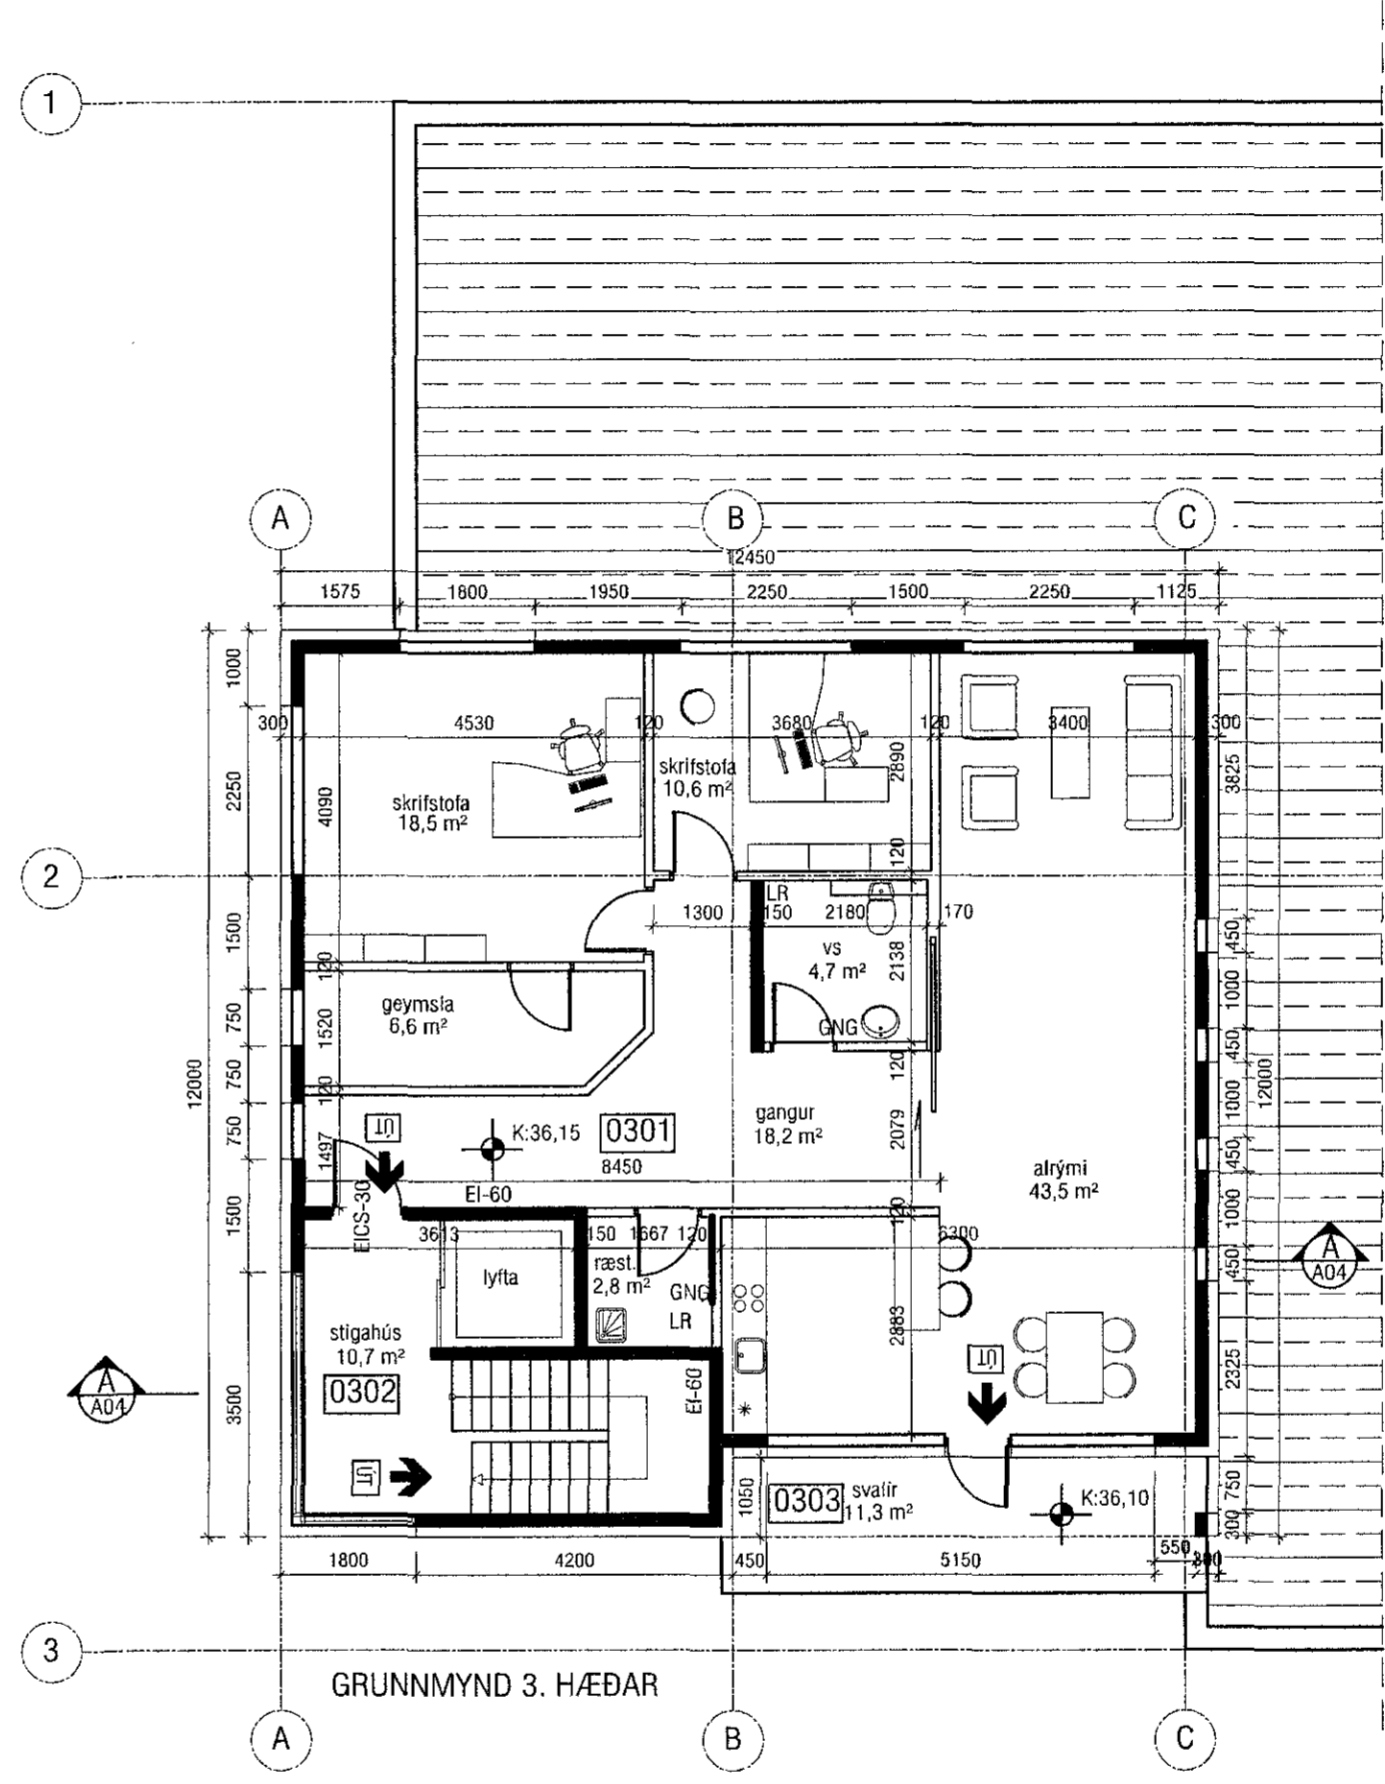


1611183 5/2 2018

Samþykkt þann  
28. feb. 2018  
Byggingafulltrúinn í MAFIRÐI

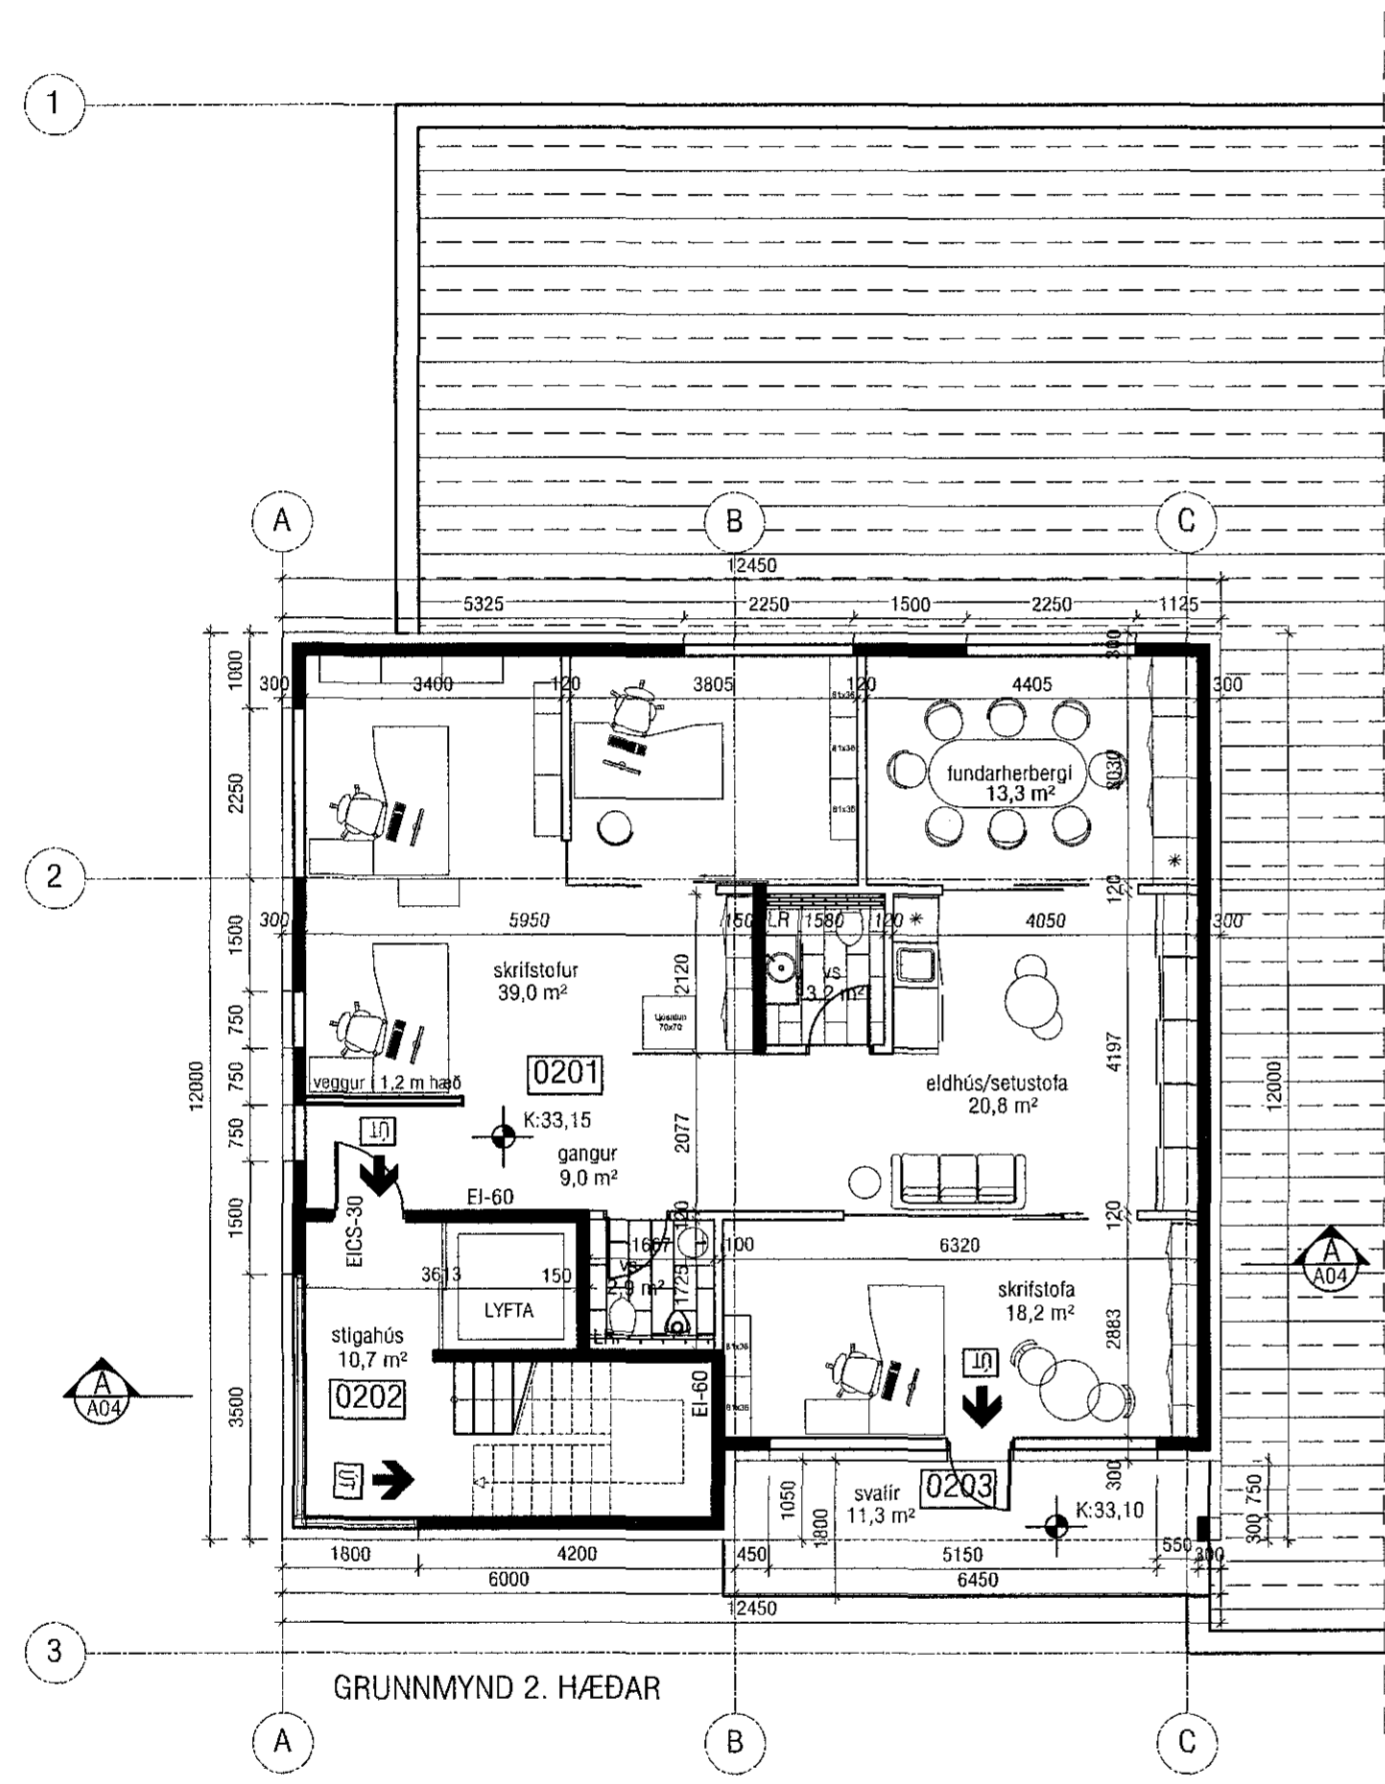

- Breyting 1: 16.06.2005. Gluggar á austur- og suðurhlíð 2. hæðar felldir út.
- Breyting 2: 14.07.2005. Kótum breytt.
- Breyting 3: 03.02.2010: Gluggum bætt við á 2.hæð austurhlíðar. Innra skipulagi 2. og 3. hæðar breytt.
- Breyting 4: 20.08.2014. Kótum breytt.
- Breyting 5: 02.02.2018. Breytt innra fyrirkomulag á 3. hæð. 2. hæð er óbreytt.

<b>VEKTOR</b> - hönnun og ráðgjöf - Síðurnúla 3, 108 Rvk, s: 554-6650 / 897-5363		Sigurður Hafsteinsson byggingatækniræðingur Kl. 030859-7749 email: sigurdur@vektor.is		DRANGAHRAUN 14, HAFNARFIRÐI GRUNNMYND 2. hæð OG 3. hæð	
Teikn. nr. Tölvisun & teikningu Samþykkt <i>[Signature]</i>		Dr. Dags.		Harnæð SH Teiknað SH	
Dagssetning Verk nr. Mælikvarði Teikn. nr. 03.10.2016 1:100 A-03					