



161183 3/2 '2018

Samþykkt þann
28. feb. 2018

Byggingafulltrúinn í Hafnarfirði

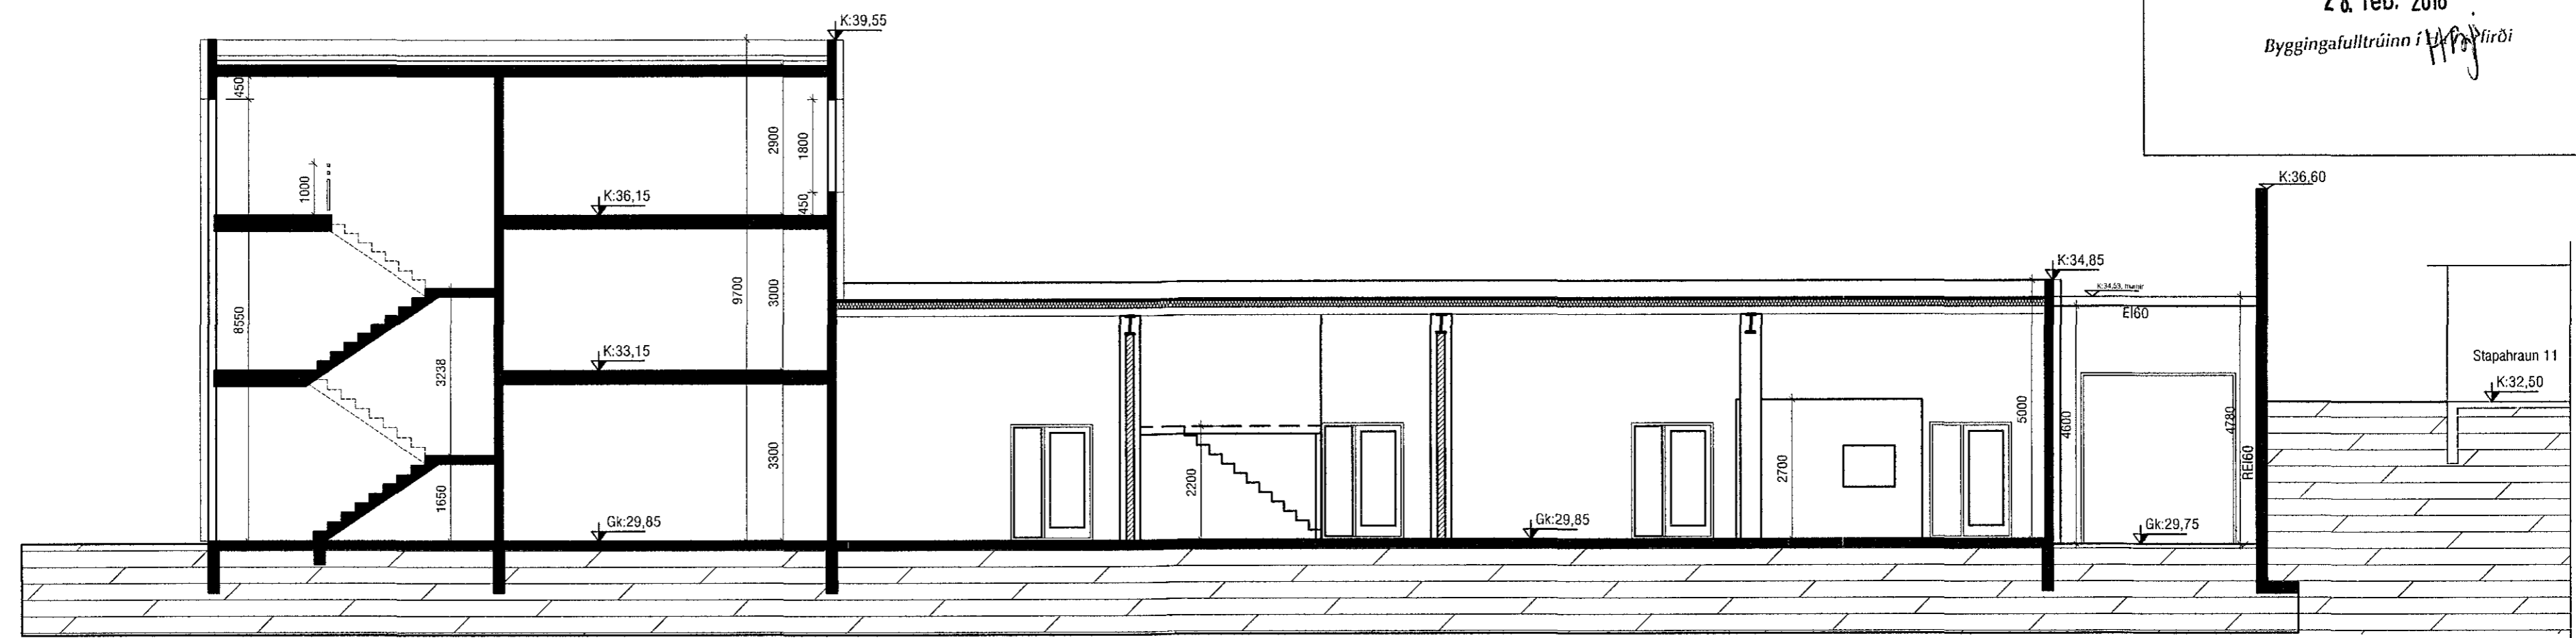

SNID A-A

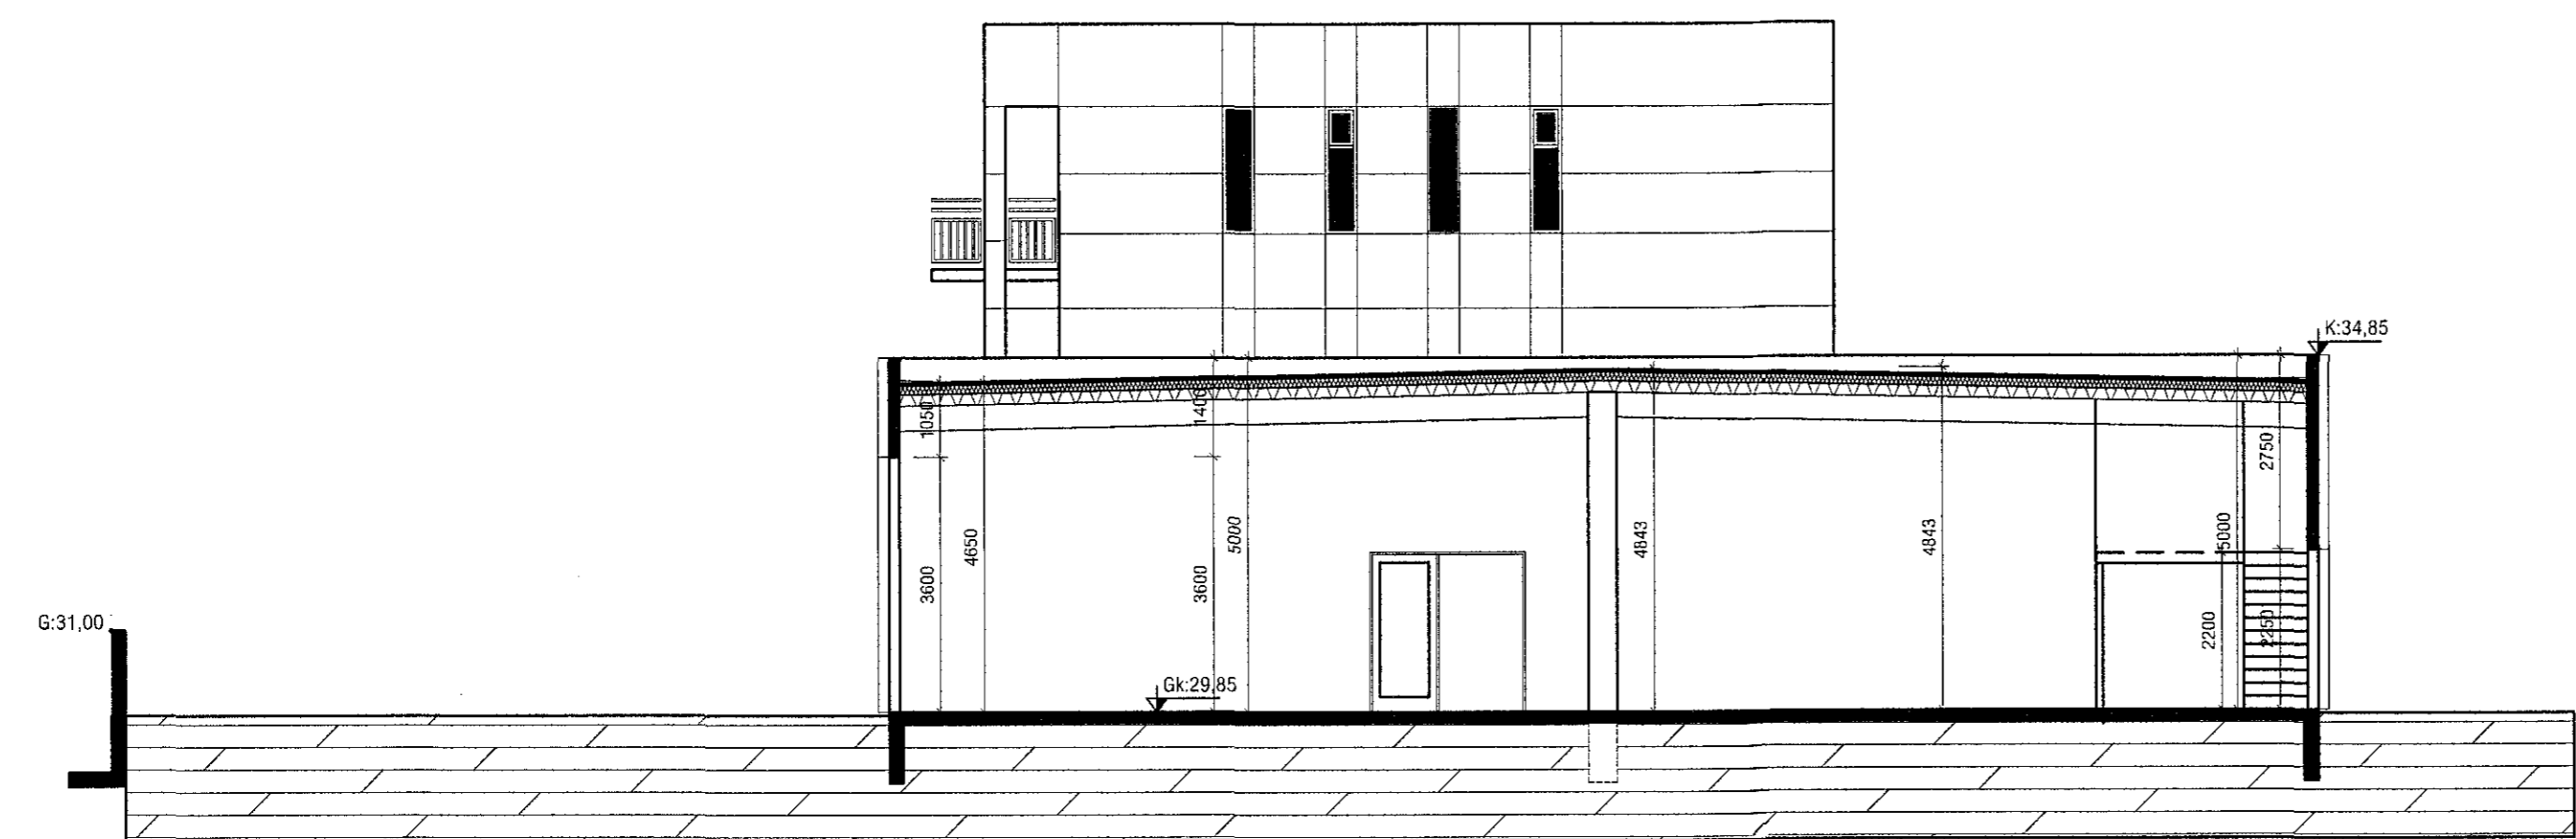

SNID B-B

MANNVIT hf.
Kt. 430572-0169
Eldveggir 11
Gunnar M.



Breyting 3: 03.02.2010.
Innra skipulagi 2. og 3. hæðar breytt. Snid B-B skv. því.
Breyting 4: 20.08.2014.
Skyll byggt við suðurhlid húss.
Stoðveggir settir við lóðarmörk vestan og sunnan megin við hús.
Breyting 5: 02.02.2018.
Snid A breytt. vegna útteigmslu við suðurgalli hússins.

VEKTOR - hönnun og ráðgjöf - Síðumúla 3, 108 Rvk, s: 554-6650 / 897-5363		Sigurður Halsteinnsson byggingataknifráeðingur Kt. 030859-7749 email: sigurdur@vektor.is		DRANGAHRAUN 14, HAFNARFIRÐI SNID A-A og B-B	
Teikn. nr.	Tilvísun á teikningu	Br.	Dags.	Hannað	Teiknað
Samþykkt	<i>[Signature]</i>			SH	SH
Dagsetning		Verk nr.	Mælikvarði	Teikn. nr.	
03.10.2016			1:100	A-04	