




Samþykkt þann  
14. mars 2018  
Byggingafulltrúinn  
Hafnarfirði

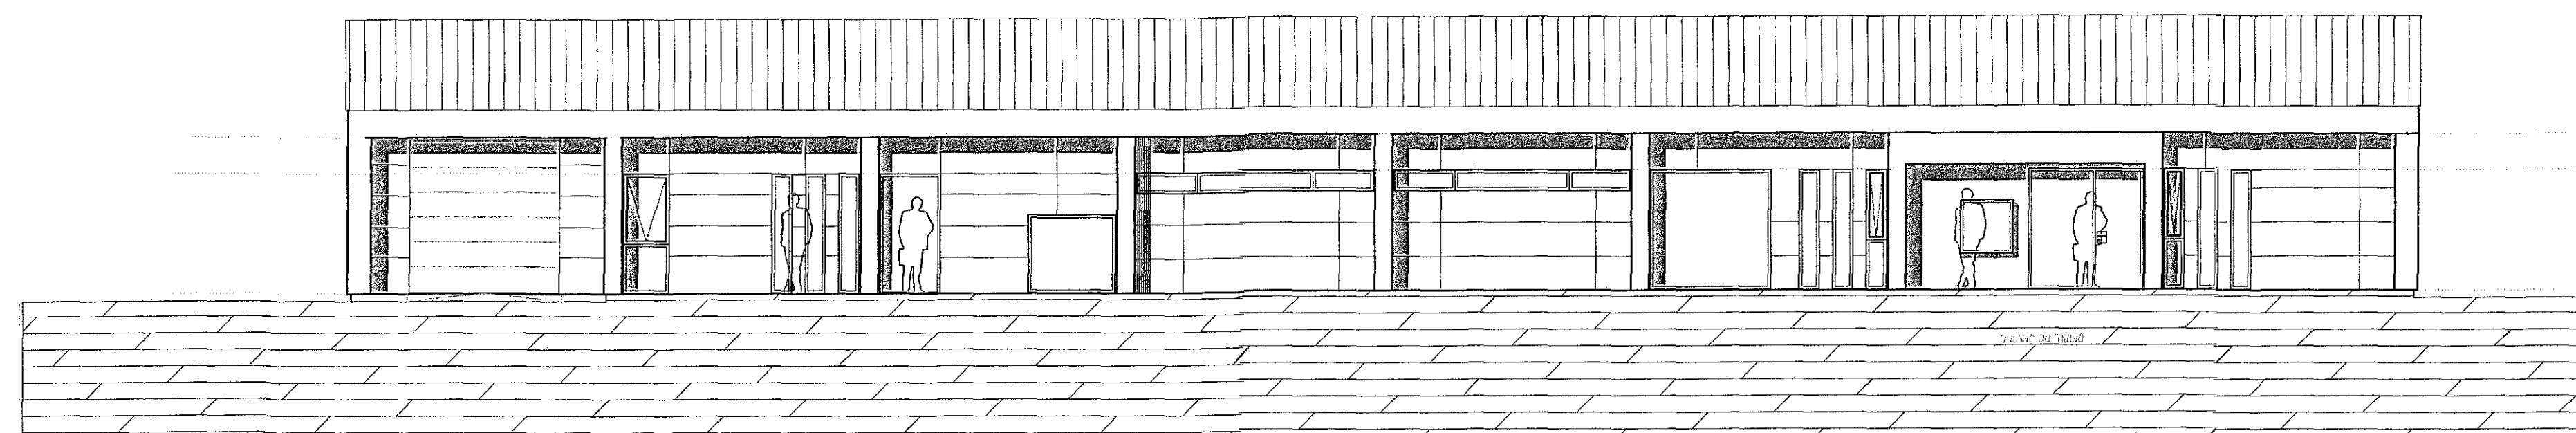


AUSTUR

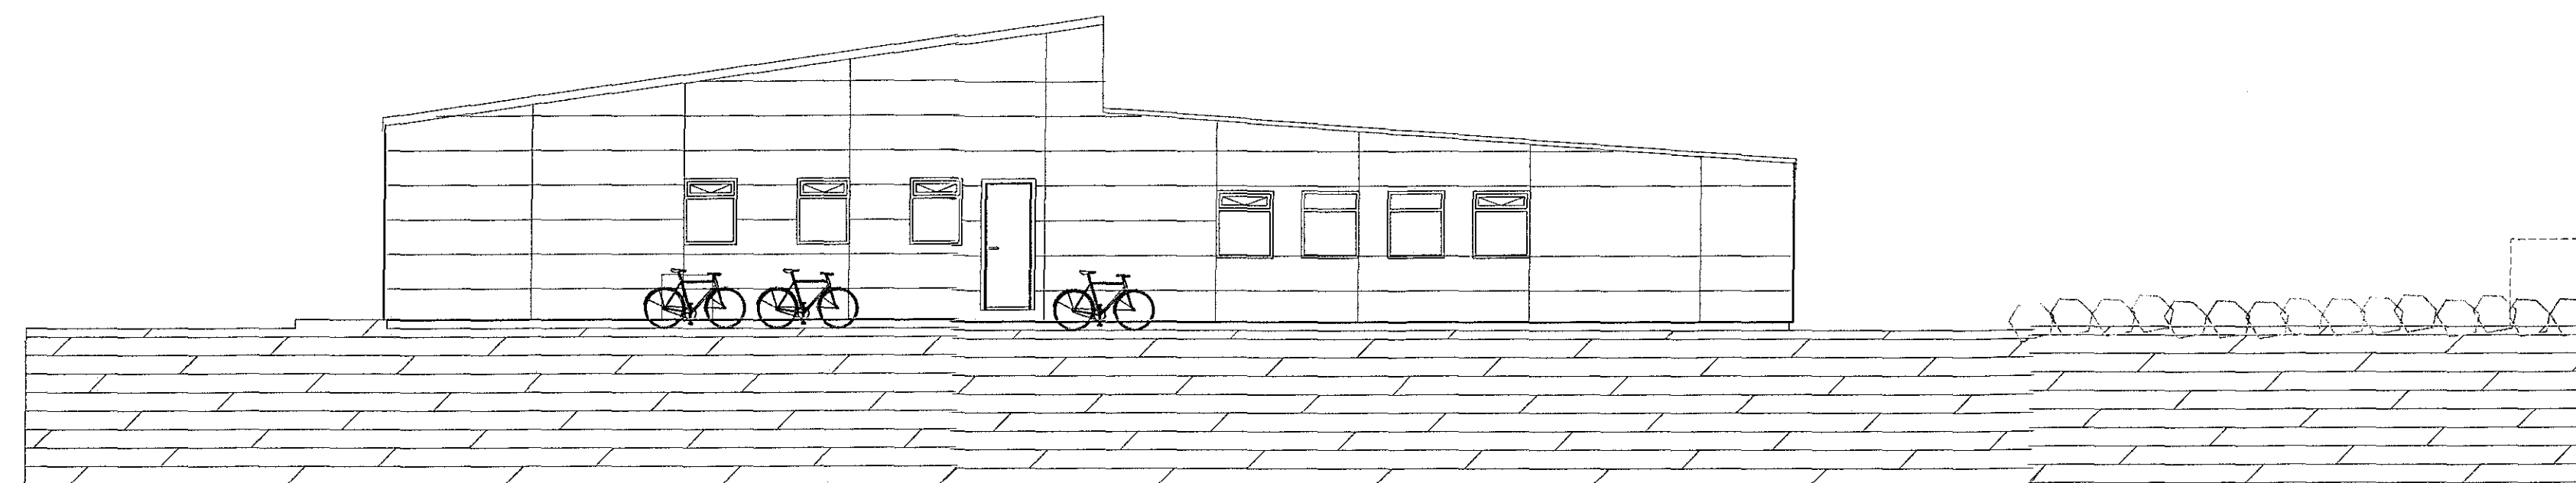


NORDUR

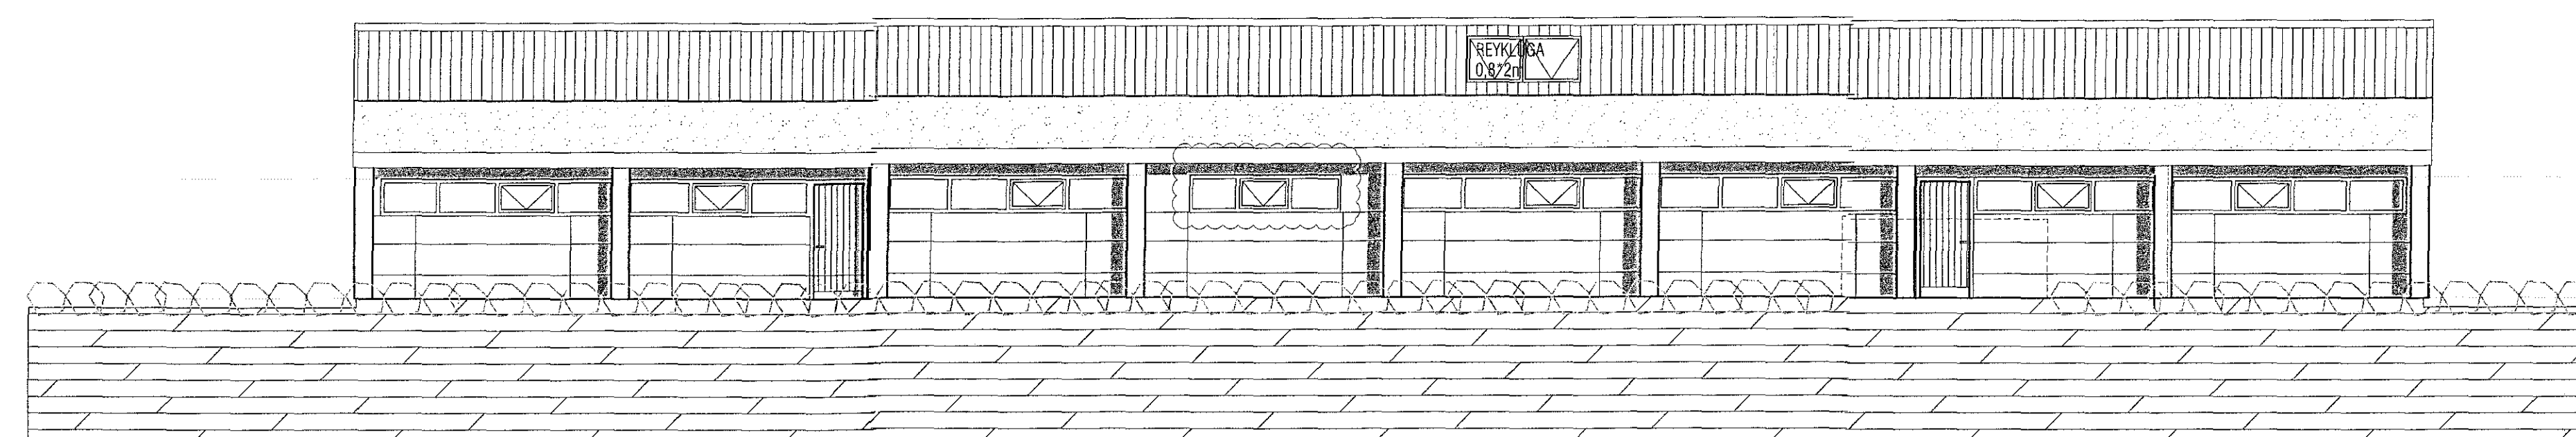


VESTUR

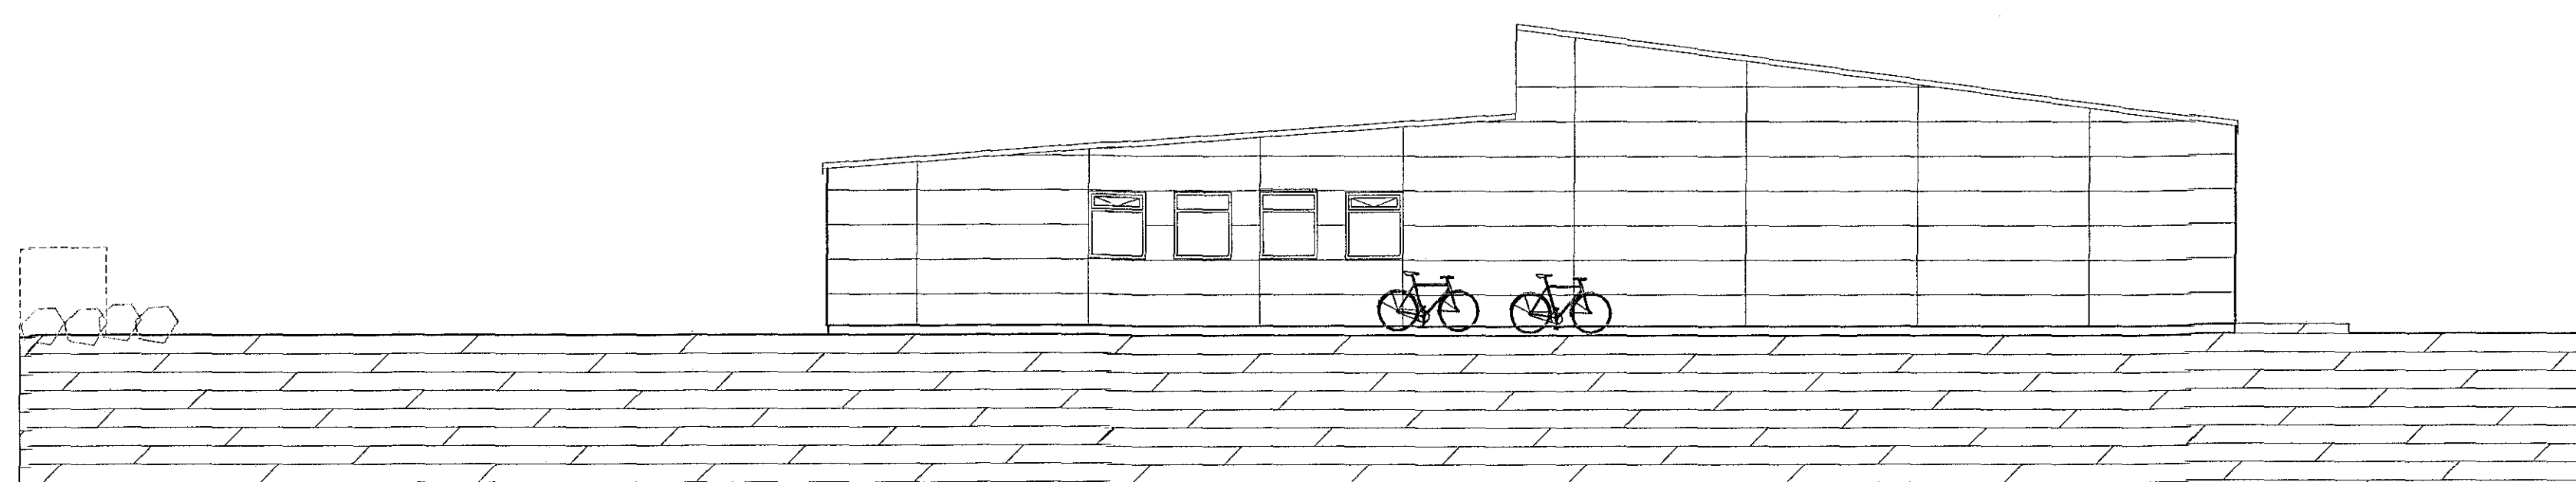

SUÐUR

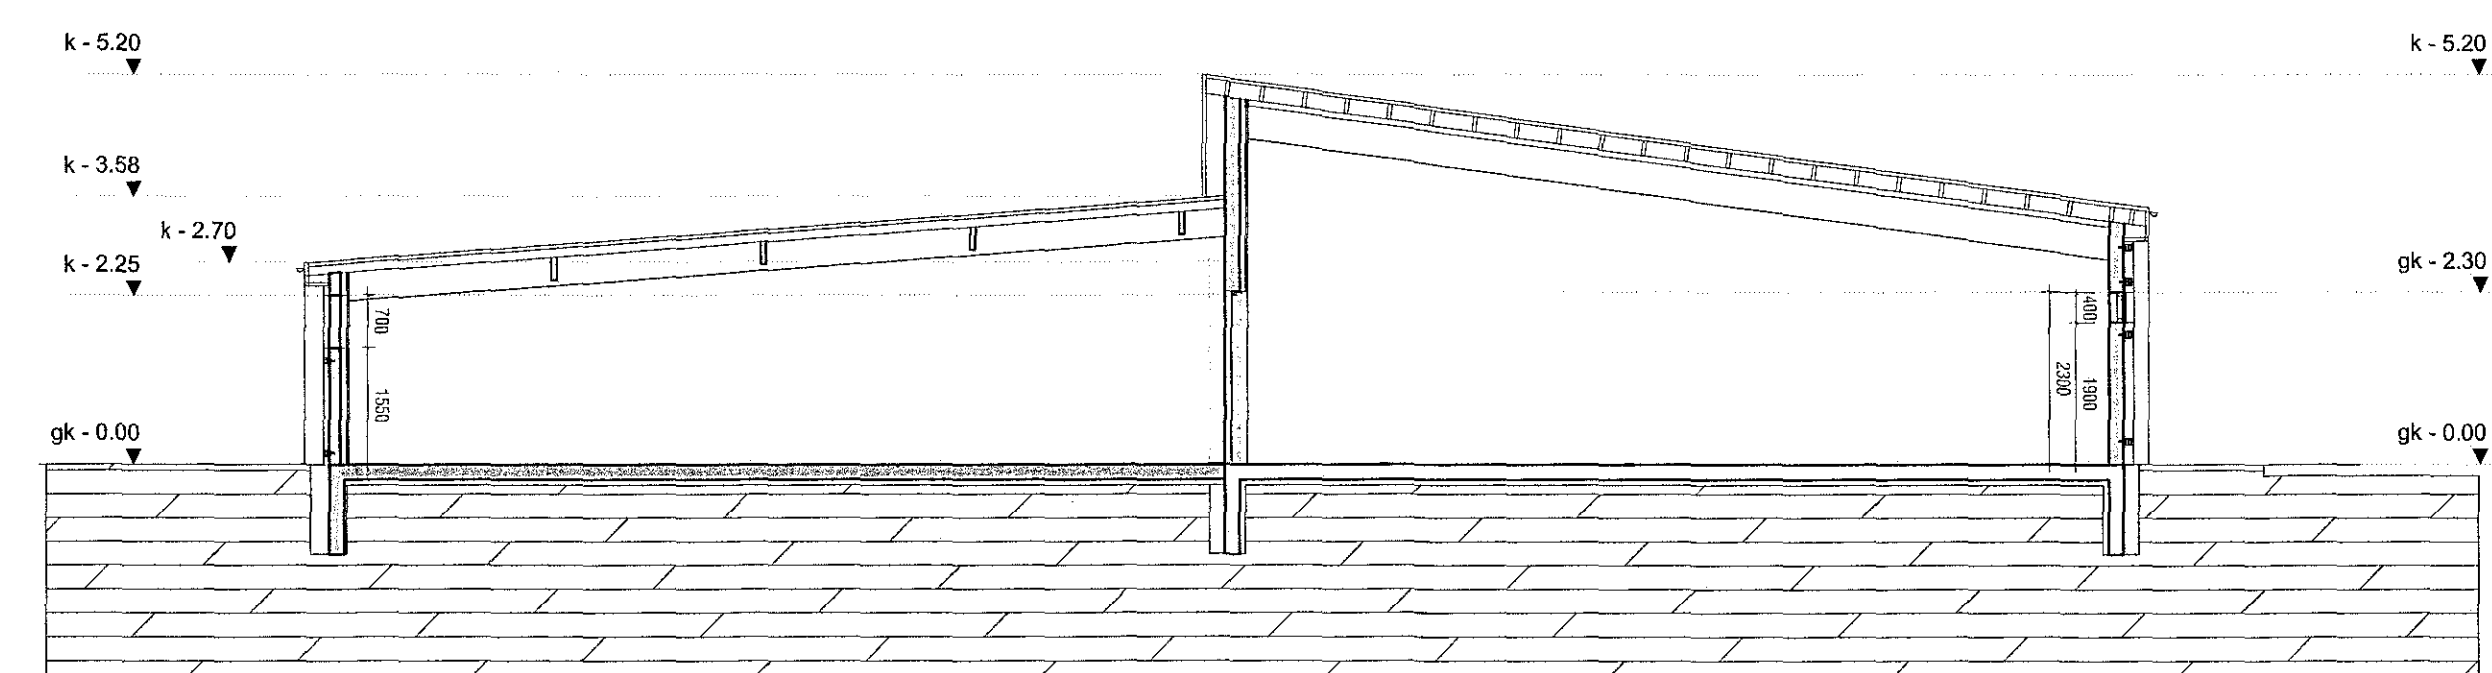


SNID B-B

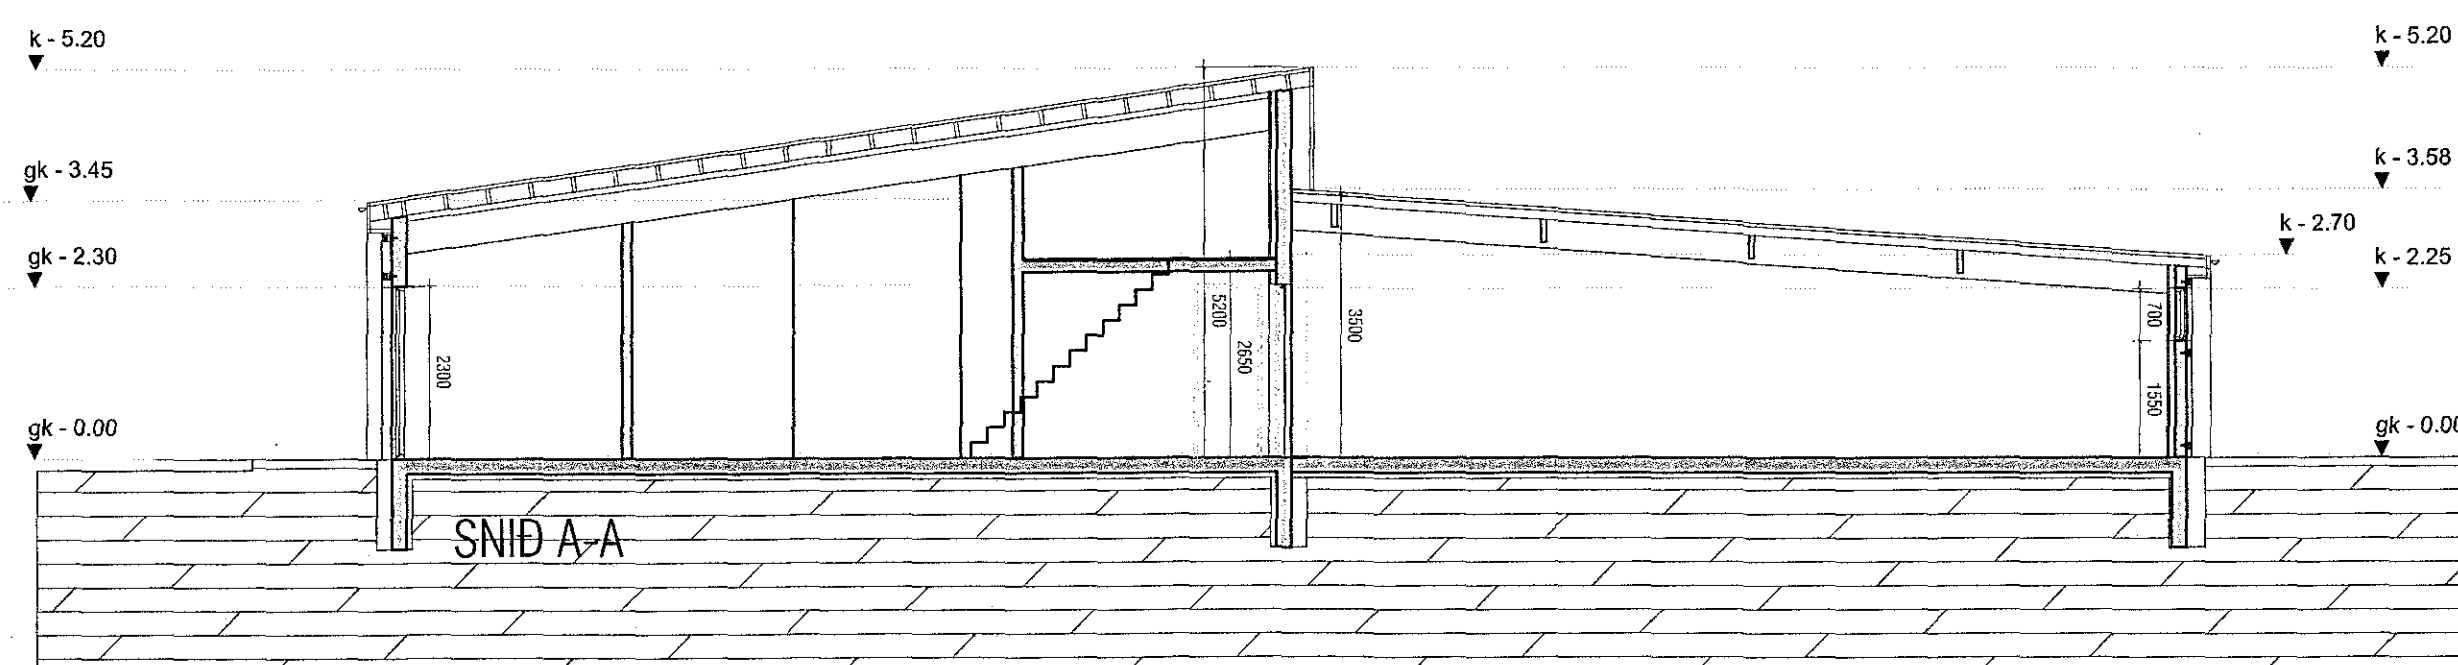

SNID A-A

Breyting 20.02.2018  
Uppdeilingu klæðningu breytt. Gluggi settur á vesturhlíð.

MANNVIT M  
Kl. 430270-0199  
Byggingafræðingur  
Vektor

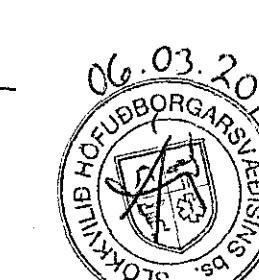

**VEKTOR**  
- hönnun og ráðgjöf -  
Síðumúla 3, 108 Pólv, s: 554-6650 / 697-5363

Sigurður Haldrupsson  
Byggingafræðingur  
Kl. 030659-7749  
email: sigurdur@vektor.is

DALSHRAUN 6, HAFNARFIRÐI  
BYGGINGANEFND  
ÚTLIT OG SNID

Teikn. nr.	17.03.2017	Br.	Dagi.	Námað	SH	Tenerað
Samþykkt	<i>[Signature]</i>			Dagsetning	17.03.2017	Virk. nr. / Málkvæði / Tekn. nr.

17.03.2017 A-02