



Samþykkt þann
 27. mars 2018
 Byggingafulltrúinn í Hafnarfirði

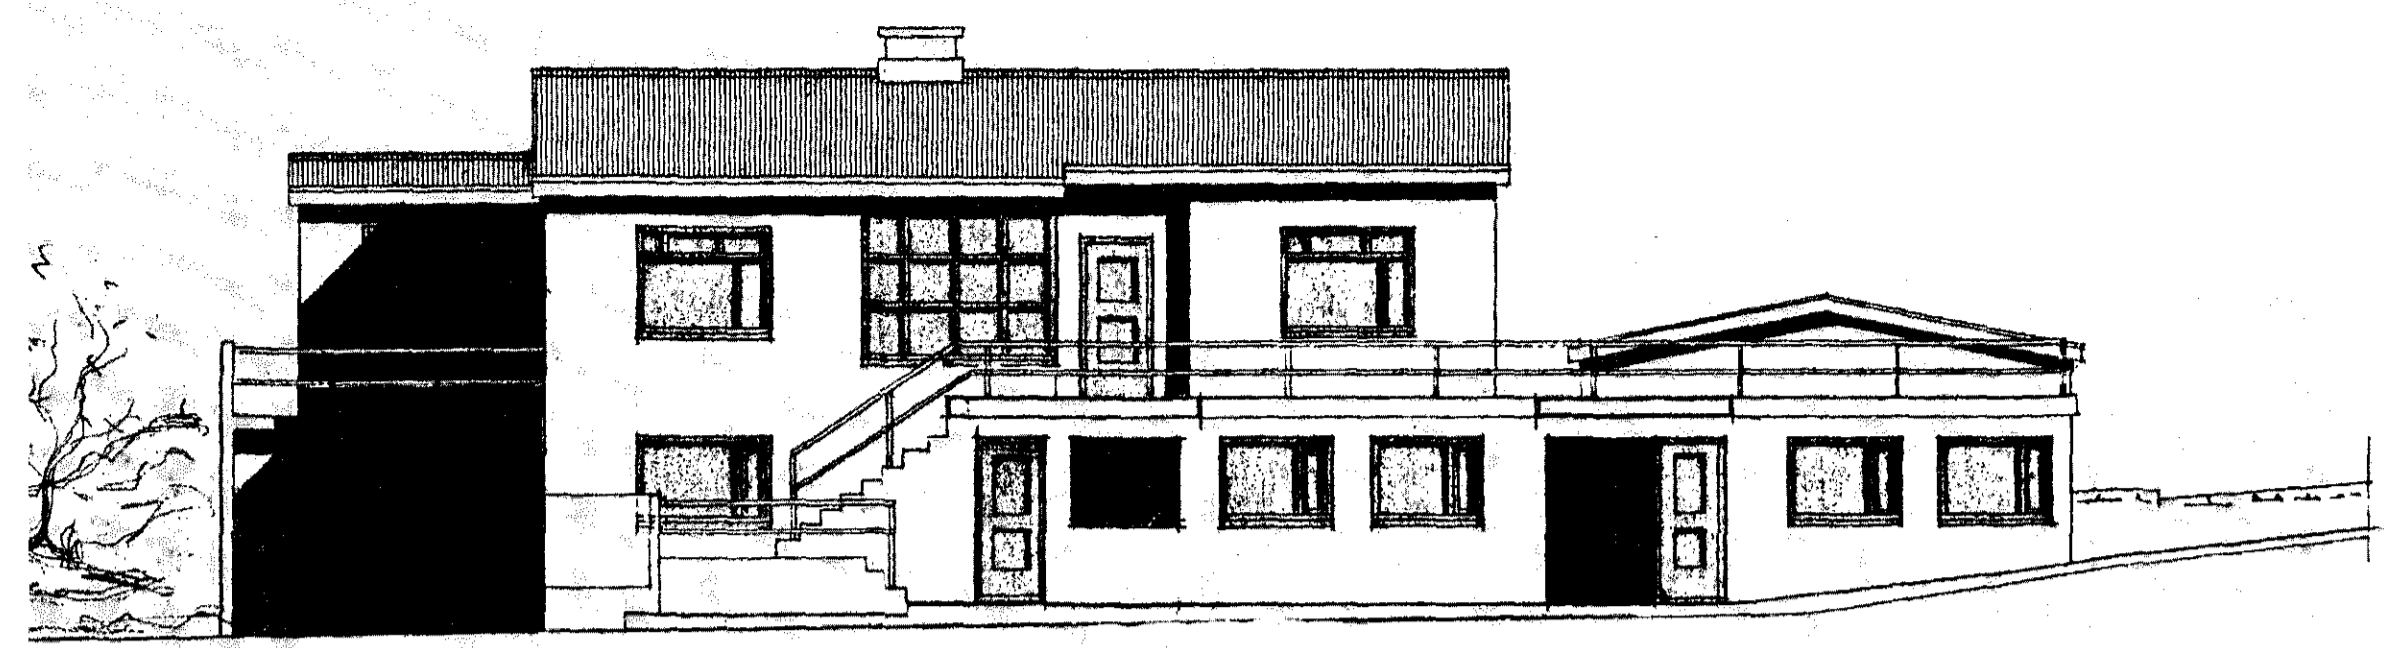


SUÐVESTUR

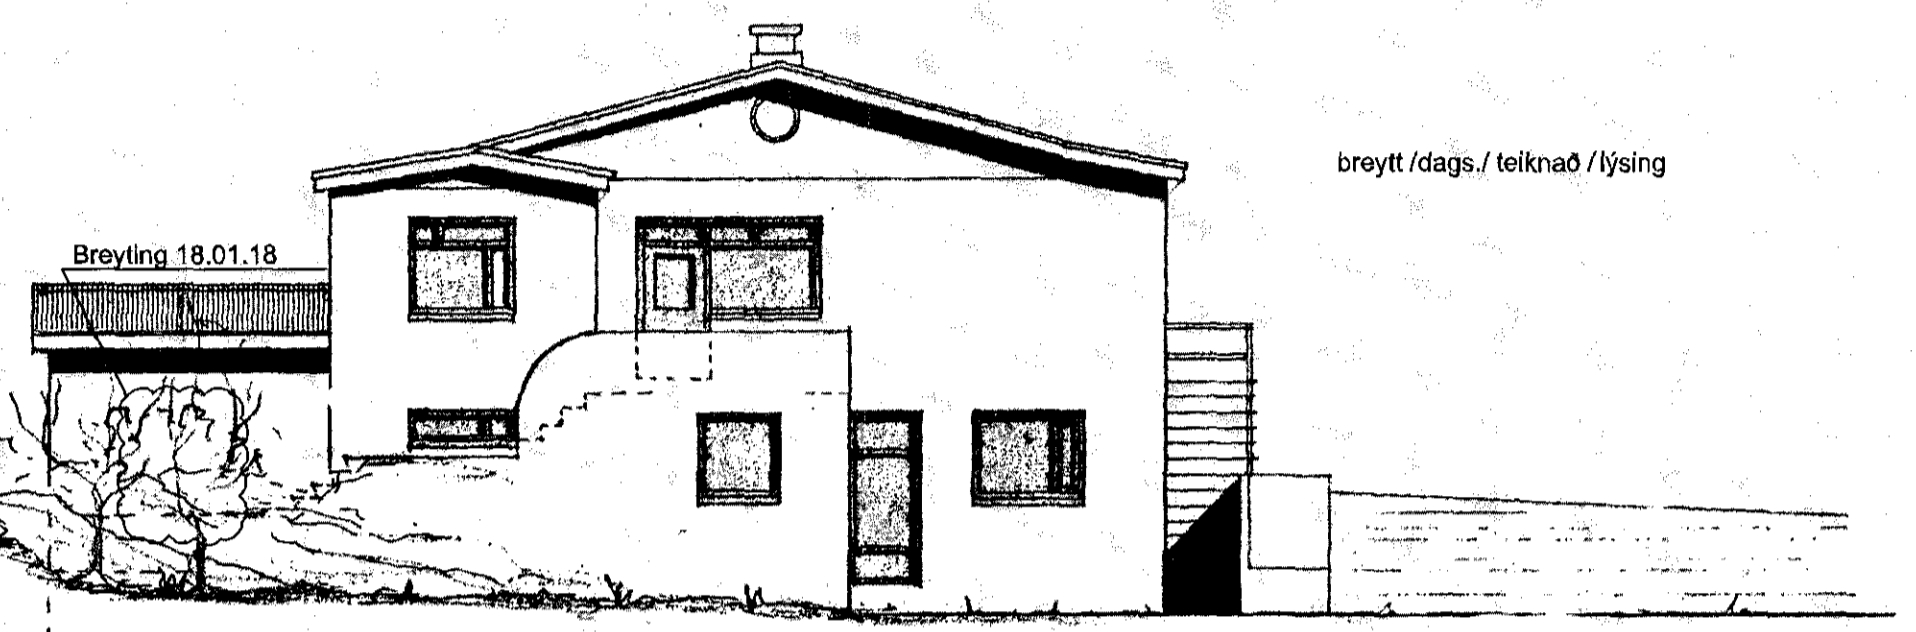

Breyting 18.01.18


breytt / dags. / teiknað / lýsing

NORÐVESTUR

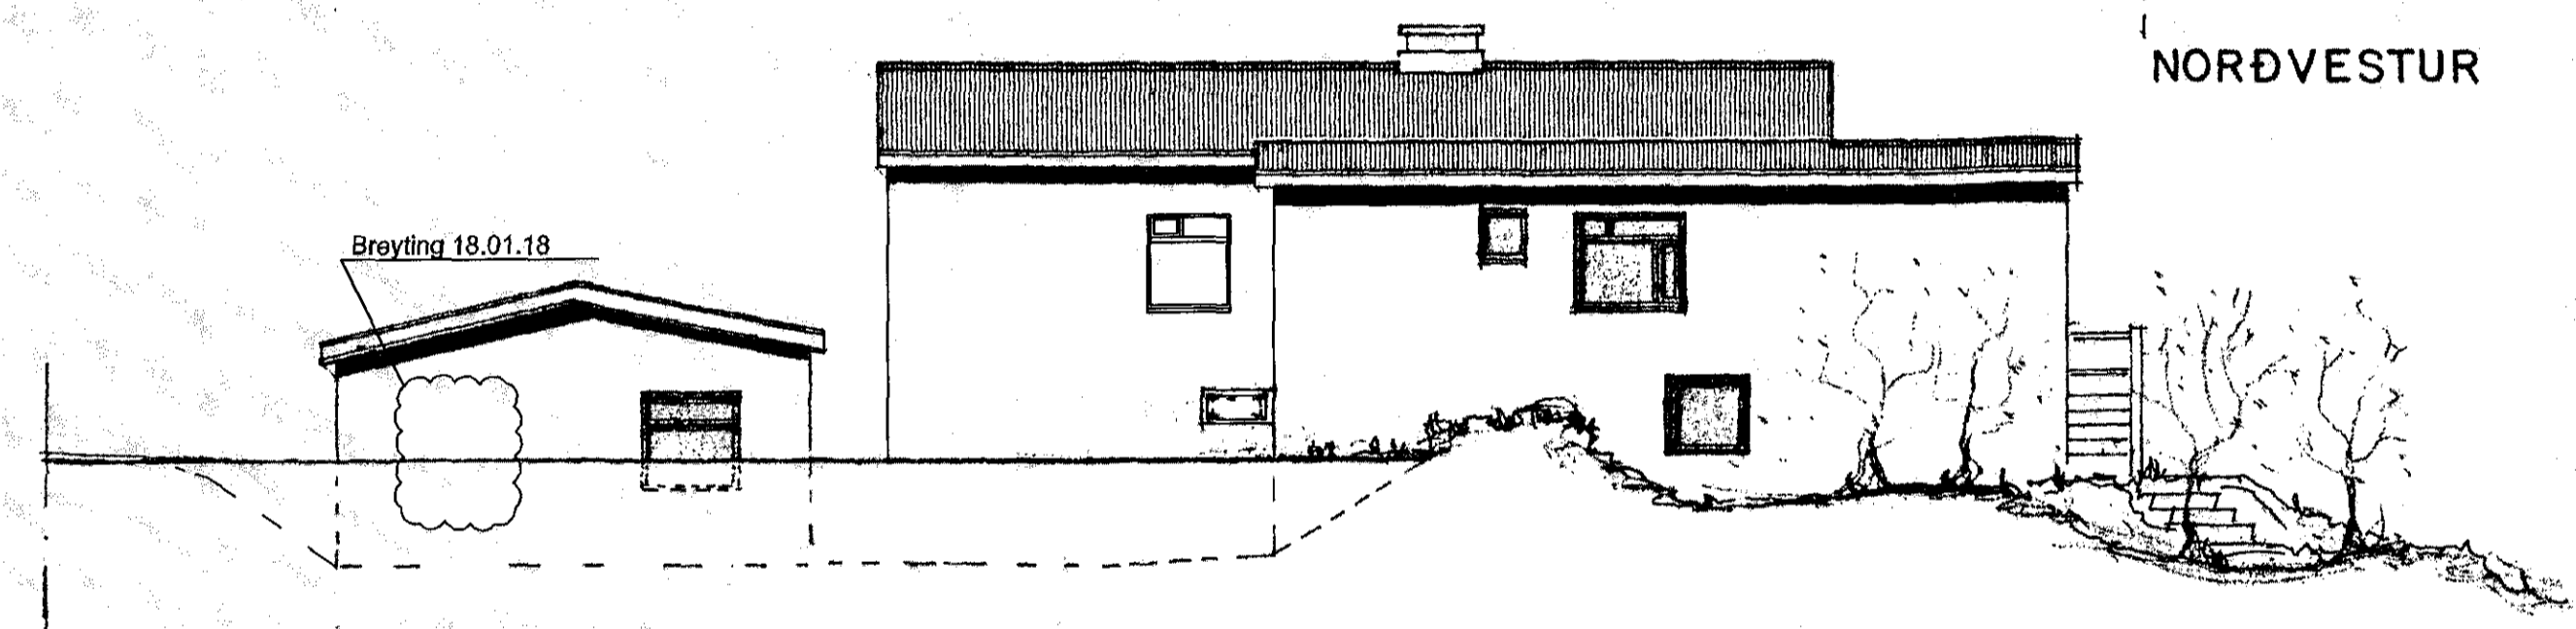


Breyting 18.01.18

NORÐAUSTUR

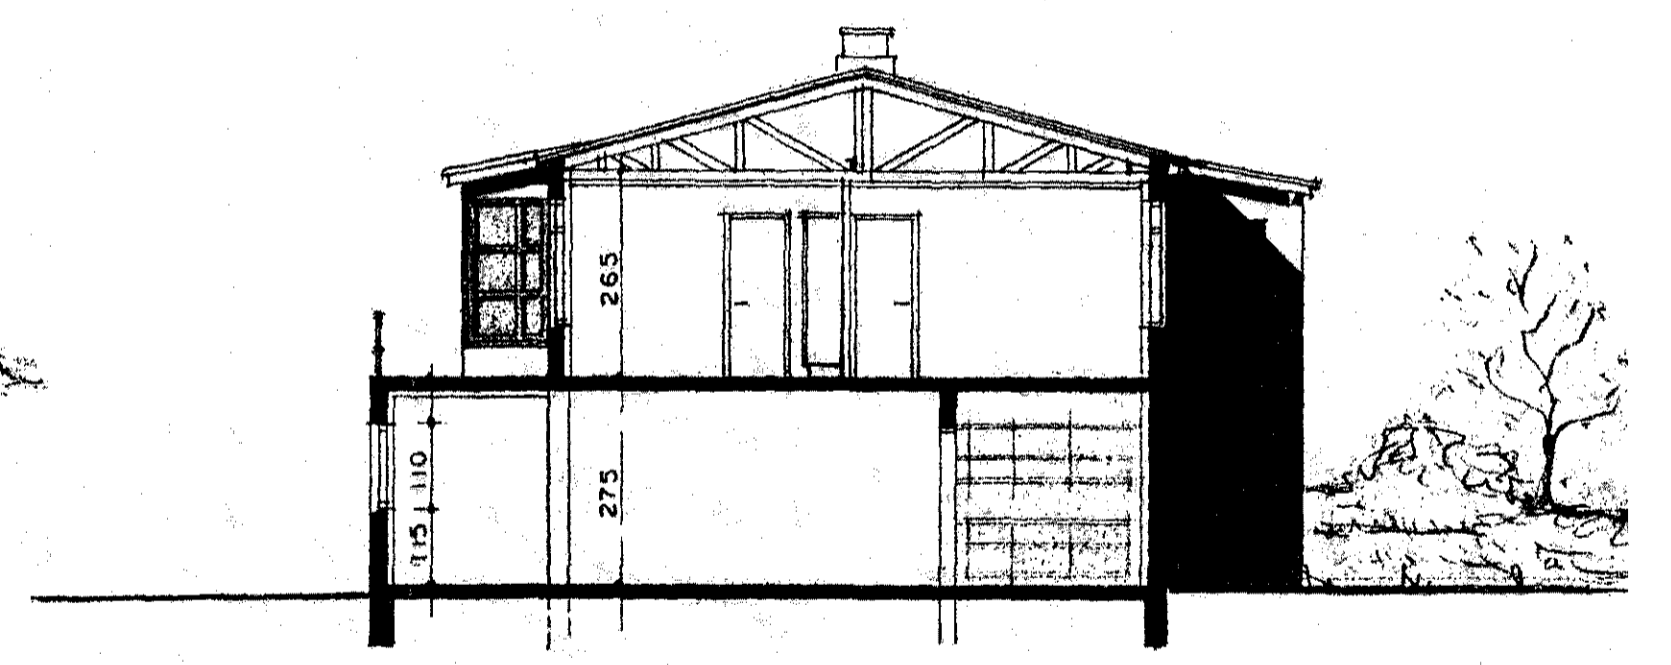

SNEIÐING

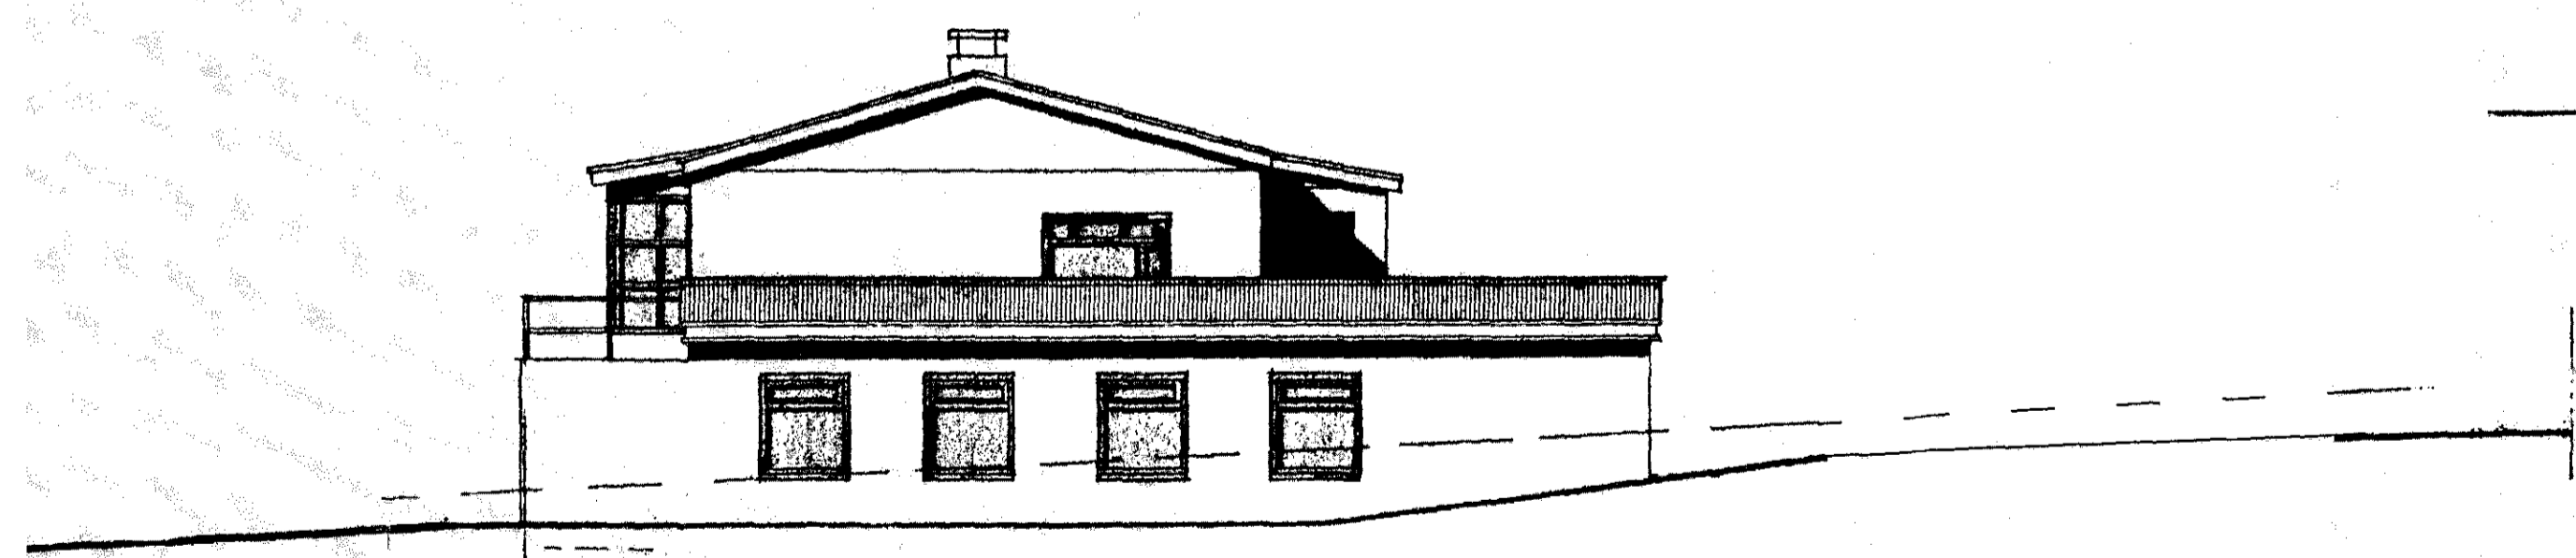

SUÐAUSTUR

Norðurbraut 39
 Hafnarfirði
 Útlit, snið

Hannað / teiknað : // Verknúmer : 1314
 Mælikvarði : 1/100 Dagsetning : 20.03.2018

Teikn.nr. 103

Aðalhönnuður :
 Friðrik Friðriksson arkitekt Fal, Kt: 211258-4519 *Friðrik Friðriksson*

Studio F - arkitektar
 Kelduhvammur 6, 220 Hafnarfjörður
 Kt: 430707-1670 S: 571 0202 / 864 9610 Netf: studiof@islandia.is