Samþykkt þann
09. maí 2018
Byggingafulltrúinn í Hafnarfirði

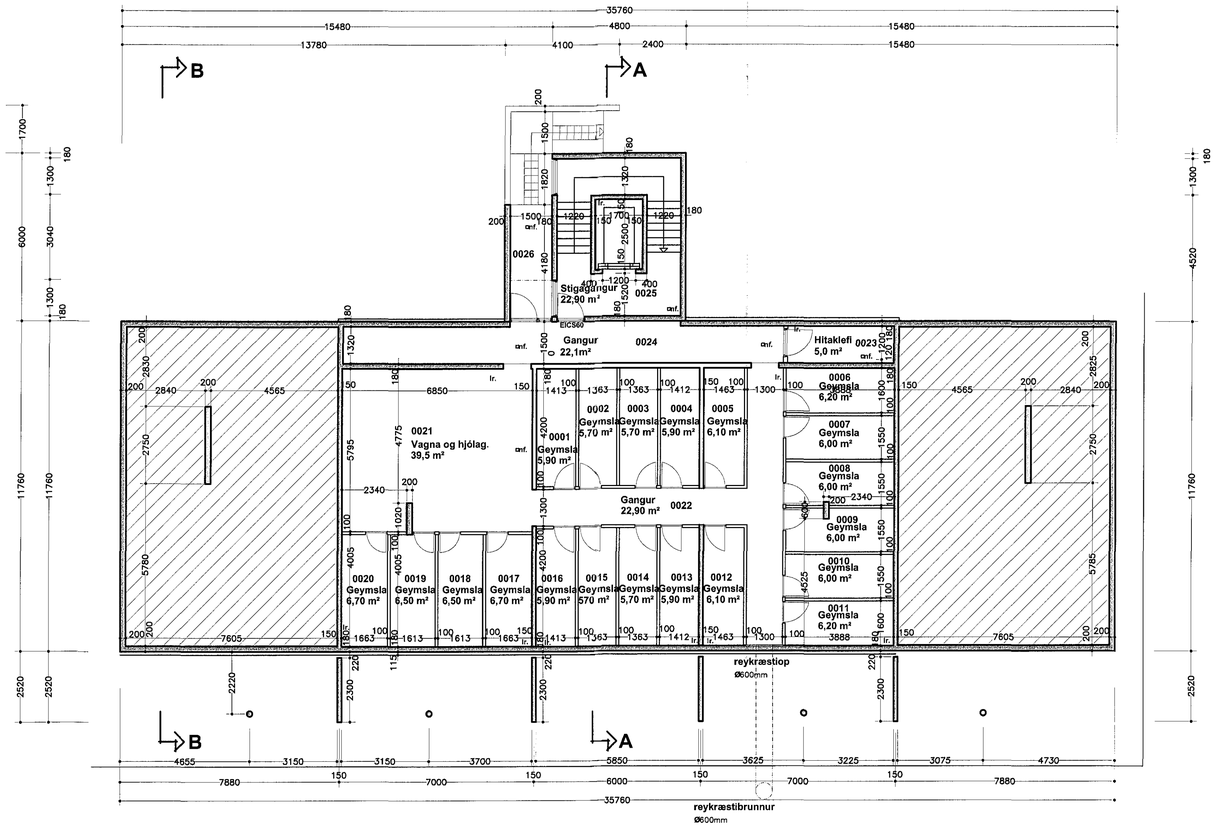

Grunnmynd kjallara

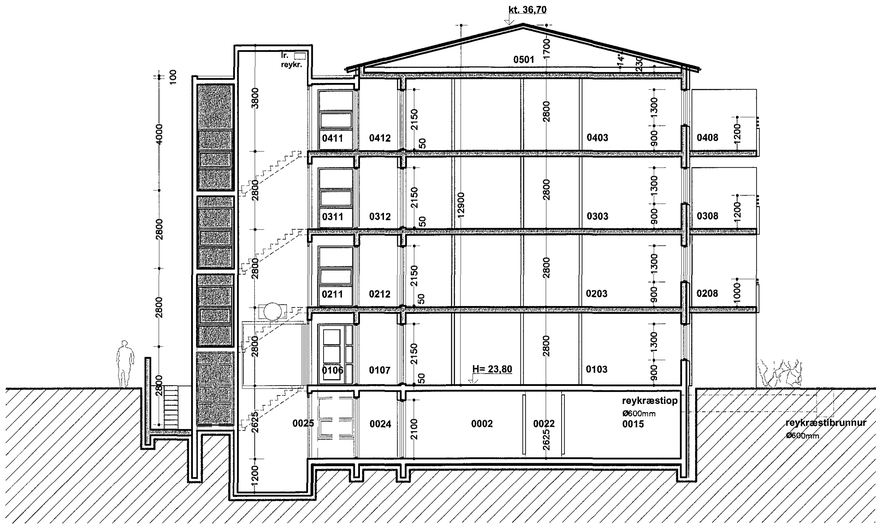

Skurður A - A

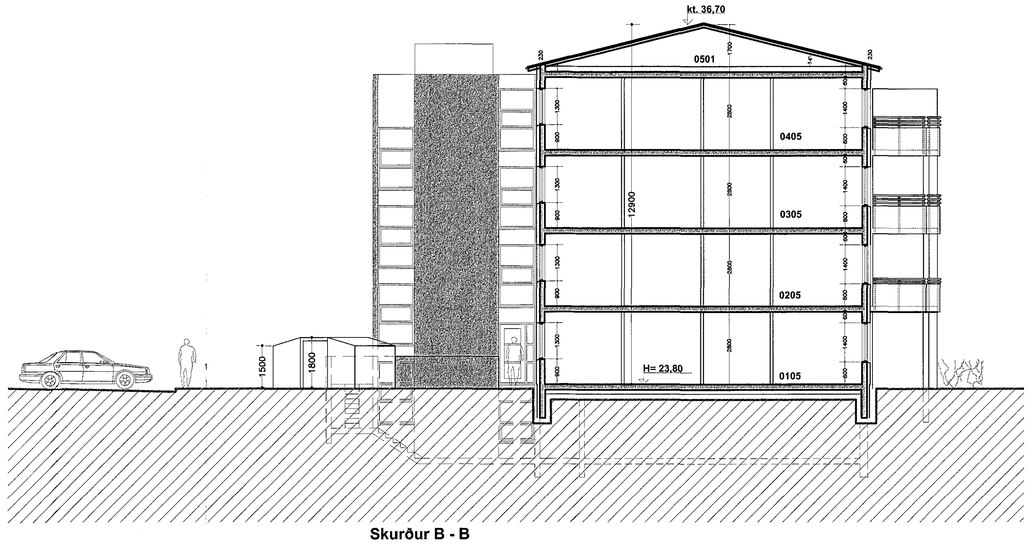

Skurður B - B

Reyndarteikningar:
Gangi 09-24 lokað í kjallara breytt úr B rými í Arými og EICS60 hurð sett inn í stigahús.
Hús stækkar samsvarandi og breytist skráningartafla þ.a.l.
Á 1. - 4.hæð er úthurðum í íbúðum 0101og 0103, og samv. á 2., 3. og 4. hæð breytt í EICS30

Breytt dags.	Eðli breytinga	Breytt dags.	Eðli breytinga	Breytt dags.	Eðli breytinga	Breytt dags.	Eðli breytinga	Breytt dags.	Eðli breytinga	Breytt dags.	Eðli breytinga
										2.12.20017	Reyndarteikningar

Klukkuvellir 5 Hafnarfirði

Grunnmynd Kjallara og sniðmyndir

Ágúst Þórðarson byggingafræðingur bfi kt. 041051-4509
sími 554 2241, 893 8601 fax 554 2231 netf. ryml@islandia.is
Ingi Gunnar Þórðarson byggingafræðingur bfi kt. 280453-3239
sími 554 3523, 897 3523 fax 554 3523 netf. igth@simnet.is
Smiðjuvegur 11E 200 Kópavogur

kvarði: 1:100	teikn. nr. 2
dags. 22.12.2006	breytt: 2.12.20017