



Grunnmynd 4. hæð
Máls. sbr. 2.hæð

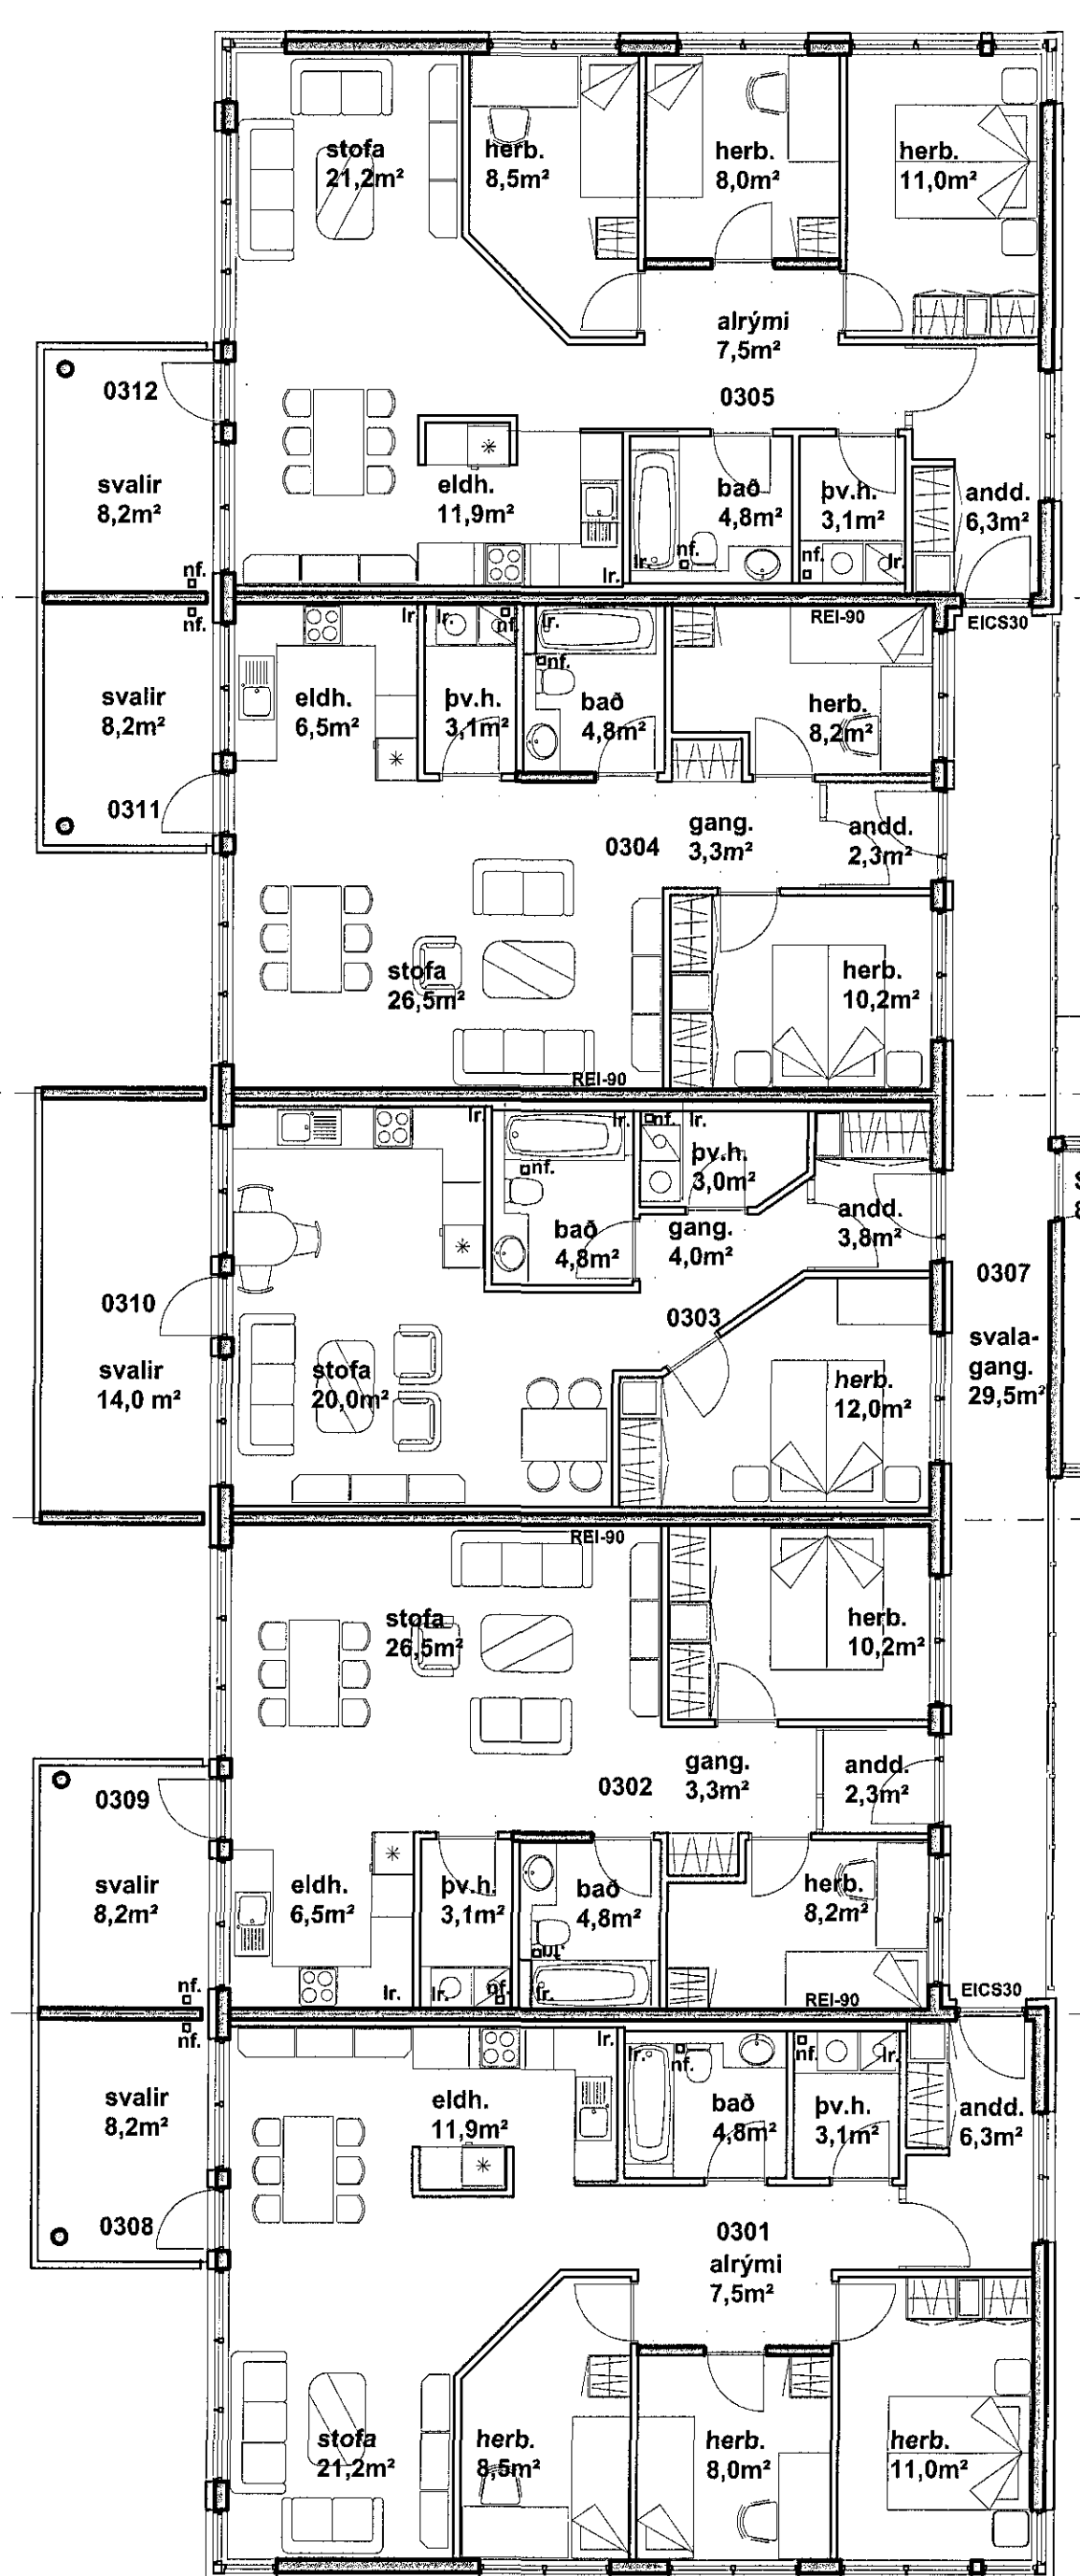

Grunnmynd 3. hæð
Máls. sbr. 2.hæð

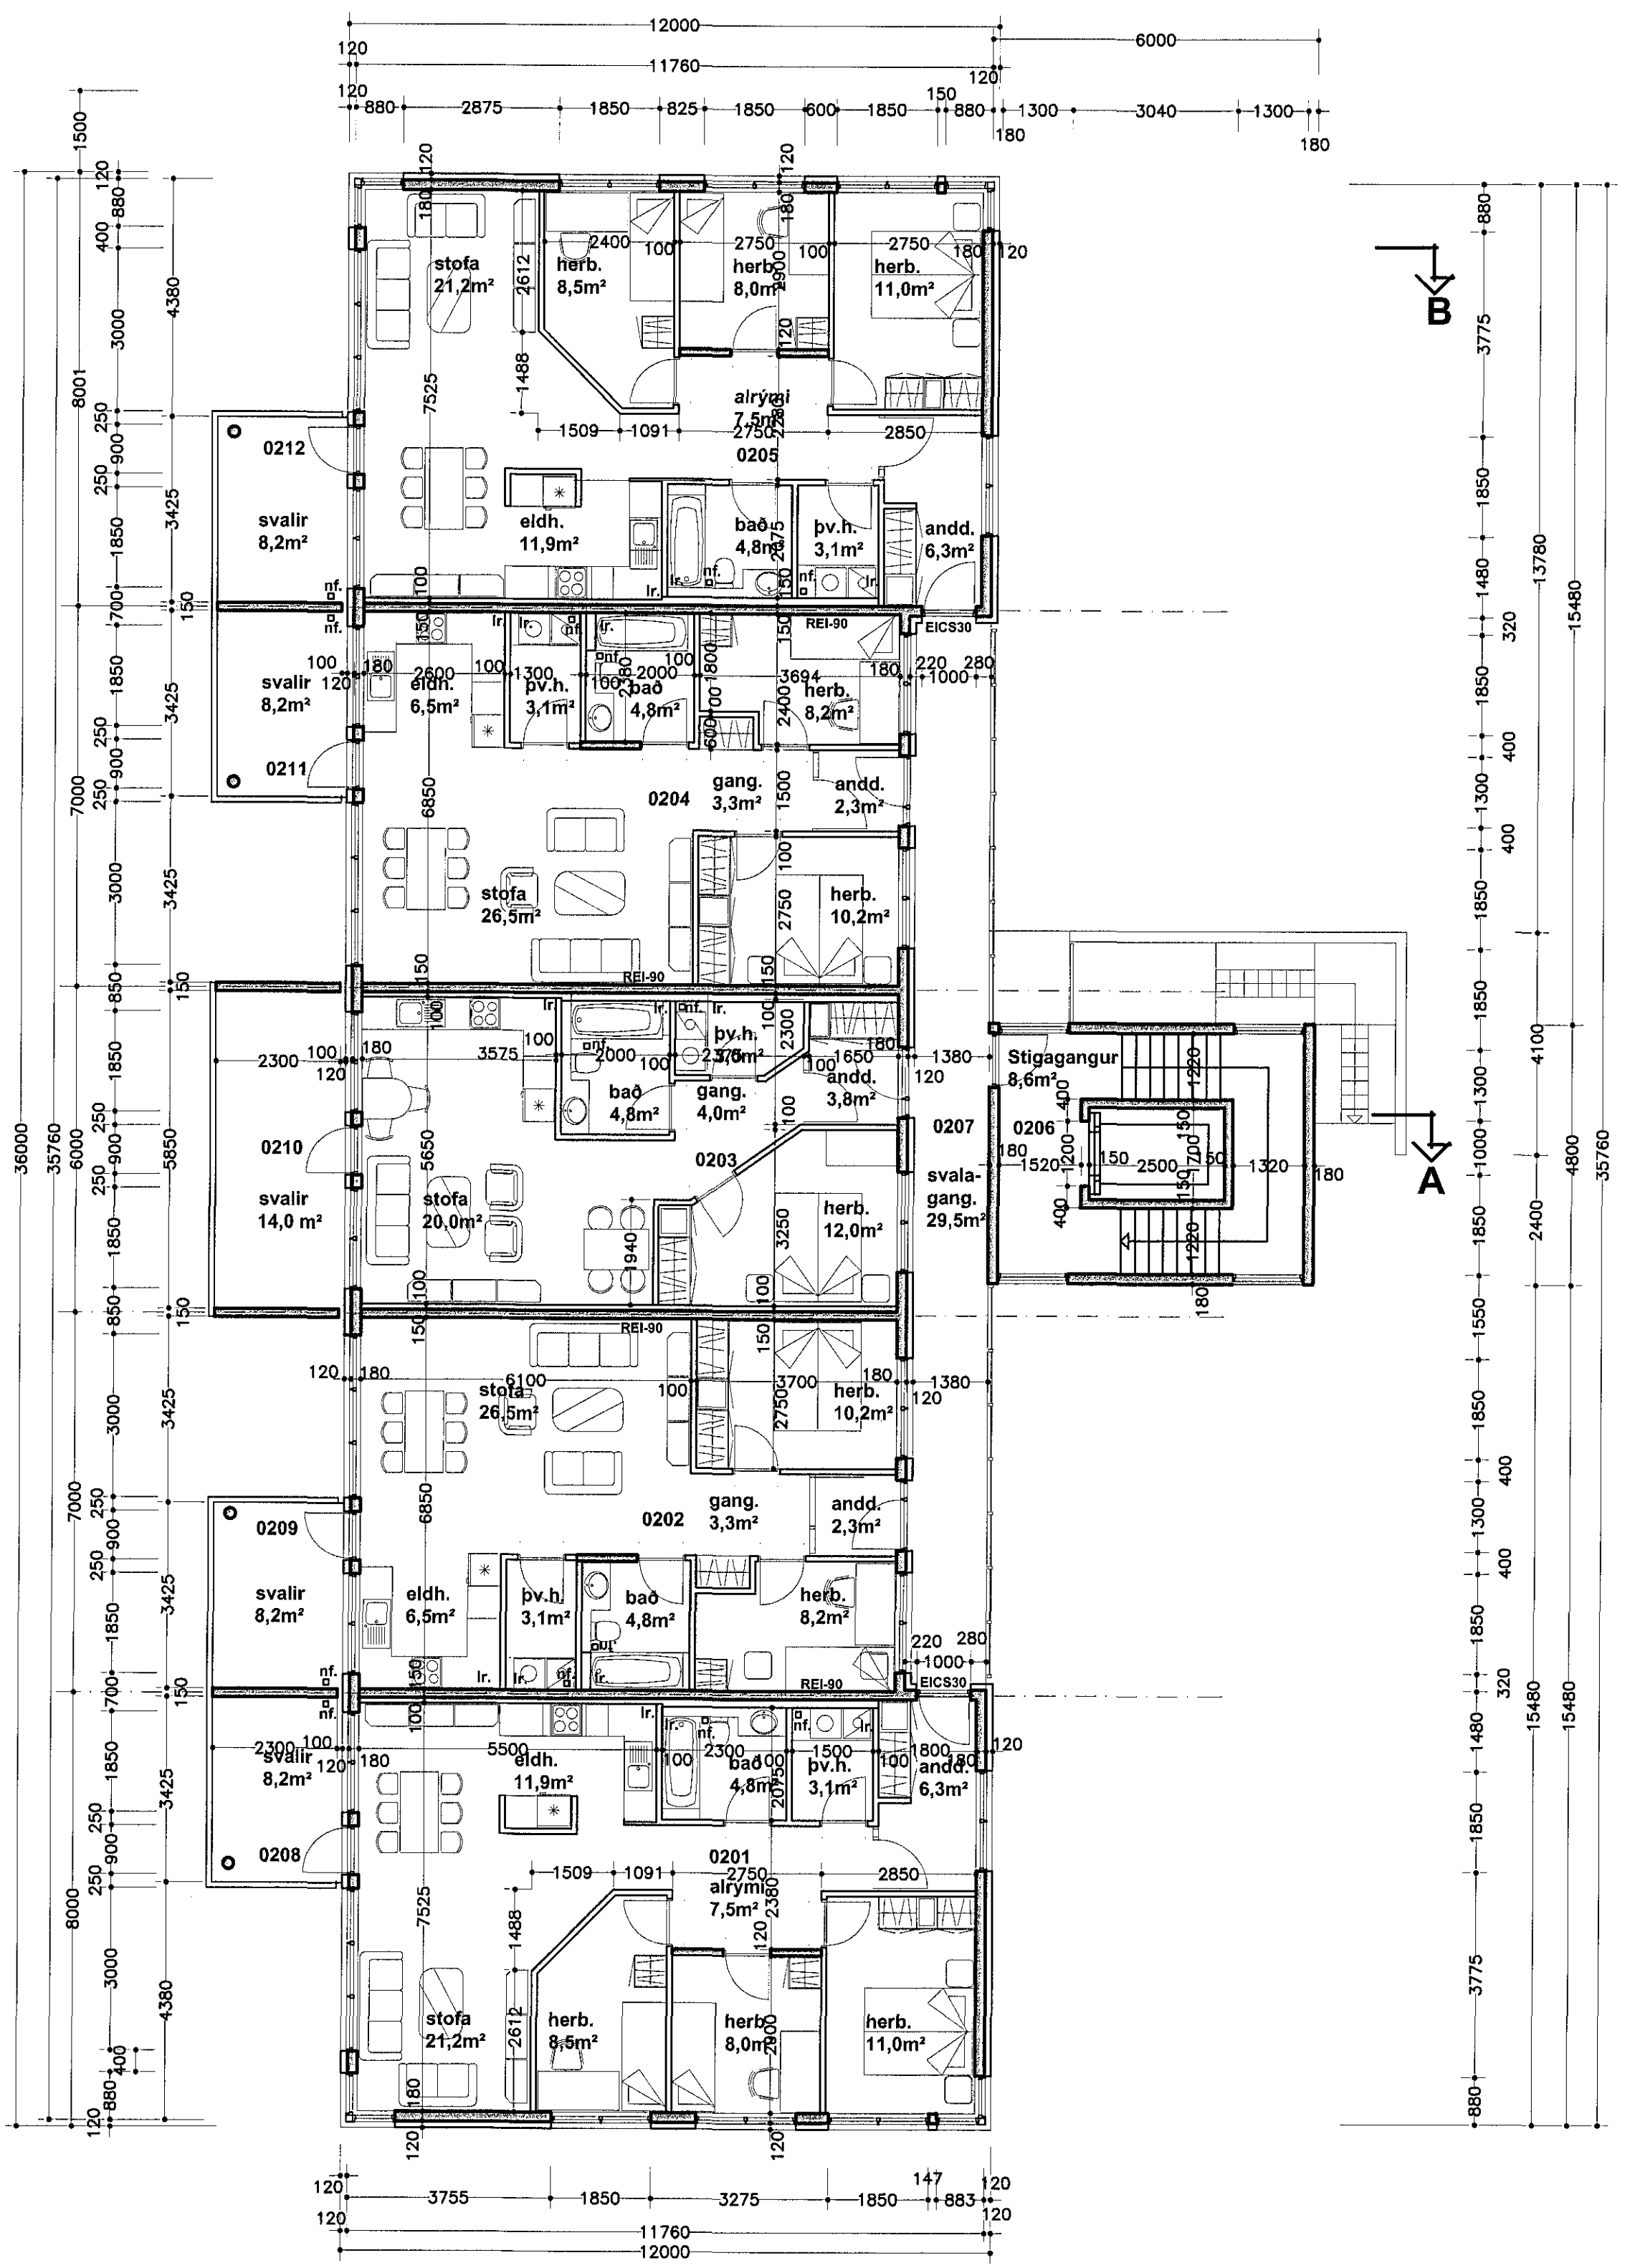

Grunnmynd 2. hæð

Reyndartekningar:
Gangi 00-24 lokað í kjallara breytt úr B rými í A rými og EICS60 hurð sett inn í stígahús.
Hús stækkar samsvarandi og breytt skráningartíla þ.a.l.
Á 1. -4.hæð er díturðum í íbúðum 010 og 0105, og samv. á 2., 3. og 4. hæð breytt í EICS30

Klukkuvellir 5 Hafnarfirði

Grunnmynd 2, 3. og 4. hæð

Ágúst Þórðarson byggingafræðingur bfl kl. 041051-4509
sími 554 2241, 893 8601 fax 554 2231 netf. rymi@islandia.is
Ingi Gunnar Þórðarson byggingafræðingur bfl kl. 280453-3239
sími 554 3523, 897 3523 fax 554 3523 netf. igt@islnet.is
Smíðuvegur 11E 200 Kópavogur

kvarði: 1:100
daga: 22.12.2006
telkn. nr. 4
breytt/ 2.12.2017

Reyndartekningar

Breytt dags.	Eðli breytinga	Breytt dags.	Eðli breytinga	Breytt dags.	Eðli breytinga	Breytt dags.	Eðli breytinga	Breytt dags.	Eðli breytinga	Breytt dags.	Eðli breytinga
								2.12.2017			