

Samþykkt þann  
18. apríl 2018  
Byggingafræðingur í H. H. H.


NR.	DAGS.	BREYTING
A	NOV 17	BREYTT BRUNAMERKINGUM

SKÝRINGAR

MÁLSETNING VÍD GLUGGA OG HURÐIR ERU Í DESIM. AÐRAR MÁLSETNINGAR ERU Í MILLIMETNUM EKKI SKAL MELA UPP AF TEKNINGUM

BÚÐRUMARÖP  
SAMANLÖG HÉÐ OG BREIDD A ÞJÖRÐUMARÖPI SKAL VERA MINNST 1.5 m. MINNSTA BREIDD SKAL VERA 0.6 m OG MINNSTA HÉÐ 0.6 m. FRÁGANGUR A LÖÐARMÖRKUM ER HÁÐUR SAMÞYKKI UM RÁÐANDA ADLGGJANDI LÖDA

REYKSKYNAJARI  
 SL HANDSLÖKKVITKI  
 BRN BRUNASLANGA  
 ÖTLJÓÐ

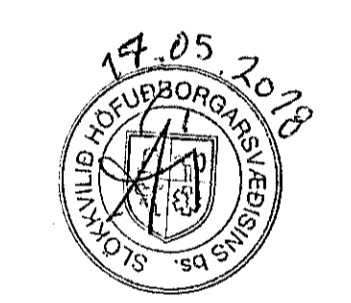

Yfirl. af brunaáttunni  
ERLA A

30/11/17  
ADALHÖNNUÐUR OG BURÐARPOLSHÖNNUÐUR  
SEMUNDUR EIRIKSSON 261249-2949

DRAFNAFELL ehf  
IDNADARHÚS  
ÁLFHELLA 8  
220 HAFNARFJÖRDUR

**KLÖPP**  
KLÖPP ARKITEKTAR-VERKFRÉDINGAR EHF  
NETHYL 2E, 110 REYKJAVÍK  
SÍMI 577 2277, 699 7747 - klopp@simnet.is

HEITI TEKN.	ÖTLIT OG SNID
MÁLKVARDI	1:100 DAGS. OKT 2017
TEKNING	A 005 VERK V 16-509
BREYTING	A YFIRFARID S.E.

ÖTLIT VESTURHLID

