


1804552 27.4.2018

Samþykkt þann
02. maí 2018
Byggingafuldrímm í Hafnarfirði

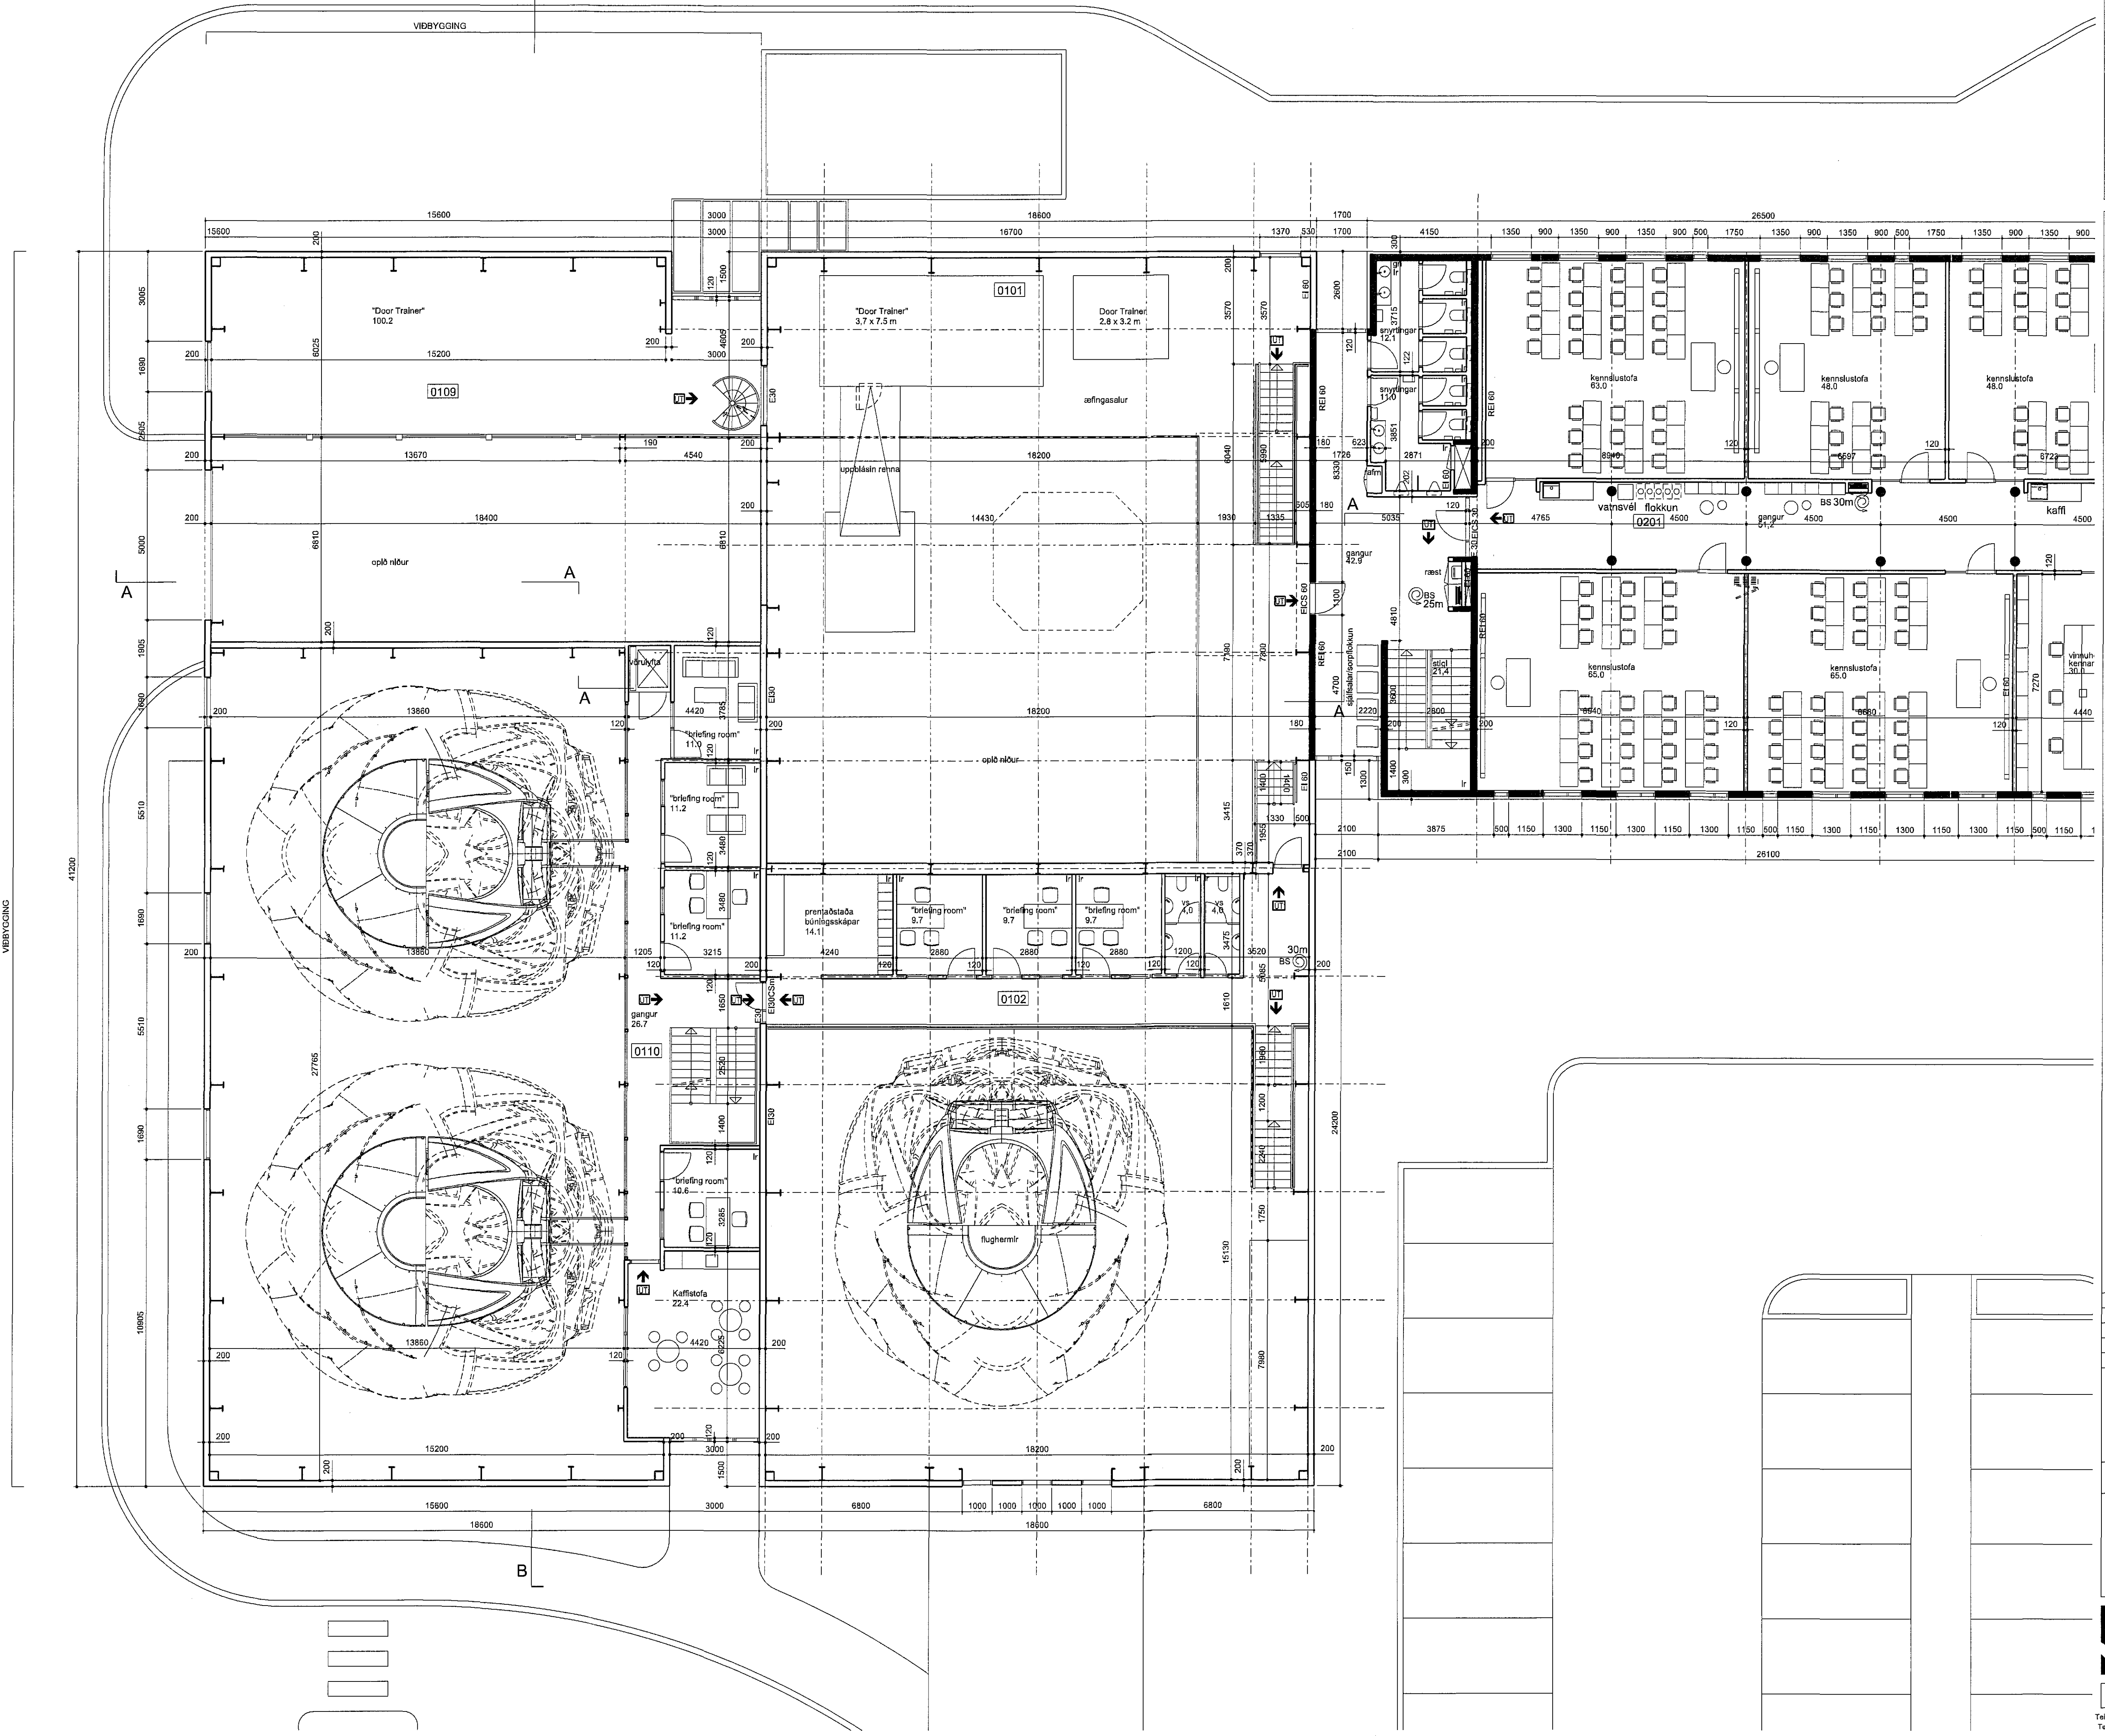

Árni Arnason
2018-03-07 17:13:14

Einurskobelur:	Daga:	Telning/Virf.:
G:		
G:		
B:		
A: Reyndartekning og lyta v. geymsluhlöts		
	7.12.2017	ÓGA

ICELANDAIR ÞJÁLFUNARSETUR
FLUGVELLIR 1 HAFNARFIRÐI
FLUGHERMABYGGING

LANDNÚMUR: 222263
VERKKAUPLI: Íceiginir Kt 630306-0350

ADALTEIKNING NÚMUR 3 AF 9

EFNI: GRUNNMYND 2. HÆÐAR
MÆLIKVAFI: 1:100
FRUMTÆRÐ BLAÐS: A1
TEIKNAR: ÓGA VERKNR: 1327
VERFARIR: R08 TEIKN.NR: 103
DAGSETNING ÚTGAFU: 15.02.2017 ENDURBEK.: A

VA ARKITEKTAR

Ísl. höfundurinn
kt. 480400-3510
sími: 530 6990
fax: 530 6991
va@vaarkitektar.is
www.vaarkitektar.is

Ólafur Ó. Axelsson KT: 0412513019

Tekning þessi er gefin út af undirtekiðum fylfi hönd eignaða höfundarinnar, VA Arkitektar ehf. Tekningu má ekki selta með öðrum hætti, að hluta til eða í heild sinni án þess lyta höfundar.