180455 27.4.2018

Samþykkt þann
02. maí 2018
Byggingafulltrúinn í Hafnarfirði

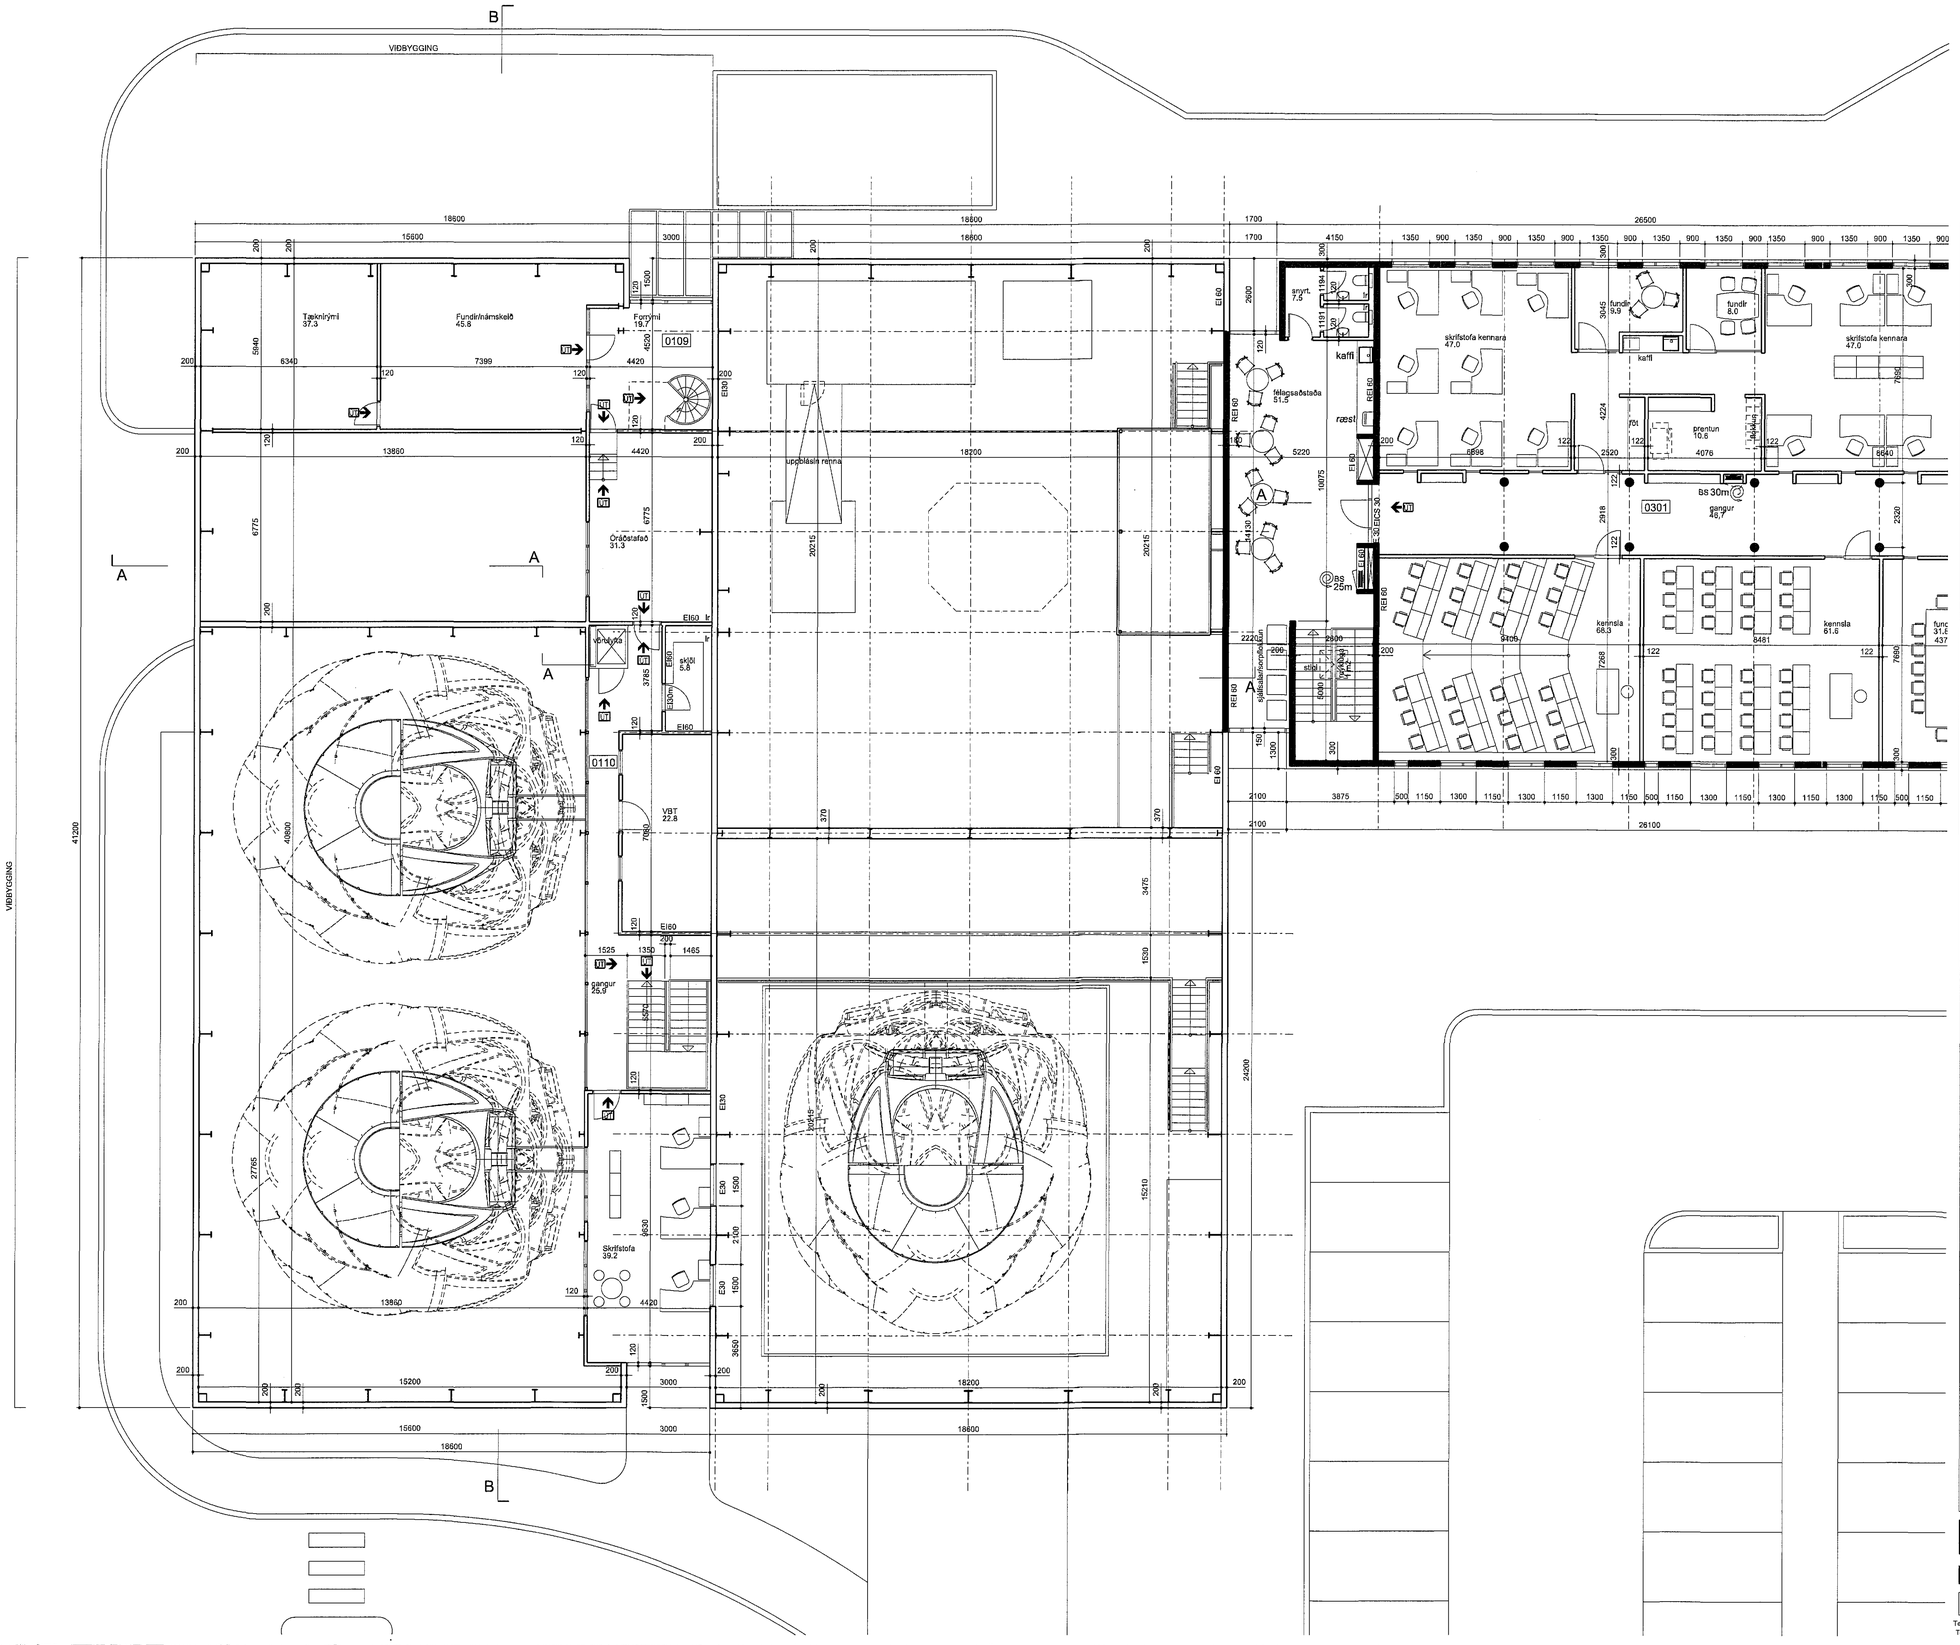

Árni Árnason
2018-03-07
17:14:19

25.04.2018
SÓLVANGUR HÖFUÐBORGARSVÆÐIS ehf.

Endurskoðun:	Dags:	Teikn	Yfirf.
D:			
C:			
B:			
A: Reyndarteikning og lyfta v. geymslulofts	7.12.2017	ÓÖA	

ICELANDAIR ÞJÁLFUNARSETUR
FLUGVELLIR 1 HAFNARFIRÐI
FLUGHERMABYGGING

LANDNÚMER: 222263
VERKKAUPI: Iceeignir Kt. 630306-0350

AÐALTEIKNING — NÚMER 4 AF 9

EFNI: GRUNNMYND 3. HÆÐAR
MÆLIKVARÐI: 1:100
FRUMSTÆRÐ BLAÐS: A1
TEKNAÐ: ÓÖA — VERKNR: 1327
YFIRFARIÐ: RÓS — TEIKN. NR: 104
DAGSETNING ÚTGÁFU: 15.02.2017 — ENDURSK.: A

VA ARKITEKTAR
borgartún 6
105 reykjavík
kt: 450400-3510
sími: 530 6990
fax: 530 6991
va@vaarkitektar.is
www.vaarkitektar.is
ÚTGEFANDI: Ólafur Ö. Axelsson — KT: 0412513019

Teikning þessi er gefin út af undirrituðum fyrir hönd eiganda hönnunarréttar, VA Arkitektar ehf
Teikninguna má ekki afrita með nelnum hætti, að hluta til eða í heild án skriflegs leyfis höfundar.