



FURUVELLIR

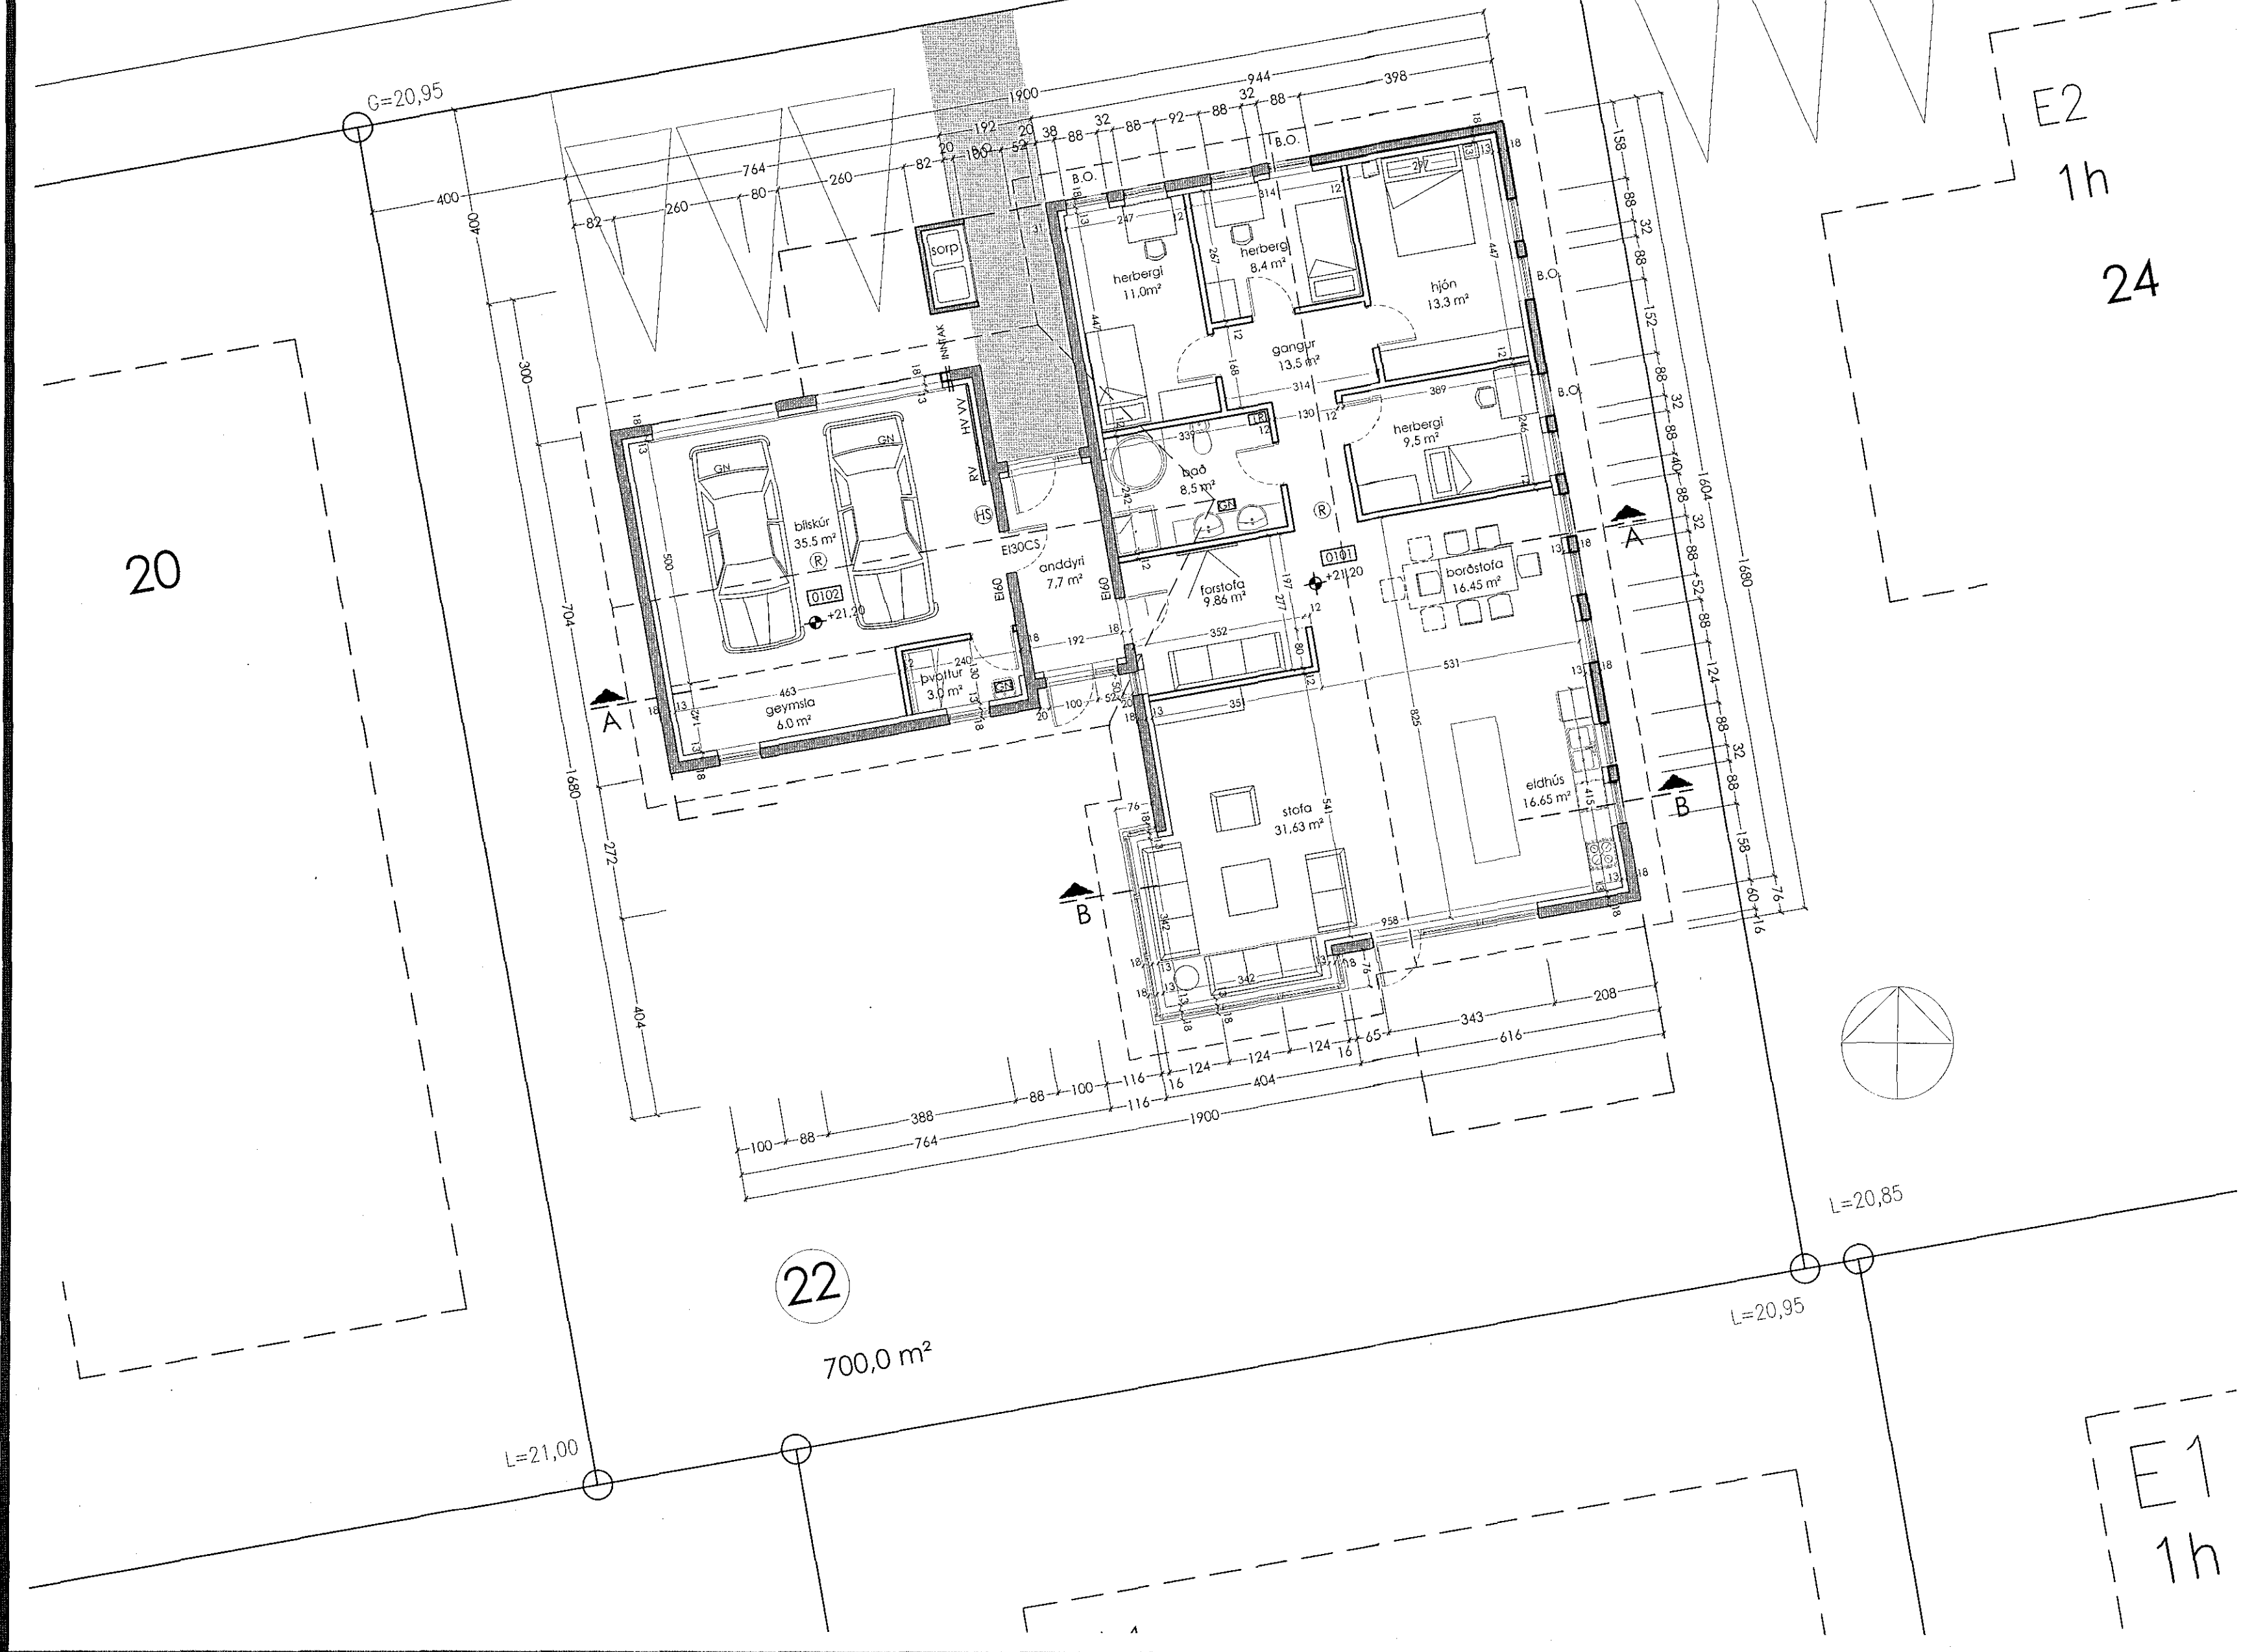

Samþykkt þann
30. maí 2018
Byggingafultrúinn í Hafnarfjörð

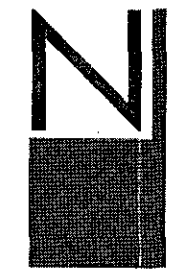

TÁKN

- NF = Niðurfali
 - LR = Lofttræsting
 - PK = Póstkassar
 - NL = Neyðarlífs
 - VLR = Vélknúin lofttræsting
 - R = Reykskyrjan
 - ÚT = Merktur úlgangur
 - ☐ = Bilastæði fyrir fallaðra
 - BO = Björgunarpop
 - ☐ = Felliðigi við björgunarpop
 - ☐ = Felliðigi við björgunarpop 20 m.
- ELDVARNAMERKINGAR**
- REI 60 = Berandi A60 eða B60 veggur
 - EI 60 = A60 eða B60 veggur
 - R60 = Rerur í 60 mínútur, t.d. súla eða bit.
 - EI30 = 830 hurð eða veggur
 - EI30 CS = 830 S (reykþett og sjálfakandi)
 - EI60 CS = A60 eða B60 hurð
 - E 30 = F30 gler
 - ECS 30
 - A = er óbrennanlegi efni
 - B = er brennanlegi efni (t.d. timbur)

BREYTING

A: Breyting: 03.05.2005. Breyting á innra skipulagi gesta salerni fellur út geymsla stækkar þvottahús mynnkar, útlit austurhlíðar breytist.

B: Breyting: 16.03.2007. Breyting á innra skipulagi, útlit austurhlíðar breytist.

C: Breyting: 22.04.2014. Breyting á innra skipulagi, þvottahús og geymsla færð.

D: Breyting: 03.05.2018. Geymsla í bílskúr fjarlægð.

TEIKNAD

- SOL, KR
- MKV.
- 1:100
- DAGSETNING
- 12.07.2004
- BLAÐ
- 2 AF 4

FURUVELLIR 22

HAFNARFJÖRÐUR

GRUNNMYND
KRISTINN RAGNARSSON arkitekt EHF.
KRISTINN RAGNARSSON - Kt. 120944.2669 - t111kristinn@simnet.is
TEIKNISTOFAN SMÍÐJUVEGI 11 - 200 KÓPAVOGI - ÍSLAND - S. 564.2255 - FAX 544.4225