

# Verklýsing fyrir Lónsbraut 6

## Byggingarlýsing

Sökkjar (200mm), botnplata (130 mm), útteggr (180 mm), berandi súlur (50x50mm) berandi þakbitar og berandi innveggir (150mm) eru staðsteypt með jámbentri steinsteypu. Milligólf (250mm) er byggt upp með timbr og stáli, varð með tvöföldu gíslagi að neðan auk 100mm steinull milli gólflata. Burðarvirki þaks auk steinsteypra bita er úr stáli með 225mm timbursperum. Stigar á milli hæða eru úr stáli. Sökkjar eru einangraðir með 75 mm plasteinangrun. Útteggrir eru einangraðir með 100mm plasteinangrun. Þak er einangrað með 150 mm steinull yfir vinnusölum og 200 mm steinull yfir starfsmannaáðstöðu. Gler í gluggum er tvöfalt k-gler. Útteggrir eru þúsáðir að utan og málaðir. Þak er klætt pvc þakdúk með 2% þakfalla. Frærennislagnir frá salernum efri hæða eru lagðar í stökk niður í jarlaglagnir.

## Kólnunartölur

Þak starfsmannaáðstaða	U-gildi	0,20 W/m K
Þak vinnusalur	U-gildi	0,30 W/m K
Útteggr	U-gildi	0,40 W/m K
Gluggar	U-gildi	2,00 W/m K
Hurðir	U-gildi	3,00 W/m K
Útteggr vegið meðaltal	U gildi	0,85 W/m K

## Brunahönnun:

## BRUNAVARNIR

Eftirlitandi brunahönnun og brunavarnarlýsing er uppfærð af Brunahönnun sílf (mál nr. 18-137) í mars 2018 fyrir Lónsbraut 6, Hafnarflói. Áður gerð af VSI. Til grundvallar lausnum brunavarna var eldri byggingarreglugerð nr. 441/1998 með ákvæðnum tækniskiptum. Ekki er um að ræða frekari brunavarnaskýrsla. Um er að ræða reyndarhönnun í tengslum við lokaúttekt.

## Flokkun og notkun byggingar

Byggingin er í notkunarflokki 1 skv. byggingarreglugerð. Um er að ræða léttan lónað. Húsið er með steinsteyptum útteggrum, steinsteyptum súlum en léttum veggjum á milli. Þakburðarvirki er úr flítri. Húsið er að mestu leyti á einni hæð en flest bil eru þó með milligólf að hluta. Húsið er samtals u.þ.b. 2400 m<sup>2</sup> að grunnflati.

## Brunahólfun

Húsið skiptist í a.m.k. þrjú meginbrunahólf með a.m.k. EI90 veggjum. Stærsta meginbrunahólf er u.þ.b. 1080 m<sup>2</sup>. Hvert lónaðarbil er sér brunahólf (EI60), stærst um 190 m<sup>2</sup>.

## Burðarvirki

Brunamótslöða aðalburðarvirka er a.m.k. R60 og R90 í meginhólfunarskilum. Milligólf eru a.m.k. REI30.

## Klæðningar

Klæðningar verða skv. ÍST EN 13501.

Innanhúsklæðningar verða í flokki 1 og gólfefni í flokki G.

Frávik og tækniskipti: Hluti veggklæðninga í nokkrum bilum í tengslum við milligólf er í flokki 2 sem telst áætlanlegt með tilkomu sjálfvirkis vatnsúðakerfis (á einungis við um þau bil sem hafa sjálfvirk vatnsúðakerfi).

Utanhúsklæðningar eru í flokki 1 (steinsteypa).

Þakklæðningar eru í flokki B (root) (I2).

## Flóttaleiðir

A.m.k. tveir flóttaleiðir eru frá stærri bilum.

Ein flóttaleið er frá minni bilum.

Frávik og tækniskipti: Tækniskipti voru einum vatnsúðakerfi í þessum bilum. Auk þess er lengsta flóttaleið í einu átt mest um 15 metrar og víða um 10 metrar.

Slökkvitæki verða staðsett á milligólfum. Brunastanga er í hverju bili. Hvert bil verður með út- og neyðarlýsingu. Húsið skiptist í fjólmörg brunahólf og þrjú meginbrunahólf.

## Brunaviðvörðunarkerfi

Í hverju bili verða rafmagnstengdir reykskynjarar með vararhlöðu, a.m.k. tveir í hverju bili og a.m.k. einn á hverja 80 m<sup>2</sup>.

## Loftrásikerfi

Reykræsing er almennt um hurðir og glugga.

## Vatnsúðakerfi

Sjálfvirk vatnsúðakerfi skv. ÍST EN 12845 er sett upp í öllum bilum sem hafa einungis flóttaleið í einu átt. Áhættuflokkur er OH3. Úóahausar eru af gerðinni „quick response“. Stjórnáður er í sér brunahólf í tæknirými sem er aðgengilegt utanfrá.

## Reyklosun

Reykræsing er almennt um glugga og hurðar.

## Brunaslöngur og slökkvitæki

Brunaslöngur skv. ÍST EN 671 eru í byggingunni skv. aðaltekningum. Slökkvitæki skv.

ÍST EN 3 skulu staðsett við brunaslöngur og á milligólfum, t.d. 9 L léttvatn og 5 kg kolsýra við rafmagnstöflur.

Staðsetning brunastanga og slökkvitækja skal merkt með til þess gerðum skiltum.

## Út- og neyðarlýsing

Út- og neyðarlýsing er sett upp í öllu húsinu skv. byggingarreglugerð, ÍST EN 1838, ÍST EN 50172 og öðrum tengdum stöðlum.

Reikna skal með a.m.k. 0,5 lux í vinnusölum og milligólfum. Útljós skulu sett upp við allar flóttahurðir.

## Aðkoma slökkviliðs og slökkvivatn

Aðkoma er góð kringum húsið.



## Eftirlit og viðhald brunavarnakerfa

Þjónustusamngur verður gerður um eftirlit og viðhald á vatnsúðakerfi hússins.

Hver og einn sér um viðhald öðrum brunavarnabúnaði innan sinnar séreignar, t.d. reykskynjurnum, brunaslöngu, neyðarlýsingu og slökkvitæki sem og að viðhald brunahólfum hússins.

## Reyndartekning

Með umsókn þessari eru allar breytingar frá upphaflega samþykktum teikningum færðar inn á aðalupprátt. Upphaflega var gert ráð fyrir milligólfum í hvert bil sem hólfu sömu stærðarmáli. Húsið var byggt og selt í 26 eignarhlutum. Núverandi eigendur hafa framkvæmt breytingar hver í sínum eignarhluta og stíflst við byggingarlýsingu samþykktis aðaluppráttar. Sumstær voru engar breytingar gerðar, en í flestum tilvikum hefur innra skipulagi verið breytt eftir þörfum. Þessar breytingar eru heimfærðar á teikningum þessum í því eiginarmi að fá lokaúttekt á bygginguna.

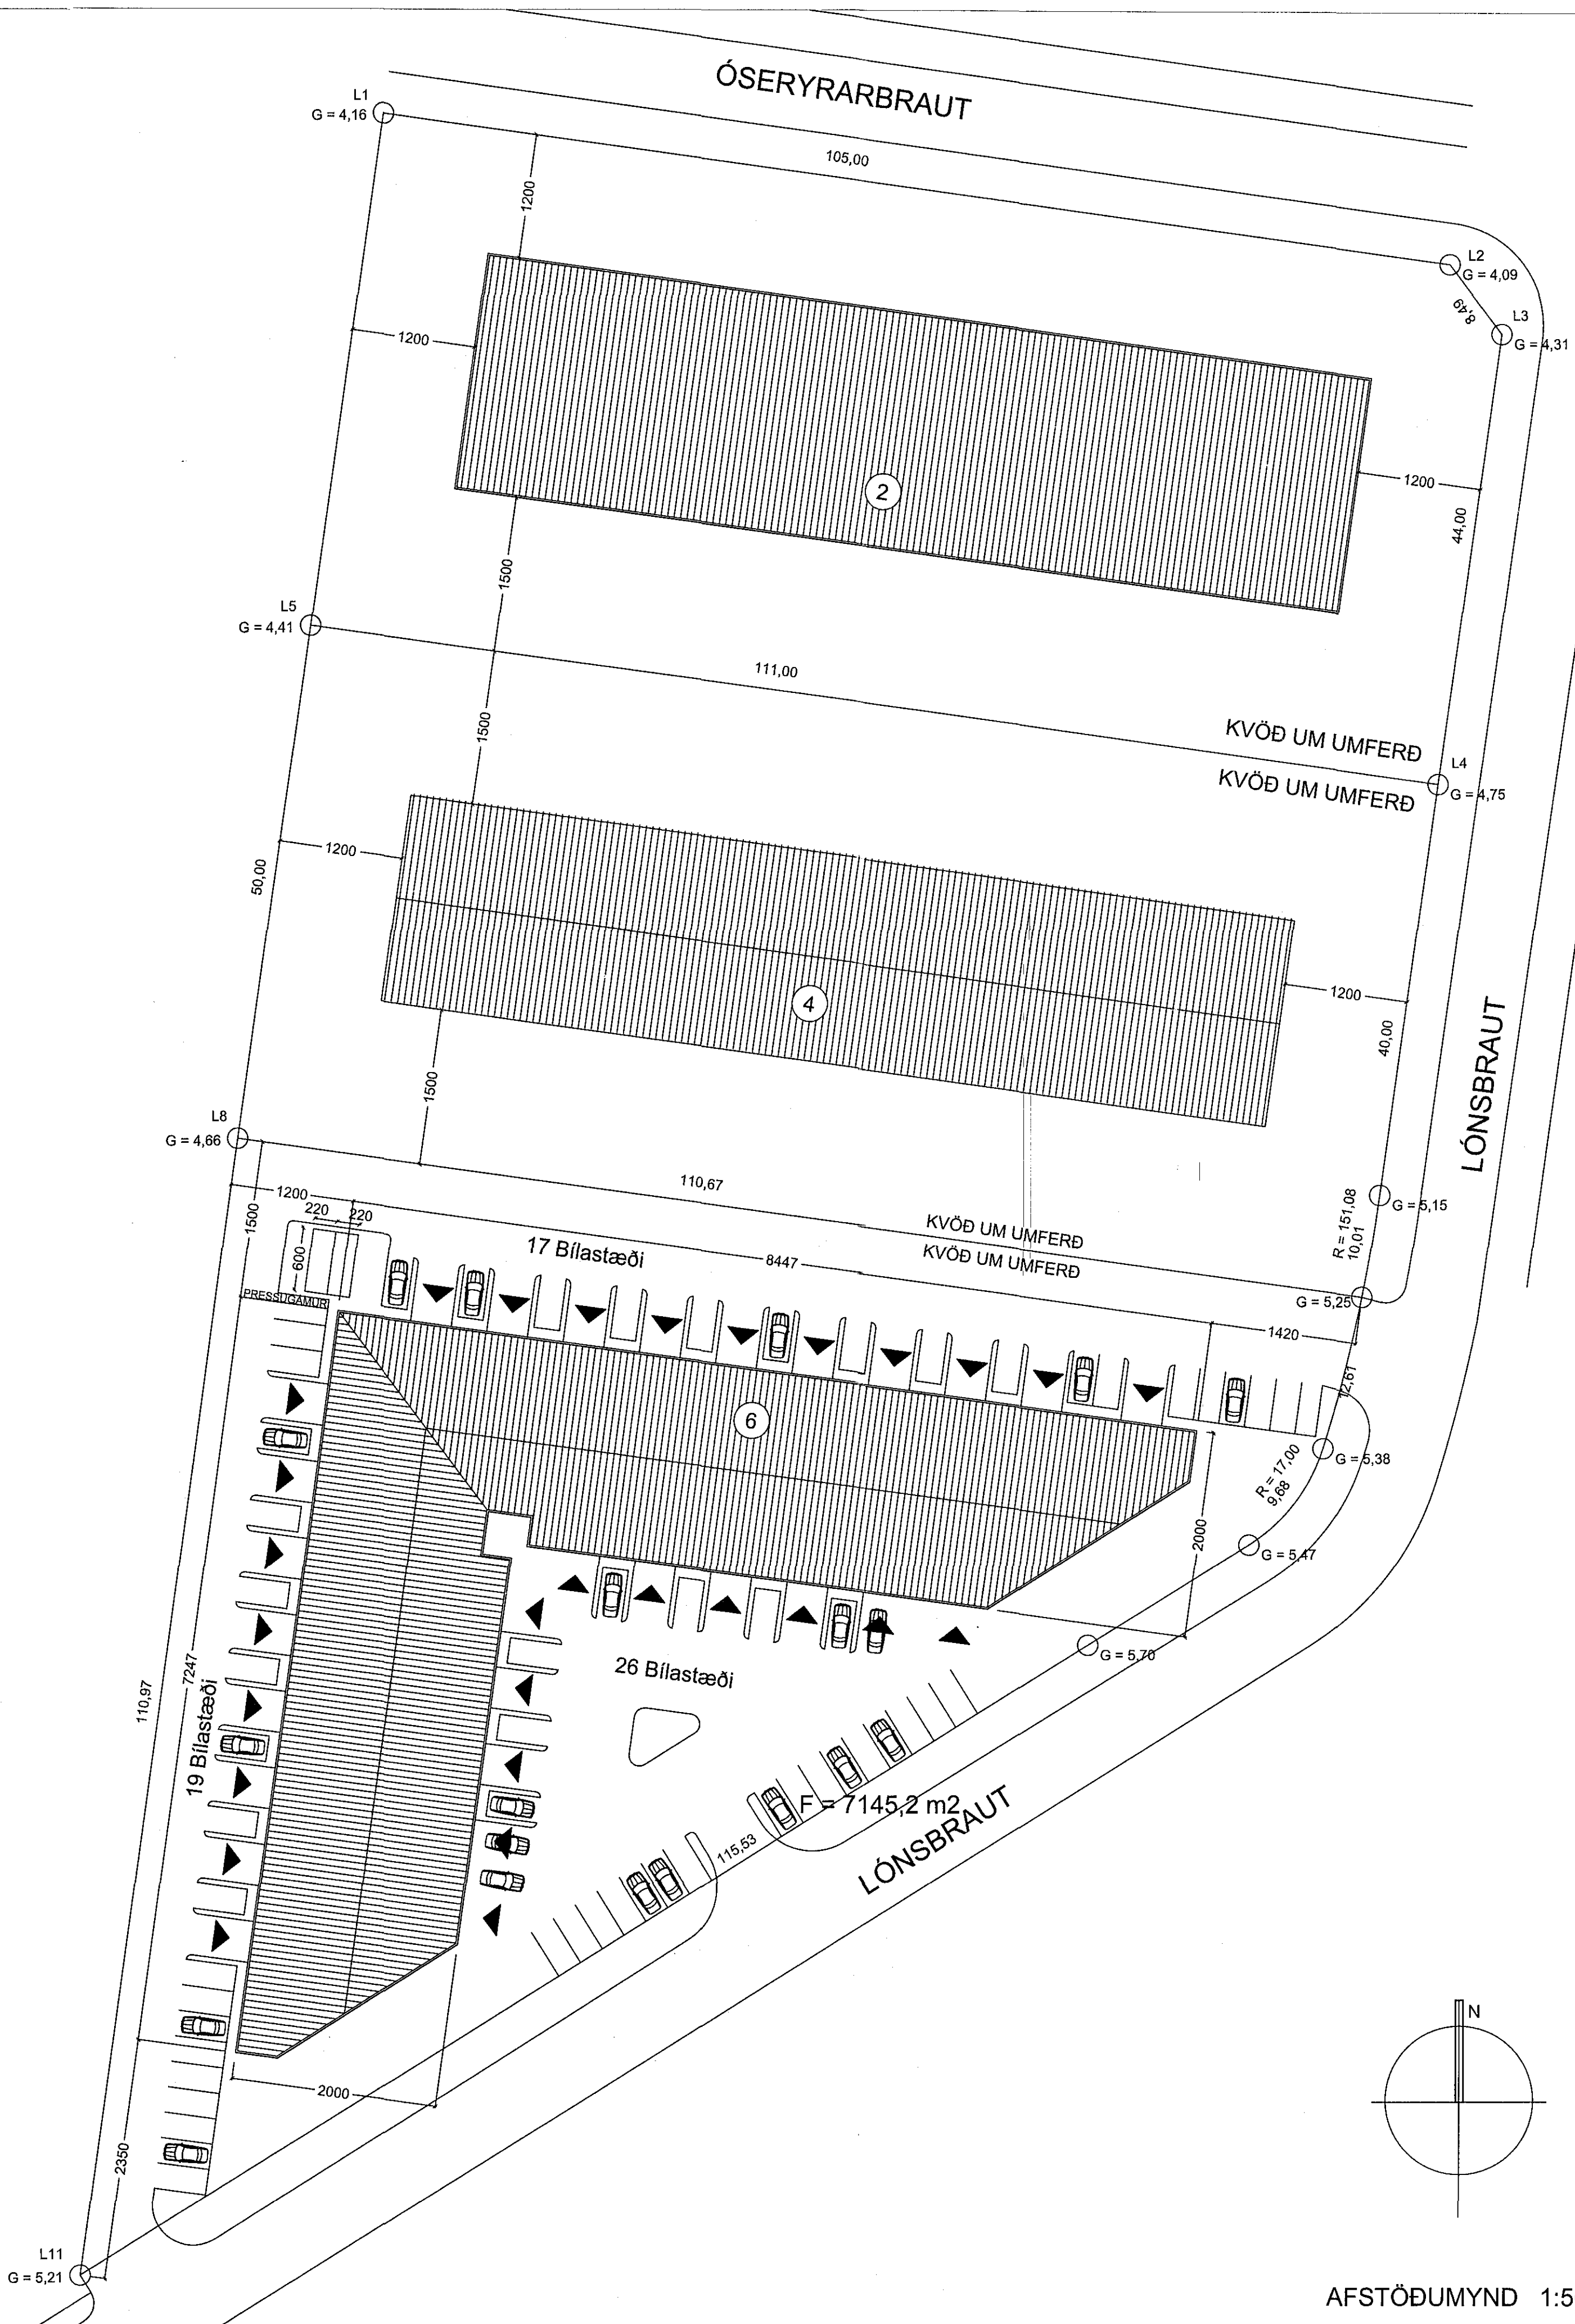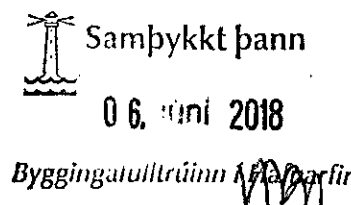

AFSTÖÐUMYND 1:500

Breyting: 27.03.2018	Breyting á brunalýsingu.
Breyting: 13.01.2017	Breyting á innra skipulagi á eignarhlutum 0116 og 143.
Breyting: 17.02.2016	Breyting á innra skipulagi á eignarhlutum 0102,0110,0113,0116,0119,0120,0121,0122,0129,0137,0140,0143,0146,0151,0152 og 0153. Breyting á brunavörnum.
Breyting: 28.01.2014	Reyndartekningar, uppfærsla á eignarhlutum eins og þeir eru í dag.
Breyting: 11.03.2002	Prentunarmunur tekið úr 312 og staðsetningu breytt. Breyting á texta í bygningarlýsingu og brunahólfum.
Breyting: 28.01.02	Óttíð Breytt. Í samræmi er innrétningum og innra skipulagi byggingarreglugerðar og skráningarmáttu breytt. Eignarhlutir minnkaðir og belm fáttað.



Digitally signed by Gunnar H. Krarason  
 CN: Gunnar H. Krarason  
 OU: BRUNAHÖNNUN  
 Reason: I have reviewed this document  
 Location: Reykjavík  
 Date: 2018-03-28 10:26Z

**KRark** Kristinn Ragnarsson arkitekt ehf.  
 Höfðanaki 19 - 2.hæð - 201 Kópavogur, Ísland  
 Sími: 564 2255 - Fax: 544 4229  
 KÍ: 581268-559 - www.krark.is - krark@krark.is

Verkhúsið	LÓNŠBRAUT 6
Verkhúsið	Afstöðumynd
Hannað	Kristinn Ragnarsson 120944-2669
Teknað	Jorge G. Enriquez
Mkv.	1:500
	Bláð nr. 1 af 9
	Daga: 25.01.2002