



Grunnmynd 3. hæðar

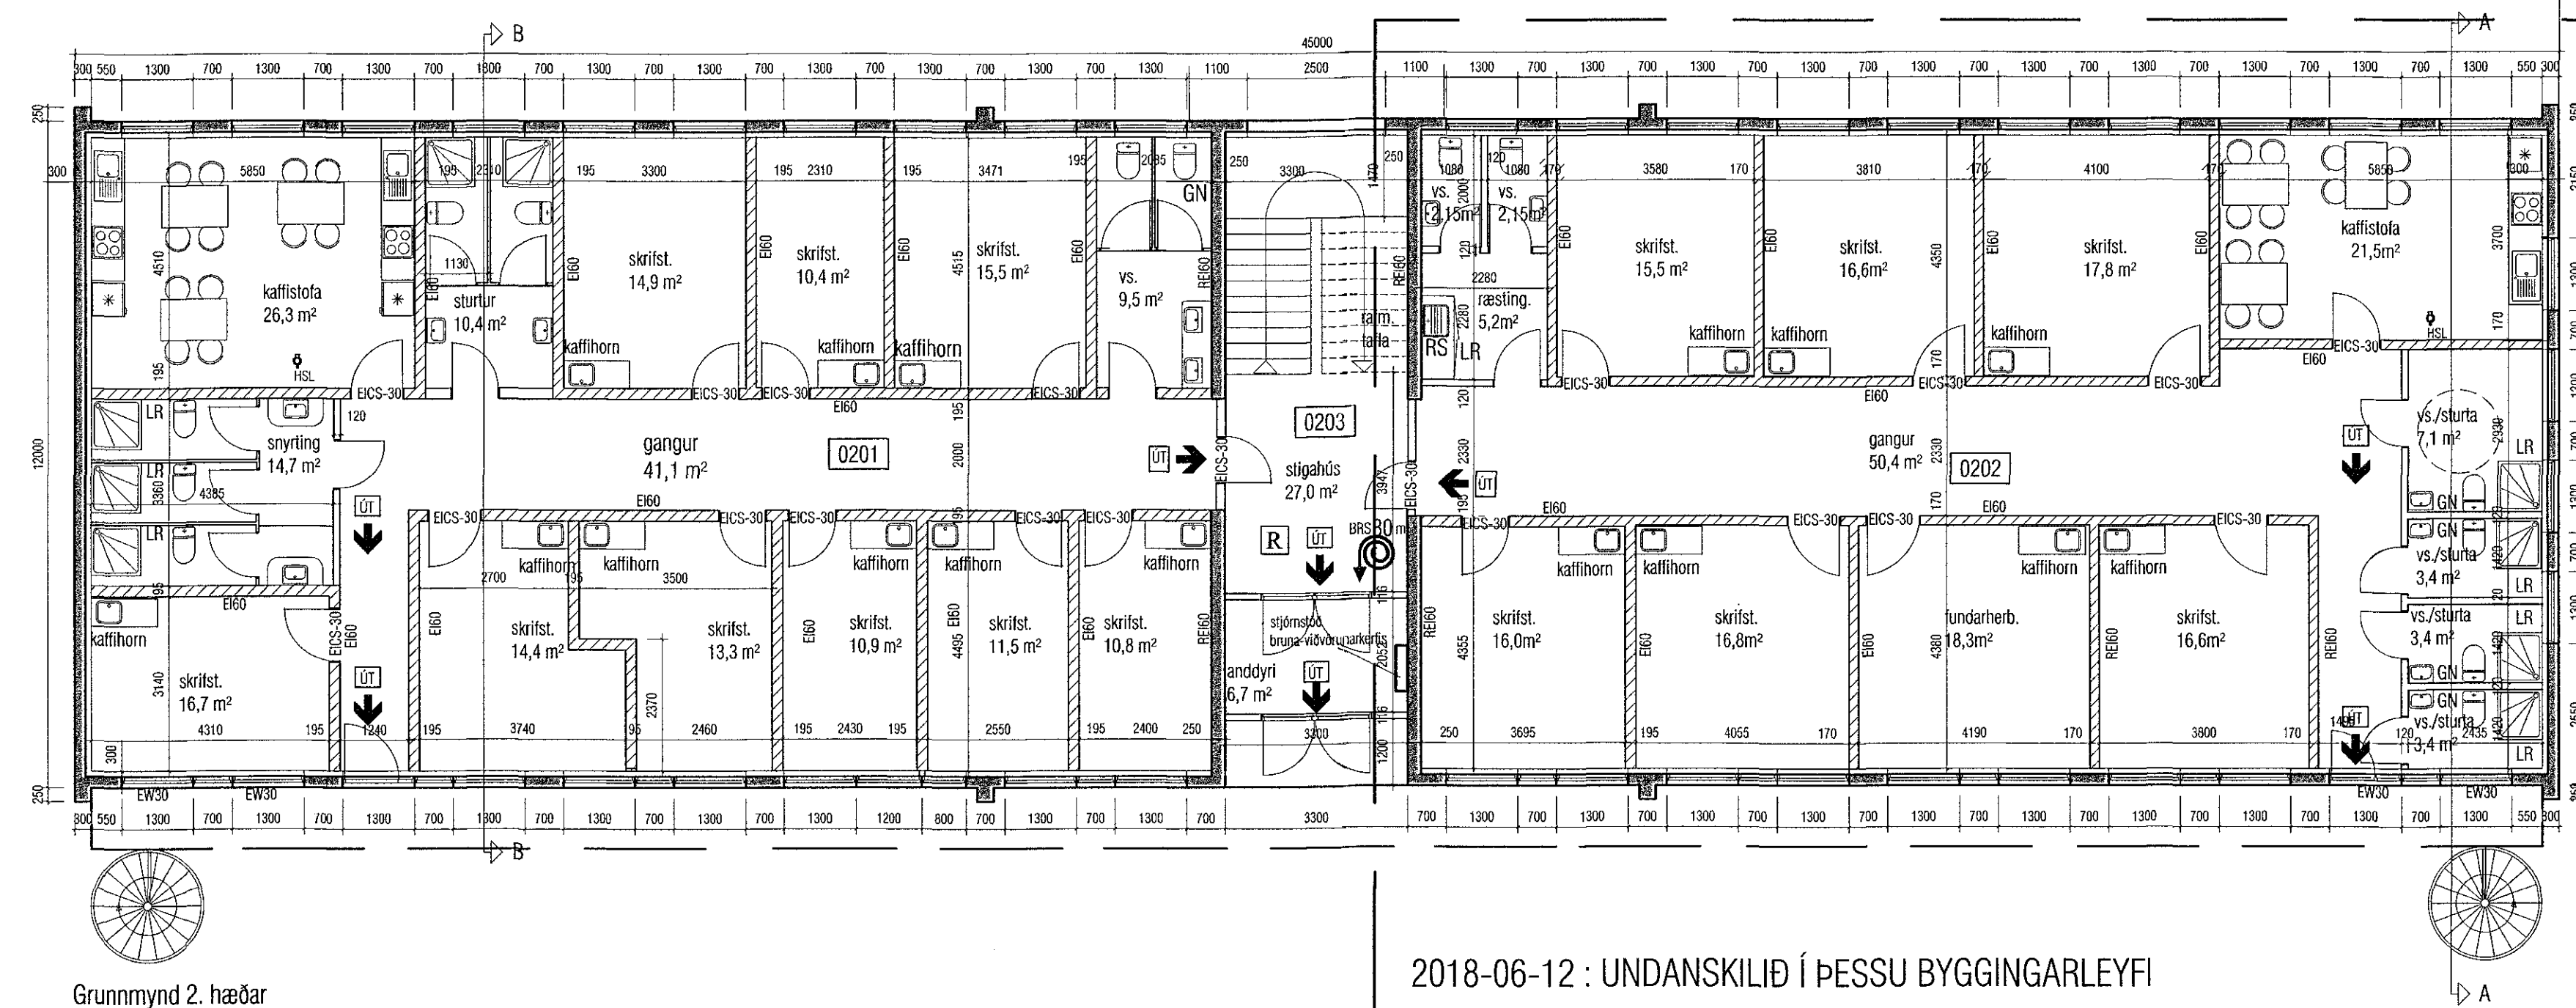

Grunnmynd 2. hæðar

2018-06-12 : UNÐANSKILIÐ Í ÞESSU BYGGINGARLEYFI

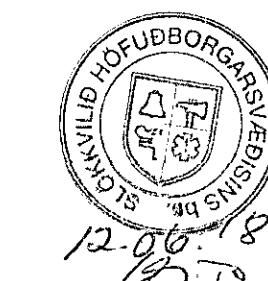

R. L. LAR
MANNVIT hf.
Kt. 4305/1919
Brunavartíur yfirfarar

Breytt 12.06.2018 (A) Hurðir og léttir innveggir færðir til á 2. og 3. hæð.

| | | |
|---|------------------------|--|
| VEKTOR - hönnun og ráðgjöf - Síðunúta 3, 108 Pvk, s: 554-6650 / 897-5363 | | Sigurður Halsteinnsson Byggingafræðingur Kt. 030619-77-09 email: sigurdur@vektor.is |
| SA | Byggingarfulltrúi | Byggingarfulltrúi |
| Tekna. nr. | 12.06.18 | Byggingarfulltrúi |
| Samþykkt | Sigurður Halsteinnsson | Byggingarfulltrúi |

| | |
|---------------------------|----------------|
| SKÚTAHRAUN 2, HAFNARFIRDI | |
| SKRIFSTOFUR | |
| GRUNNMYNDIR, 2. OG 3. HÆÐ | |
| Hannaf. SH | Teknaf. SA |
| Dagsetning 15.12.2017 | Tekn. nr. A-02 |

A