



Samþykkt þann
25. apríl 2018
Byggingaáhræðing
Byggingaáhræðing

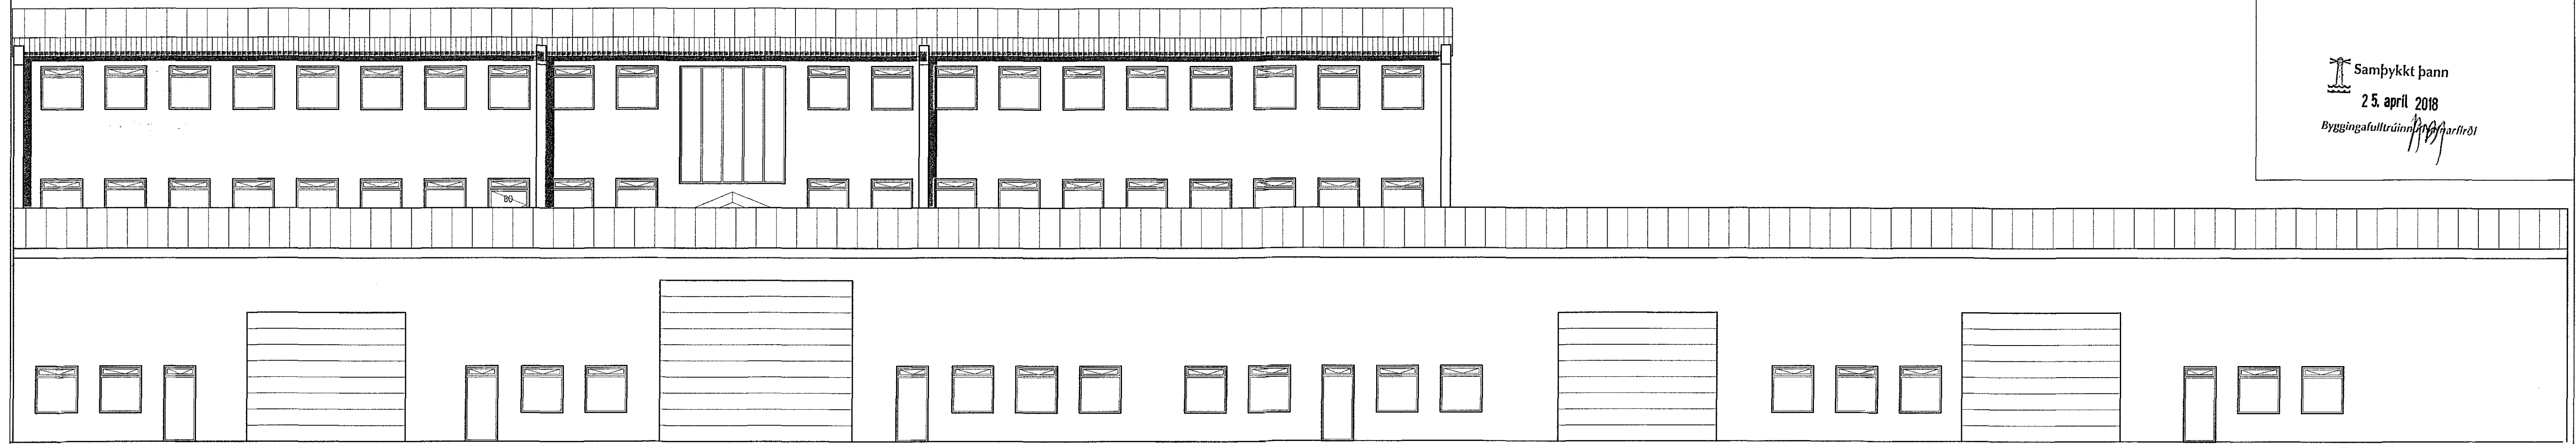


Austur-hlið

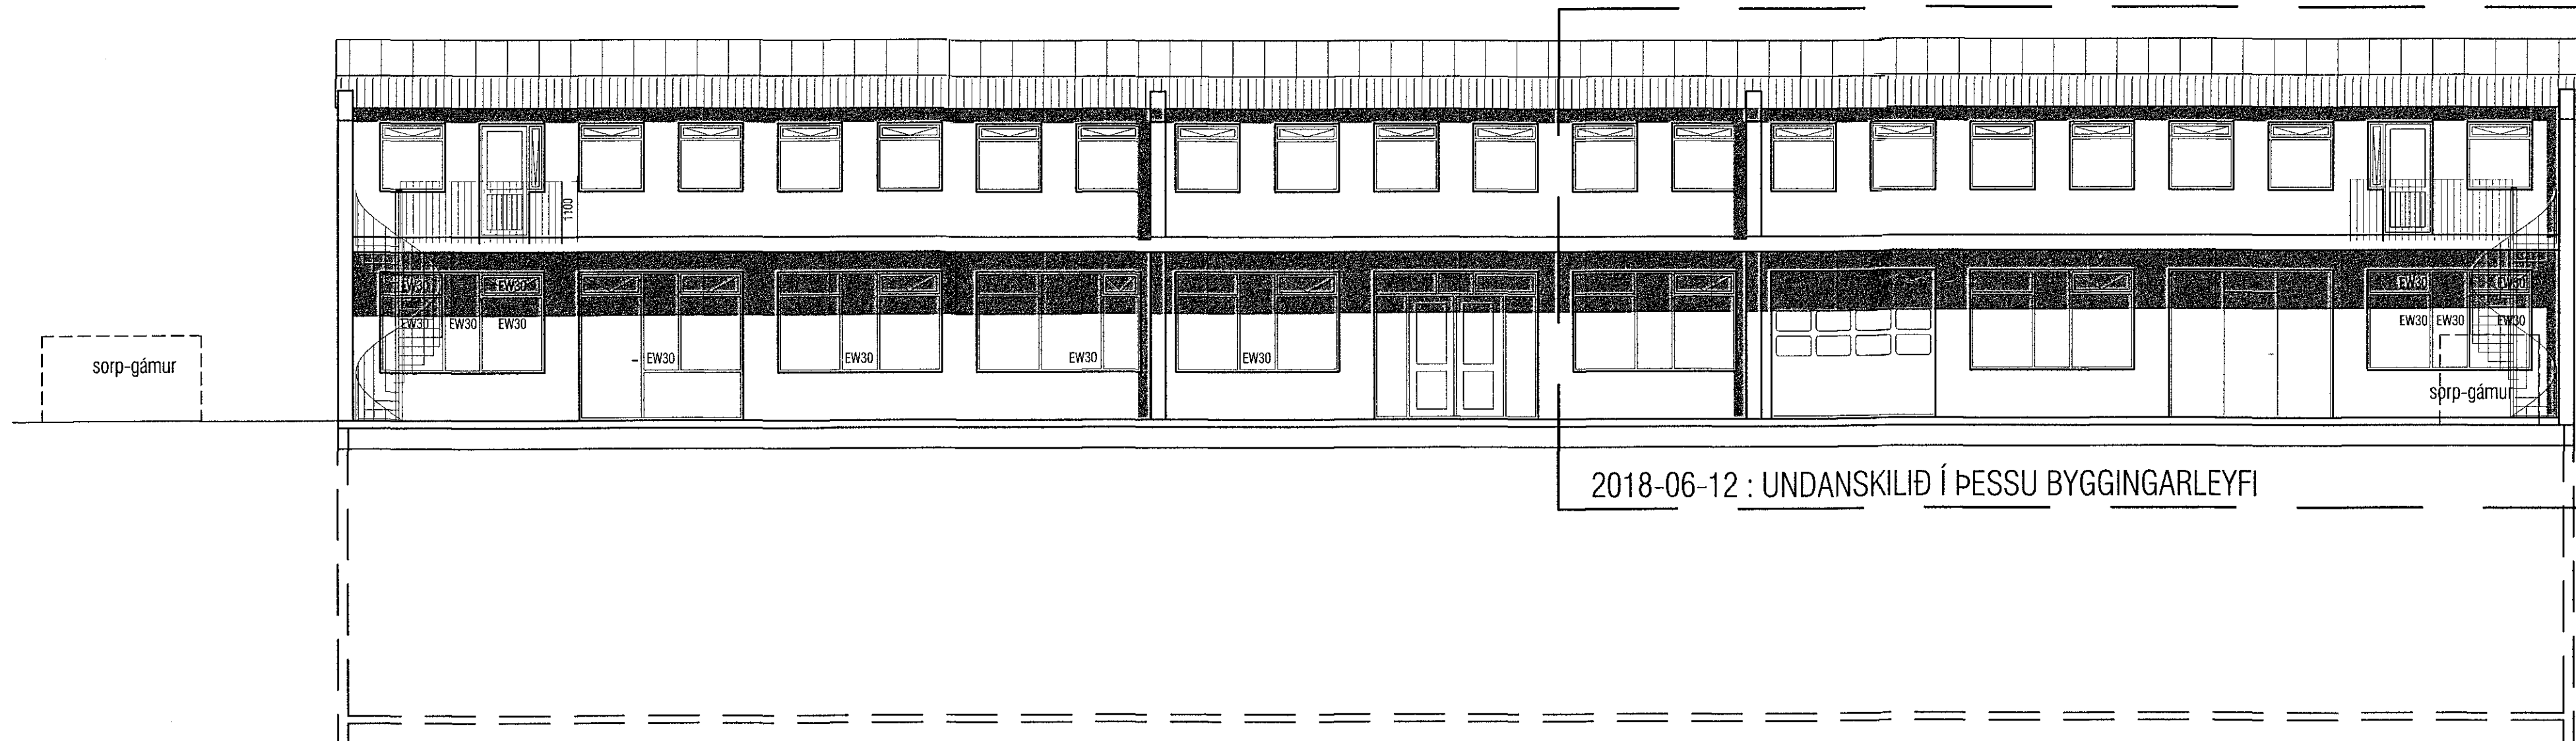


2018-06-12 : UNÐANSKILIÐ Í ÞESSU BYGGINGARLEYFI


Vestur-hlið

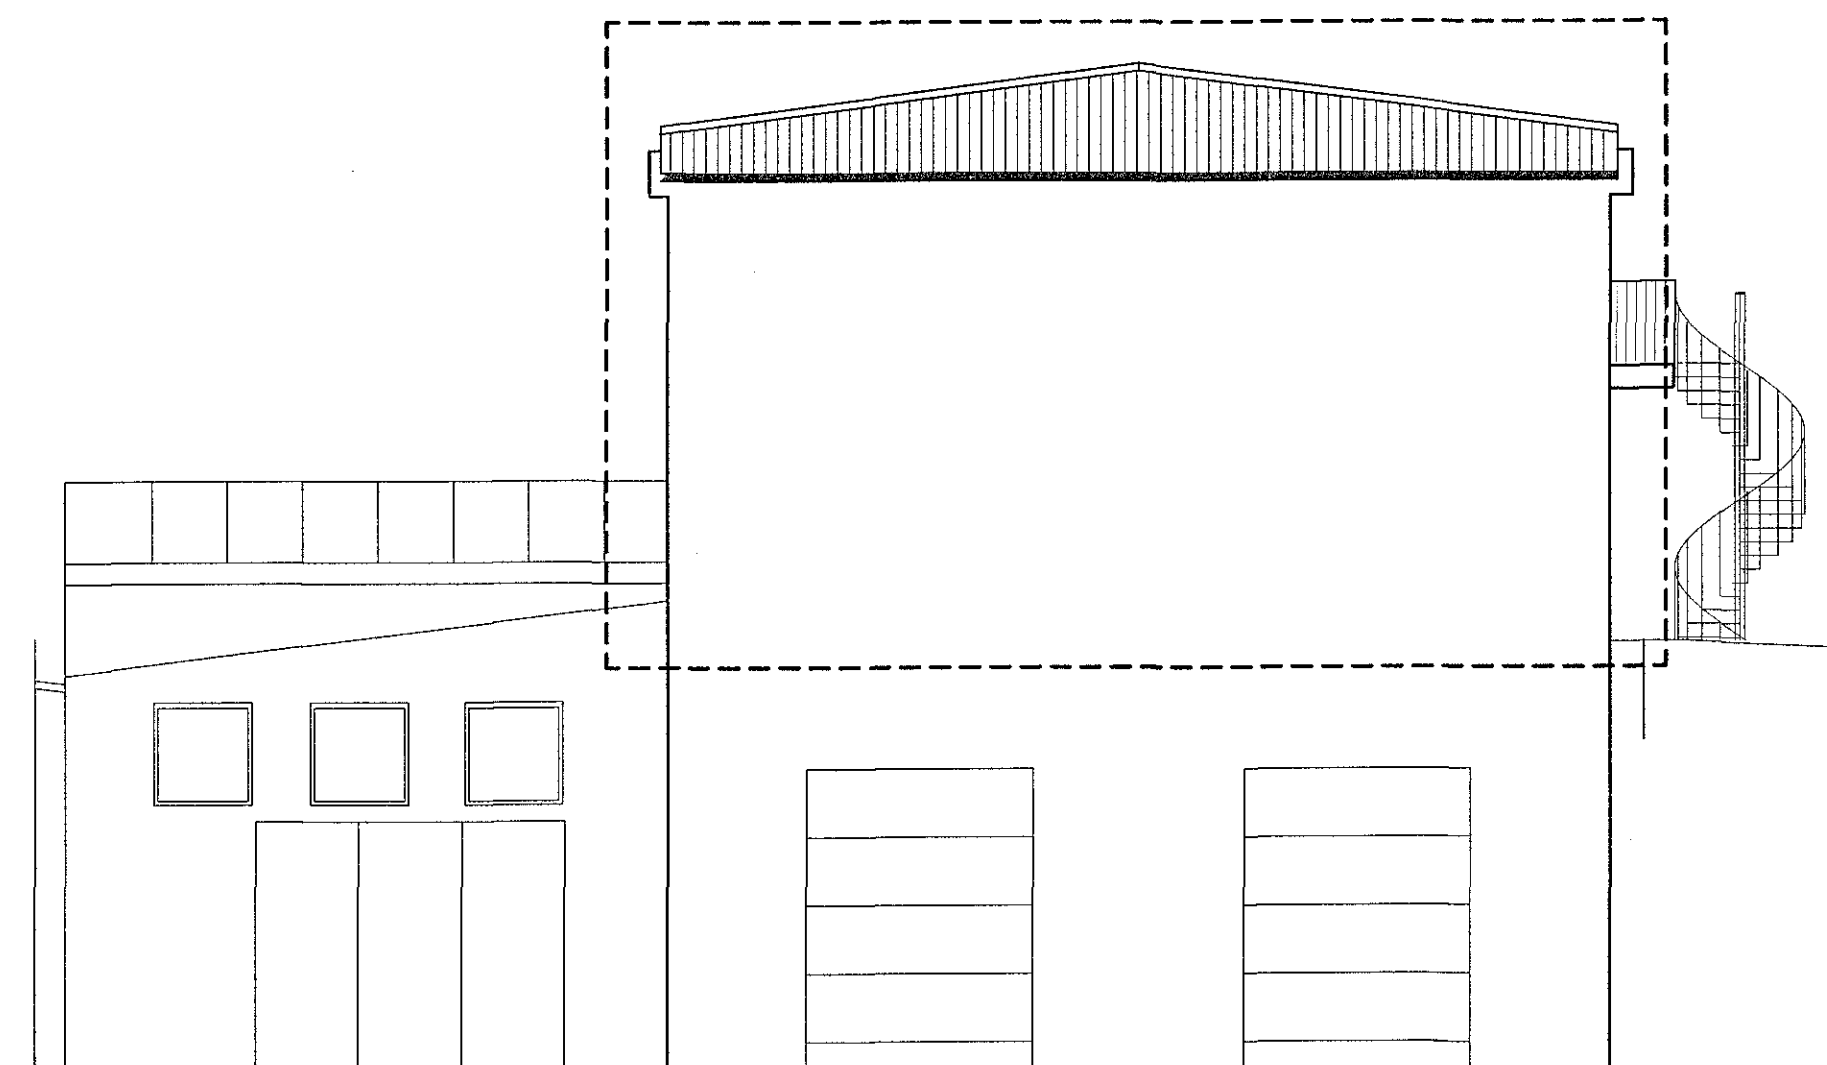


Norður-hlið

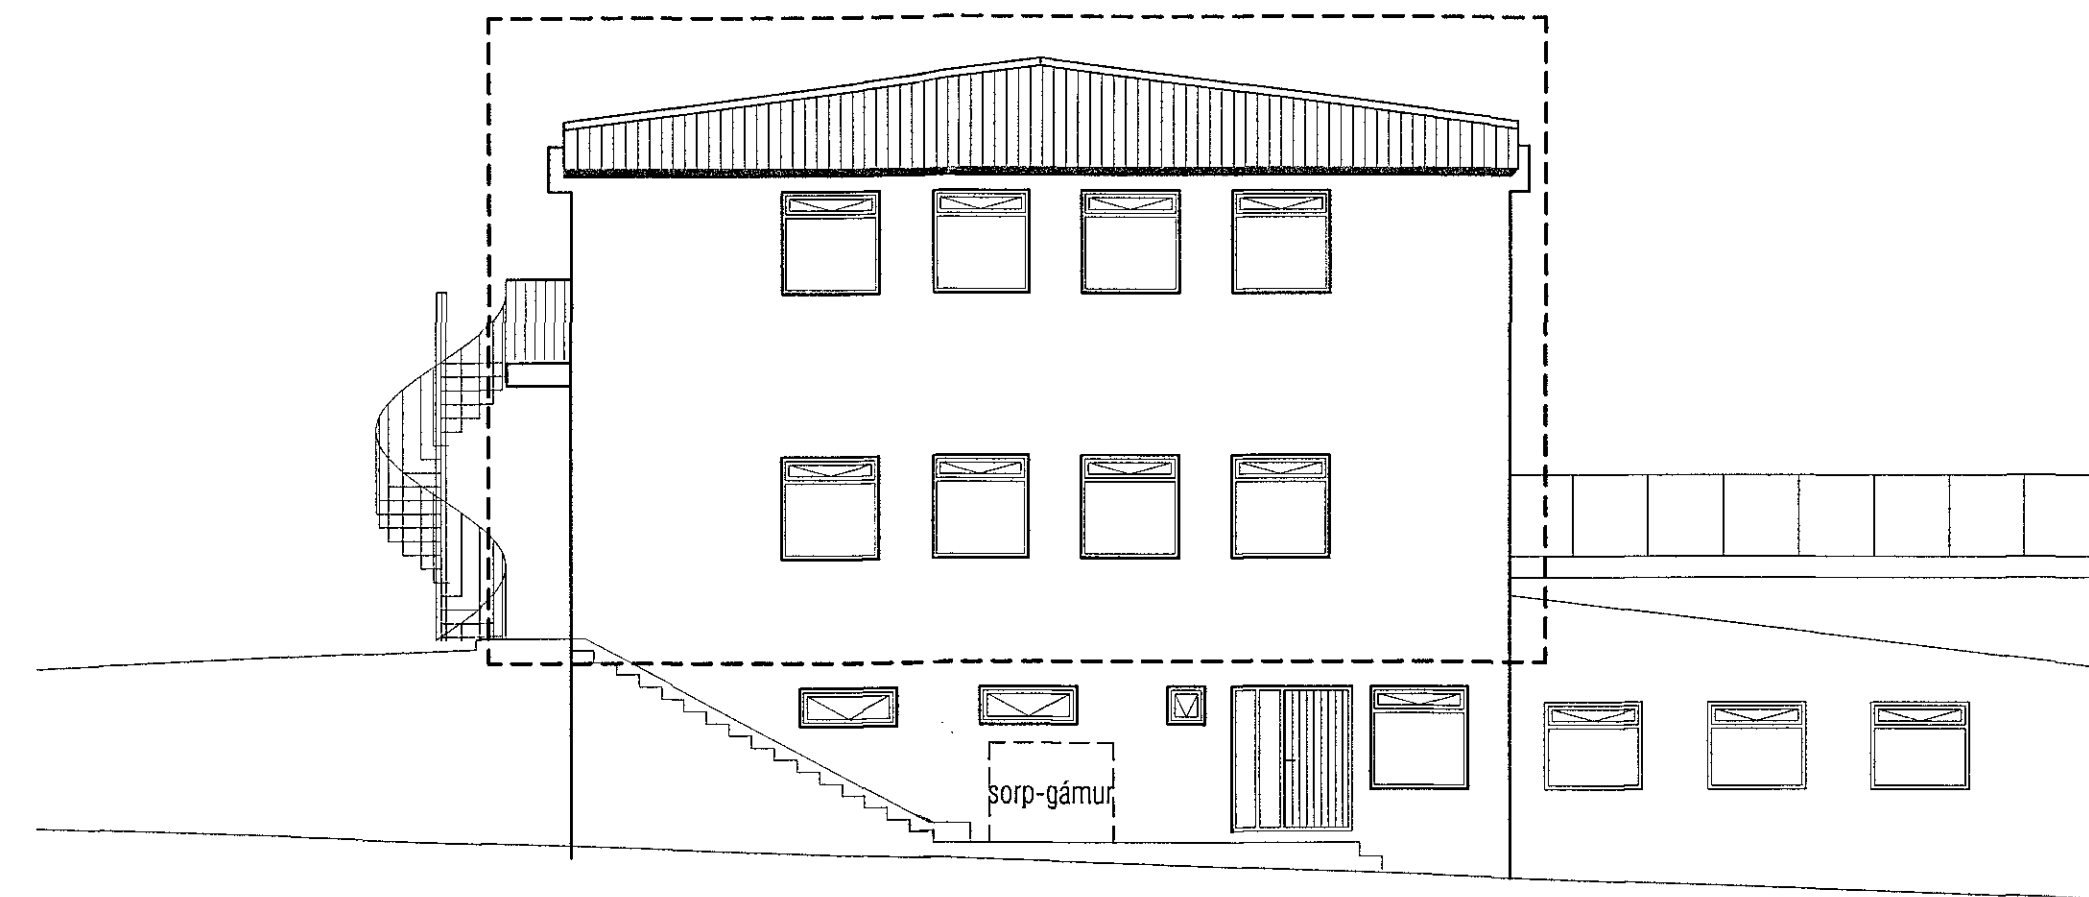


Suður-hlið

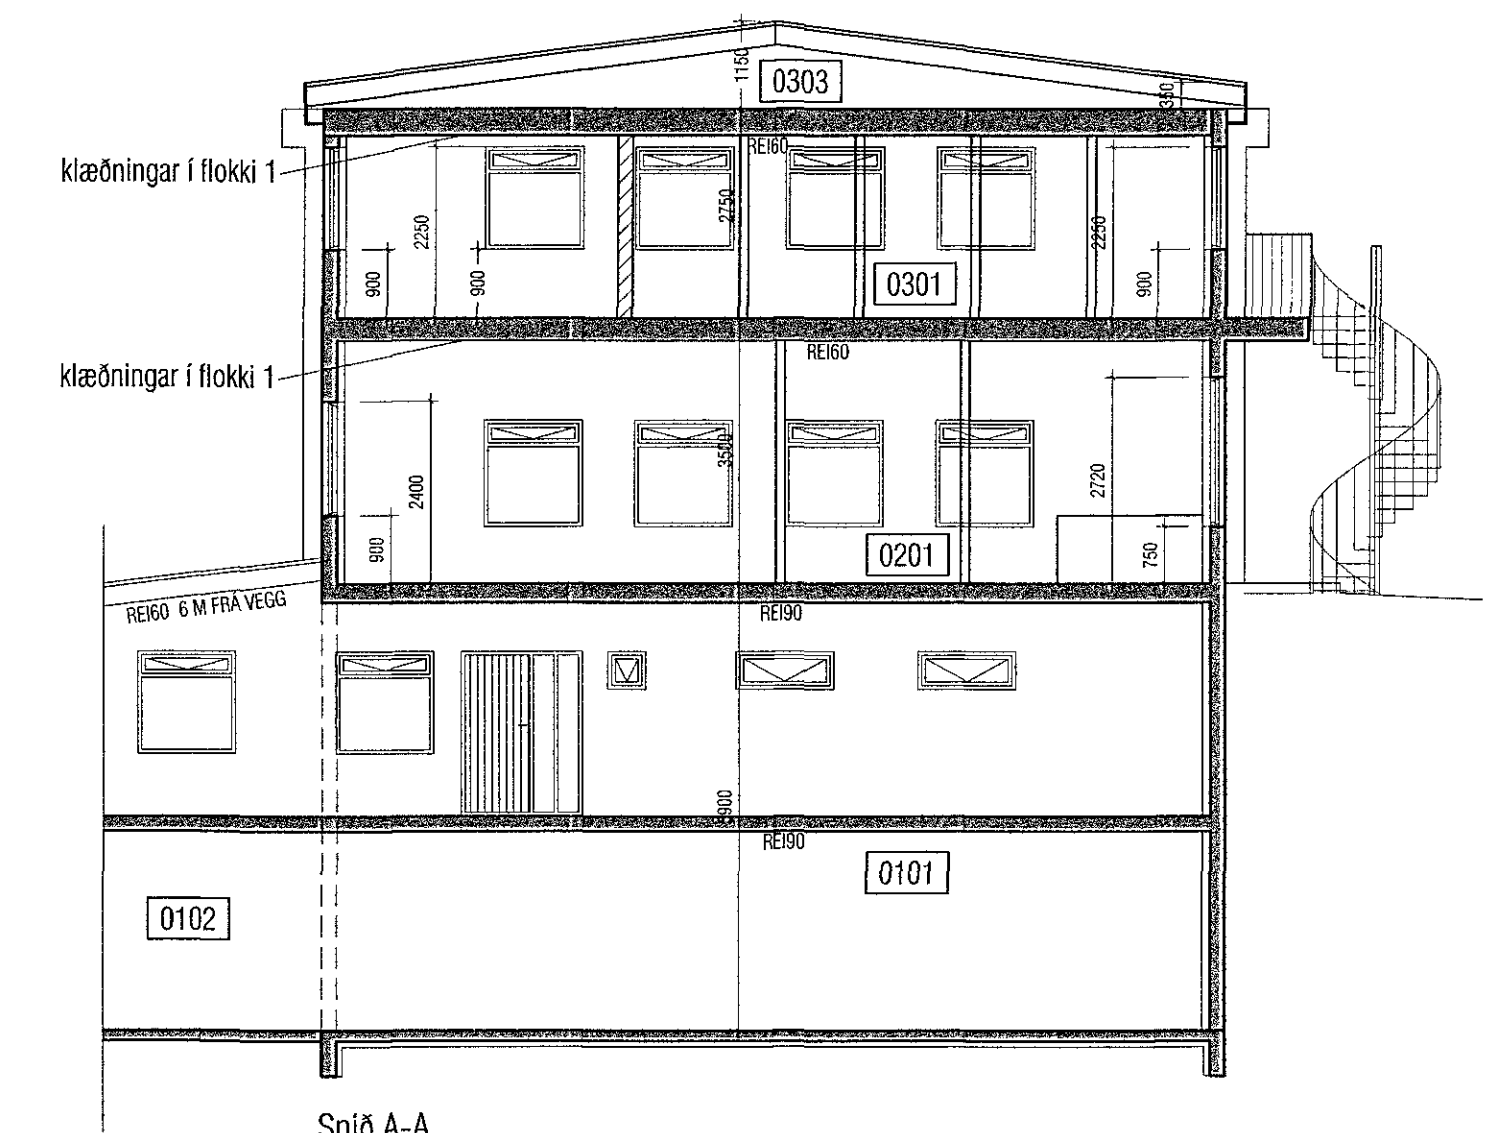

Sníð A-A

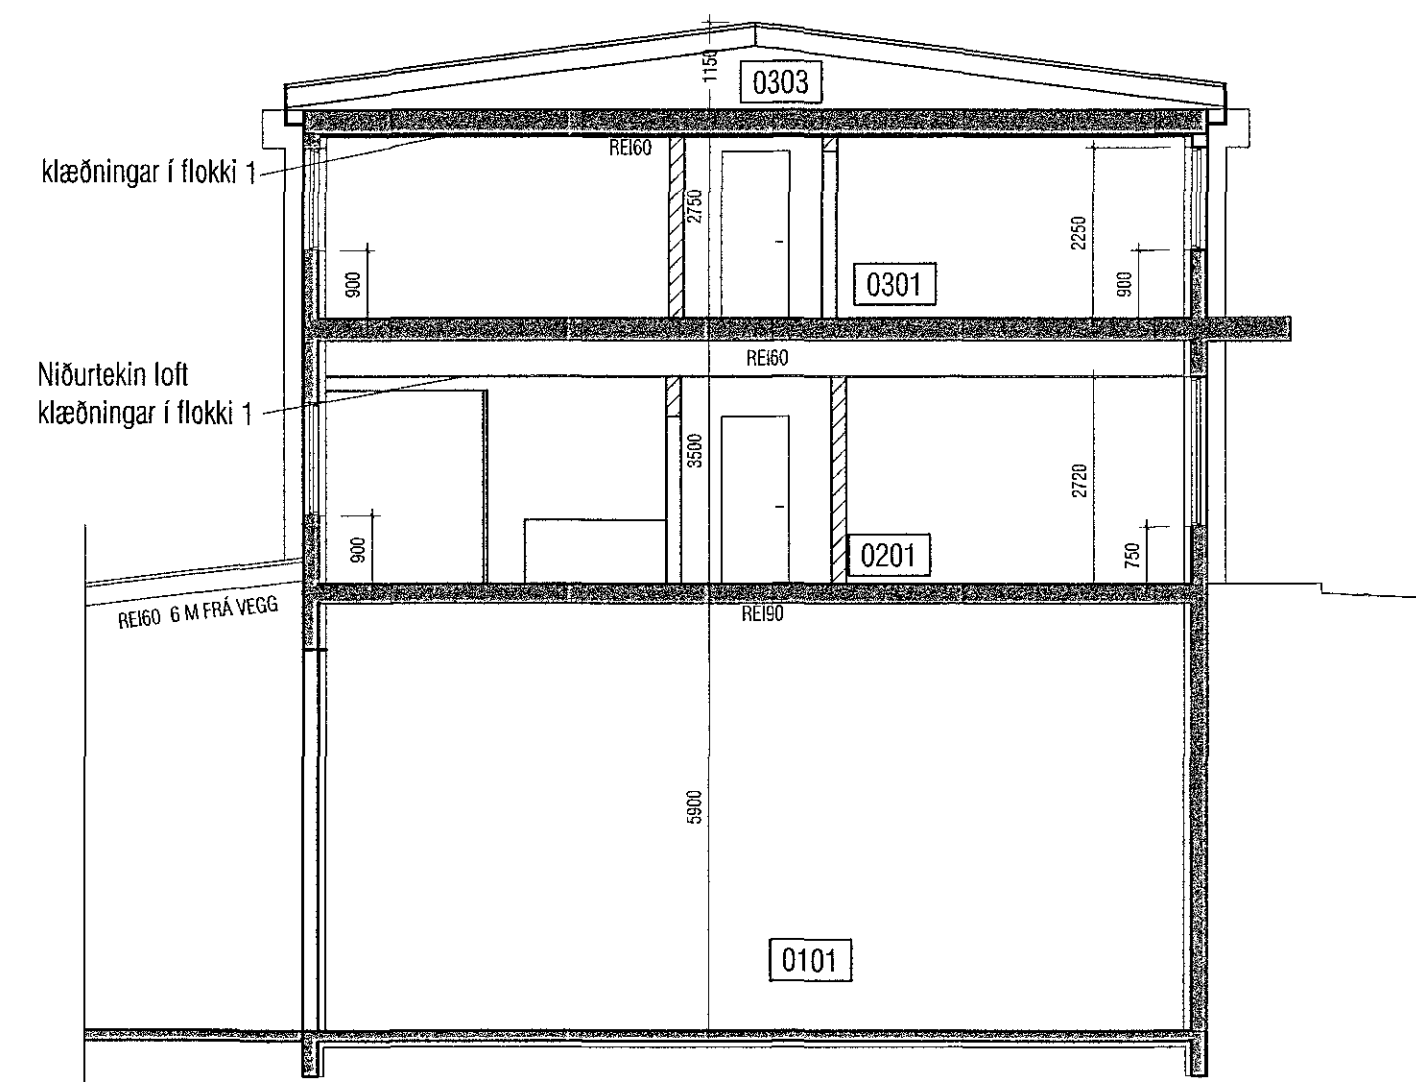

Sníð B-B

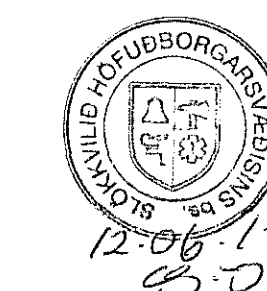

12.6.2018
MANNVIT hf.
Kt. 43057
Brunavarnir

Breytt 12.06.2018 (A) Útlit vesturhliðar upplíft, settar brunakórur á gler.

A

VEKTOR - hönnun og ráðgjöf - Síðumála 3, 108 Rvk, s. 554-6650 / 897-5363		Sigurður Haldrupsson Byggingaáhræðing Kt. 030659-7749 email: sigurdur@vektor.is	
Tölu nr. <input type="text"/> Tíðni og teikningu Samþykkt		Nr. <input type="text"/> Daga <input type="text"/>	
15.12.2017		1:100	

SKÚTAHRAUN 2, HAFNARFIRÐI
 AÐALBYGGING
 ÚTLIT, SNÍÐ.

Höfundur	SH	Teknað	SA
Dagsetning	15.12.2017	Verk nr.	Málkvæði
			1:100
		Tekn. nr.	A-03