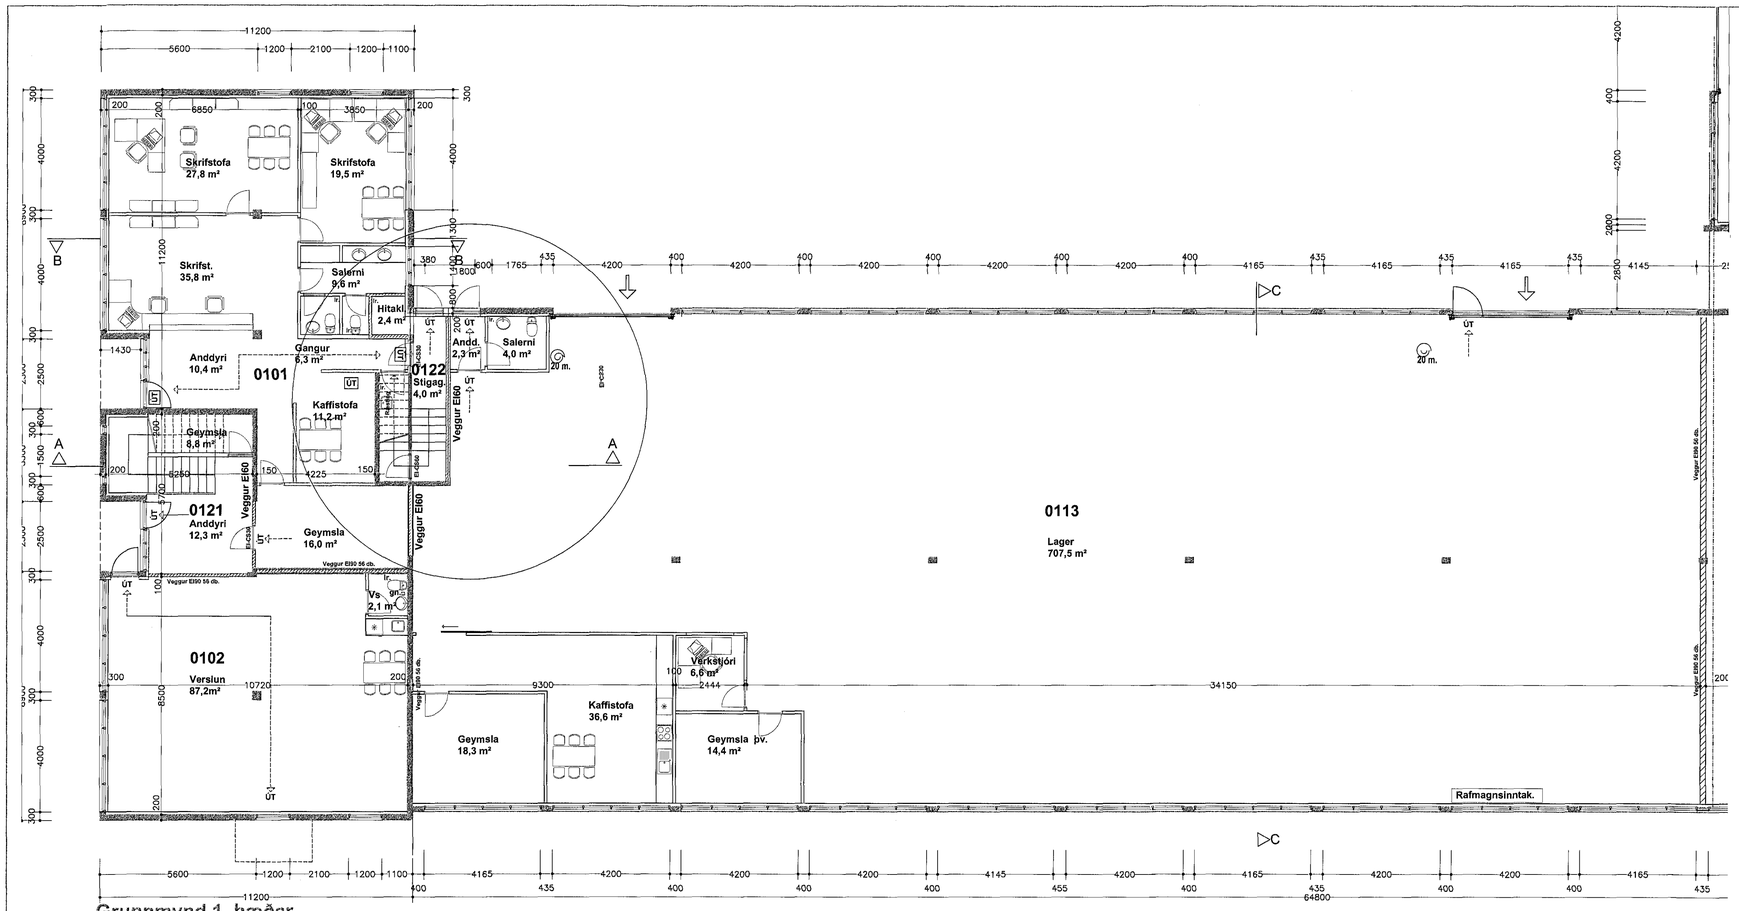

Grunnmynd 1. hæðar.

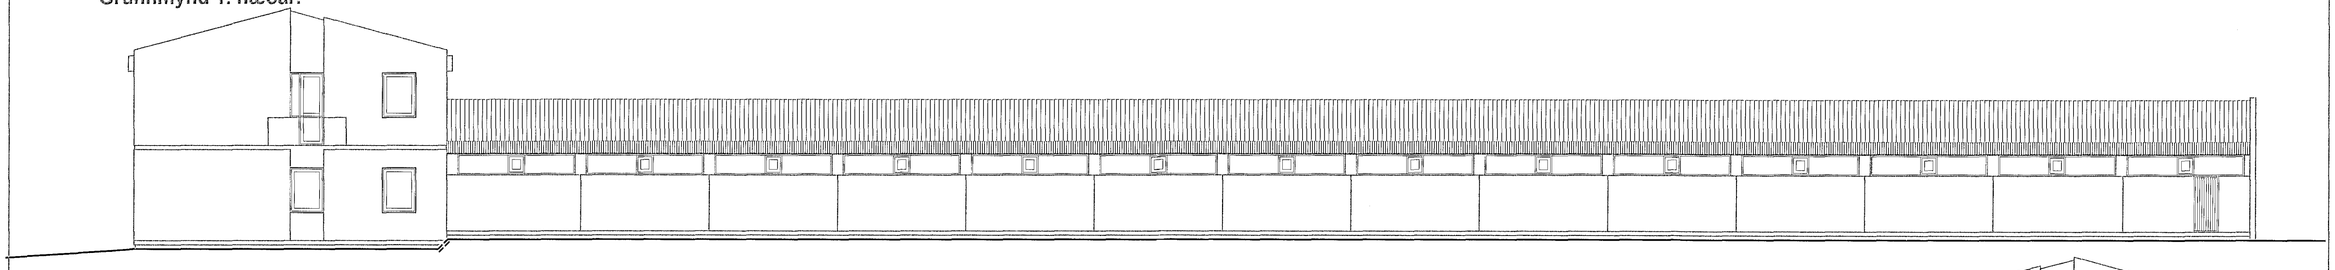

Útlit Austur

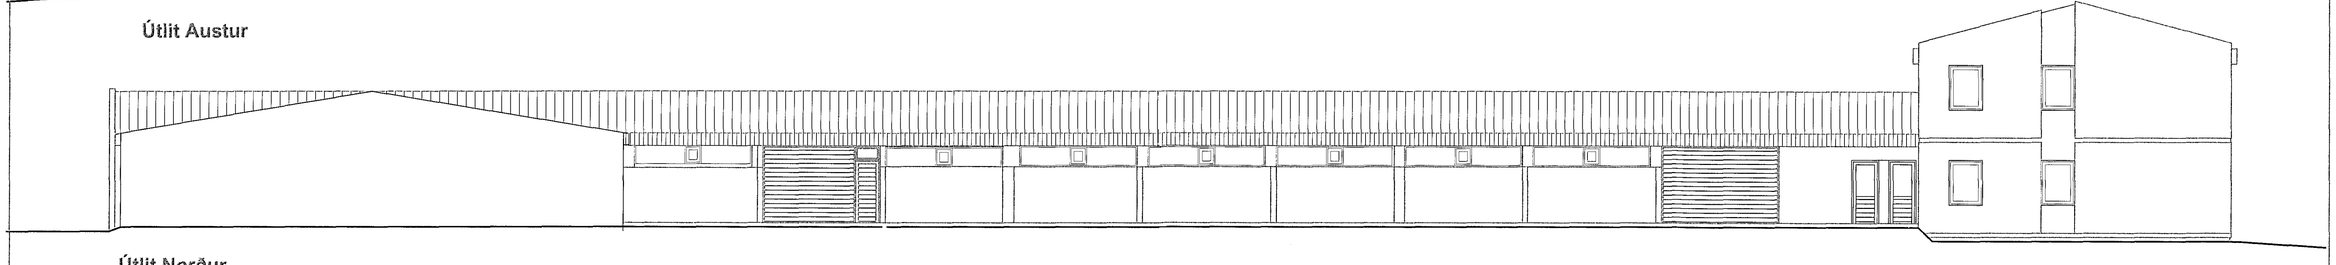

Útlit Norður

Samþykkt þann 13. júní 2018 Byggingafulltrúinn í Hafnarfirði

Skýringar :

Framhús.
Sökklar, botnplata og berandi burðarveggir úr steinsteypu.
Loft yfir 1. og 2. hæð úr steinsteypu.
léttir veggir eru timburveggir klæddir með timburplötum en eldvarnarveggir eru klæddir gifsplötum ýmist einfaldir eða tvöfaldir þar sem við á.
Þak er timburþak klætt báruðum málmplötum.

Bakhús :
Sökklar, botnplata og útveggir ásamt súlum steinsteypt.
Límtrésbitar í loftum með ileiningum á.
Innveggir léttir timburveggir.

Verið er að breyta eignarhaldi á 1. hæð.
Stigagangur 0122 er minnkaður og helmingur gangsins sameinaður lager 0113. Bakinngangi breytt og settar verða tvær hurðir í stað einnar. Flóttaleið frá gistiheimili óbreytt.
Skrifstofa 0101 og Gistiheimili 0201 sameinast í einni eign, 0201, en lager 0113 verður séreign áfram.

Lóðarstærð = 5241,7 m²
Lóðarnýting = 0,52

04.05.2018 SLÖKKVILIÐ HÖFUÐBORGARSVÆÐISINS bs.

Í öllu húsinu skal vera brunaviðvörunarkerfi tengt öryggisstöð.

Húsið er upphaflega hannað af Sigurði Oddsyni og Snorra Haukssyni.

Bæjarhraun 24

Grunnmynd 1. hæð	kvarði: 1:100	teikn. nr. 2
	dags. 31.05.2018	breytt:

Ágúst Þórðarson byggingafræðingur bfi kt. 041051-4509
simi 554 2241, 893 8601 fax 554 2231 netf. rymi@islandia.is

Ágúst Þórðarson

Breytt dags.	E?li breytinga	Breytt dags.	E?li breytinga	Breytt dags.	E?li breytinga	Breytt dags.	E?li breytinga	Breytt dags.	E?li breytinga	Breytt dags.	E?li breytinga