




Sambærni
13. Júní 2018
Byggingafulltrúinn í Hafnarfirði

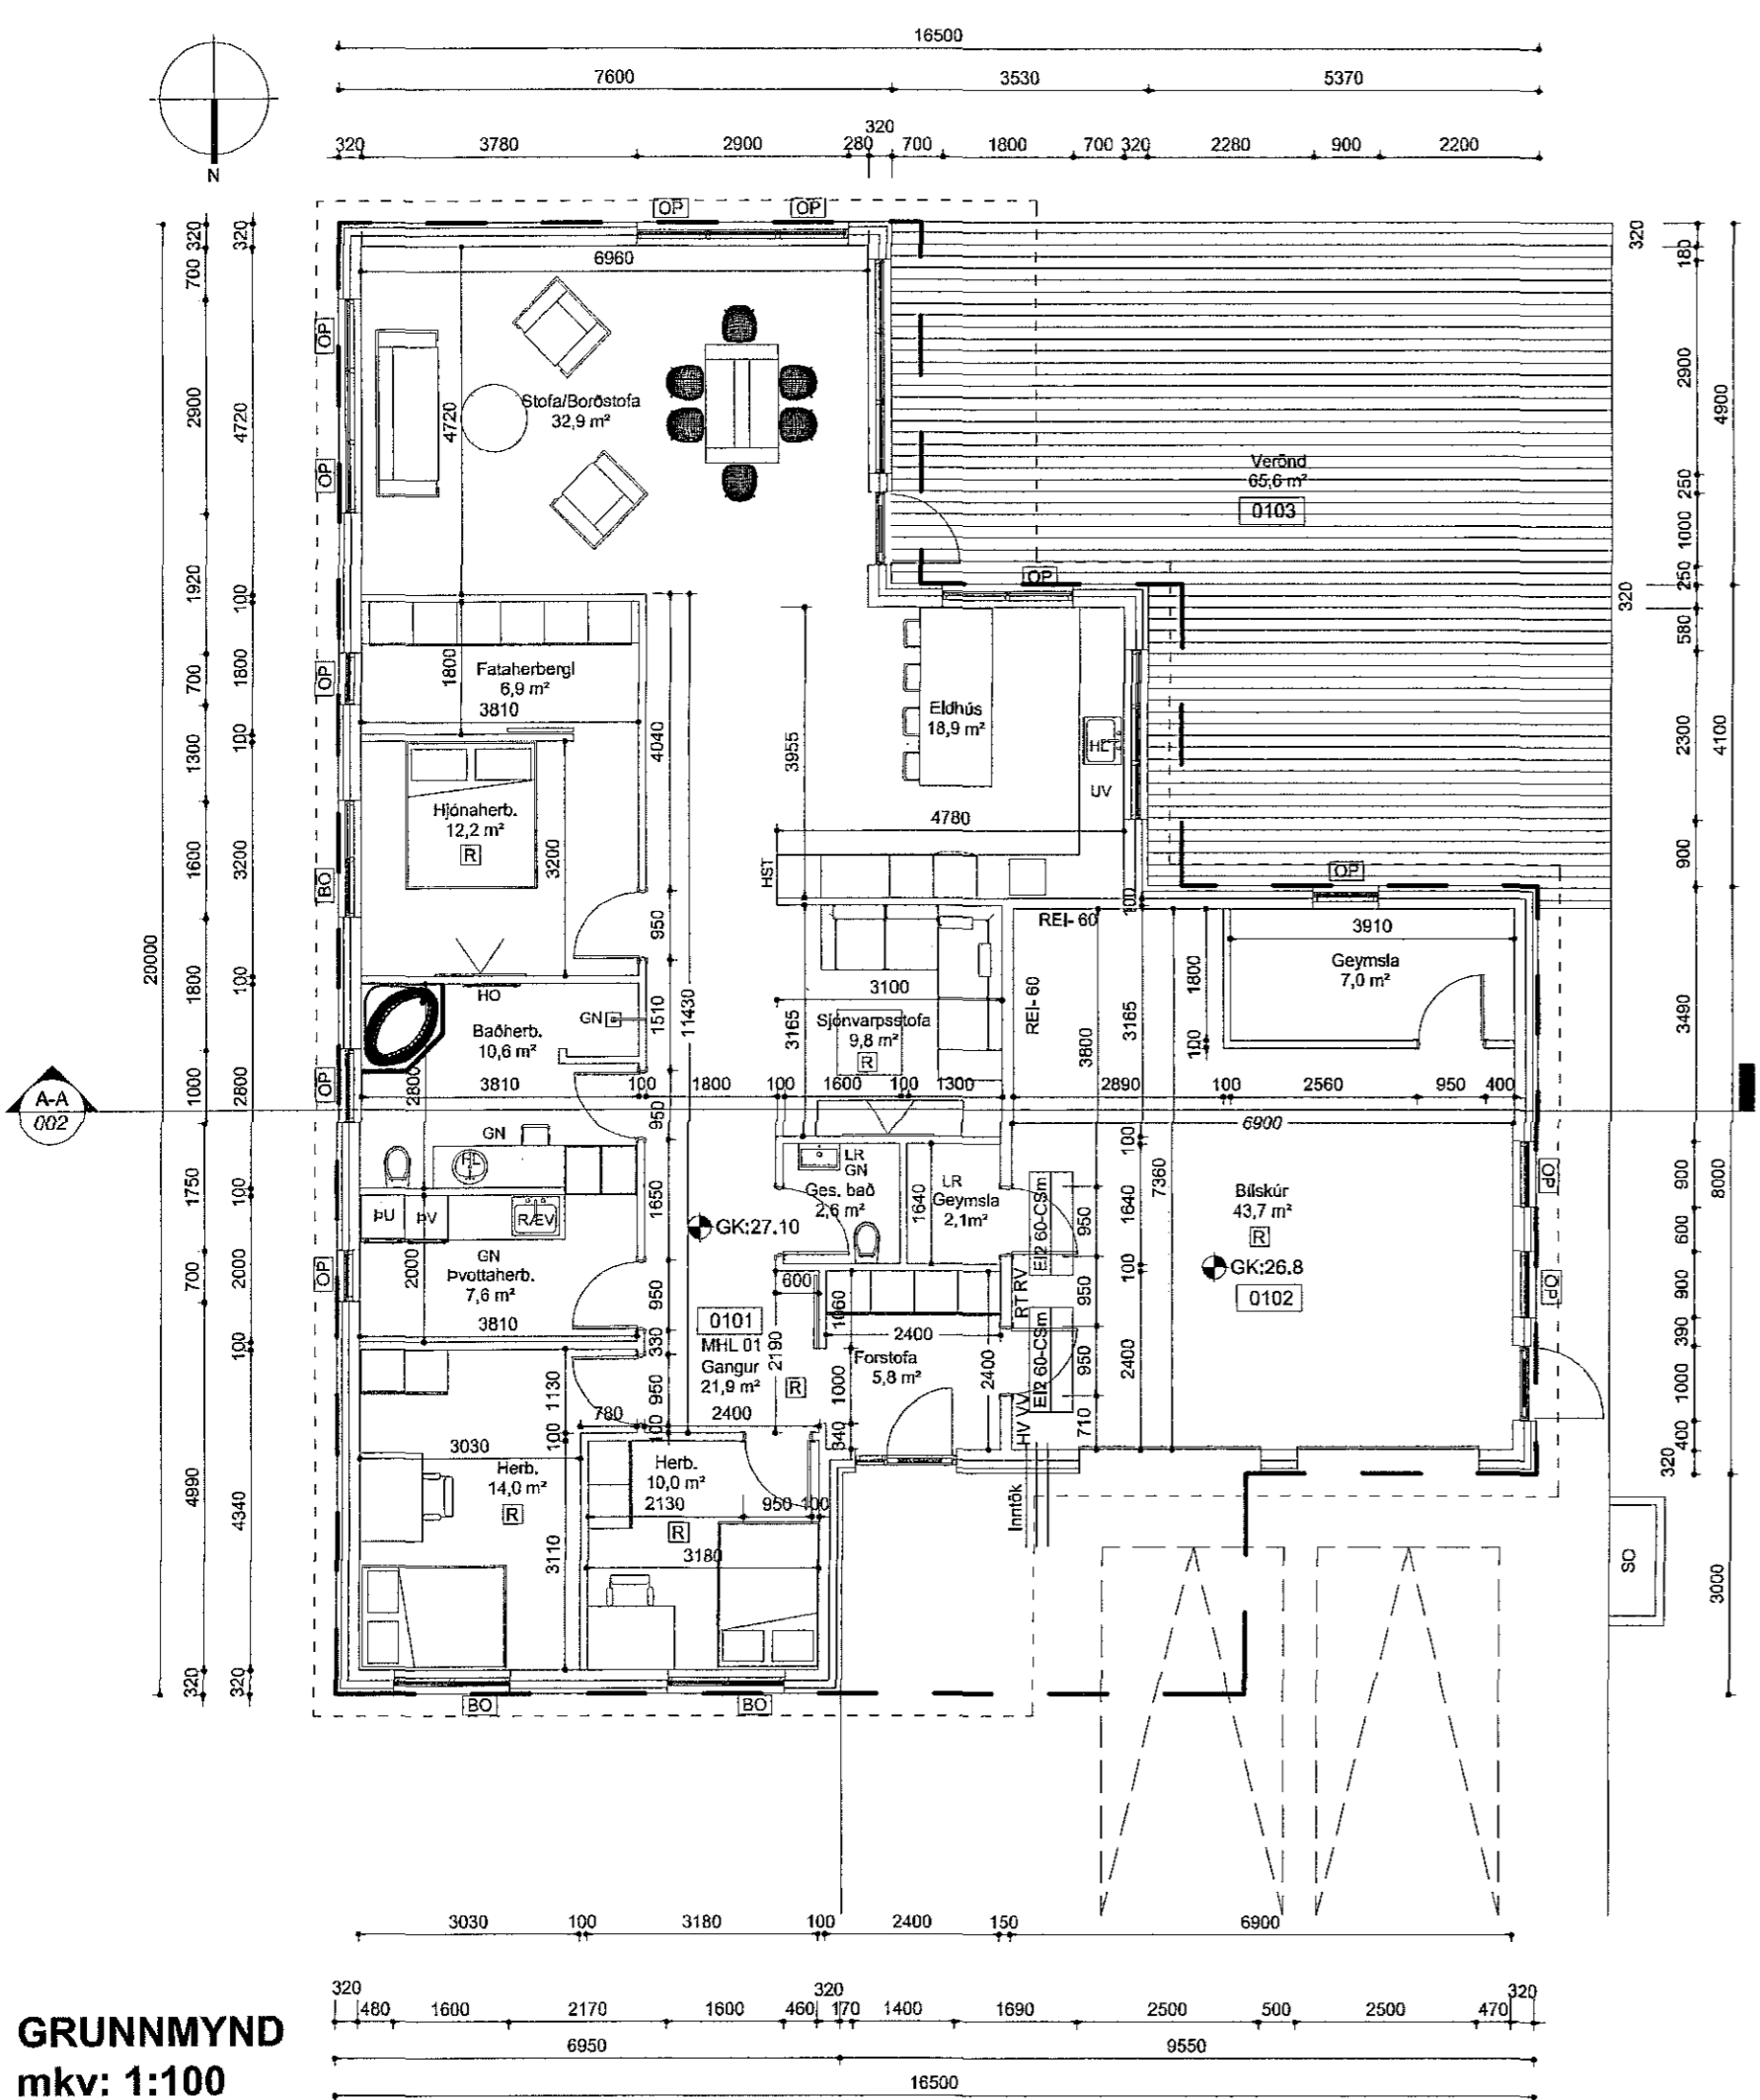


GRUNNMYND
mkv: 1:100

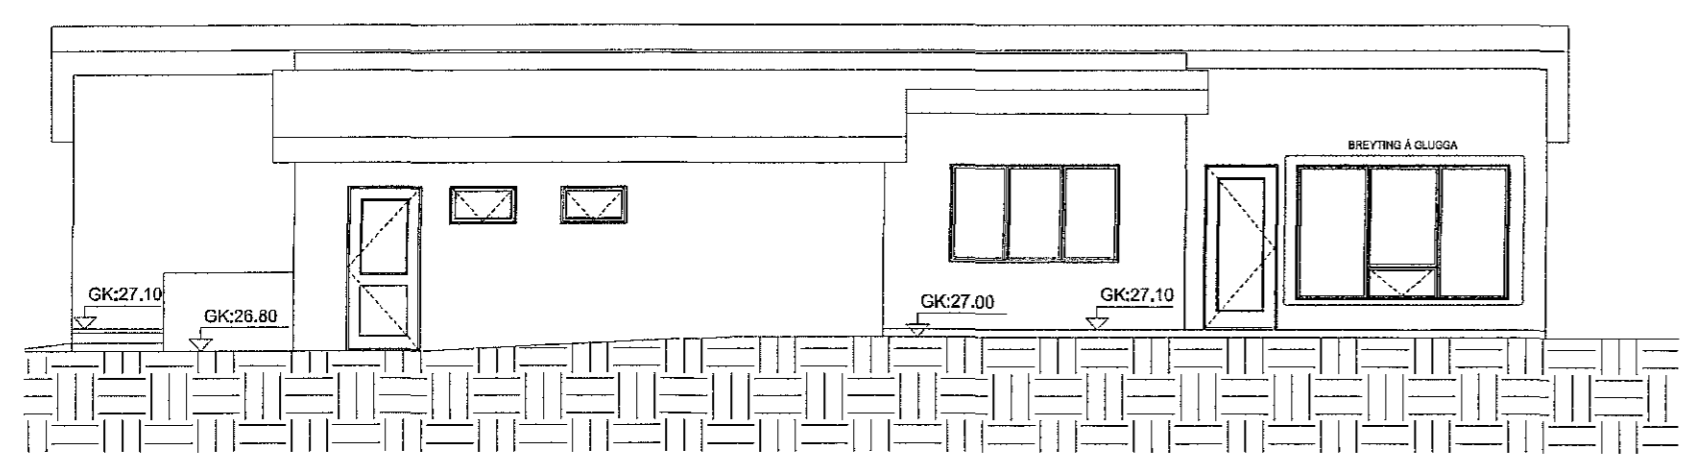


ÚTLIT
AUSTUR HLIÐ, mkv: 1:100

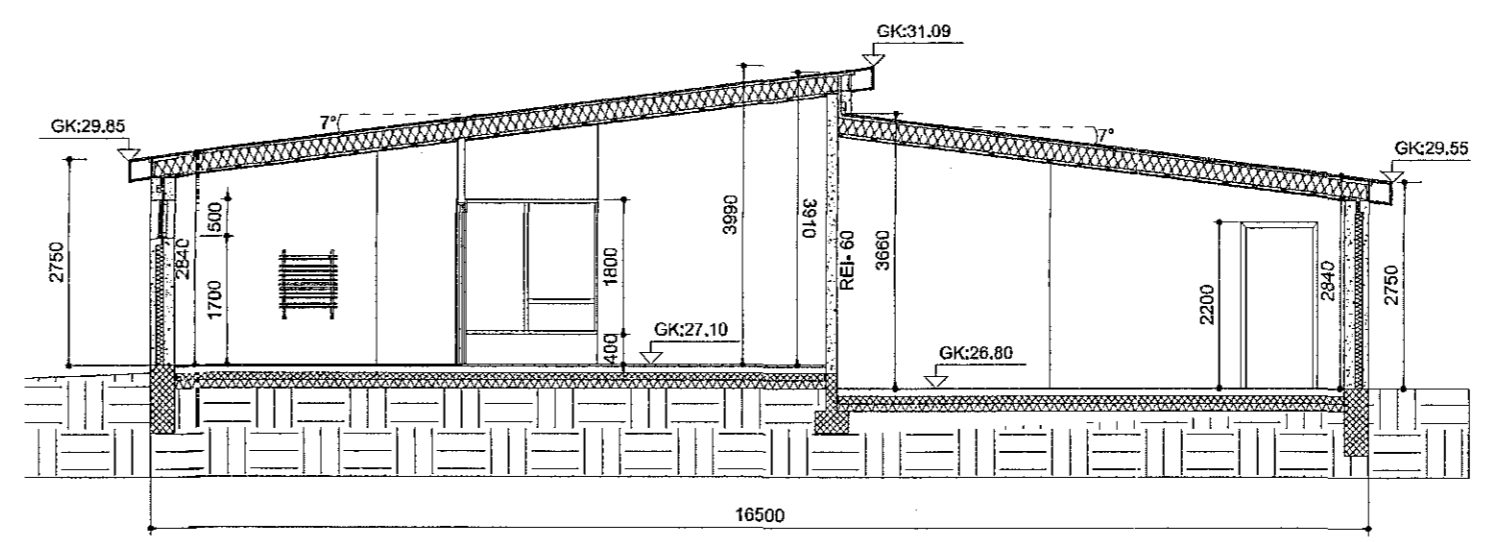


SNID A - A, mkv: 1:100

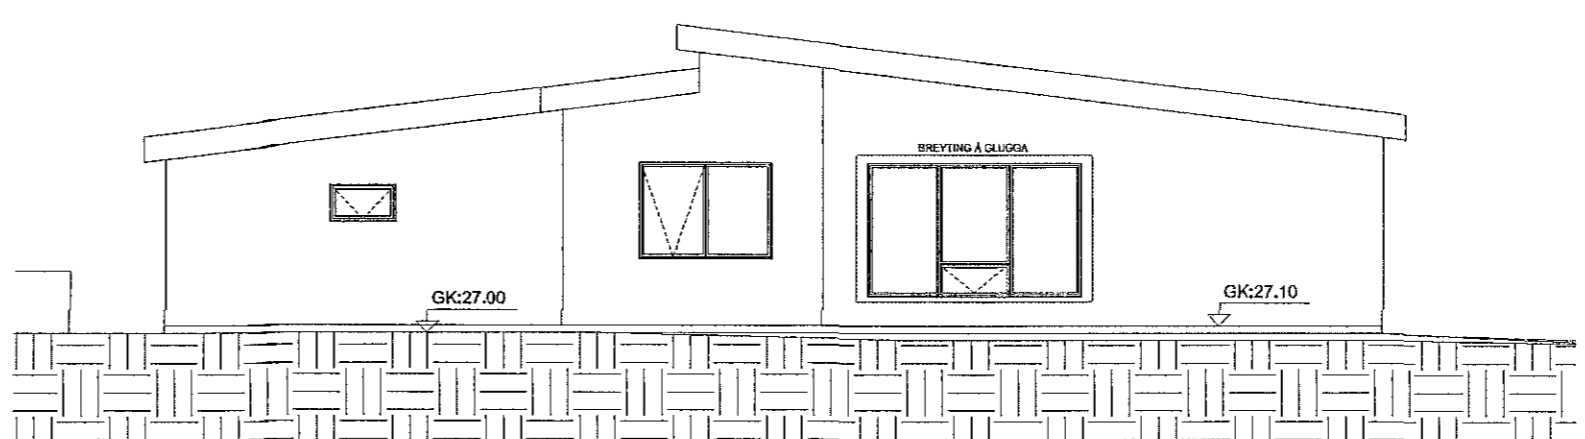

ÚTLIT
SUÐUR HLIÐ, mkv: 1:100

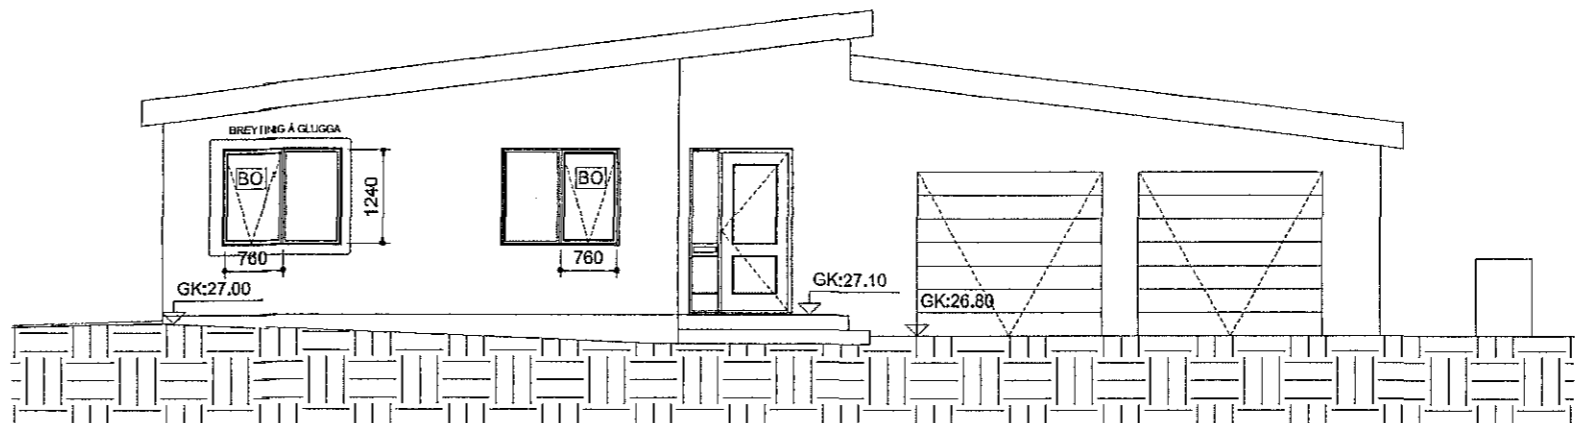

ÚTLIT
NORÐUR HLIÐ, mkv: 1:100

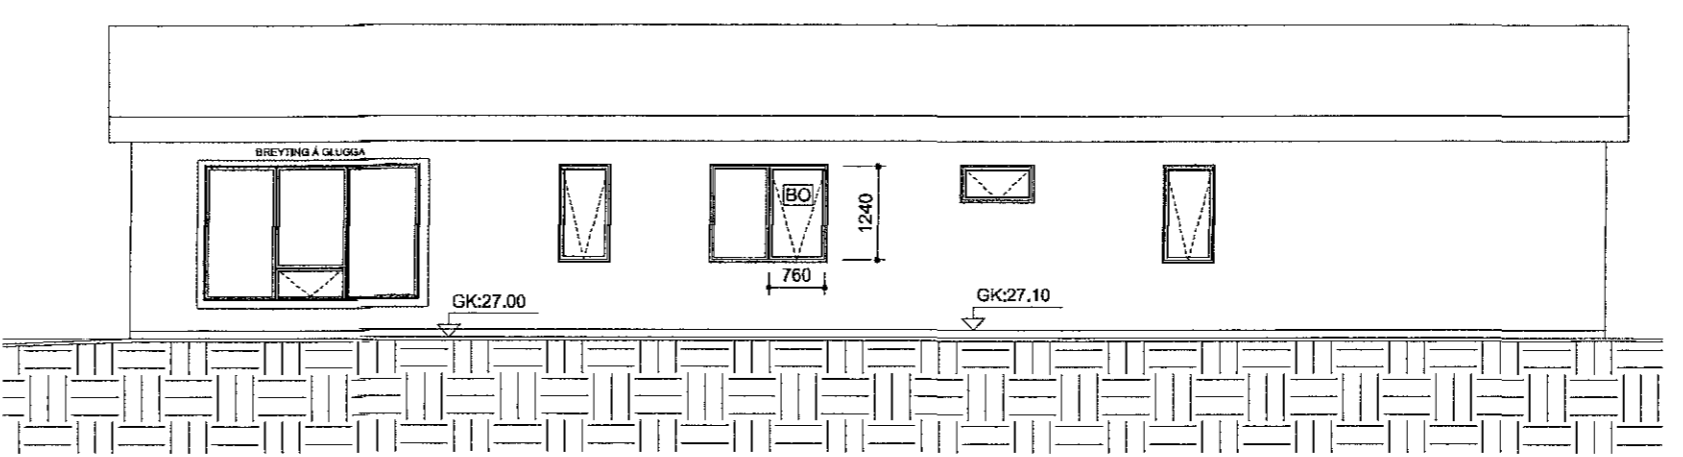

ÚTLIT
VESTUR HLIÐ, mkv: 1:100

| | | |
|----------------|----------------------|--------|
| 02. 31.05.2018 | BREYTINGAR Á GLUGGUM | RS |
| 01. 02.04.2017 | ÚTGÁFA 01 | RS |
| Nr. Dags. | Breyting | Hannað |

- SKÝRINGARTEXTI:
- BO Björgunarpop
 - GN Gólfniðurfall
 - HO Handklæðabain
 - HL Handlaug
 - HST Handsökkiþvátæki
 - HV Inntak Hitaveita
 - LR Lokað rými / Loftþræsting
 - OP Opnanlegur gluggi
 - RT Rafmagnstafli
 - RV Inntak Rafveita
 - RÆV Ræstivaskur
 - UV Uppþvottavél
 - VV Inntak Vatnsveitu
 - pV Þvottavél
 - pU Þurrkari
 - SO Sorpgeymsla
 - 0101 Rýmisnúmer.
 - GK:00.00 Gólfkóti.
 - GK:00.00 Gólfkóti.
 - REIxx/EIxx Brunaskáli.
 - Útlínur þaks
 - - - Byggingareitur
 - Ⓜ Reykskynjari.
 - Ⓜ Hurð brunatákn.
 - Ⓜ Hurð hljóðkræfa.
 - ⊕ Norðurpilla

| | |
|--------------------------|------------------------------|
| Verkheltt: | Einbýlishús |
| Heimilisfang: | Hafravellir 1, Hafnarfjörður |
| Teikning: | Hannað: RS |
| Aðaluppdráttur | Teiknað: RS |
| Grunnmynd, Útlit og Snið | Mælikvæði: 1:100 |
| - | Bláðastær: A2 |
| - | Dags.: 02.04.2017 |
| - | Verk. Nr.: 001-2017 |

Undirskrift og kennitala hönnuðar:
Guðni Sigurbjörn Sigurðsson
 Kt. 250582-4479

Undirskrift og kennitala hönnuðsins:
Guðni Sigurbjörn Sigurðsson
 Kt. 250582-4479

| | | |
|---|----------------------|--------------|
| Róbert Svavarsson Svölujörn 33, 260 Reykjanæsbæ Sími: 776-0789 Netfang: robert.byg@gmail.com | Teikning nr. A002 | Útgáfa 02 |
|---|----------------------|--------------|

HÖNNLEIÐUR ASIGLUR SÉR ALLAN RÉTTI Á TEIKNINGUM. FJÓLFÖLDUN ER HÁÐ SKRIFLEGGU SAMÞYGGINGU