


ALLIR VEGGIR MILLI HÓTELHERBERGJA OG
MILLI HERBERGJA OG GANGA ERU EI 60
HURDIR AD HÓTELHERBERGJUM ERU EI 30CS

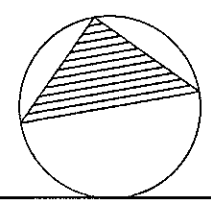

2. HÆÐ

32385
14000
6000
235

SKÝRNGAR:


ATH: ÖLL MÁL SKULU TEKIN Á STADNUM.

Eindurskodun:	Dagur:	Tekni:	Vefr.:
H:			
G:			
F:			
E:			
D:			
C:			
B: Gangur, VL, reasting, GN	12.06.2018	rób	rób
A: eldvamir	29.05.2018	rób	rób

HÓTEL NORDUREY
Reykjavíkurvegi 72, Hafnarfirði
STADGREINIR 21.813.1
VERKKAUPT: Grímannsfell ehf
KENNITALA VERKKAUPTA: 630905-2140

ADALTEIKNING/REYNDARTEIKNING NÚMÉR 3 AF 9

EFNE:	GRUNNMYND 2. HÆÐ
MÁLKVAFR:	1:100
FRUMSTÆRD BLADS:	A1
TEIKNAD:	SB
YFRIFARIR:	RÓB
DAGSETNING ÚTGAFU:	24.04.2018
VERKNR:	1312
TEIKN. NR.:	103
ENDURSK.:	B

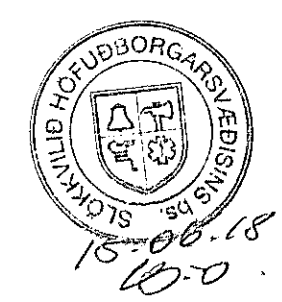

MANNVITIK
VAARKOT
lpod

Upphaflegir hönnuðir:
Kjartan Sveinsson 1966
Arko 1990
Erlendur Arnri Hjálmarsson og
Hjálmar Örn Guðmundsson 2006 - 2007



UTGAFANDI: Richard Ólafur Briem KT: 210850-4499
