

ALLIR VEGGIR MILLI HÓTELHERBERGJA OG
MILLI HERBERGJA OG GANGA ERU EI 60
HURDIR AÐ HÓTELHERBERGJUM ERU EI 30CS

SKRINDGAR:


ATH: ÖLL MÁL SKULU TEKIN Á STADNUM.

Endurskoðun:	Dagur:	Faktor:	Víðt.
H:			
G:			
F:			
E:			
D:			
C:			
B:			
A:			


HÓTEL NORDUREY
Reykjavíkurvegi 72, Hafnarfirði
STADGREINIR: 21.813.1
VERKKAUPI: Grímannsfell ehf
KENNITALA VERKKAUFA: 630905-2140

ADALTEIKNING/REYNDARTEIKNING NÚMÉR 5 AF 9

EFNI: GRUNNMYND 4. HÆÐ
MÆLKVAÐI: 1:100
FRUMSTÆRD BLAÐS: A1
TEIKNAD: SB
VEIRNÚMÉR: 1312
VEIRFARIR: RÖB
TEIKN. NÚMÉR: 105
DAGSETNING ÚTGÁFU: 24.04.2018
ENDURSK.: -

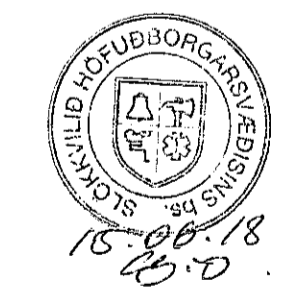


MANNVIT
K. 13072414
Byggingaáskrifstofa Reykjavíkur

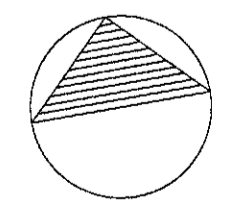

4. HÆÐ

Upphaflegir hönnuðir:
Kjartan Sveinsson 1966
Arko 1990
Erlendur Árni Hjálmarsson og
Hjálmar Örn Guðmundsson 2006 - 2007

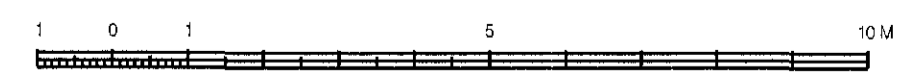

VA ARKITEKTAR
bergarmán 6
105 Reykjavík
Sími: 450400-3510
Sími: 530 0990
va@vaarkitektar.is
www.vaarkitektar.is

ÚTGEFANDI: Richard Ólafur Briem KT: 210850-4499

Tekning þessi er gerð af alundritum fyrir hönd algarda höfundarinnar, VA Arkitektar ehf.
Töskingna má ekkert nota án samþykkingar höfundarinnar.