



Samþykkt þann
20. júní 2018

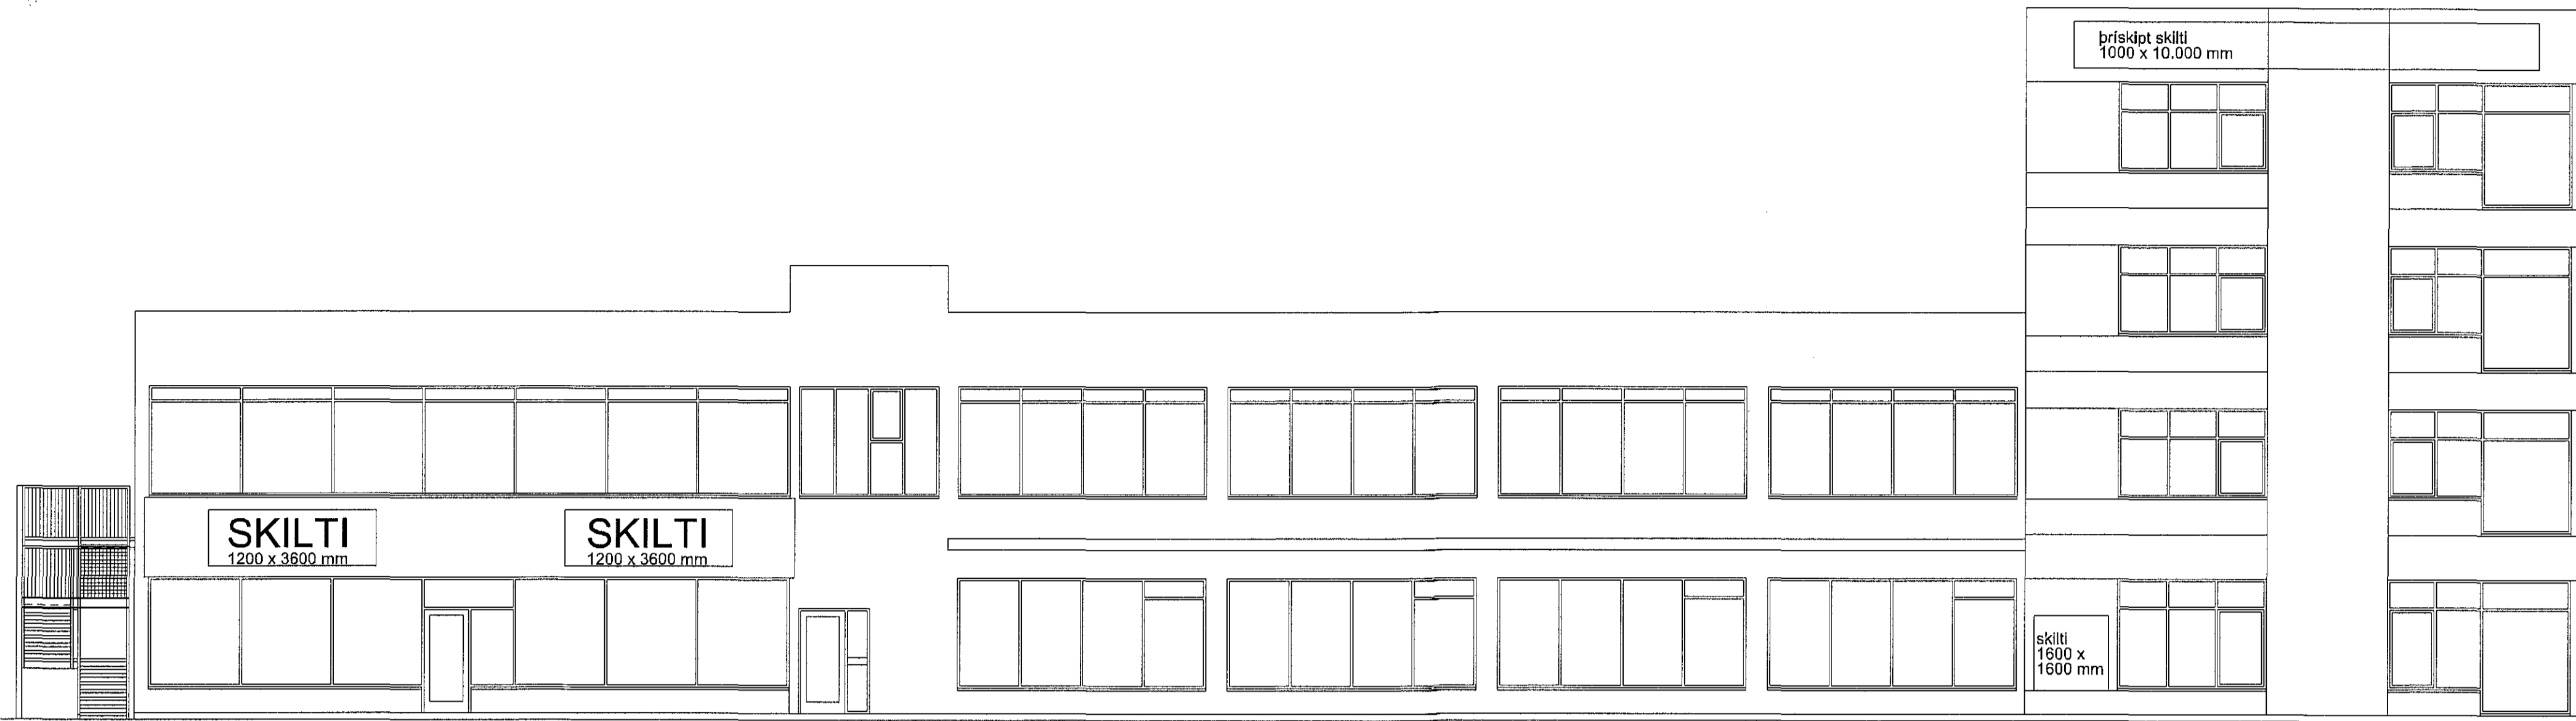


VESTUR

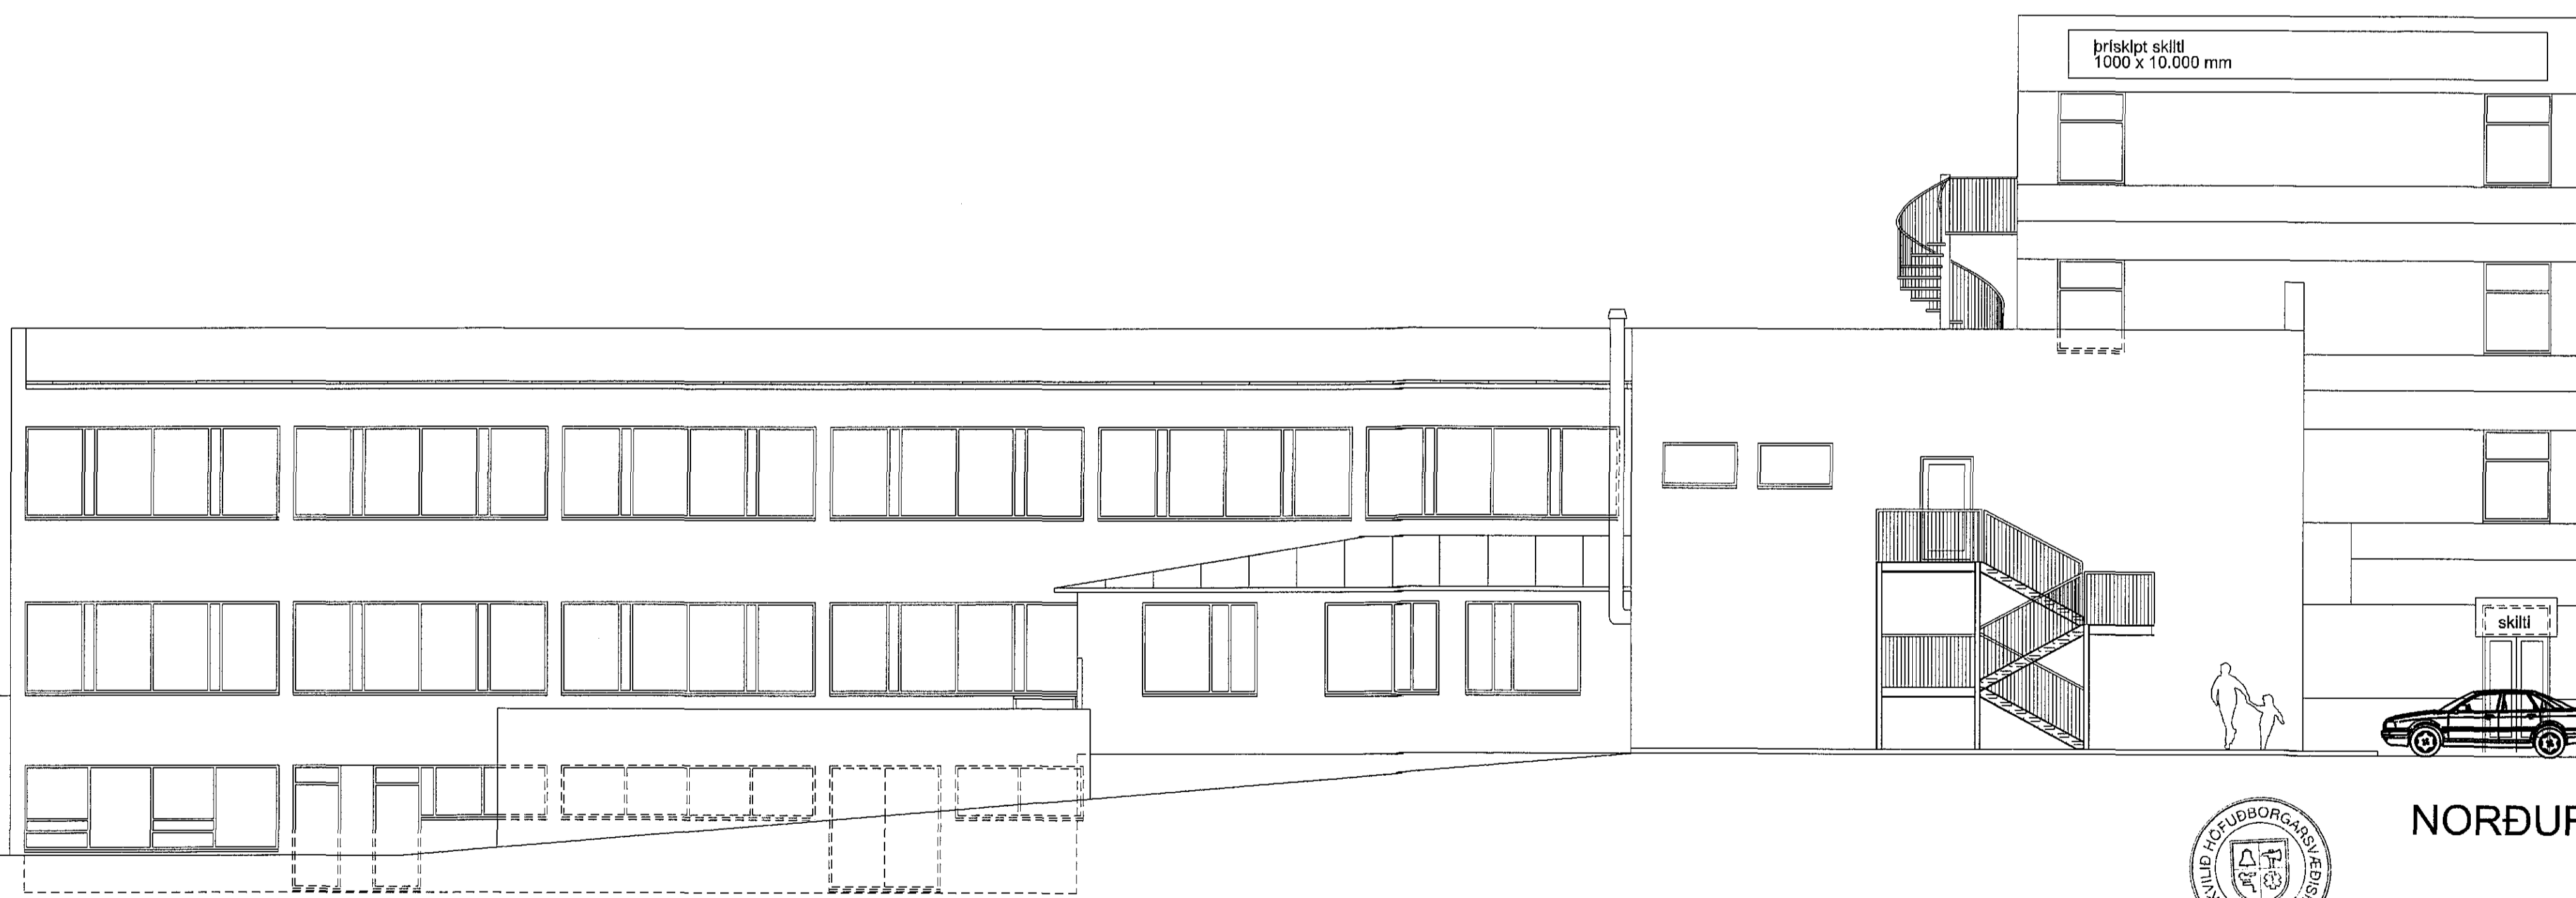


NORÐUR

MANNVITA
E. ARSÓTTA
Byggingafræðingur

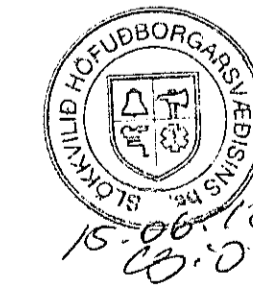

Upphafteigr hönnuðir:
Kjartan Sveinsson 1966
Arkó 1990
Erlendur Árni Hjálmarsson og
Hjálmar Órn Guðmundsson 2006 - 2007

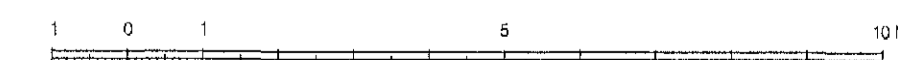

Eindurskodun:	Dagur:	Teikni Yfir:
H:		
G:		
F:		
E:		
D:		
C:		
B:		
A: GABJ	29.05.2018	rób rób

HÓTEL NORÐUREY
Reykjavíkurvegi 72, Hafnarfirði
STADGREINIR 21.813.1
VERKKAUNI: Grímannsfell ehf
KENNITALA VERKAUPLA: 630905-2140

ADALTEIKNING/REYNDARTEIKNING NÚMÉR 7 AF 9

EFNI: ÚLIT NORÐUR OG VESTUR
MÆLKVAFUR: 1:100
FRAMSTYRD BLAÐS: A1
TEIKNAD: SB VERKNI: 1312
YFIRFARIR: RÓB TEIKN. NR.: 107
DAGSETNING ÚTGAFU: 24.04.2018 ENDURSK.: A

VA ARKITEKTAR
bogarstíni 8
105 Reykjavík
tí: 450400-3510
sími: 530 6990
va@vaarkitektar.is
www.vaarkitektar.is

ÚTGEFANDE: Richard Ólafur Briem KT: 210850-4499

Teikning breið er gefin út af undirritaðum fyrir hönd eignaara hlúðsásetar, VA Arkitektar ehf.
Takaþega má ekkert afrita með neðanfarandi, að hún sé rób í haki en veitt þá leyfi 15.06.18