

Norðurbraut 39
Landnúmer: 122028
Staðgreinir: 1400-1-66200390

Breyting 15.06.2018
Sorpgeymsla fyrir íbúð 3 við suðausturhlíð húss er tekin burtu og sameinuð við aðalsorpgeymslu fyrir húsið við suðvestur lóðarmörk lóðarinnar.

Breyting 18.01.2018
Gluggar á norðraustur og norðvesturhlíð íbúðar 3 verða áfram afskemaðir og lokaðir eins og þeir voru fyrir breytinguna 2013.



Breyting 20.12.2013
Atvinnuhúsnæðið (Stúdíó) er breytt í íbúðarhúsnæði. Engar breytingar eru gerða á útlit hússins og á öðrum eignum hússins.
Inna skipulaginu húsnæðisins er breytt en geymslu og anddyri er haldi óbreyttu. Klæðningu innan á útveggjum er einnig haldi óbreyttu. Nýir milliveggir eru gerðir úr 75mm stálstöðum klæddir með 2x13mm gífsplötum, einangraðir með 50mm steinullareinangrun til hjóðeinangrunar þar sem við á, í votrymum eru veggir klæddir með rakaheldum gífsplötum.
Hitað er upp með öfnum undir gluggum.
Loftræsting er náttúruleg um opnanlega glugga en lokað rými er loftræst með vélrænni loftræstingu.
Sorpgeymsla skal vera a.m.k. A-EI60.

Brunavarnir:
Flóttaleiðir eru samkvæmt byggingarreglugerð.
Eldvarnarmarkir eru samkvæmt brunavarnarreglugerð.
Klæðning er í flokki 1.

Stærðir		
Íbúð 0101	77,1m ²	
Íbúð 0102	71,2m ²	
Íbúð 0103	104,4m ²	
Íbúð 0201	153,2m ²	
Samtals	405,9m ²	1.242,4m ³

breytt /dags./ teiknað / lýsing
A/18.01.18/FF/íbúð 3: Gluggum á NA og NV breytt.
B/15.06.18/FF/Sorpgeymsla við suðausturhlíð húss fjarlægð.

Samþykkt þann
04. júlí 2018
Byggingafulltrúi / Hafnarfirði

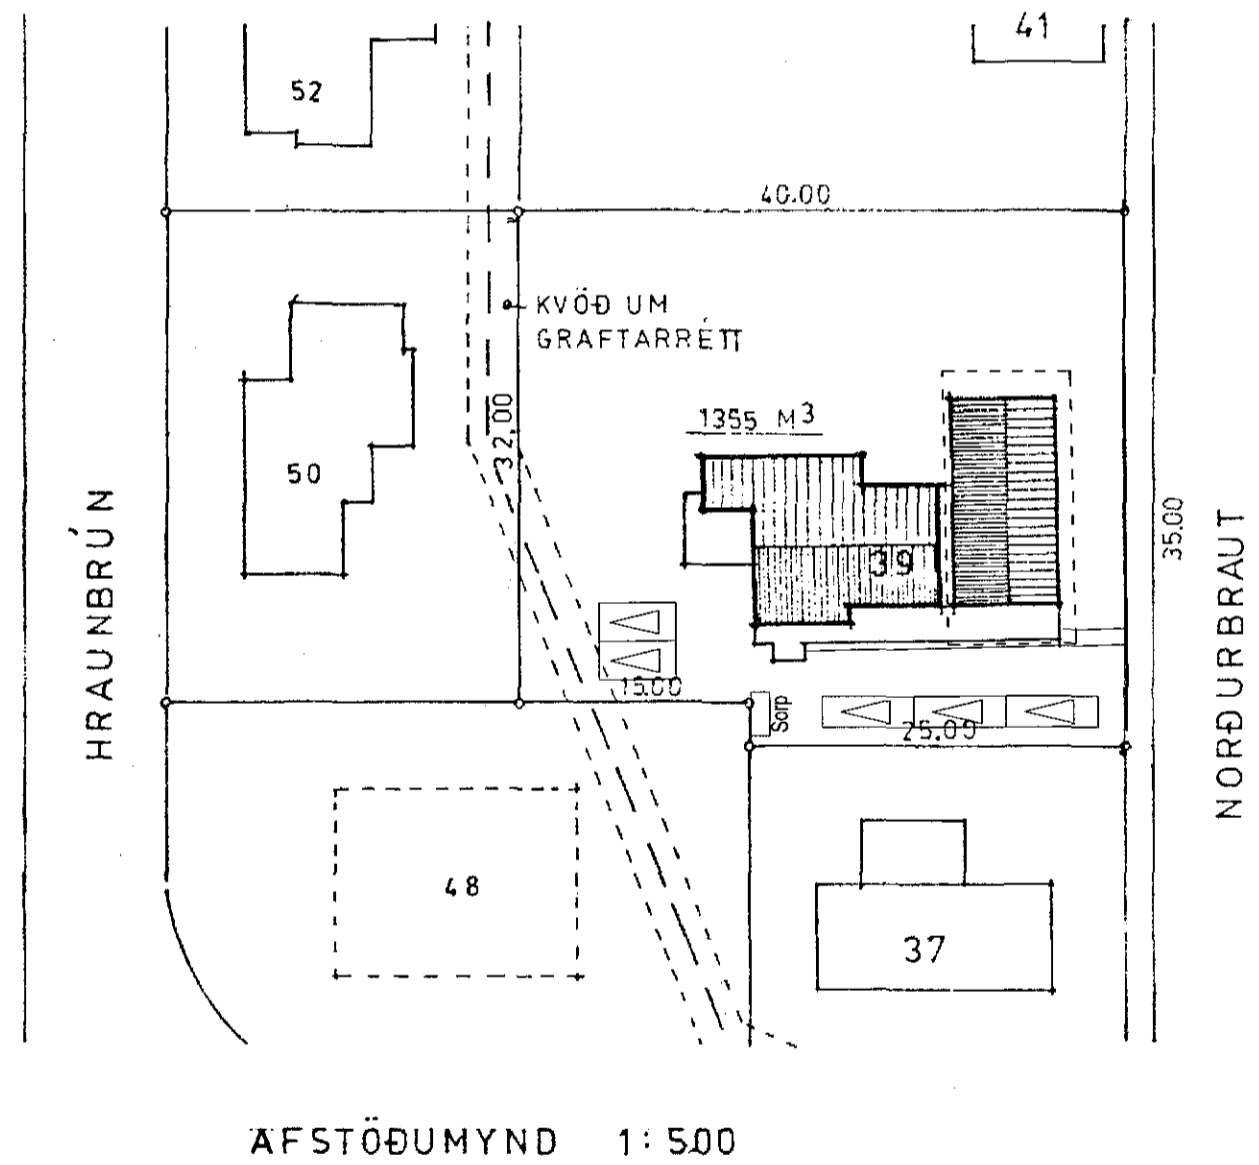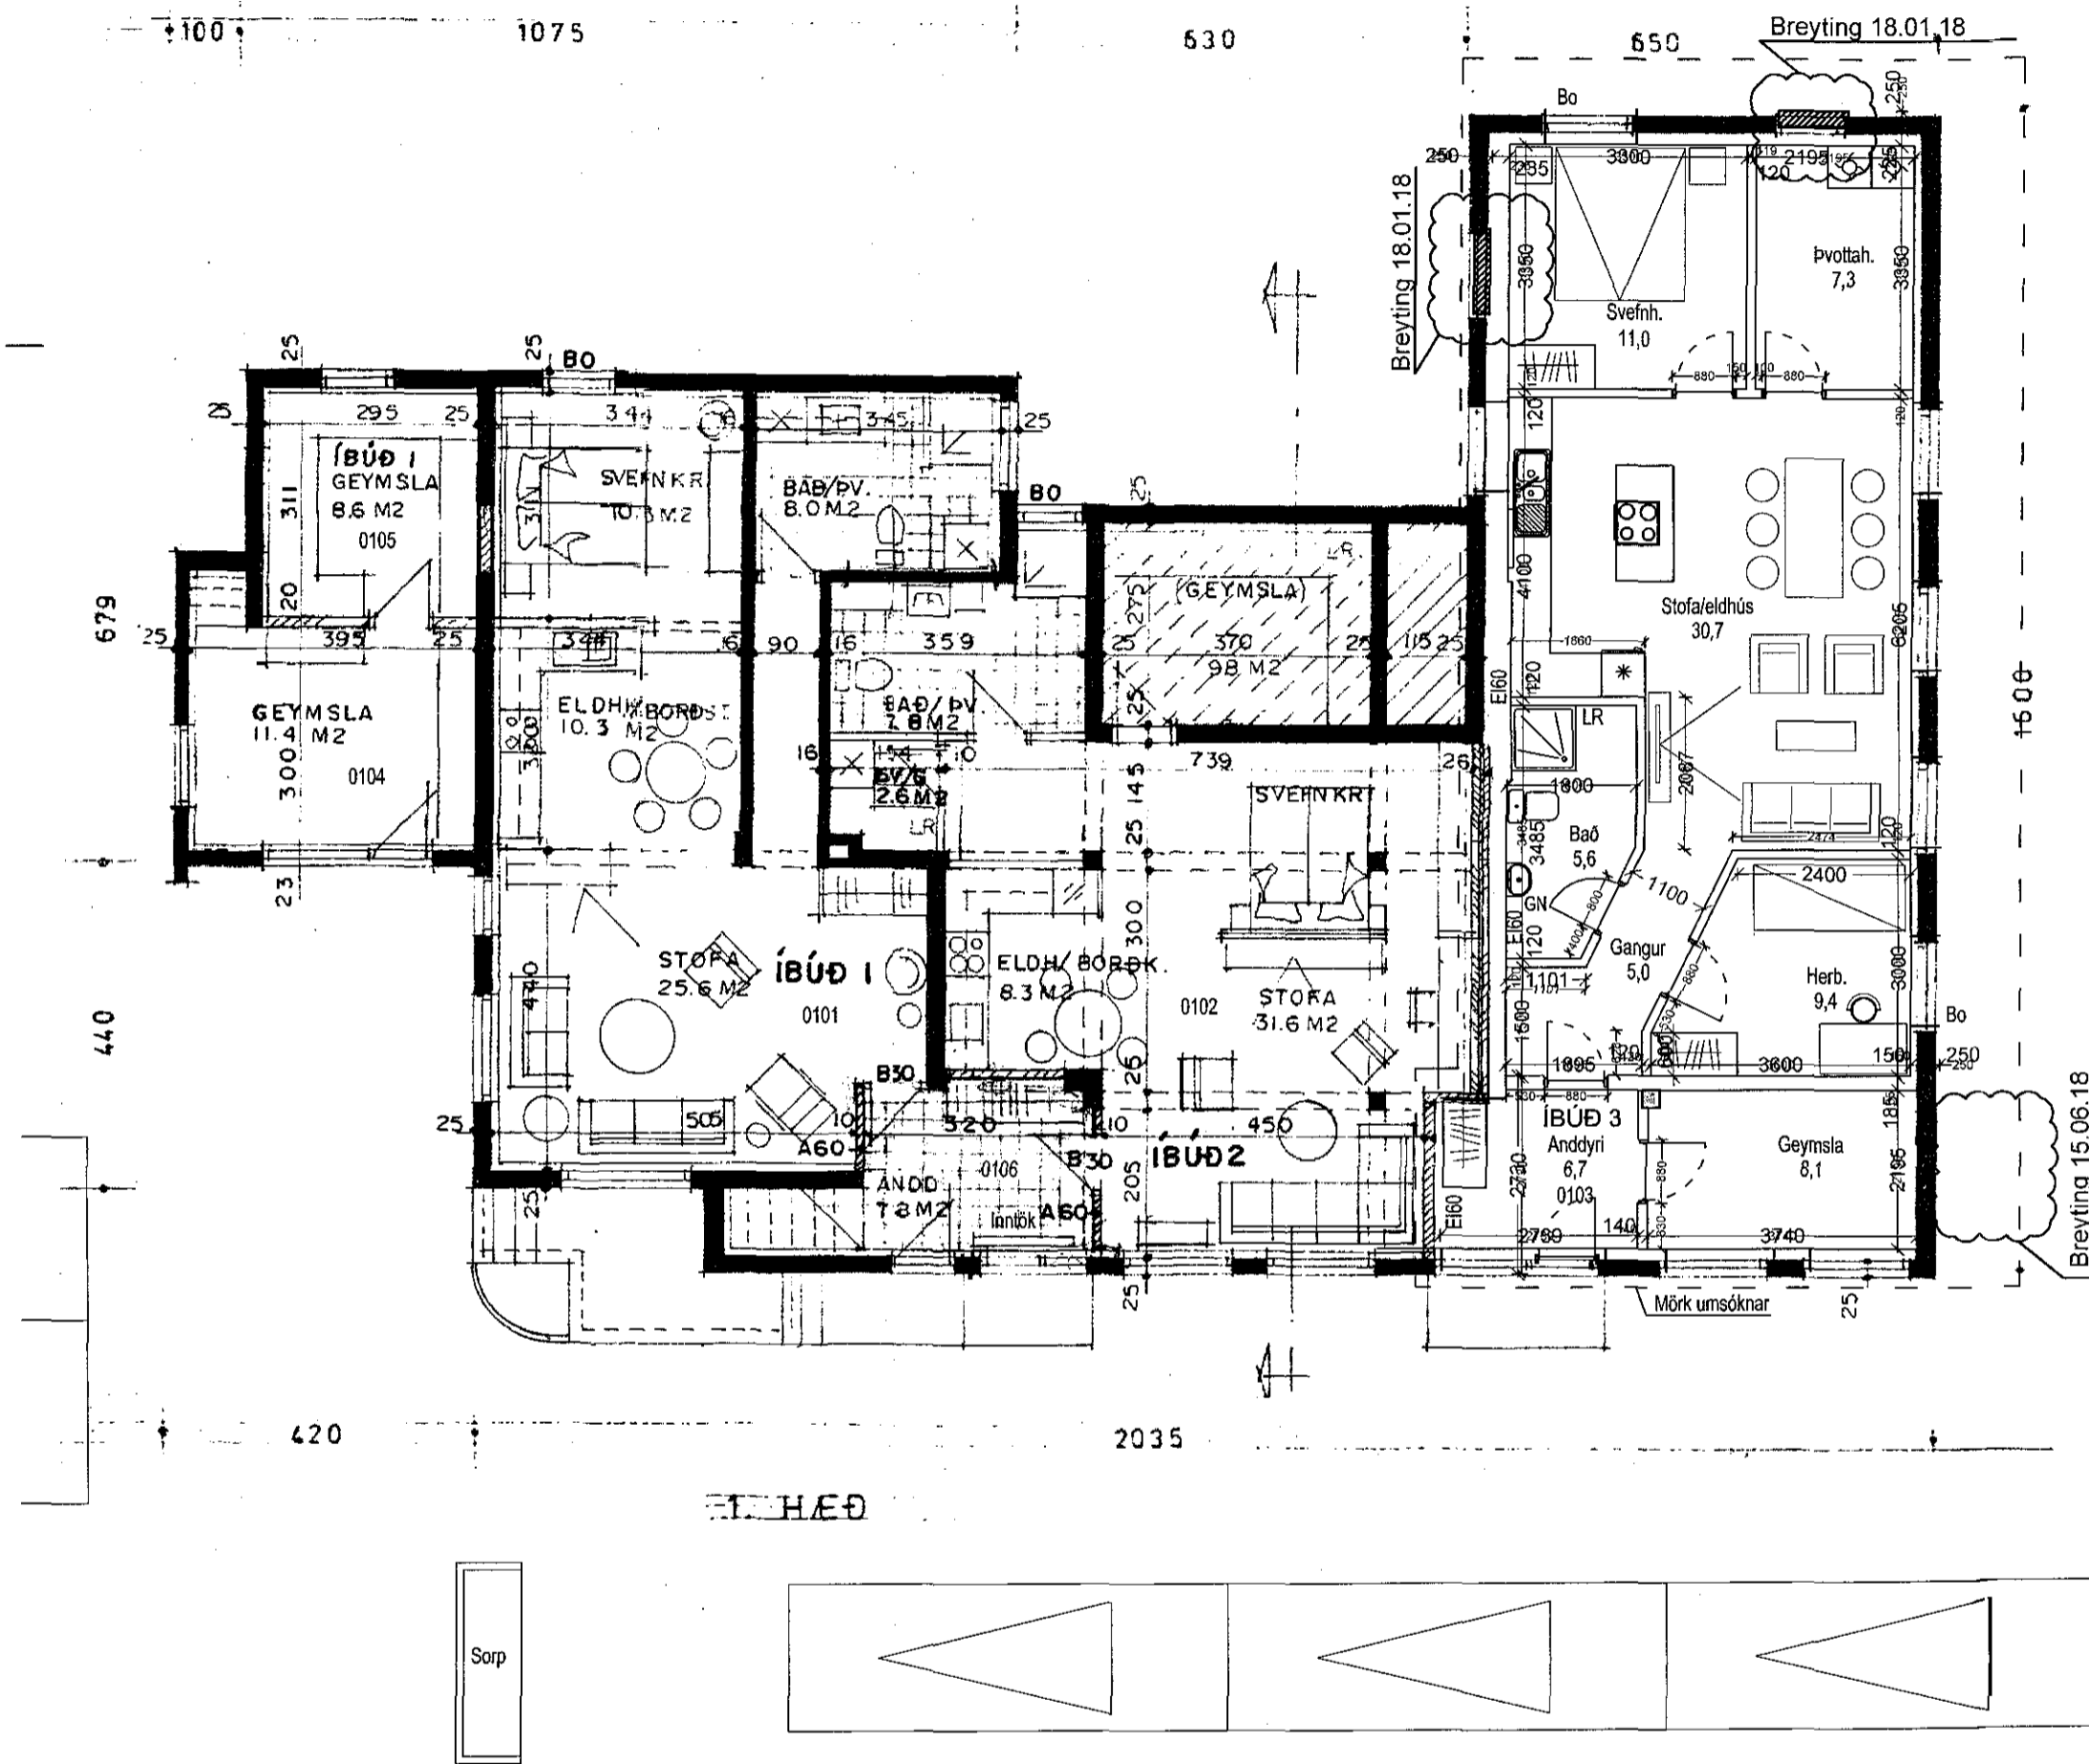

Norðurbraut 39
Hafnarfirði
Grunnmynd

Hannað / teiknað : /ff Verknúmer : 1314
Mælikvarði : 1/100 Dagsetning : 06.01.2014

Teikn.nr. 101 B

Aðalhönnuður :
Friðrik Friðriksson arkitekt Fai, Kt: 211256-4519 *Friðrik*

Studio F - arkitekta
Kelduhvammur 6, 220 Hafnarfjörður
Kt: 430707-1670 S: 571 0202 / 864 9610 Nefn: studiof@islandia.is