


180774 11.04.2018

Samþykkt þann  
25. apríl 2018

Byggingafultrúningur  
Rafnir



- HELSTU TÁKN:
- E160 Brunastúða
  - C Sjálflokandi hurð
  - S Reykþétt hurð
  - S Stjórnstöð brunaviðvörnarkerfis
  - BO Björgunarpop
  - BO Felliðstigi við björgunarpop
  - UT Merktur útgangur
  - Flóttaleið
  - R Reykskynjari
  - NL Neyðarlýsing
  - Brúnslanga
  - Handslökkvitæki
  - Tvívratengi úðakerfis
  - Stigleiðsla
  - Hleðslustöð
  - Reykluða
  - Gat í gólf
  - Gat í lofti
  - Göfnidúrfall
  - gn. Loftþræsing
  - nf. Niðurfall
  - ROB Rafdrifinn opnunarbúnaður

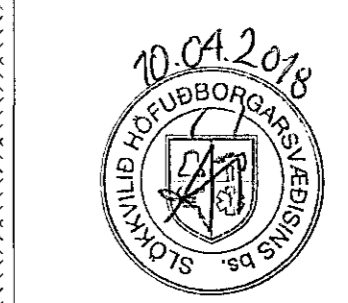

Digitally signed by  
Gunnar H. Kristjánsson  
DN: cn=Gunnar H.  
Kristjánsson o=Iceland  
i=IS ou=Business af  
e=gunnarstran@gmail.com  
Reason: I have reviewed  
this document.  
Location:  
Date: 2018-04-09 11:38Z

BRUNARÖNNUN  
20  
sta reynsla

Verkhelli: **Apalskarð 8**  
Teikning: 0. kjallari  
Verkkaupi: VHE ehf  
Arkitekt: Orri Árnason  
Hönnunarstjóri: Orri Árnason  
Teiknað af: Jakub Urbaniak  
Yfirfarað af: óá

Dags: 06.04.2018  
Kvarði: 1:100  
Stærð: A2  
Fjöldi teikn.: 14

**ZEPPÉLIN**  
ARKITEKTAR

Orri Árnason FAI kt: 080864-5749 - www.zepelin.is - tel 5533640 - zepelin@zepelin.is

0. Kjallari