


3. Hæð

- HELSTU TÁKN:
- E160 Brunamóstaða
 - C Sjálflokandi hurð
 - S Reykþétt hurð
 - Stjórnsíð brunaviðvörnarkerfis
 - BO Björgunarop
 - BO Felistigi við björgunarop
 - Merkur útgangur
 - Flóttaleið
 - Reykskynjari
 - Neyðarrýsing
 - Brunaslanga
 - Handslökkvitæki
 - Tvívratengi úðakerfis
 - Stigleiðsla
 - Hleðslustöð
 - Reyklúga
 - Gat í gólf
 - Gat í lofti
 - Gólfniðurfall
 - Loftþræsing
 - Níðurfall
 - Rafdrifinn opnunarbúnaður

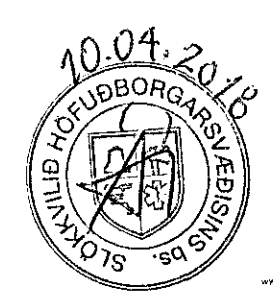

Digitally signed by Gunnar H. Kristjánsson
 DN: cn=Gunnar H. Kristjánsson, gn=Gunnar H. Kristjánsson, c=Iceland
 Reason: I have reviewed this document
 Location: Reykjavík
 Date: 2018-04-09 11:39Z

Apalskarð 8

Verkefni: 3. hæð
 Verkskipti: VHE ehf
 Arkitekt: Orri Árnason
 Hönnunarstjóri: Orri Árnason
 Teiknað af: Jakub Urbaniak
 Yfirfarið af: óá

Dags: 06.04.2018
 Kvarði: 1:100
 Stærð: A2
 Fjöldi teikn.: 14

ZEPPÉLIN
 ARKITEKTAR

Orri Árnason FAI KT: 090864-5749 www.zeppelin.is - tel 5533640 - zeppelin@zeppelin.is