

- Afhella 4, Hafnarfirði - staðgreinir: 1400-1-00950040
a) Byggingin er tveggja hæða stöðgindarhúsið sem fellur undir flokk B2.
b) Stærðir
c) Lóðarstærð og nýlingarhlutfall
d) Burðarkerfi
e) Efnisval utanháss.
f) Gerð handróa
g) Einangrun byggingarhluta.
h) Gerð innveggja og innihúða
i) Lagnaleiðir
j) Brunavami
k) Algild hönnun.
l) Frísangur lóðar.
m) Sopp

Niðurstöður brunavarna (ferist inn á aðaluppdrátt)
Brunahönnun þessi er gerð af Lötú ehf. verk nr. 6290.
Starfsmi, nýtingarflókur og notkunatakmarkanir
Byggingunni, sem er teglega 2000 m² á teimur hæðum, er jfnis koma íbúðarstarfsemi fyrir lätta íbúð.
Burðaverki
Brunamótstaða burðarvirkja verður R60 og burðarvirki milli gólfis a.m.k. RE160 nema í stigaopum hvers bíla.
Klæðningar
Úrveggjaleiðingur verður samlokunarlegur með steinullaleiðingunum í flokki 1 þ.e. Kv B=1,0 skv. IST EN 13501-1.
Flötaleiðir
Hvergi er lengra en 45 m í útgang eða annað brunahöfl.
Reyklosun
Reyklosun verður m.a. um ofanljós í þaki með aubrennanlegu plasti (polycarbonate) og mibast við 2m² fyrir hvert 5-7,5 m breitt íbúðarbil sem nær hálfa leið á breidd hössins, því er það jafnað einn stíkur gluggi, en allt að fjórum í endablium.
Slöngukerfi og slökkvitæki
Slöngukerfi skulu uppfylla kröfur fyrir hálfstærð slöngur skv. IST EN 6711:1.
Út- og neyðarjnsing
Út- og neyðarjnsing verður sett upp í allri byggingunni skv. byggingareglugerð og gildandi stöðlum.
Aðkoma slökkviliðs og slökkvitatvörf
Aðkoma slökkviliðs verður frá Alfhella að sunnan og beggja vegna höss; austan og vestan megin Slökkvitæki hefur verið reiknað mibast við stærsta brunahöfl, sem er endarymið sunnanmegin, út frá lóðberningum MVS um útrekningar á slökkvitatni fyrir byggingar.
Efnit og viðhald á brunavörnum
Selt skal upp eigið efnitærkerfi brunavarna fyrir Alfhella 4. Efnitærkerfið skal unnið í samvinnu við slökkvilið eða brunahönnuð.
Þróunarsamningur
Þróunarsamningur verður gerður um útsaðkomandi efnitær viðhald á brunavarnaræfnum hössins (brunavörnumarketi ásamt jafnbúnaði, handvirkum slökkviliðs og út- og neyðarjnsingu).

Afstöðumynd 1 : 500

Table with columns for Skráningartala, Landnúmer, Matshlutanúmer, and various room codes (D1-D17) with corresponding area and volume values.

Summary table with columns for Skráningartala, Landnúmer, Matshlutanúmer, and aggregated area and volume values for different parts of the building.

Summary table with columns for Skráningartala, Landnúmer, Matshlutanúmer, and aggregated area and volume values for different parts of the building.

Alfhella 4 Hafnarfirði



Table 1: OKURAMMI (Rauntap) with columns for Byggingarhluti, Lýsing, Flatarmál, U, W, U-A, W/K.

Table 2: RAUNTAP GEGNUM HJÚP OG BOTNPLOTU with columns for Byggingarhluti, Lýsing, Flatarmál, U, W, U-A, Einangrunarb., mm.

Table 3: TAP GEGNUM KULDBABRYR with columns for Kuldbabryr, Lengd L, Psi(W/mK), Psi(L/W/K).

Table with columns for OKURAMMI (Tafli 1), RAUNTAP GEGNUM HJÚP OG BOTNPLOTU (Tafli 2), TAP GEGNUM KULDBABRYR (Tafli 3).

Table with columns for Grein 13.2.4, Leidniþap á fermetra gólfis pr., U-gildi gluggaerja.

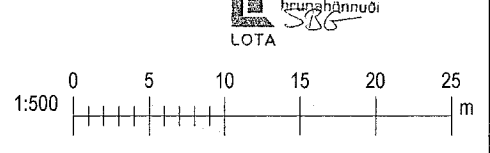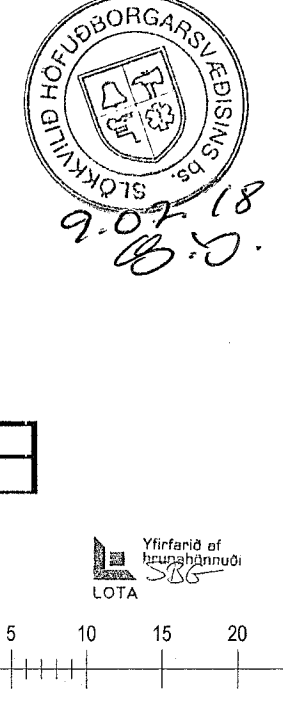

HEILBRIGDISEFTIRLIT HAFNARFIJARÐAR- OG KÓPÁVAGSSVÆÐIS

Grima arkitektur Laugavegi 178 - 105 Reykjavík S: 511-7777 / 897-3760 www.grimaark.is

Undirskrift hönnuðar: Sigríður Ólafsdóttir arkitekt FAH hl. 071070-5069

Heimilisfang: ALFHELLA 4 Hafnarfirður Verkgættur: Atvinnuhúsnæði Landnúmer: 203352 Staðgreinir: 1400-1-00950040

Aðaluppdráttir skráningartala og varmatapsútreikningar Hannað af: SO Matshluti: 01 Teiknað af: SO Mælikvarði: 1:500 Yfirfarið af: SO Dagsetning: 7.7.2018

2017-09-13 A_1_Y_01 Verknúmer: Teikningarnúmer: Bls. Útgáf

Blasastær: A1