


Samþykkt þann
18. júlí 2018
Byggingafultrúinn í Hafnarfjörð



austur útlit

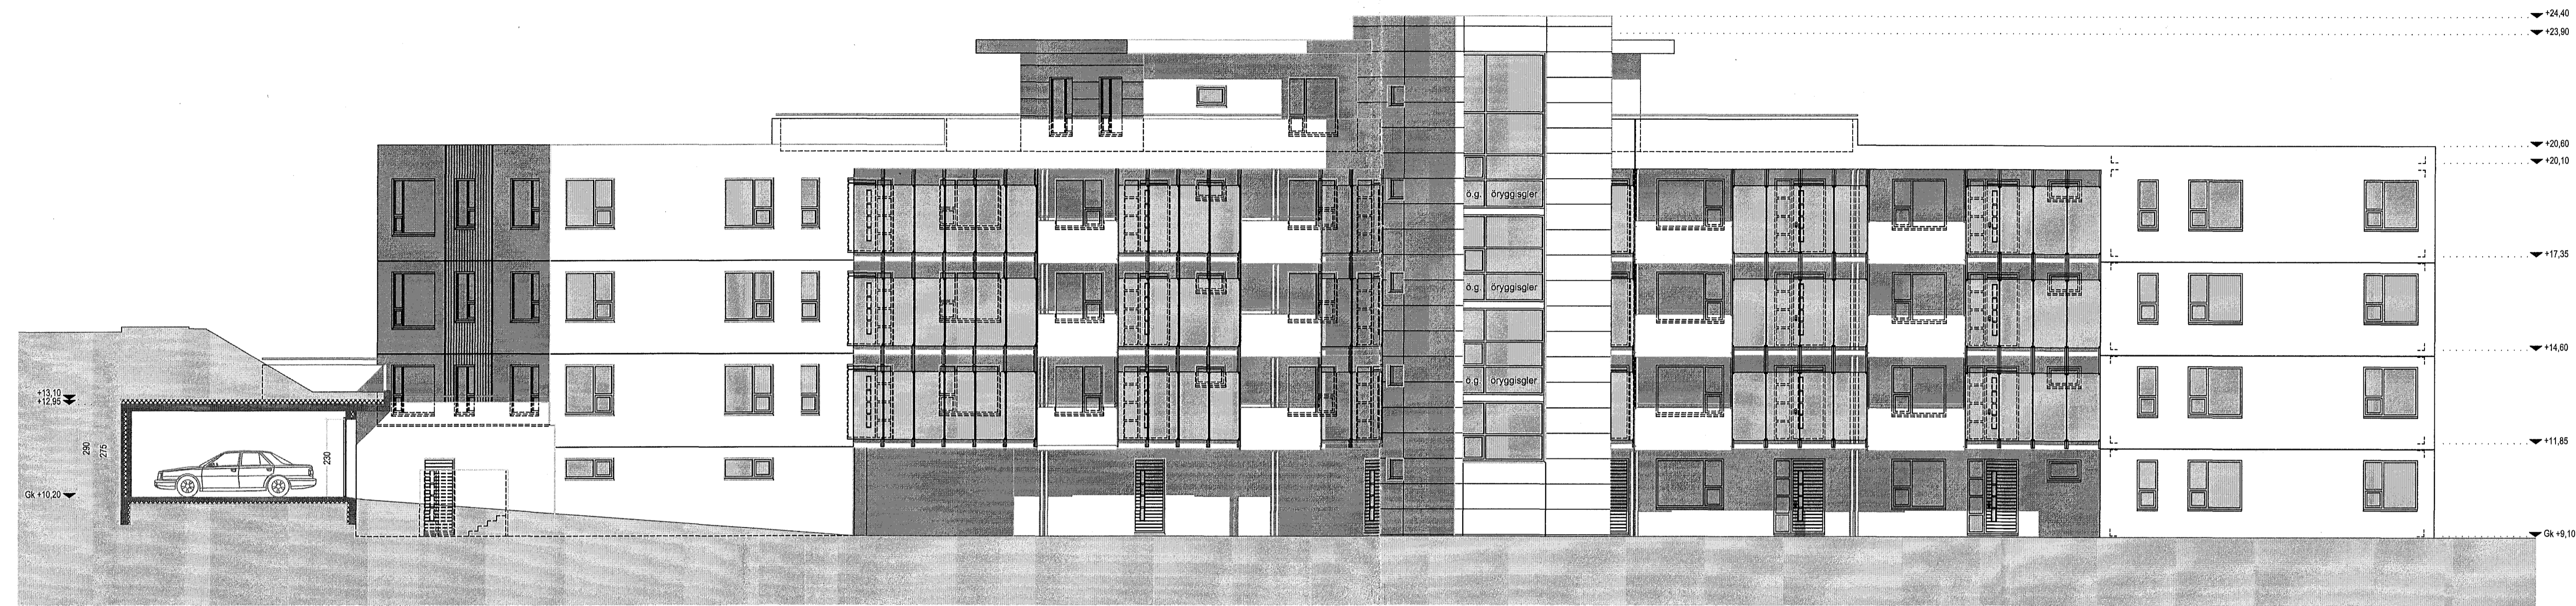

vestur útlit

- TÁKN**
- GN = Niðurfall
 - LR = Lofttréast
 - PK = Póstkassar
 - NL = Neyðarjás
 - VLR = Vélkúln lofttréast
 - R = Reykaskynjari
 - ÚT = Merktur útgangur
 - ♿ = Bilastæði fyrir fataðra
 - BO = Björgunarpop
 - ♻️ = Félisigi við björgunarpop
 - 🚰 = Brunnaslanga
- ELDVARNAMERKINGAR**
- REI 60 = Berandi A60 eða B60 veggur
 - EI 60 = A60 eða B60 veggur
 - R60 = Burður í 60 mínútur, t.d. stíla eða stól
 - E30 = B30 hurð eða veggur
 - E30 CS = B30 S (reykþétt og sjálfkandi)
 - E60 CS = A60 eða B60 hurð
 - E 30 = F30 gler
 - ECS 30
 - A = er óbrennandi efni
 - B = er brennandi efni (t.d. timbur)

- BREYTING**
- A: 09.08.2004
 - Breyting vegna athugasemda
 - B: 24.08.2004
 - Breyting vegna athugasemda
 - C: 28.09.2004
 - 1. Íbuðir 0202.0302.0402 speglast
 - 2. Lagfæring á burðarveggjum í samræmi við verkfræði teikningar
 - D: 14.07.2008
 - Bætt við skjólvegga til afmörkunar sémtalafata á íbúð 0104.
 - E: 13.11.2009
 - Bætt við skjólvegga til afmörkunar sémtalafata á íbúð 0101.
 - Sviðum lokað með gleri á sviðum: íb. nr. 0205, 0302, 0303, 0307, 0308, 0401, 0403, 0407, 0408.
 - F: 02.07.2018
 - Útþali lokað með glerlokun: íb. nr. 0101.

- TEIKNAD**
- RCM, JGE, YAI
- MKV.**
- 1:100
- DAGSETNING**
- 13.07.2004
- BLAÐ**
- 9 AF 11

LÆKJARGATA 32
HAFNARFJÖRÐUR

ÚTLIT

KRISTINN RAGNARSSON arkitekt.ÉHF.

KRISTINN RAGNARSSON - KÍ. 120944.2869 - t11kristinn@simnet.is
TEIKNISTOFNAN SMÍÐJUVÉGI 11 - 200 KÓPAVOGI - ÍSLAND - S. 564.2255 - FAX 544.4225