

TÁKN

- GN = Niðurfall
- LR = Loftfresting
- PK = Póstkassar
- NL = Neyðartós
- VLR = Vélknúin loftfresting
- R = Reykskyrti
- ÚT = Merkjur útgangur
- ☐ = Bílastæði fyrir fallaðra
- BO = Björgunarpopp
- ☐ = Fallstigi við björgunarpopp
- ☉ = Brunmaslanga
- 20 m.

ELDVARNAEMERKINGAR

- REI 60 = Berandi A60 eða B60 veggur
- EI 60 = A60 eða B60 veggur
- R60 = Byrtur í 60 mínútur. L.d. valla eða st.
- E30 = E30 mál eða veggur
- E30 CS = E30 S (rykþétt og sjálfbrennandi)
- E60 CS = A60 eða B60 hurð
- E30 = F30 gler
- ECS 30
- A = er óbrennandi efni
- B = er brennandi efni (d. timbur)

BREYTING

- A: 09.08.2004
- Breyting vegna athugasemda
- B: 24.08.2004
- Breyting vegna athugasemda
- C: 28.09.2004
- 1. Íbuðir 0202, 0302, 0402 speglast
- 2. Lagfæring á burðarveggjum í samræmi við verkfræði teikningar
- D: 14.07.2008
- Bætt við skjólveggi til afmörkunar sérmatafata á íbúð 0104.
- E: 13.11.2009
- Bætt við skjólveggi til afmörkunar sérmatafata á íbúð 0101.
- Svolum tókað með gleri á svölum: íb. nr. 0205, 0302, 0303, 0307, 0308, 0401, 0403, 0407, 0408
- F: 02.07.2018
- Svolum tókað með gleri á svölum: íb. nr. 0101.

TEIKNAD

RCM.JGE.YAI

MKV.

1:100

DAGSETNING

13.07.2004

BLAÐ

3 AF 11


LÆKJARGATA 32

HAFNARFJÖRÐUR

GRUNNMYND 1.HÆÐ

KRISTINN RAGNARSSON arkitekt EHF.

KRISTINN RAGNARSSON · KL 120944.2669 · t11kristinn@simnet.is
TEKNISTOFAN SMÍÐAVEGI 11 · 200 KÓPAVOGGI · ÍSLAND · S. 564.2255 · FAX 544.4225

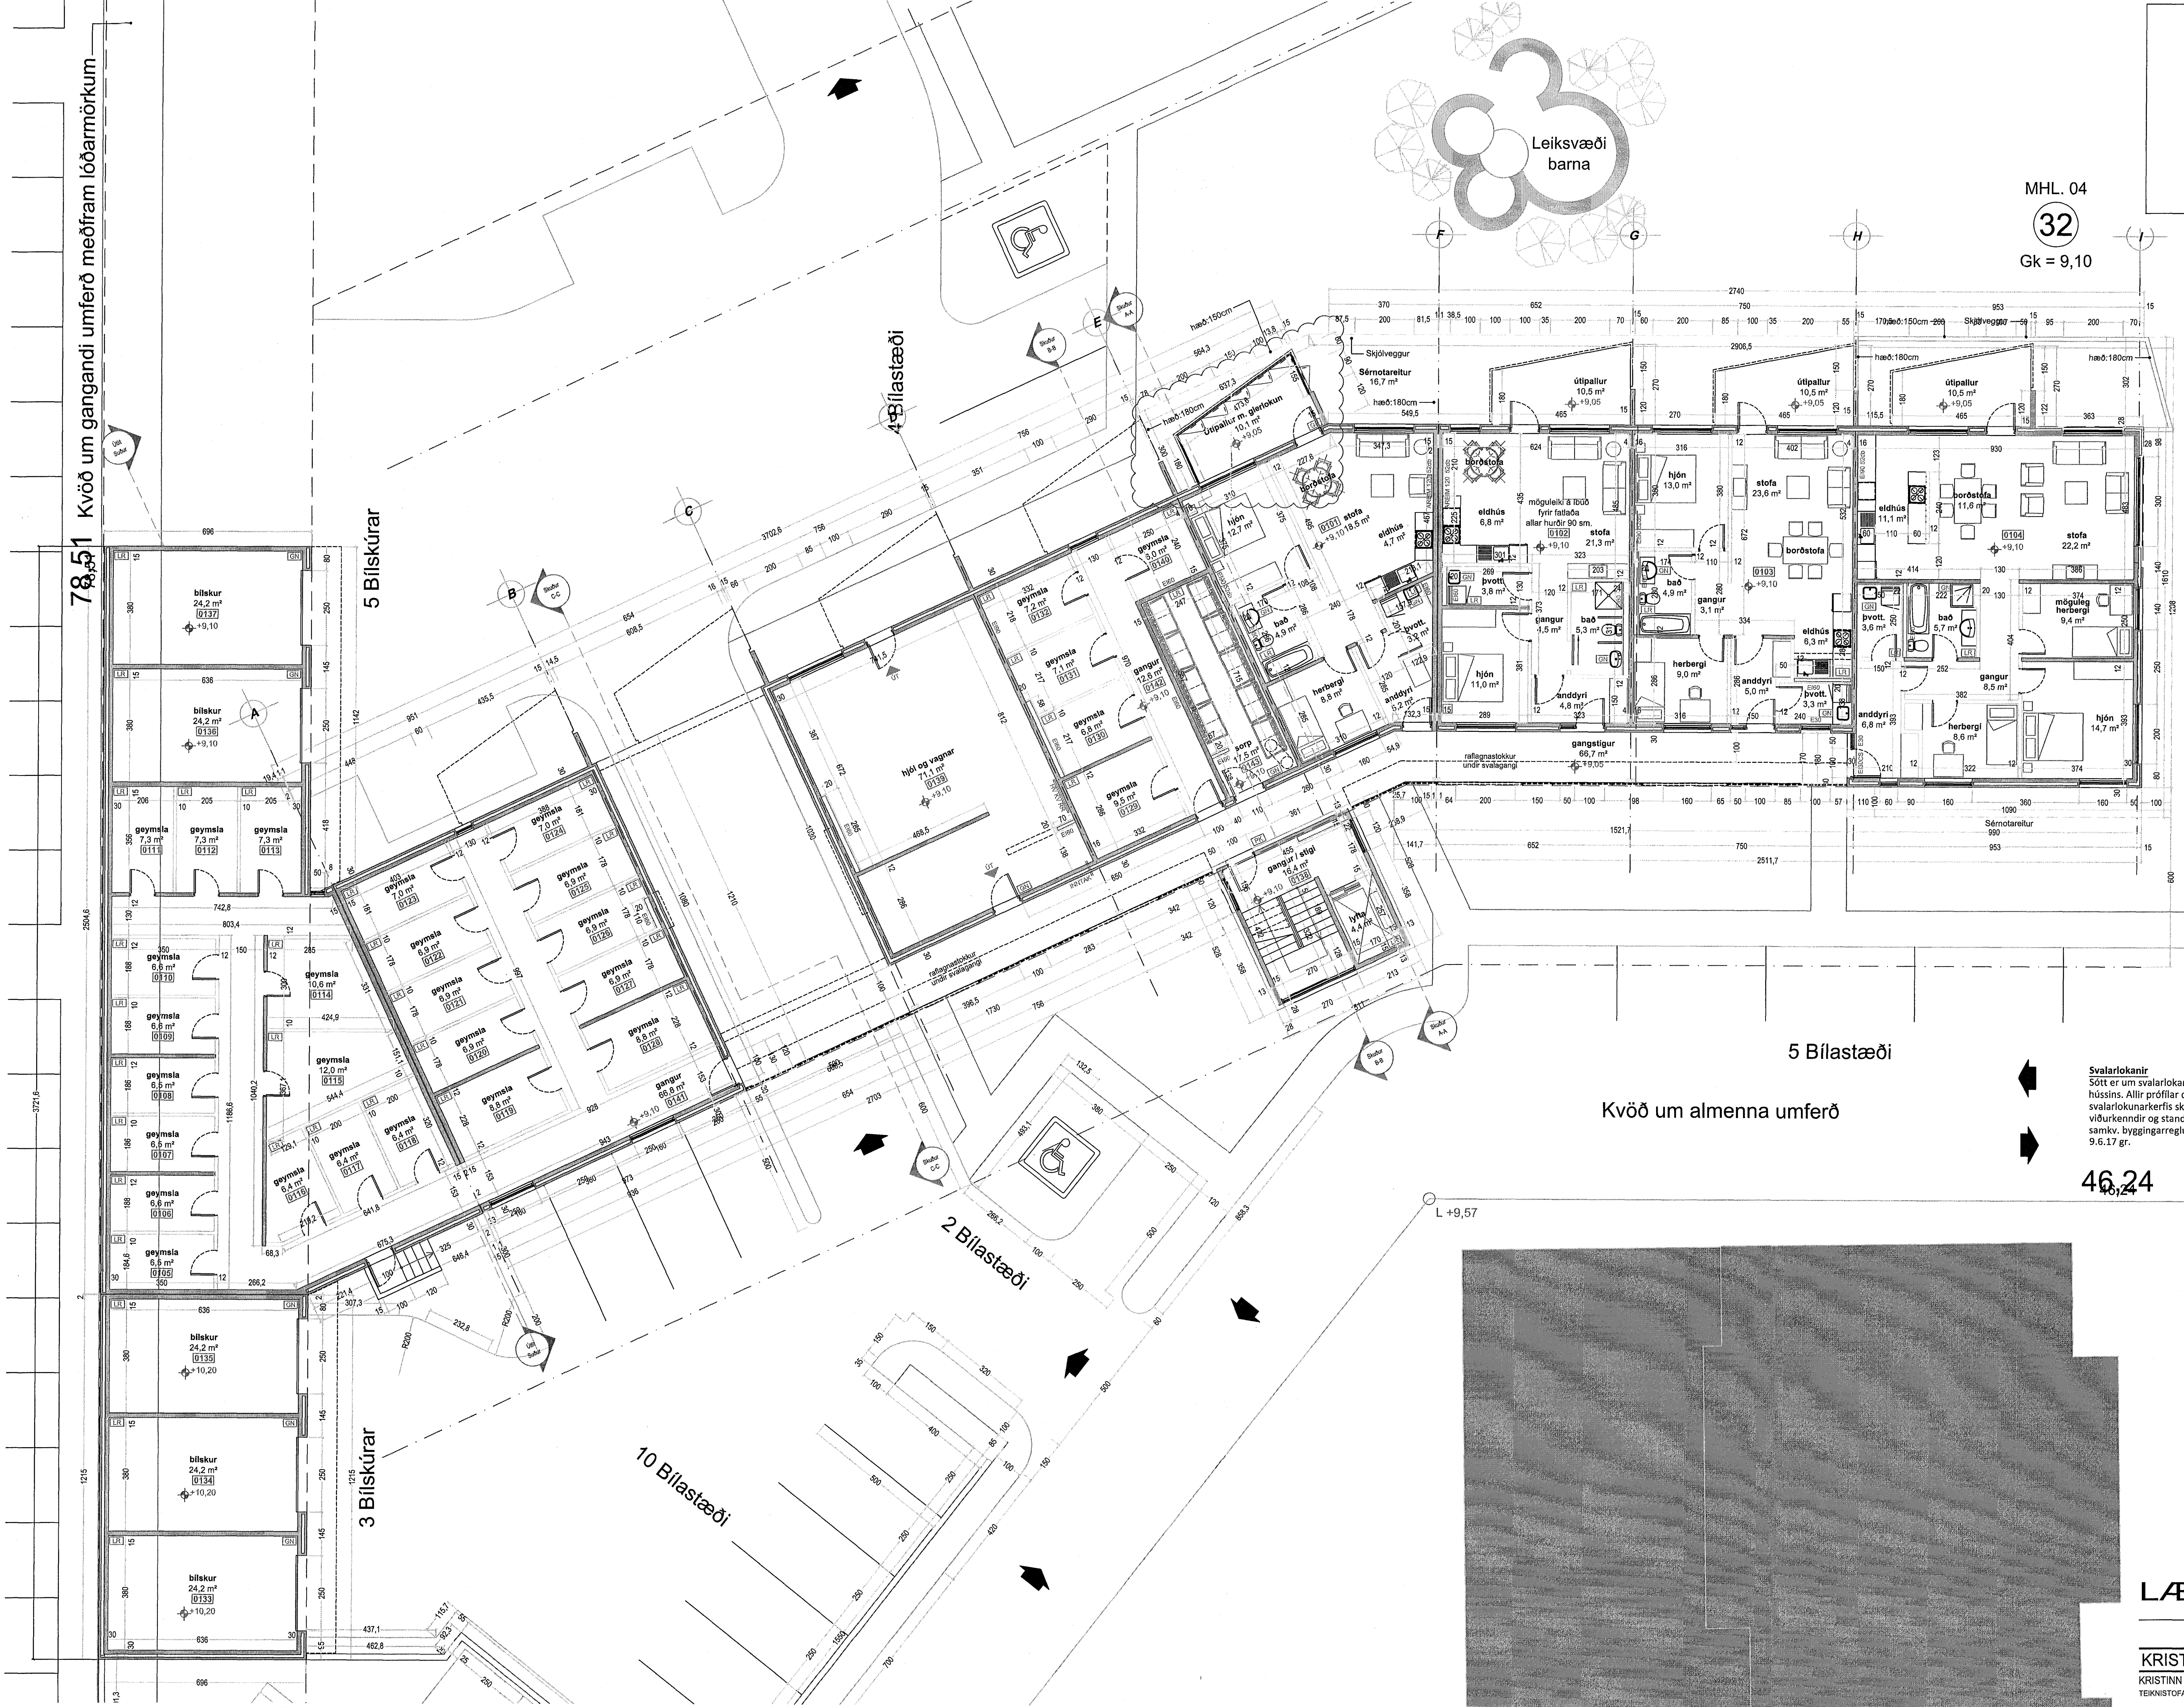

78,51 Kvöð um gangandi umferð meðfram lóðarmörkum

5 Bílskúrar

4 Bílastæði

5 Bílastæði

Kvöð um almenna umferð

46,24

2 Bílastæði

3 Bílskúrar

10 Bílastæði

L +9,57