

AFSTÖÐUMYND 1:500

**LÓUHRAUN 3, HAFNARFIRÐI**

Landeignanúmer: L178118  
 Fasteignanúmer: F224257  
 Merking: 01-0101  
 Staðgreinir: 1400-1-579000306  
 Stærð: 201,9m<sup>2</sup>

**Byggingarlýsing:**

Sótt er um leyfi til að breyta tveimur gluggum á norð-vestur hlíð hússins, þ.e. hlíð sem snýr inn að garðinum í rennihurð.


Húsið að Lóuhrauni er tvílyft timburbús, byggt á staðnum. Húsið er einbýli.

Húsið er upprunalega teiknað af Stefáni Jörundssyni og samþykkt 24.02.00. Teikningar þessar styðjast við þær teikningar ásamt upp mælingum á stað.


Húsið er með pappklæddu timburþakir og hvíllir á steyptum sökkli og plötu úr járnþentri steinsteypu, Innveggir eru klæddir með plötu á grind. Útveggir eru timburgrind 45 x 145 með einangrun á milli, klæddir að utan með liggjandi panelklæðningu. Gler í gluggum og hurðum er K gler.

Engar breytingar eru á götumynd hússins þar sem breytingarnar einskorðast við norð-vestur hlíð hússins sem snýr út í garðinn.


Ný rennihurð úr ál og timbri í staðinn fyrir gluggana er með tvöföldu K-einangrunargleri og er leyfast við að ná sama útliti og eru á öðrum hurðum og gluggum í húsinu.

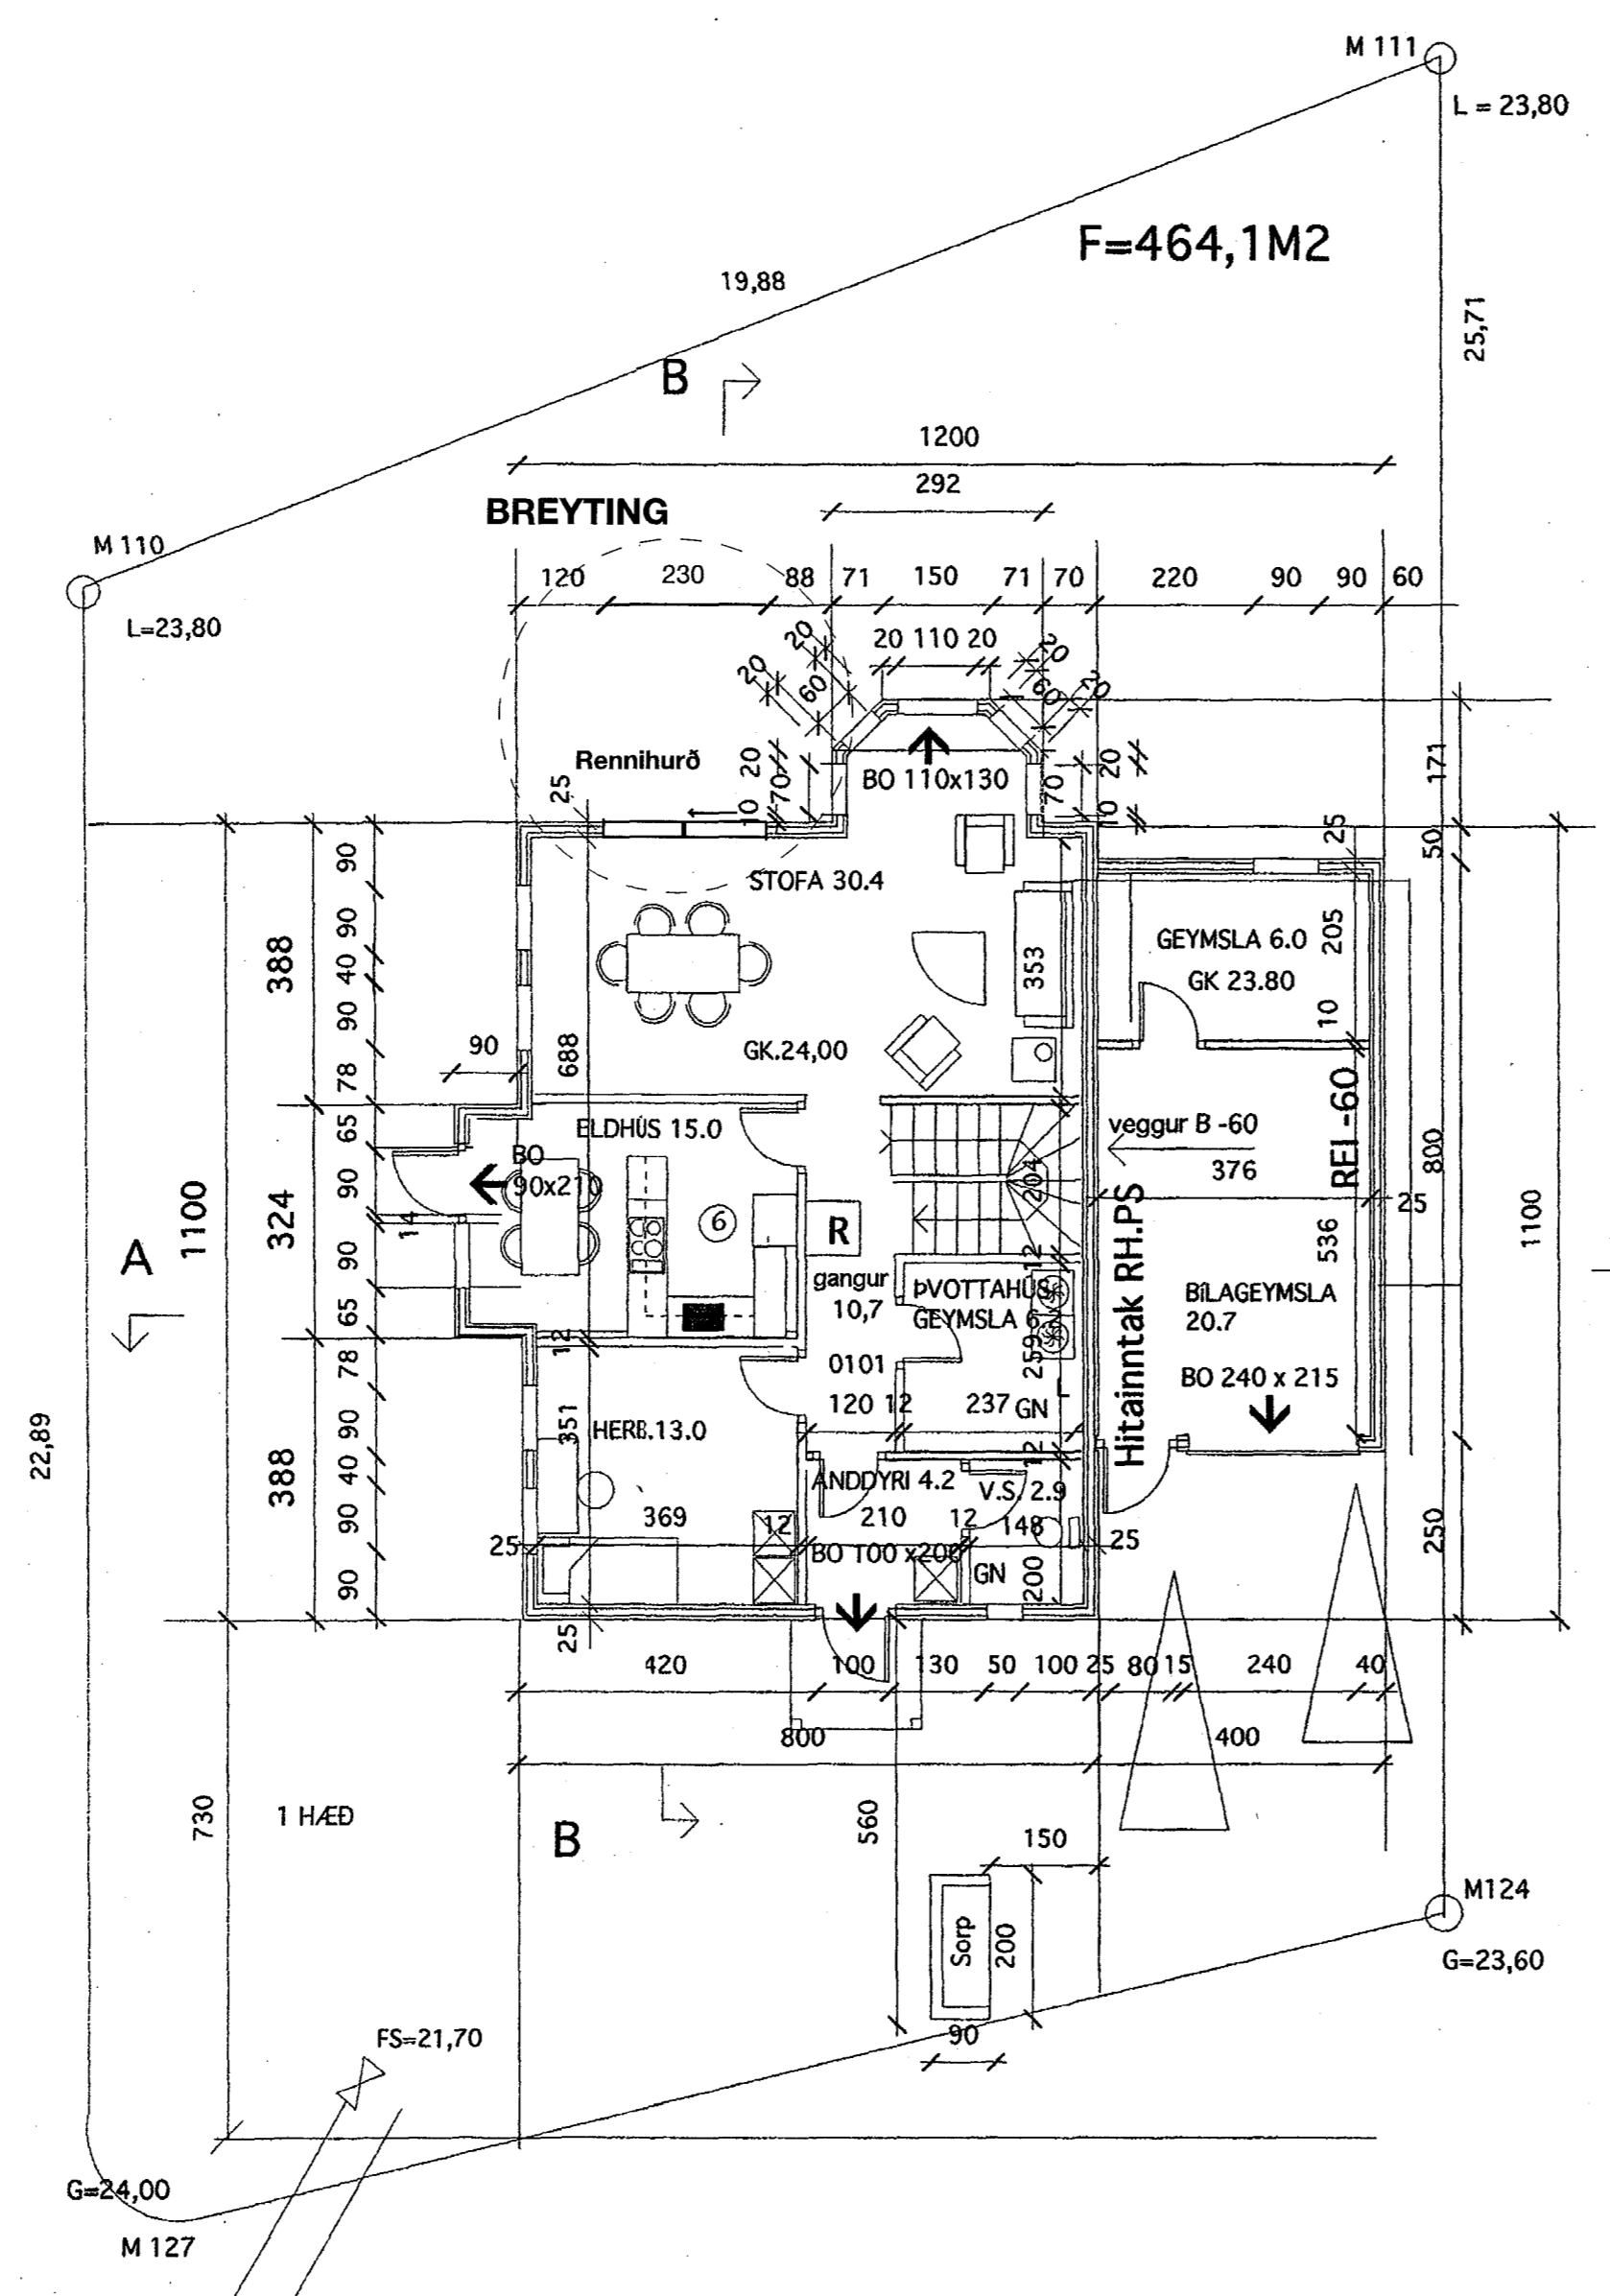

GRUNNMYND JARÐHÆÐ BREYTING MERKT INN Á 1:100

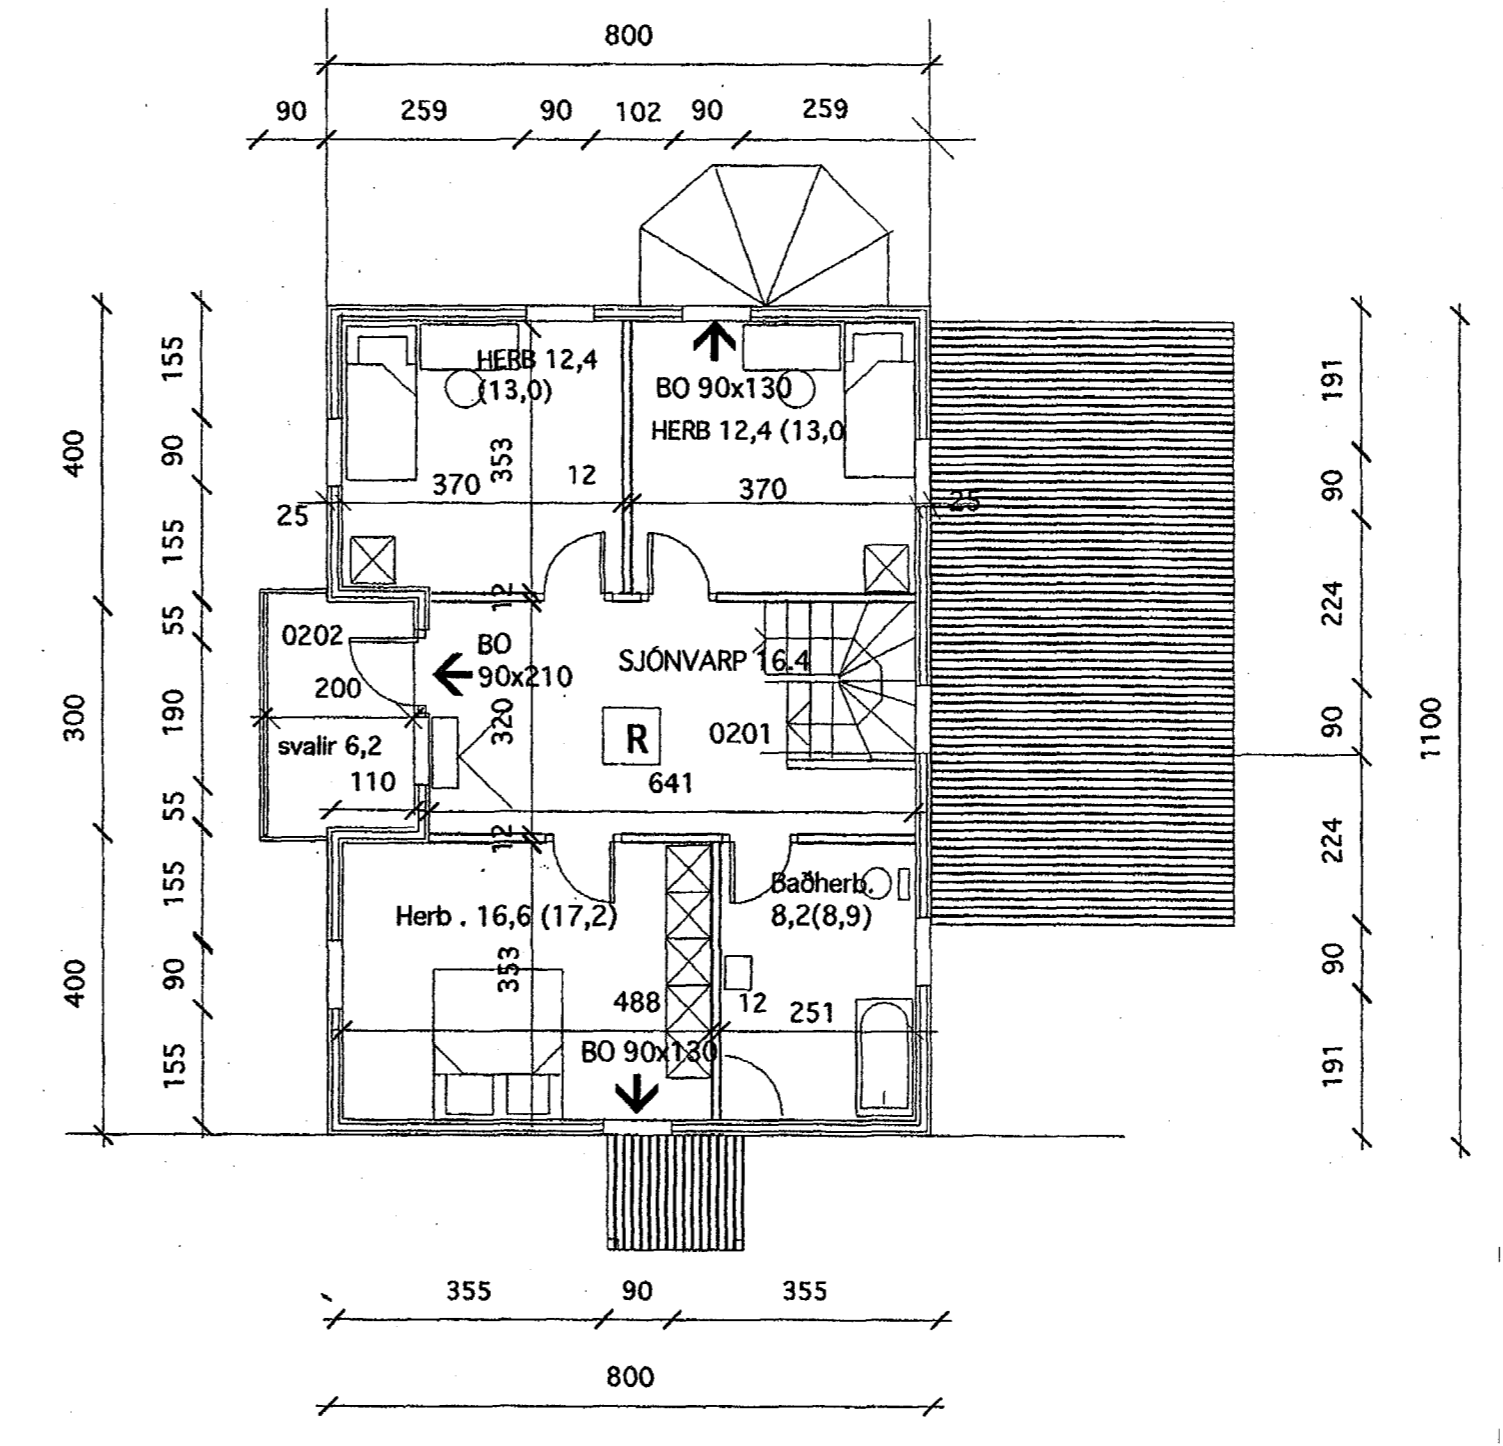


GRUNNMYND 2. HÆÐ ÓBREYTT 1:100

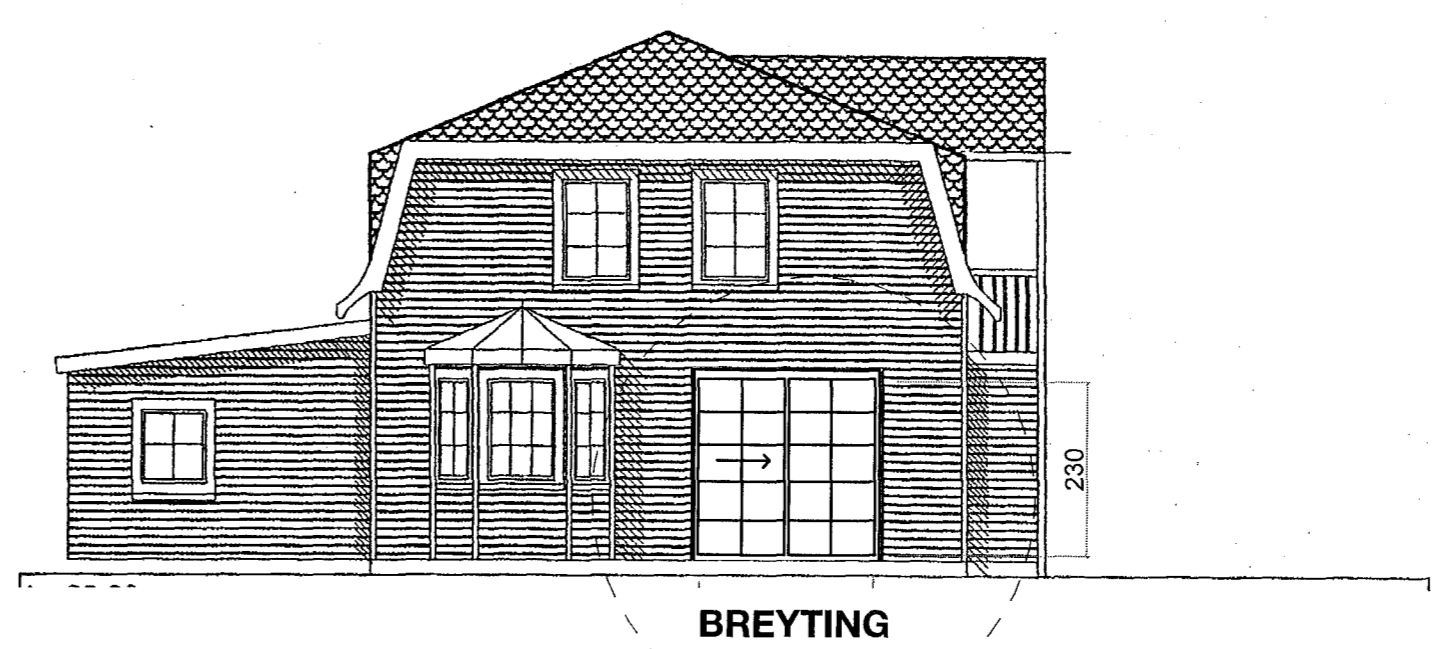


ÁSÝND NORÐ - VESTUR BREYTING MERKT INN Á 1:100



ÁSÝND SUÐ - VESTUR ÓBREYTT 1:100

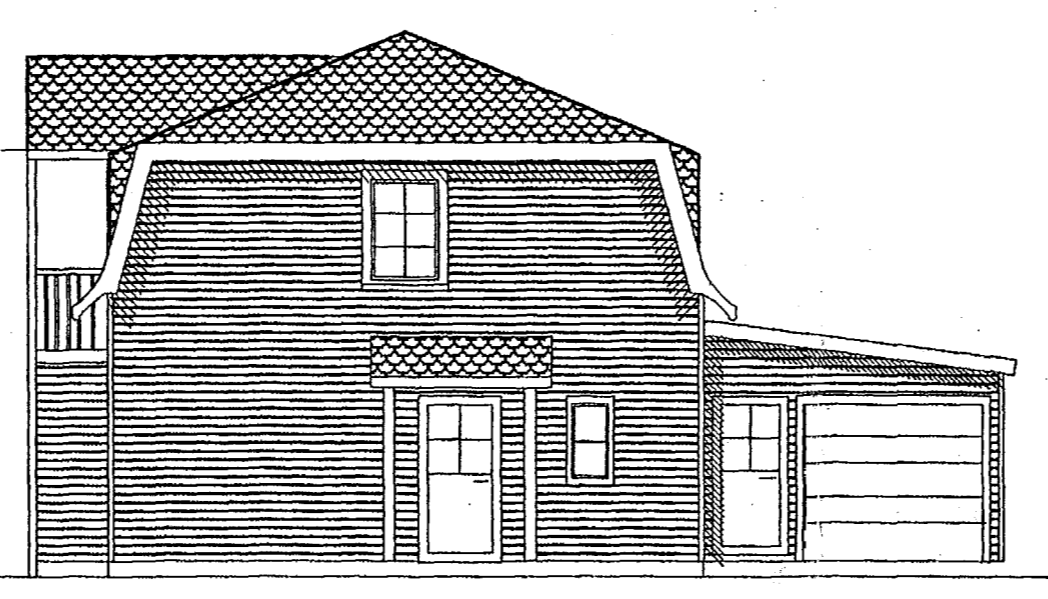

ÁSÝND SUÐ - AUSTUR ÓBREYTT 1:100

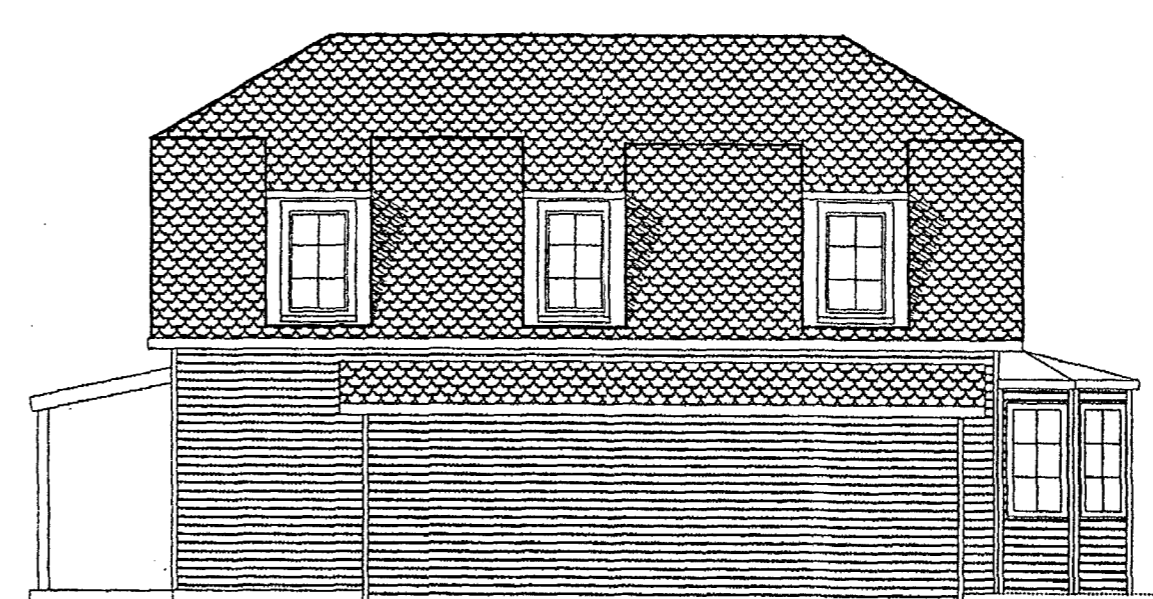

ÁSÝND NORÐ - AUSTUR ÓBREYTT 1:100

Samþykkt þann  
**18 júlí 2018**  
 Byggingafultrúinn *[Signature]*

BREYTINGAR:

Verkheiti:  
 Teikning:  
 Mál:  
 Dagsetning:  
 Teikninganúmer:

**STÁSS ARKITEKTAR**

Fiskilóð 24, 101 Reykjavík stass@stass.is  
 www.stass.is  
 Helga Guðrún Vilmundardóttir, arkitekt, MAA  
 sími: 865 1330 netfang: helga@stass.is  
 Árný Þórarinsdóttir, arkitekt, MAA  
 sími: 868 4469 netfang: arny@stass.is

Samþykkt Helga G. Vilmundardóttir kt: 080379-4719  
*Árný Þórarinsdóttir* 201795419  
 Samþykkt Árný Þórarinsdóttir kt: 290179-5489