


GRUNNMYND 1 HÆÐAR

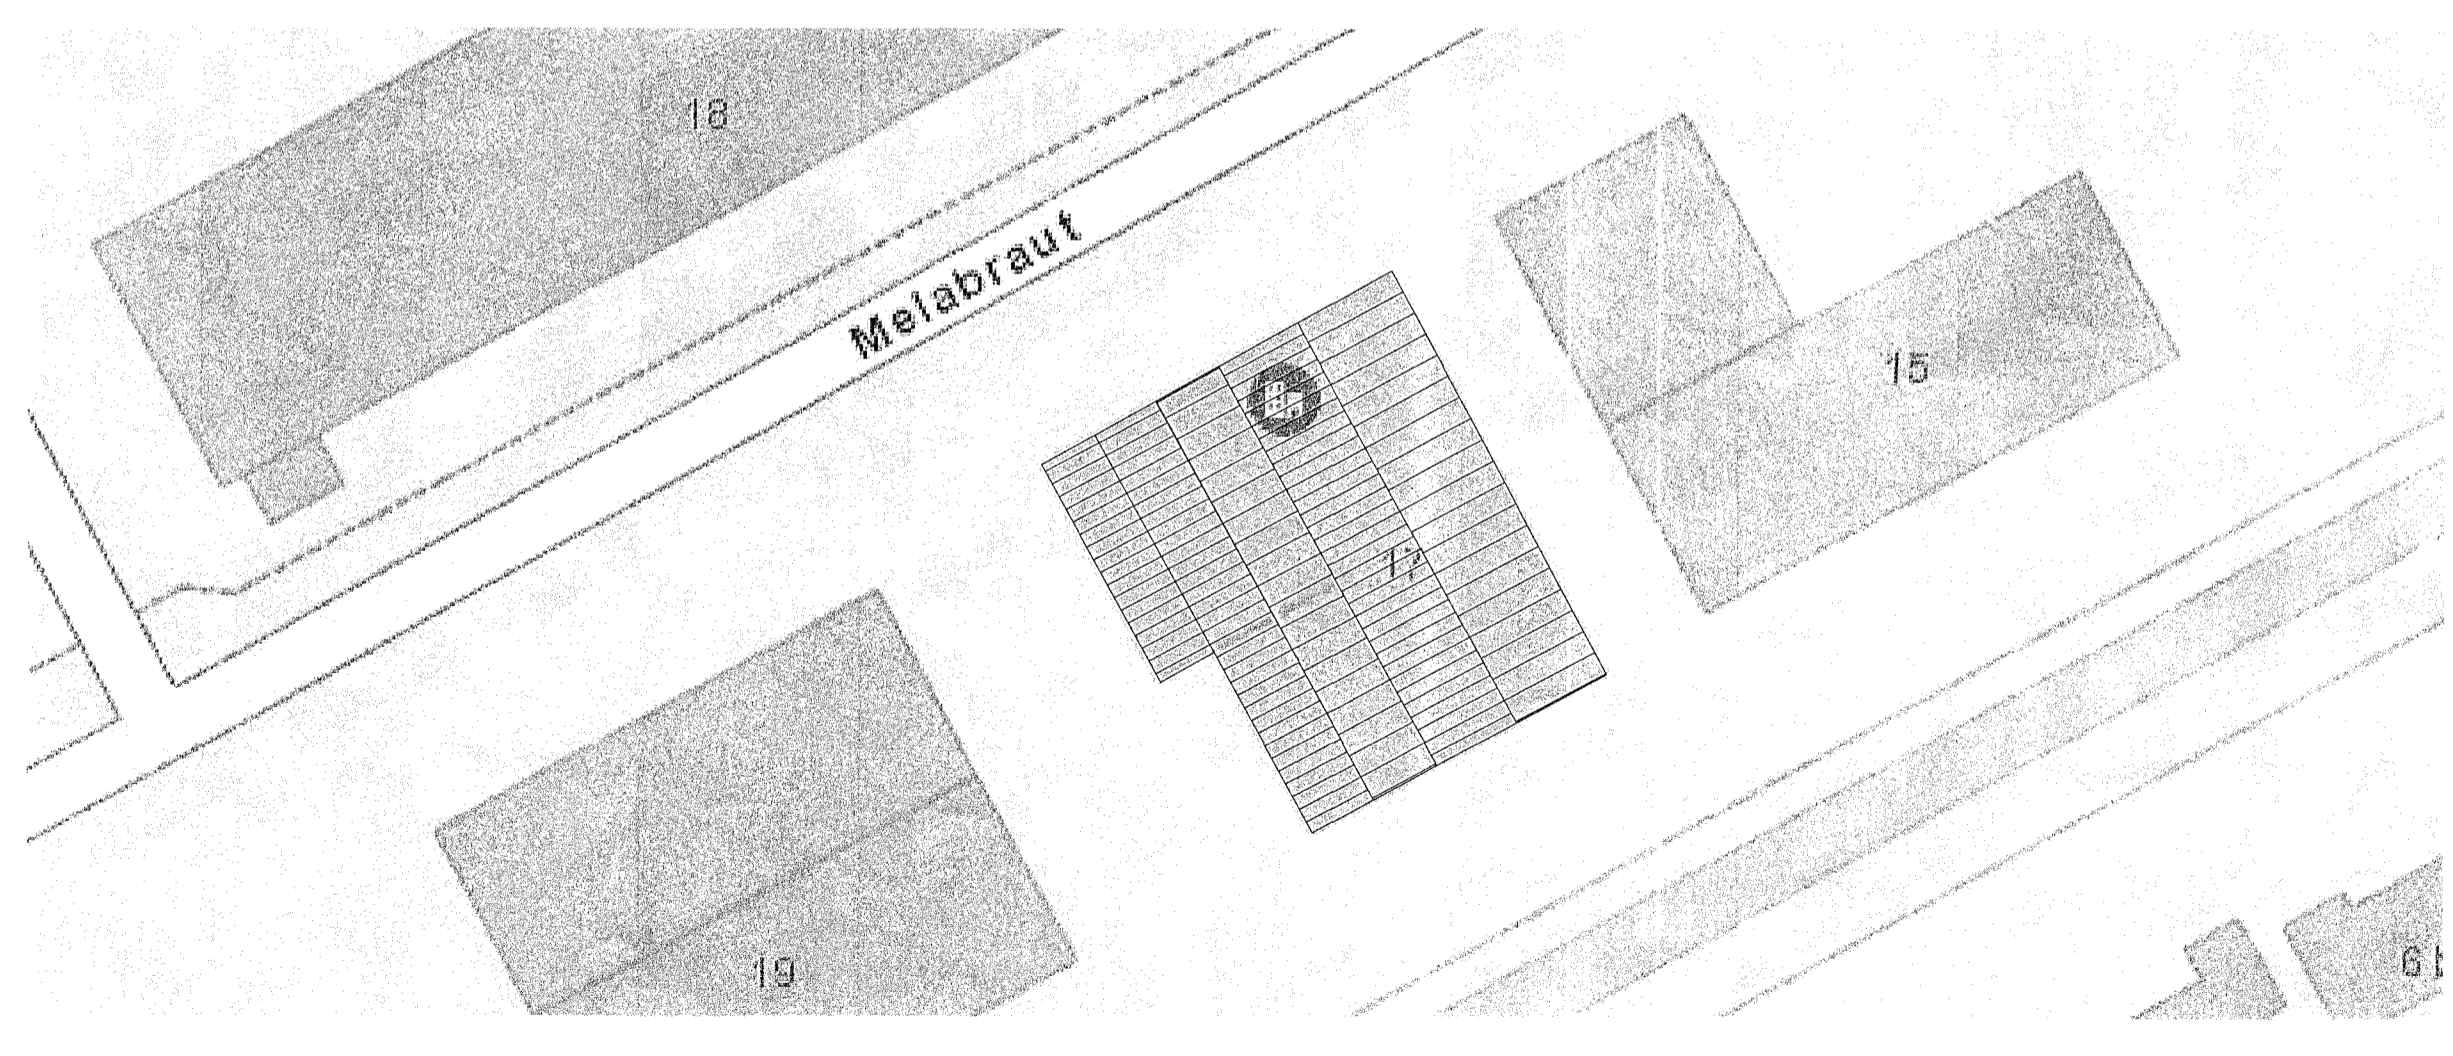

AFSTÖÐUMYND M. 1:500


BRUNAVARNIR
 Í HÚSINU ER ÖRYGGISKERFI MED REYKSKYNJURUM Í HELSTU RÝMUM. Á HÆÐINI ER ÚT- OG NEYÐARLÝSING A.M.K 0.5LUX Í SOLUM. SLOKKVITÆKI SKULU STAÐSETT Í Í HÚSINU SKV. TEIKNINGU T.D. 6L LÉTTVATN OG 5 KG KOLSÝRA VÍÐ RAFMANGSTÖFLU. KLÆÐNINGAR ERU Í FLOKKI 1.

BYGGINGARLÝSING

MELABRAUT 17 HAFNARFIRÐI
 LANDNÚMÉR: 121845
 STAÐGREINIR: 1400-1-60200170
 Á ÞESSARI TEIKNINGU ER EINUNGIS VERIÐ AÐ SÝNA REYNDARTEIKNINGU AF SUBVESTUR HLUTA BYGGINGAR. GRUNNUPPBYGGING HÚSSINS ER EINS OG Á SAMÞYKKTRI TEIKNINGU FRÁ EINARI INGIMARSSYNI ARKTEKT SAMÞYKKTRI Í SEPTEMBER 2014. BURÐARVEGGIR HÚSSINS ERU ÚR STEINSTEYPU EÐA TIMBRI EÐA BURÐARKERFI ÚR STÁLI OG TIMBRI KLÆDDUM STÁL TRAPIZUPLÖTUM. ÞAK ER ÚR LIMTRÉ MED ÞVERSPERRUM EINANGRAD OG KLÆTT MED TRAPIZUPLÖTUM. TEIKNINGAR VEB AF SÝNDUM HLUTA HÚSSINS ERU ÞVI REYNDARTEIKNINGAR EINS OG HÆÐIN ER UPPBYGGÐ Í DAG MED YFIRFERÐ BRUNAVEKFRÆÐINGS.

180534 16.07.2018
 Samþykkt þann 1. júlí 2018

- EI60 BRUNAMÓTSTAÐA VEGGS
- E30-CS BRUNAMÓTSTAÐA HURÐAR
- NEYÐARLÝSING
- ▲ ÚTLÝSING
- ☑ SLOKKVITÆKI
- BS BRUNASLANGA

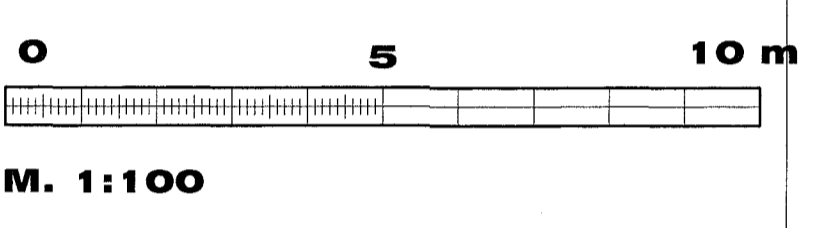

F
 E
 D
 C
 B
 A 20180605 TEXTA BÆTT Í HAUS, SKRÁNINGARN. BÆTT VÍÐ ÚTGÁFUFERLI

Samþykkt Samþykki aðalhönnuðar

VB Verkfæðastofa Erlendu Bragissonar
 Dalvegji 18 201 Kópavogi
 Sími 564 3322 Fax 564 3324
 Netfang veb@veb.is, GSM 898 1198
 Raðgefandi verkfræðingur



VERKHEITI
MELABRAUT 17 HAFNARFIRÐI
 Teikning nr **A1**

HEITI TEIKNINGAR
REYNDARTEIKNING GRUNNMYND 1 HÆÐAR

Dagsetning	Hannað	Yfirfarið	Kvarði	Verknúmer
MÁI 2018	ESB	ERLENDUR BRAGISSON	1:100/500	261156-2539

Digitally signed by Erlendu Bragisson
 DN: cn=Erlendu Bragisson, o=VB, ou=Verkfæðastofa Erlendu Bragissonar, email=erlendubr@veb.is, c=IS
 Reason: I have reviewed this document
 Date: 2018.06.14 16:02