


Ásýnd til suðurs

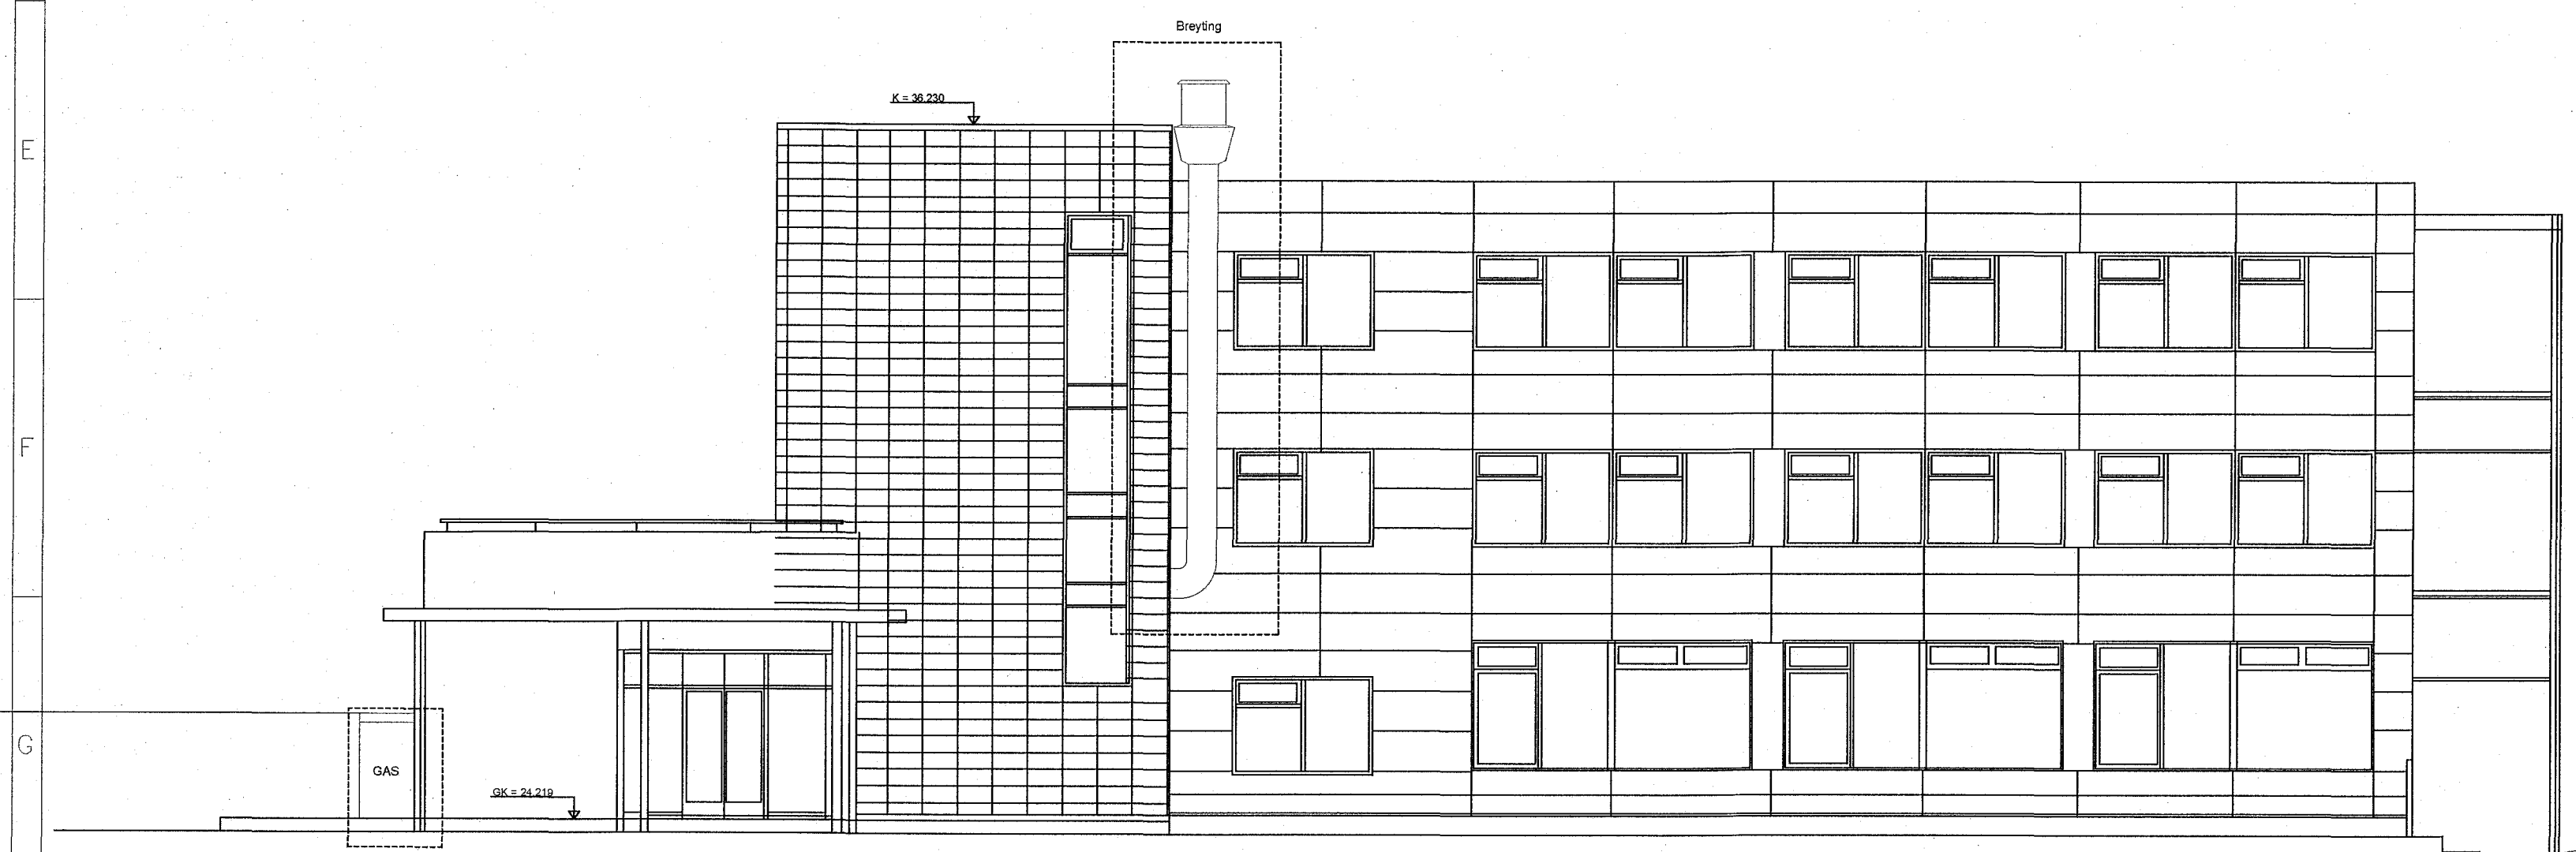


Ásýnd til austurs

Samþykkt þann  
18. maí 2016  
Byggingafulltrúinn í NAFNARÐI

Breytingar júní 2018 (afmarkast af brotalínu):  
- Færsla á lofttræstípu utanhúss

Tákni

GN	Gólfniðurfall	Brunatákn
þN	Þakniðurfall	
SNV	Snertilaus vaskur	
LR	Lofttréting	Veggir og hæðaskil
VLR	Véiknúin lofttréting	EI60
PK	Póstkassar	EI90
NL	Neyðarljós	A-EI60
BO	Björgunarpop	A-EI120
R	Reykskynjör	REI60
HSL	Handslökkvitæki	REI120
ÚT	Merktur útgangur	A-REIM120
HV	Hítaveita	
VV	Vatnsveita	Hurðir
RR	Rafmagnsveita	E30-CS
ÚK	Útikrani	EI30-CS
DS	Dyrasfmi	EI60-CS
BO	Fellistigi við björgunarpop	Gluggar
		E30
	Brunaslanga	
	Stigleiðsla	
	Stigleiðsla út	
	Stjórnstöð	
	brunaviðvörðunarkerfis inntak	
	Bílastæði fyrir fatlaða	

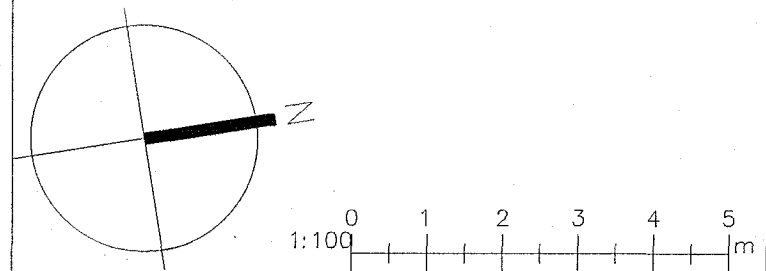

Reykjavíkurvegur 74, Hafnarfjörður - Veitingastaður  
Landnúmer: 122162 Staðgreinir: 1400-01-70100740

Ásýnd til suðurs; Ásýnd til austurs  
Minni háttar breytingar

Hönnun: Eggert Guðmundss.	Verknúmer:
Verkefnastjóri:	Mælikvarði: 1:100
Teiknað: Jónas Ingi Ragnars.	Dagsetning: 16.07.2018
Yfirfarið:	Blað: Útgáfa:
Samþykkt: Eggert Guðmundsson	A-Á-101
Kt. 230156-2399	

Samþ.  
kt. 521009-1010

