Samþykkt þann
01. ágú. 2018
Byggingafulltrúinn Hafnarfirði

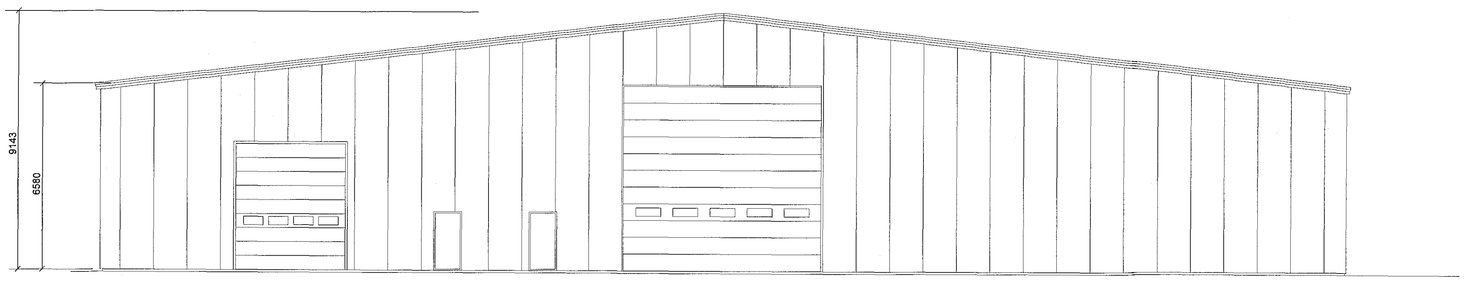

Vesturgafl

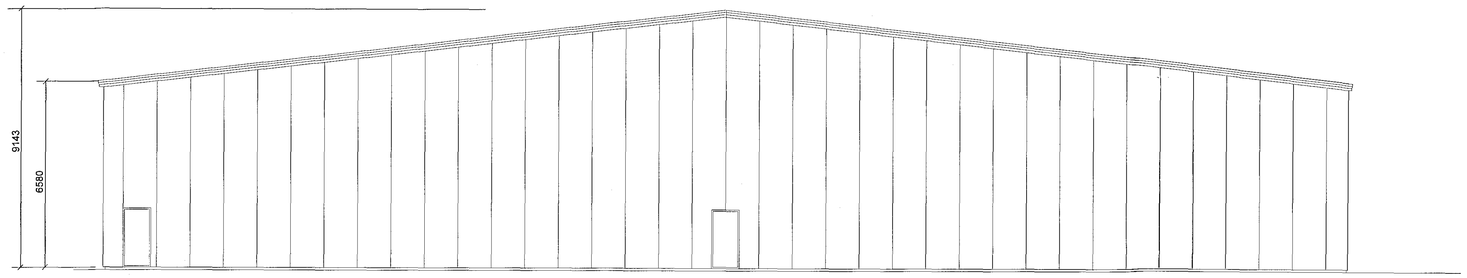

Austurgafl

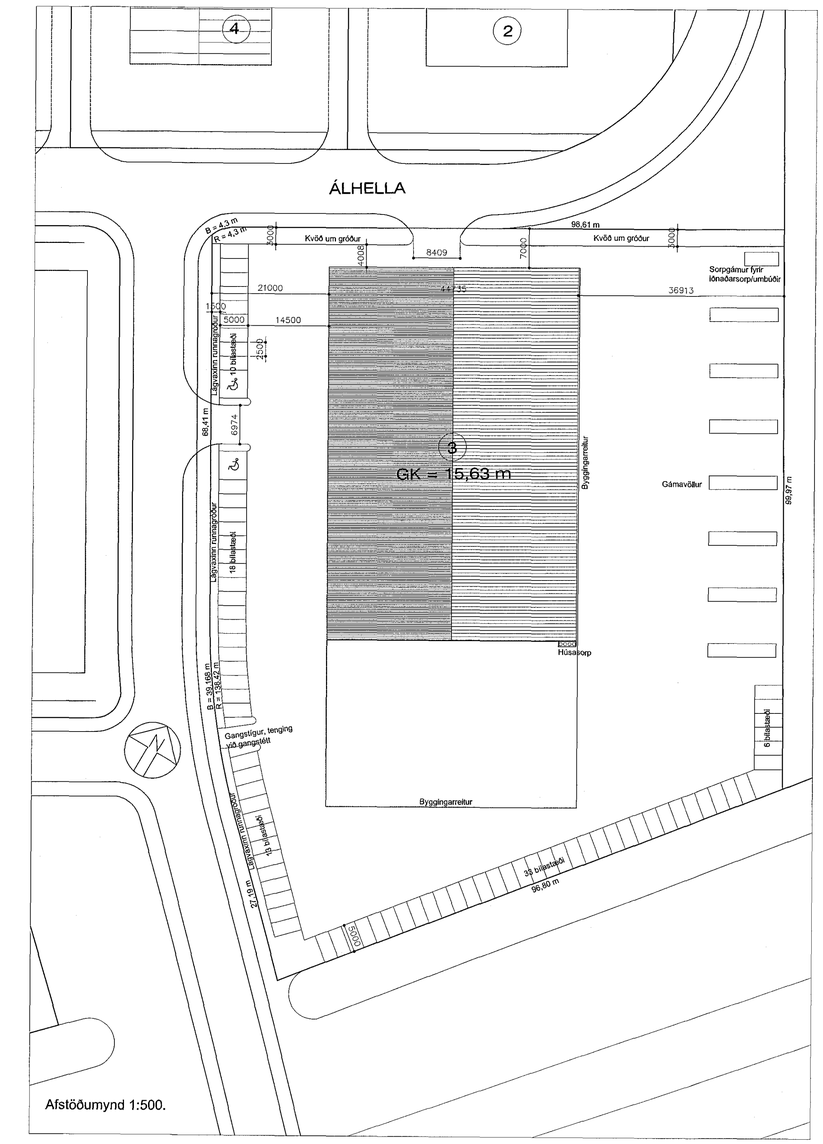

Afstöðumynd 1:500.

06.06.2018
SLÖKKVILIÐ HÖFUÐBORGARSVÆÐISINS bs.

BRUNAHÖNNUN

Digitally signed by Gunnar H Kristjansson
DN: cn=Gunnar H Kristjansson gn=Gunnar H Kristjansson c=Iceland l=IS o=Brunahonnun sf/ e=gunnarbrun@gmail.com
Reason: I have reviewed this document
Location:
Date: 2018-05-07 08:43Z

EUROstál ehf Sundaborg 5, 104 Reykjavík, Símar: 517 0335 / 618 3300. e-mail:kjartan@eurostal.is		Verkheiti: Álhella 3, Hafnarfirði	Kvarði: 1: 100
Breytt: maí 2018		Teikning: Reyndarteikning af Lager / verkstæðisrýmum, afstöðumynd	Teikn.nr. Nr. 103
Teiknað: KR	Dags.: 22.04.2009	Undirskrift: Kjartan Rafnsson tæknifr. k.t. 220850 2189	