

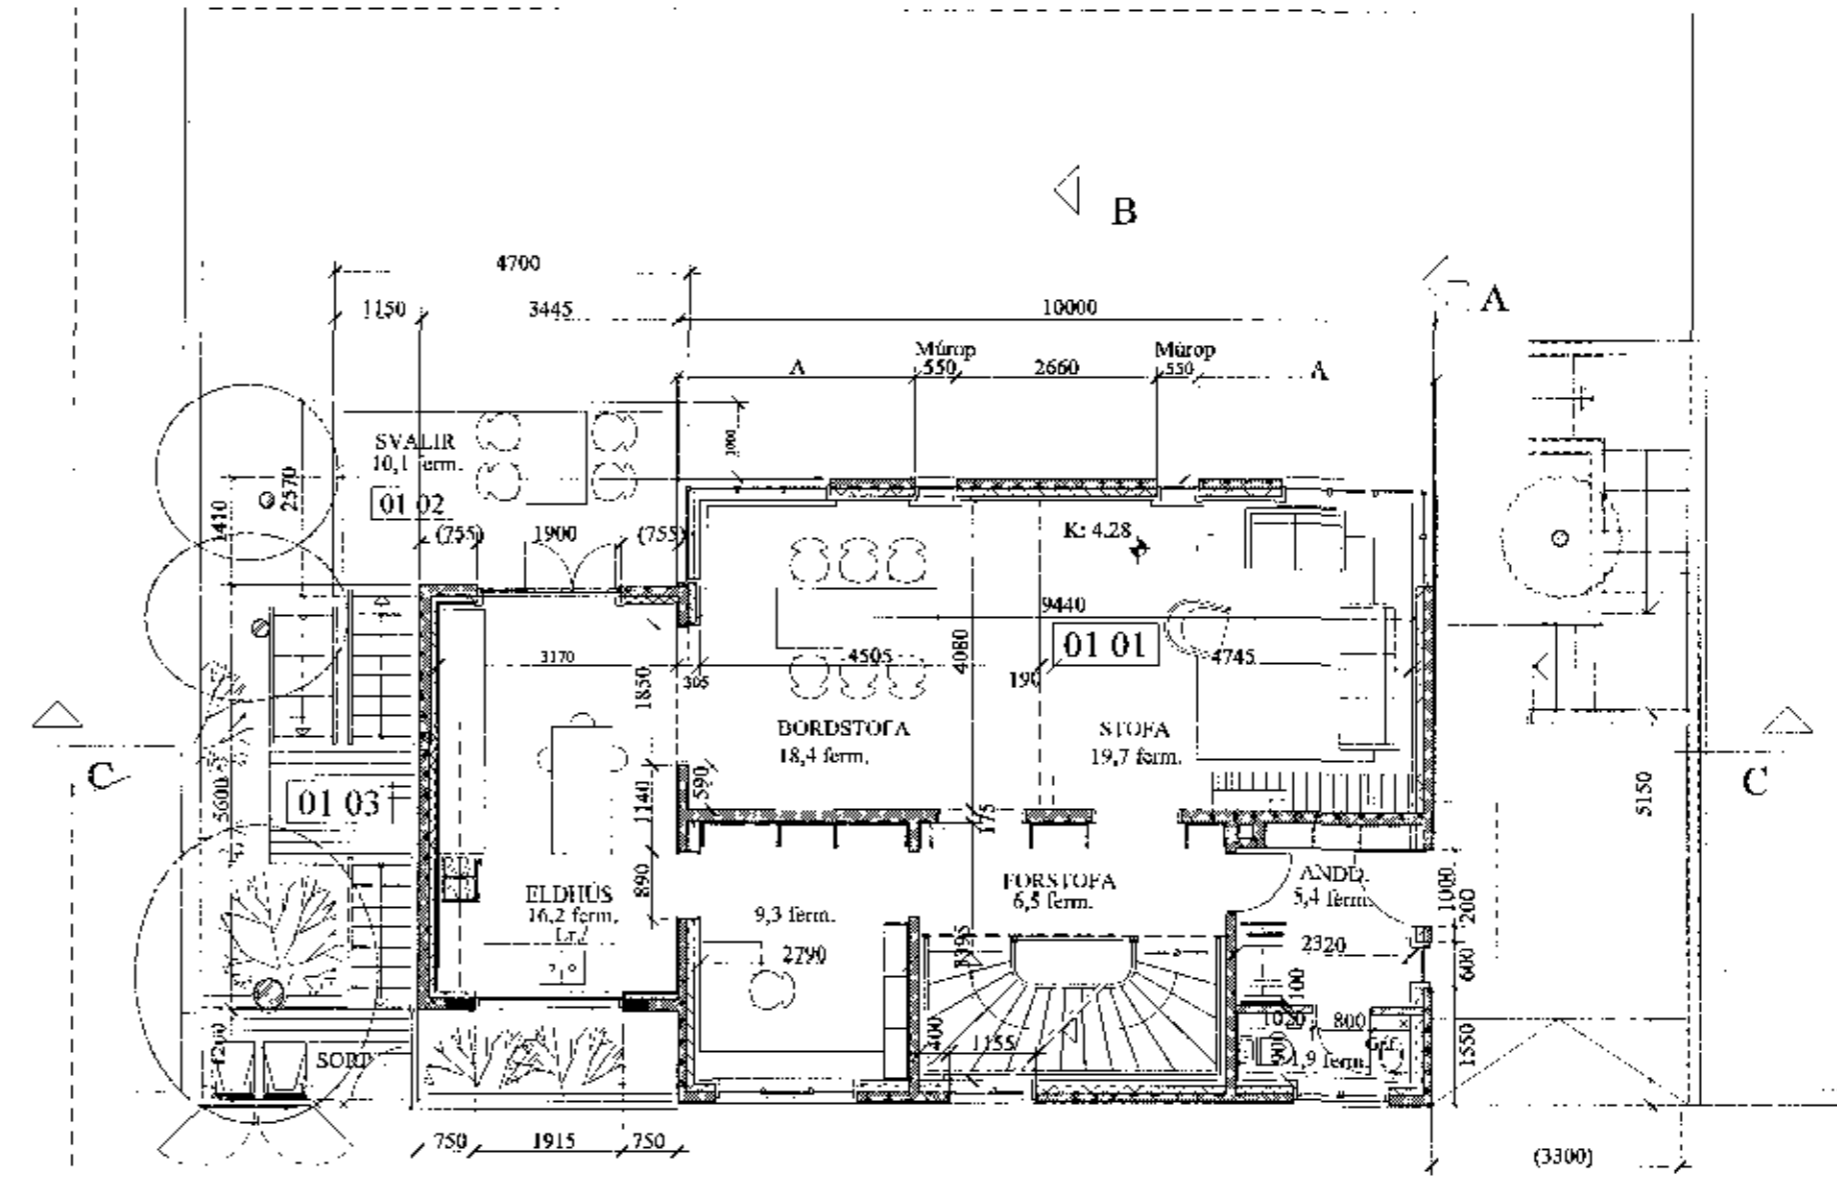



Samþykkt þann
05. sep. 2018
Byggingafulltrúin *M. Marfirdi*

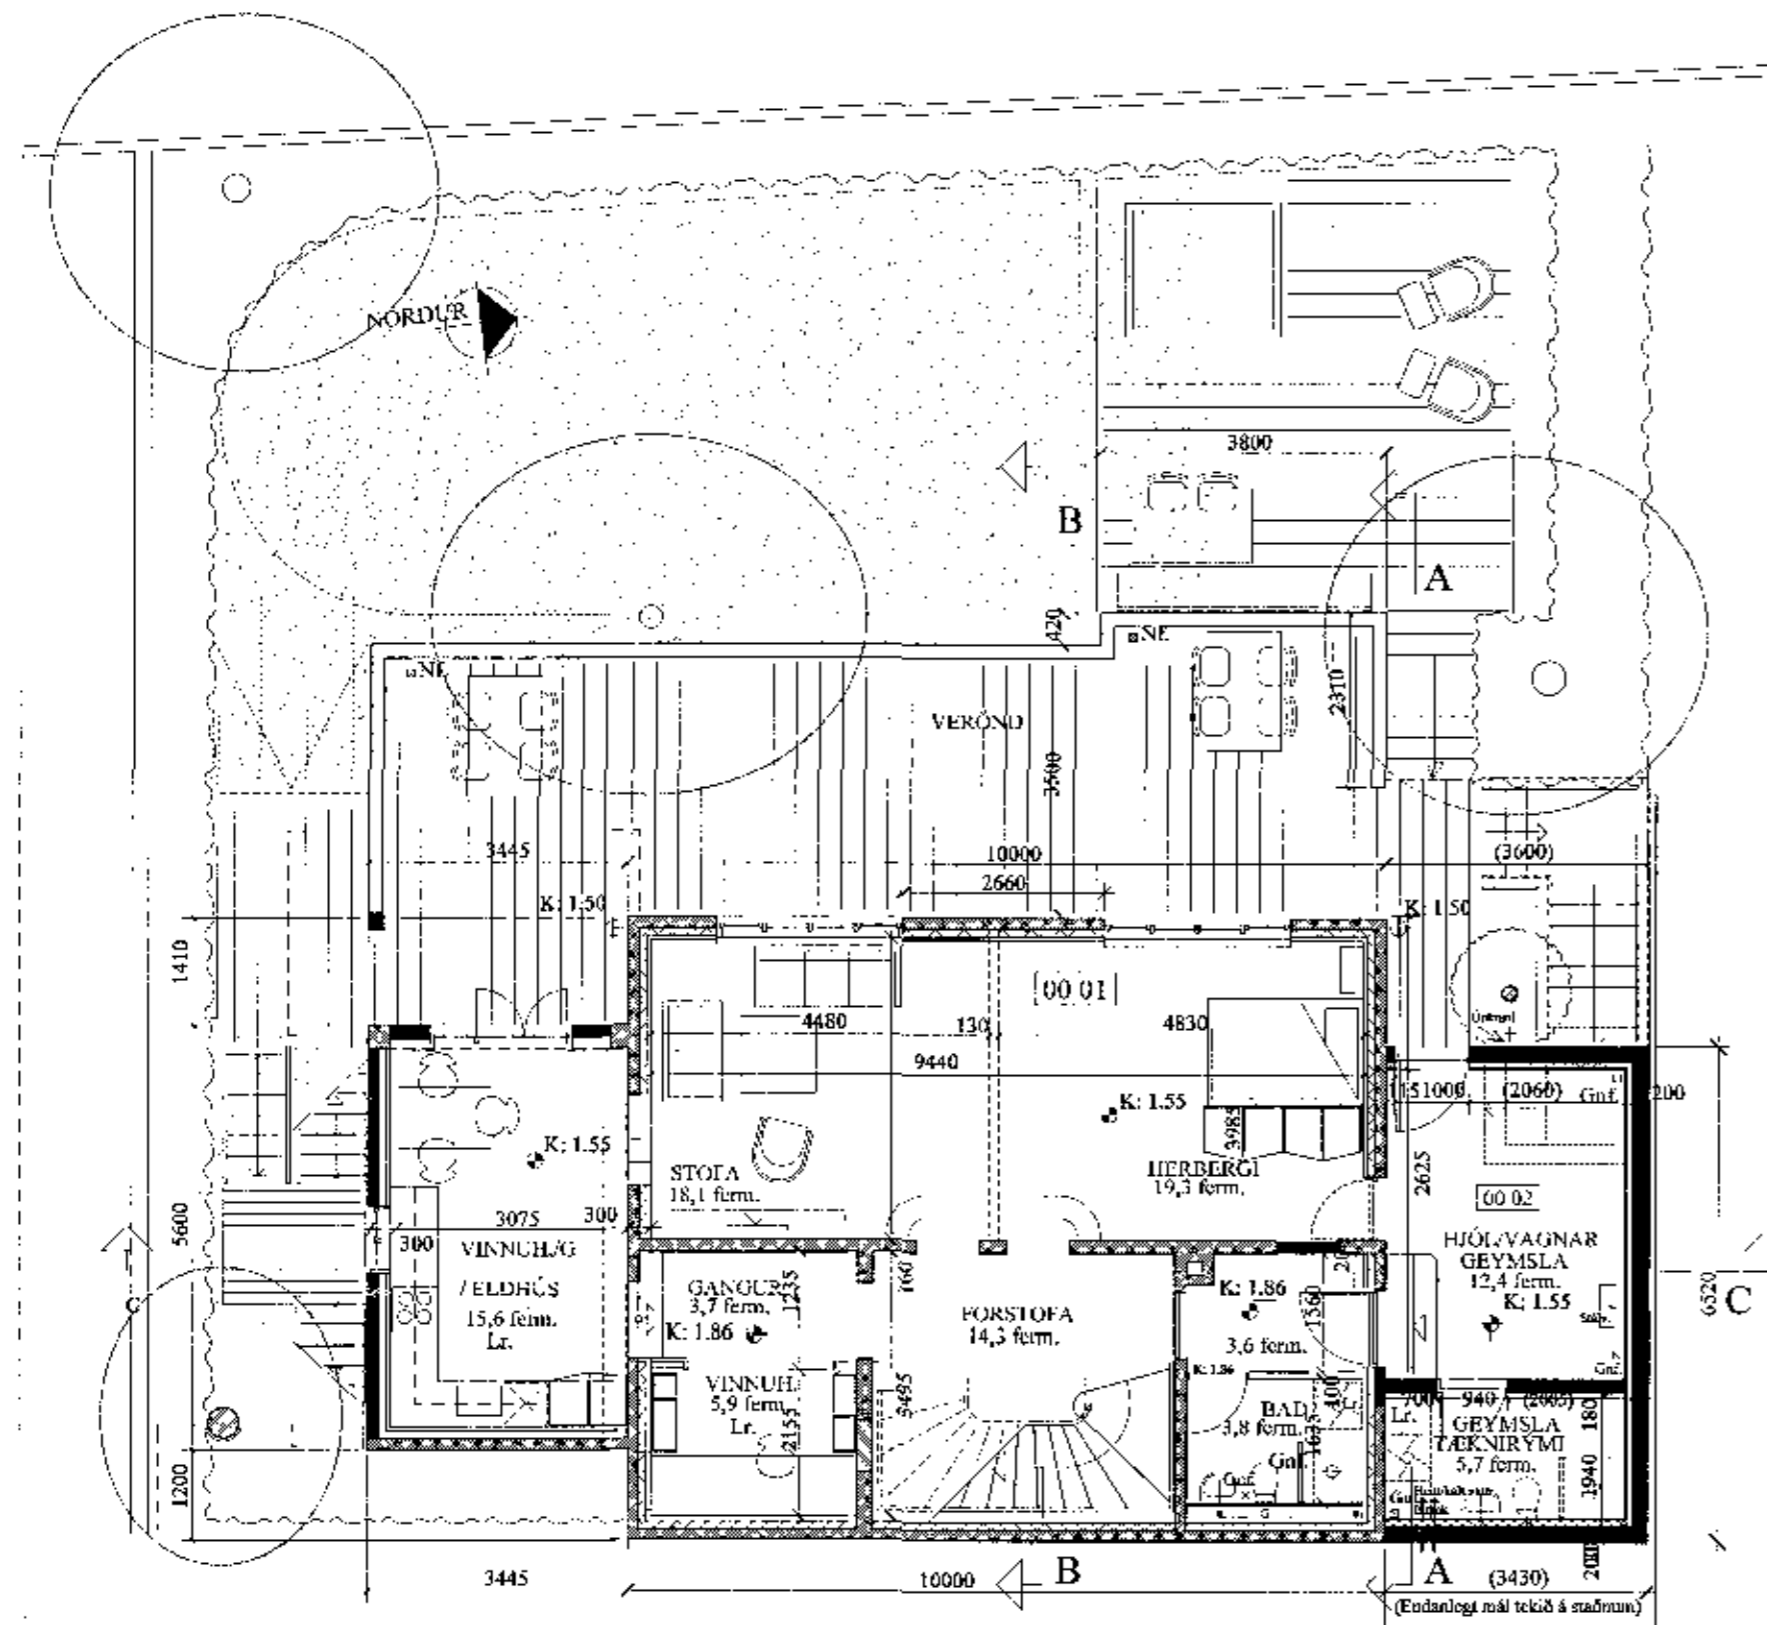


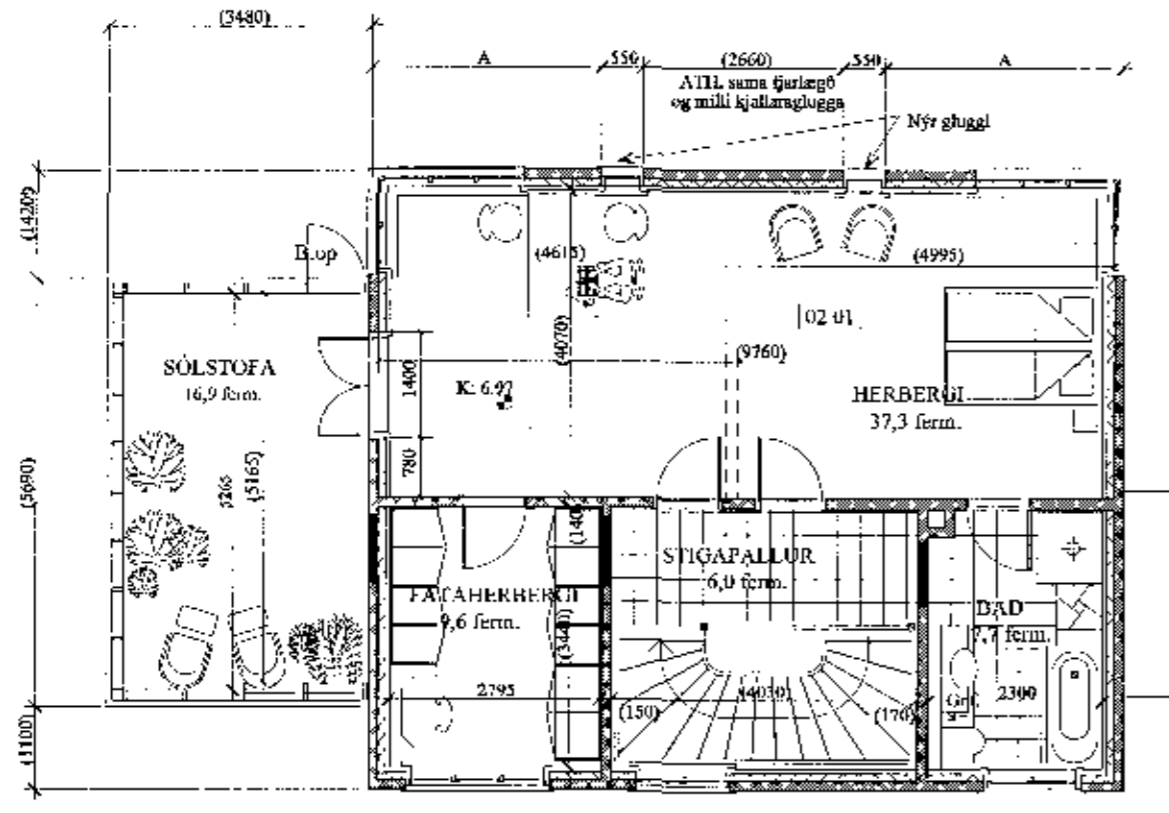

GRUNNMYND 2. HÆÐAR

A - 8. 8. 2018 Stækkuð forstofa / geymsla í kjallara
Gluggasetning á vesturhlíð 2. hæð

BREKKUGATA 22 1.02 - A


VIDBYGGING OG ENDRUBÆTUR
Grunnmyndir mkv. 1:100

ARGOS ehf. ARKITEKTASTOFA GRÉTARS OG STEFÁNS
Eyjarslóð 9, 101 Reykjavík
sí: 552 1760, f: 562 1687, netlf: argos@argos.is 16. nóv. 2012
22. nóvember 2017

Stefán Grétarsson

Gréta Maríasdóttir
Gréta Maríasdóttir arkitekti, kt: 270552 - 4109

Uppgefnir hæðarkótar eru innbyrðis réttir en tengjast ekki landhæðum.

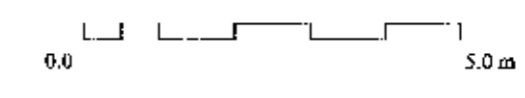

2018