


ÞVERSNID AA



VESTURHLIÐ

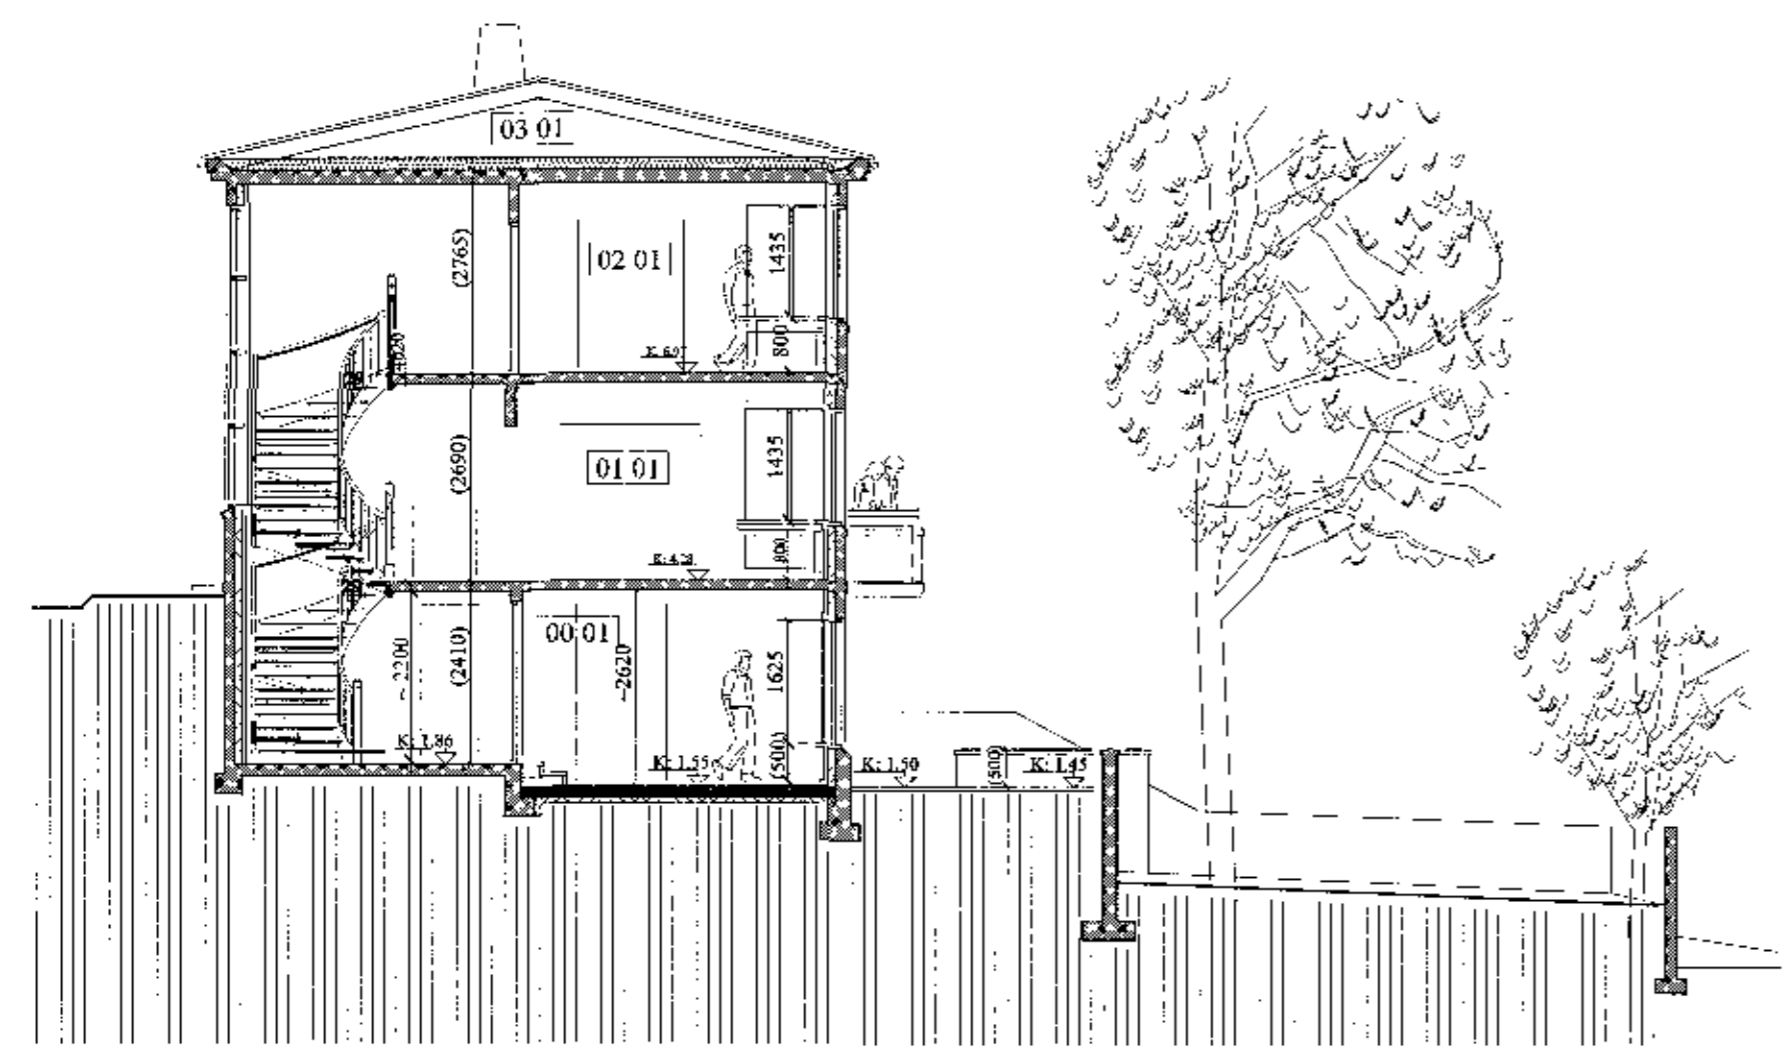

ÞVERSNID BB

A - 8. 8. 2018 Stækkuð forstofa / geymsla í kjallara
 Frágangur við þakrennur uppferður
 Gluggasetningu á 2. hæð breytt


BREKKUGATA 22 **1.03 - A**
 VIÐBYGGING OG ENDRBÆTUR
 Útlit og sneiðingar mkv. 1:100

ARGOS ehf. ARKITEKTASTOFA GRÉTARS OG STEFÁNS
 Eyjarslóð 9, 101 Reykjavík
 s: 552 1760, f: 562 1687, netf: argos@argos.is 16. nóv. 2012
 22. nóvember 2017

Grétar
 Stefía Óla Stefíasdóttir arkitekt ítt. kl.: 140147-4519

Stefán
 Stefnir Magnússon arkitekt ítt. kl.: 270892-4169

Uppgefnir hæðarkótar eru innhyrðis réttir en tengjast ekki landhæðum.

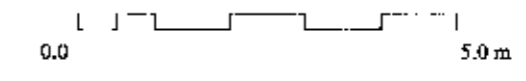

p.s.
OOH