



Samþykki húseiganda.
 Hús 87: Löna Ludvíg ELÍSDÓTTIR 30068
 Hús 89: Jóhanna Arnadóttir KL001165-4609
 Hús 91: Brynnhildur Björnsdóttir 2003446 - 2538
 Hús 93: KK Bj. Þórnisd. 190173-4619
 Hús 97: Sigríður Magnúsdóttir (021063215)

Samþykkt þann
12. sep. 2018
 Byggingafulltrúinn *[Signature]*

Úr Gildi

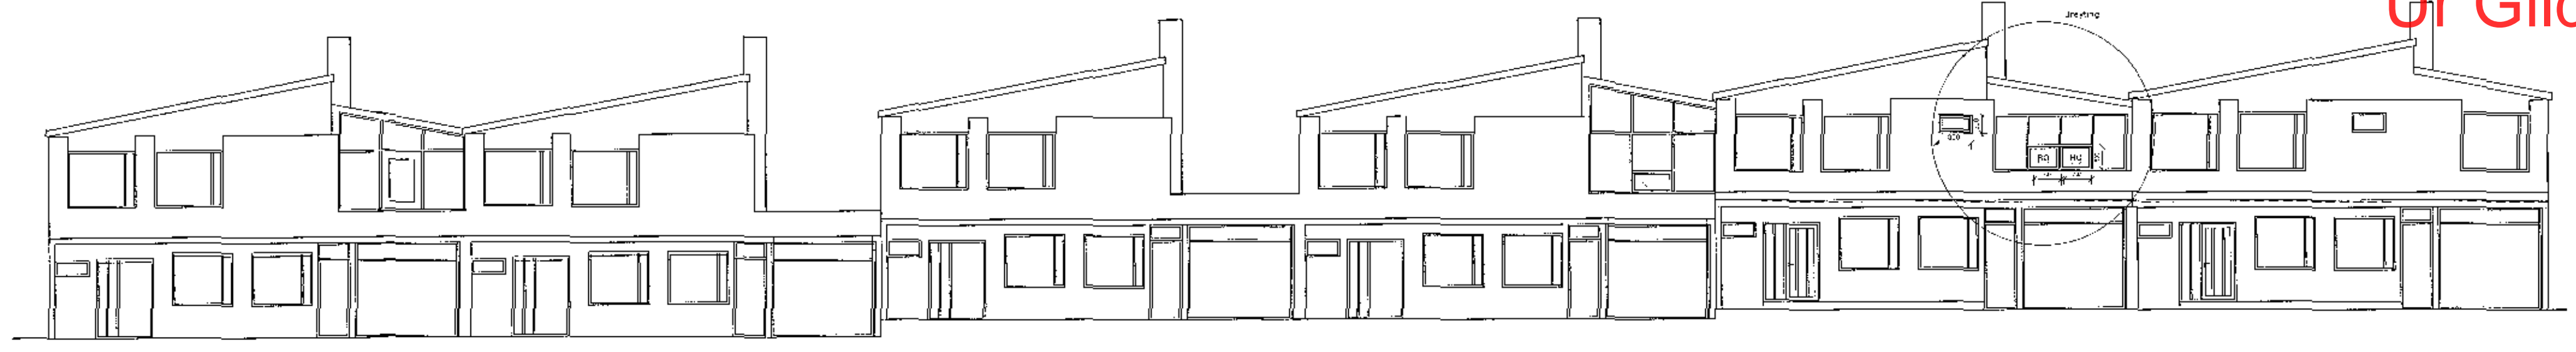

Norðurlit 1:5

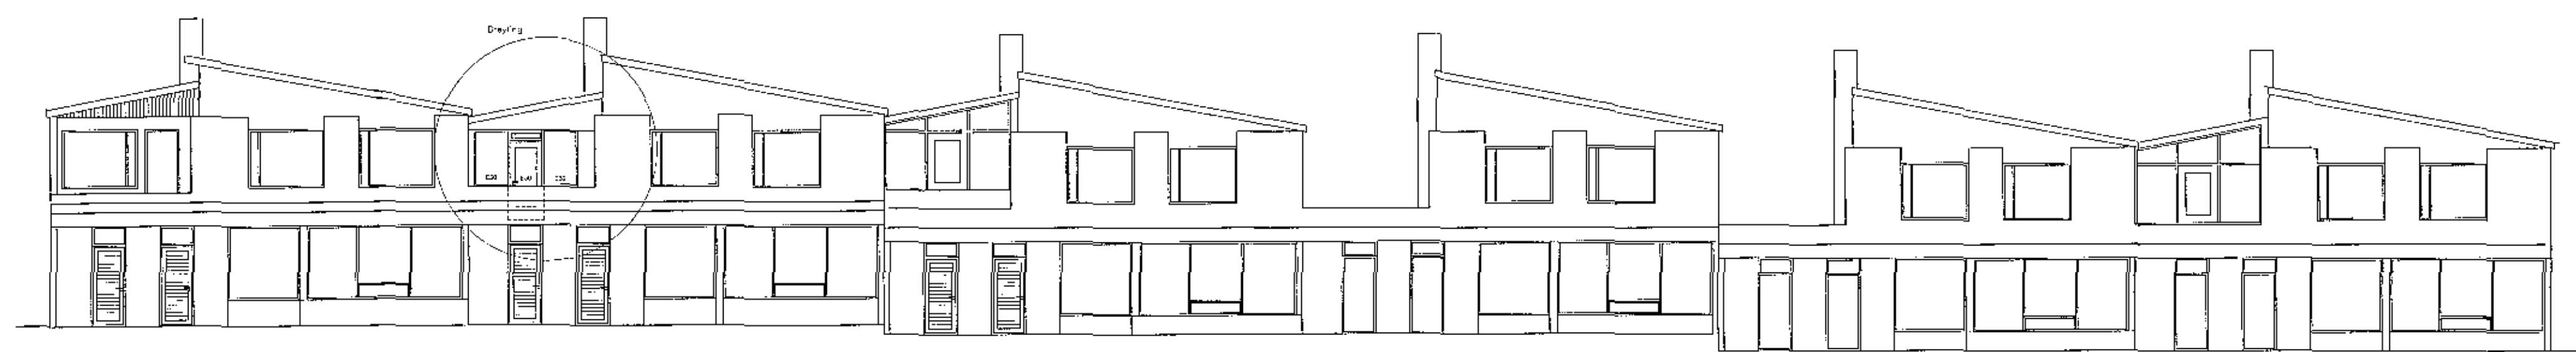

Súðurlit 1:5

A	Verkefni	JMK	17.05.2018
Clg. Nr.	Byggingar	Ísraður	G-10

Verkefni

Miðvangur 95, Hafnarfirði	
Strendingur ehf. Verkefniþjónusta Pósthólfur 115 - 220 Hafnarfirður Sími 563 5643, Fax 563 5641 E-mail verkefni@strendingur.is	Heildarútlit raðhúsa nr. 87-97 Norður- og Suðurhlíð
Dátum: <i>[Signature]</i> Jóhanna Magnúsdóttir Kristinsdóttir KL000682-5689	Dátum: 17.05.2018 Tekið / Húsið af: JW/JMK
Skala: 1:125	Blaðnúmer: 102 Blað: A