


Samþykkt þann
3. okt. 2018

Byggingafulltrúinn í Hafnarfirði

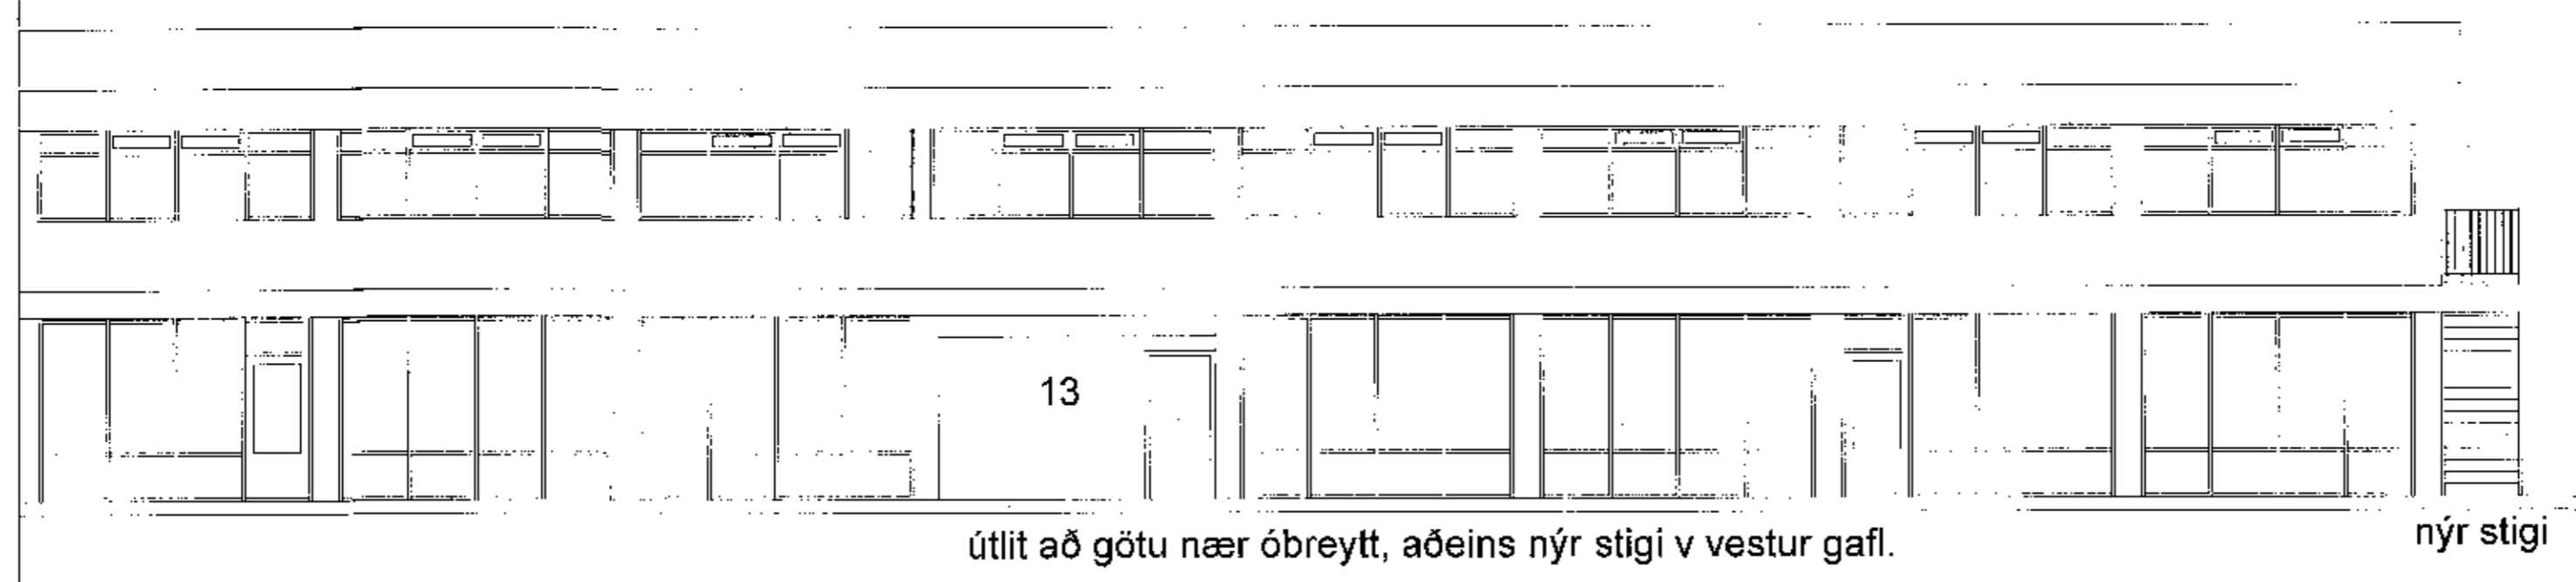

útlit að götu nær óbreytt, aðeins nýr stigi v. vestur gaffl.

nýr stigi

skýringar.:

verkheiti.: **Dalshraun 13**
Útleiguhverbergi 2 hæð

verklúti.:
útlit fyrir og eftir breytingu

mkv.:	1:100
dags.:	10.09. '18
hannað.:	GG
teiknað.:	GG
blaðstærð.:	A-2

dags. breytinga:

br. (a).:

br. (b).:

br. (c).:

br. (d).:

br. (e).:

br. (f).:


br. (g).:

fylgiskjöl.:

Guðmundur Gunnlaugsson, arkitekt FAÍ
kt: 190554-3419
Teiknistofan Archus slí, Stórhöfða 17.
110 Reykjavík. s: 567 7735 gsm: 898 7894
gg@archus.is - www.archus.is


samb.:

teikn.nr.:

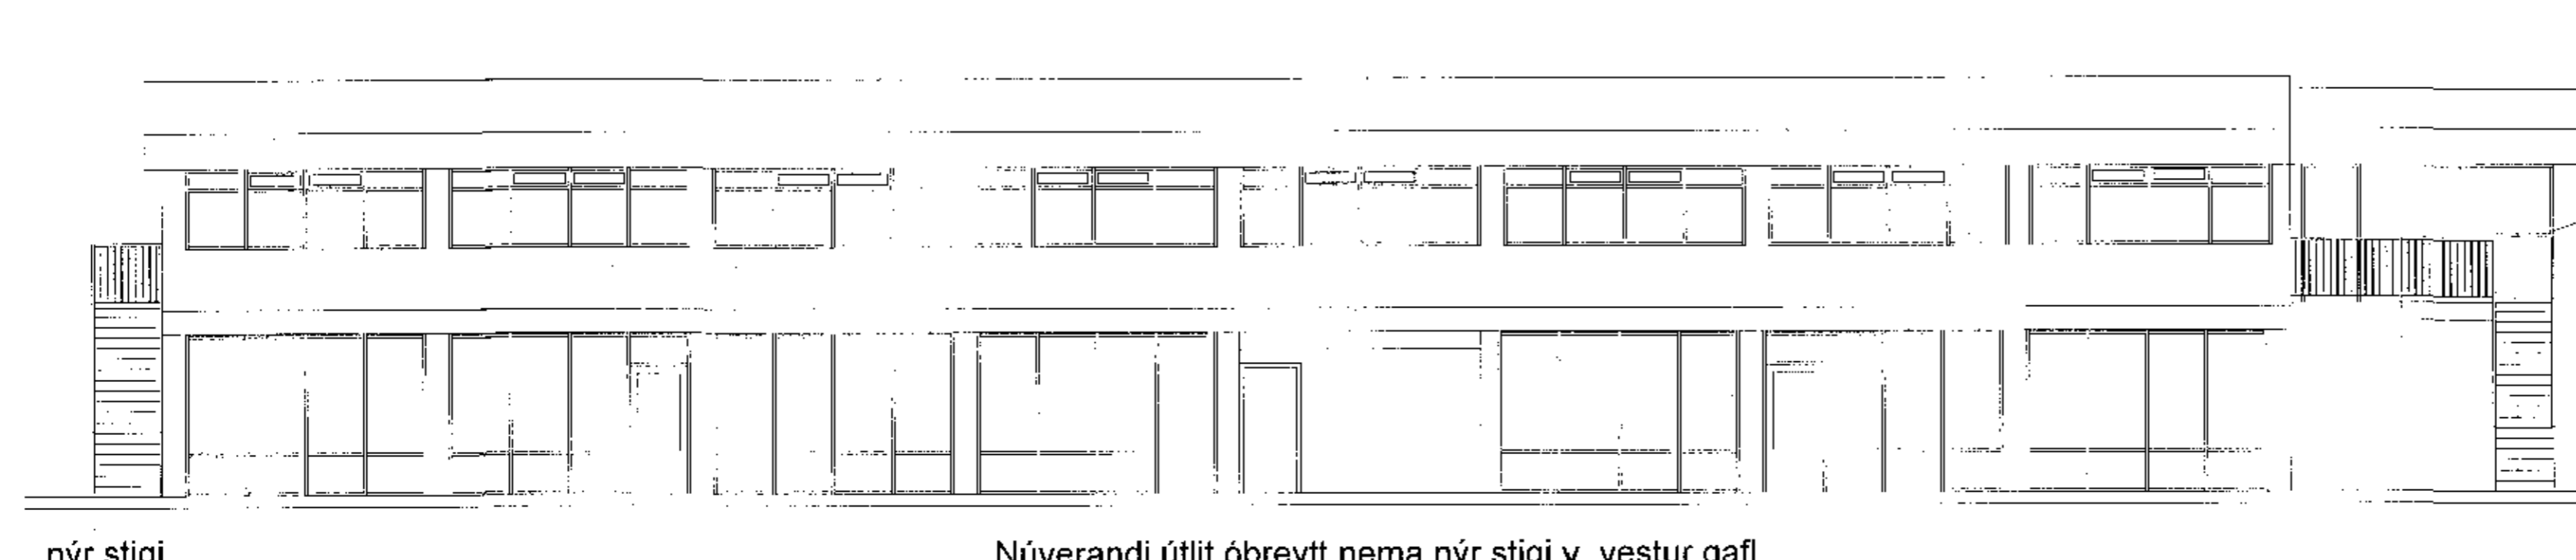


nýr stigi

Núverandi útlit óbreytt nema nýr stigi v. vestur gaffl

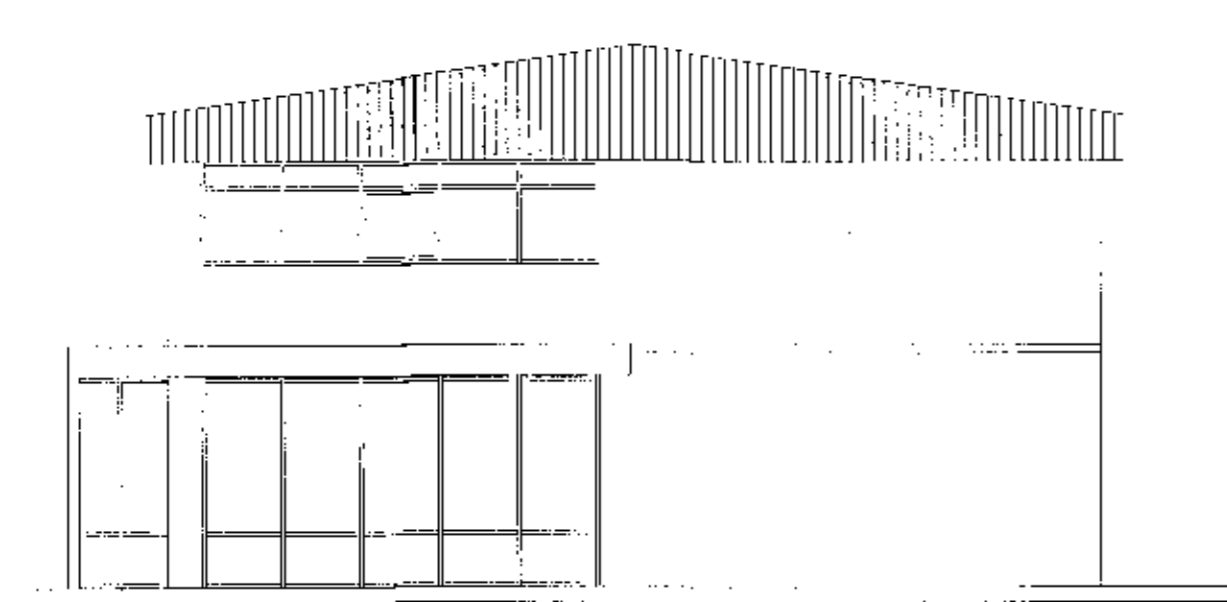

útlit vestur gaffl fyrir breytingu

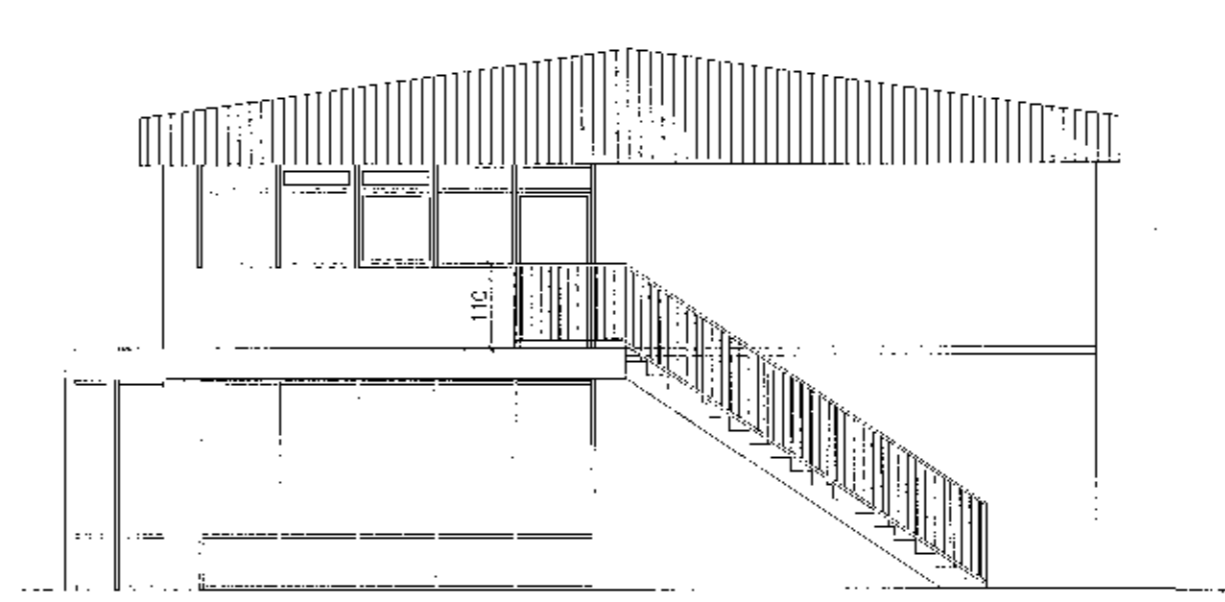

nýtt útlit vestur gaffl með stiga.



BRUNAHÖNNUN
20
100% mynda

Digitally signed by
Guðmundur Gunnlaugsson
DN: cn=Guðmundur
Gunnlaugsson, o=Archus
sli, email=gg@archus.is,
c=is, ou=Archus
Reason: I have reviewed
this document.
Location: Reykjavík
Date: 2018.09.13 09:12



A03