

- 2.2x2.2 E160/CSm Brunalokanir
- 30m Brunaslanga
- GL Gat í gólf
- GL Gat í loft
- NF Niðurfallsrör
- GN Gólfniðurfall
- LR Lofttræsting
- SN Svalaníðurfall
- RT Rafmagnstalla
- Útstíð brunaviðvörðunarkerfis
- Reyklosun
- ÚT ÚT merking
- B.O. Björgunnarop
- ST Slökkvitæki




B 11.09.2018 Teikning uppfærð m.v. áfangaskiptingu
 A 19.09.2017 Uppfærðar teikn. v. athugasemda frá Hafnarfirðarbæ

BREYTINGAR

VERGHEITI
Hádegisskarð 1, Hafnarfirði
 Skóli, mhl.01
 Aðaluppdrættir

VERK
 Grunnmynd 1.hæð - Hluti C1 og D1


MÁL: 1 : 100 / A1
 DAGS: 06.09.2017
 HANNAÐ: TEIKNAD: ES/HP
 YFIRFARID: ISC
 SVAGI: SVAGI
 VERKNUMER: 484-02
 FL. TEIKNINGANUMER: 04 1.1-02
 GTC: B

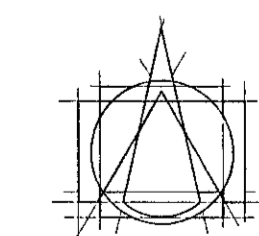

Tark
 ARKITEKTAR

BRAUTARHOLT 6 - 105 REYKJAVÍK - ÍSLAND
 Sími: 540 5700
 teikn@ofan@tark.is
 www.tark.is

SAVÐ: Jón Stefán Cilla Arkitekt FAI FSSA KL.141155-4159

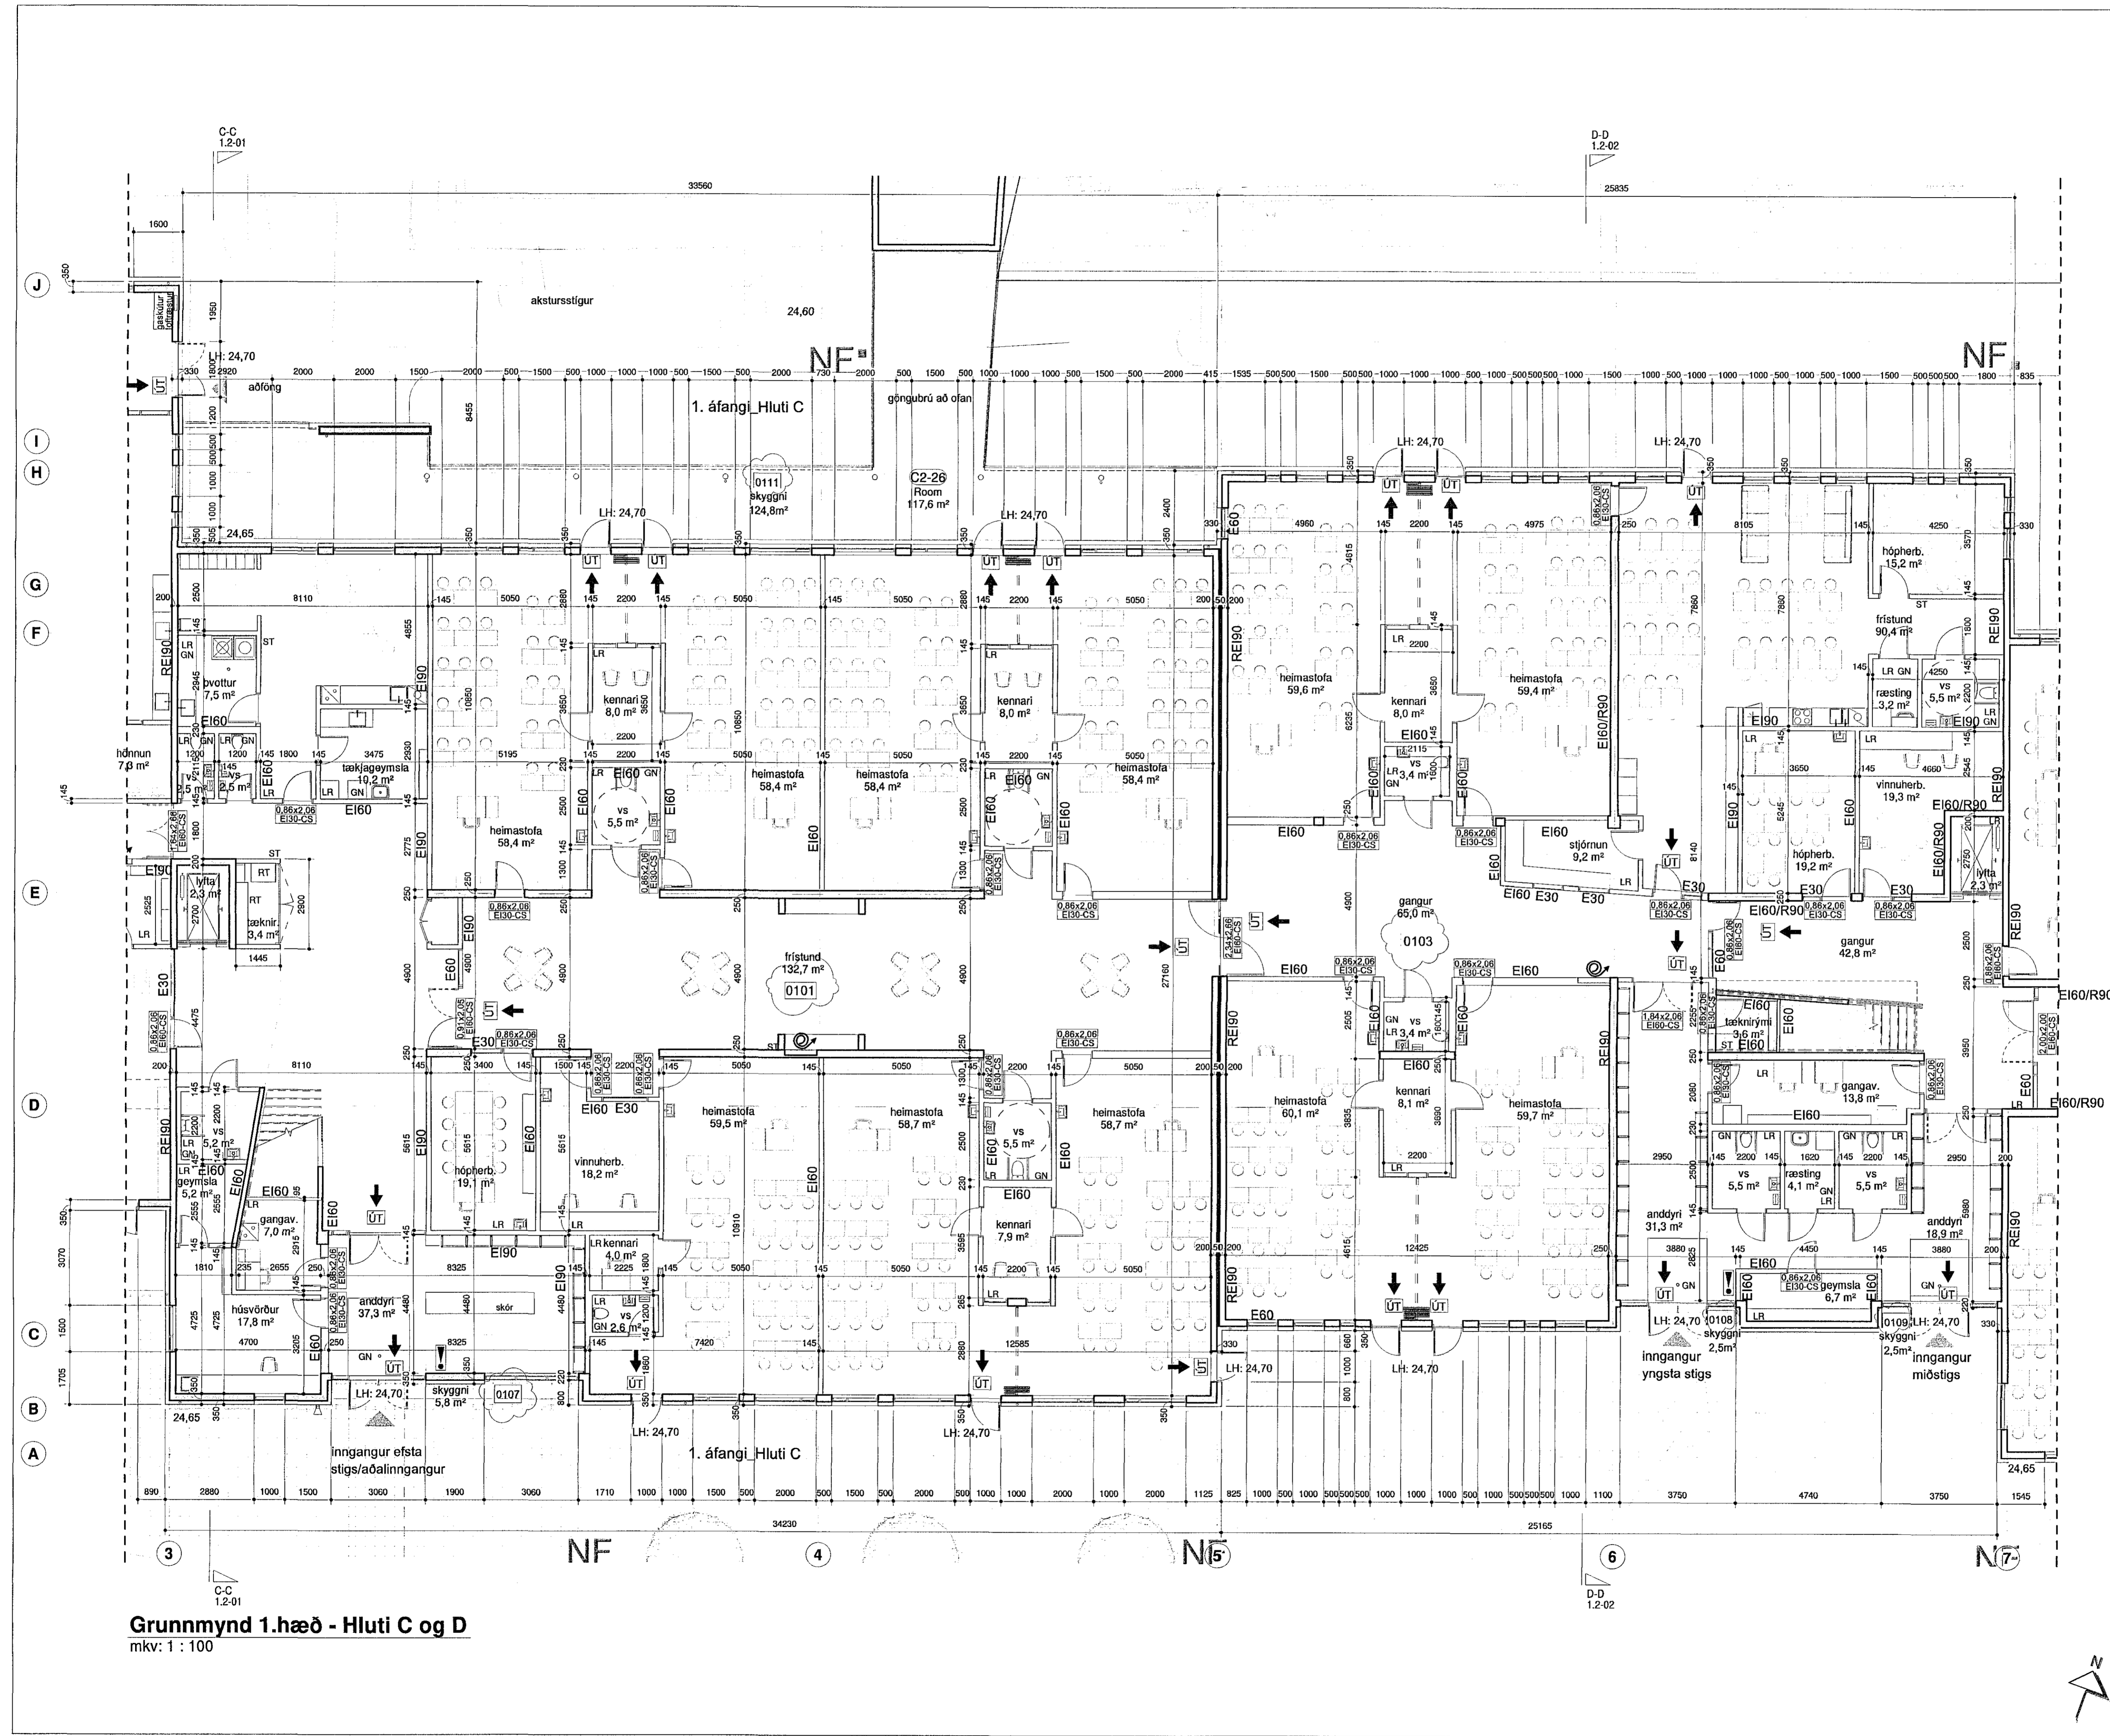

Grunnmynd 1.hæð - Hluti C og D
 mkv: 1 : 100

Öl árita og árit teikninga, að hluta eða heild, er það samþykki höfundara, skv. skvæðnum í höfundalaga.