




Samþykkt þann
19. sep. 2018
Byggingaálfuráráðgjafi

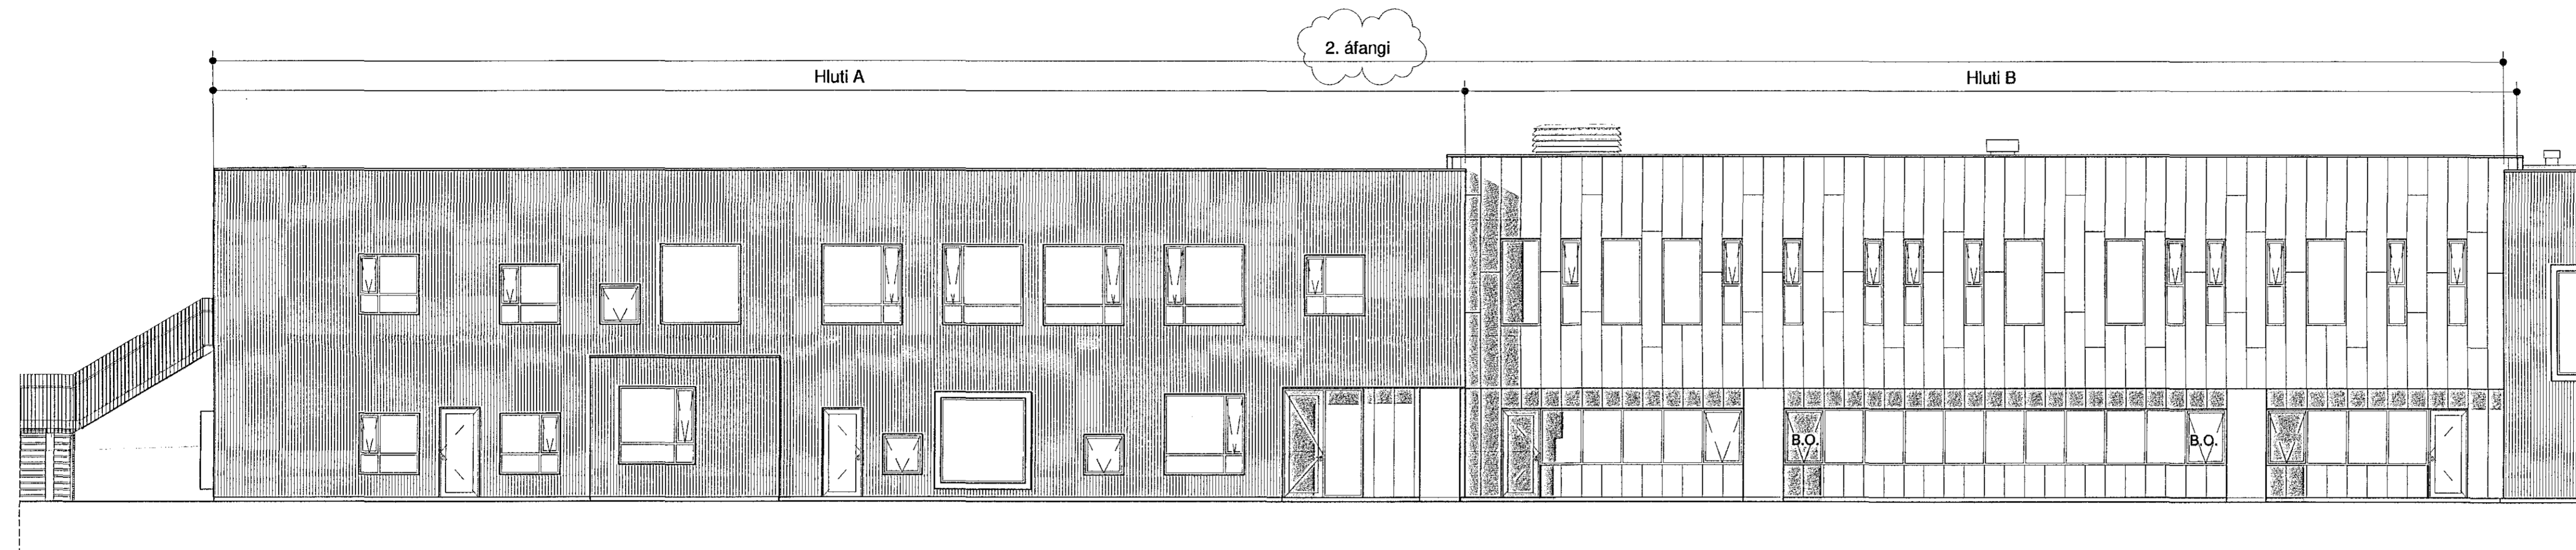



Útlit - Suður, Hluti A og B
mkv: 1 : 100

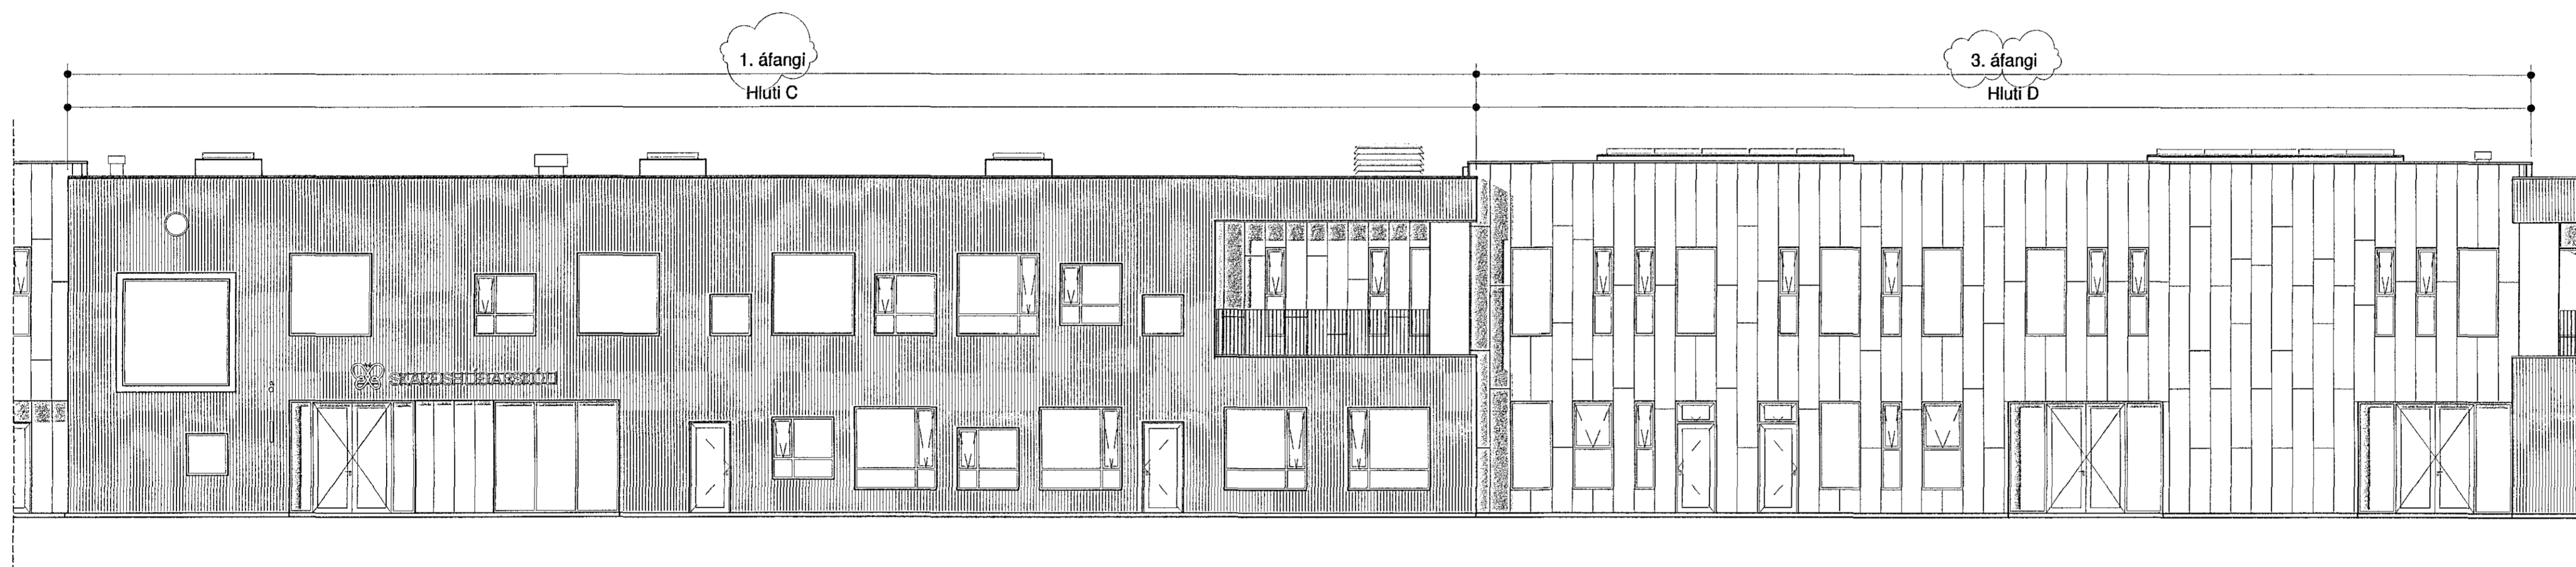

Útlit - Suður, Hluti C og D
mkv: 1 : 100

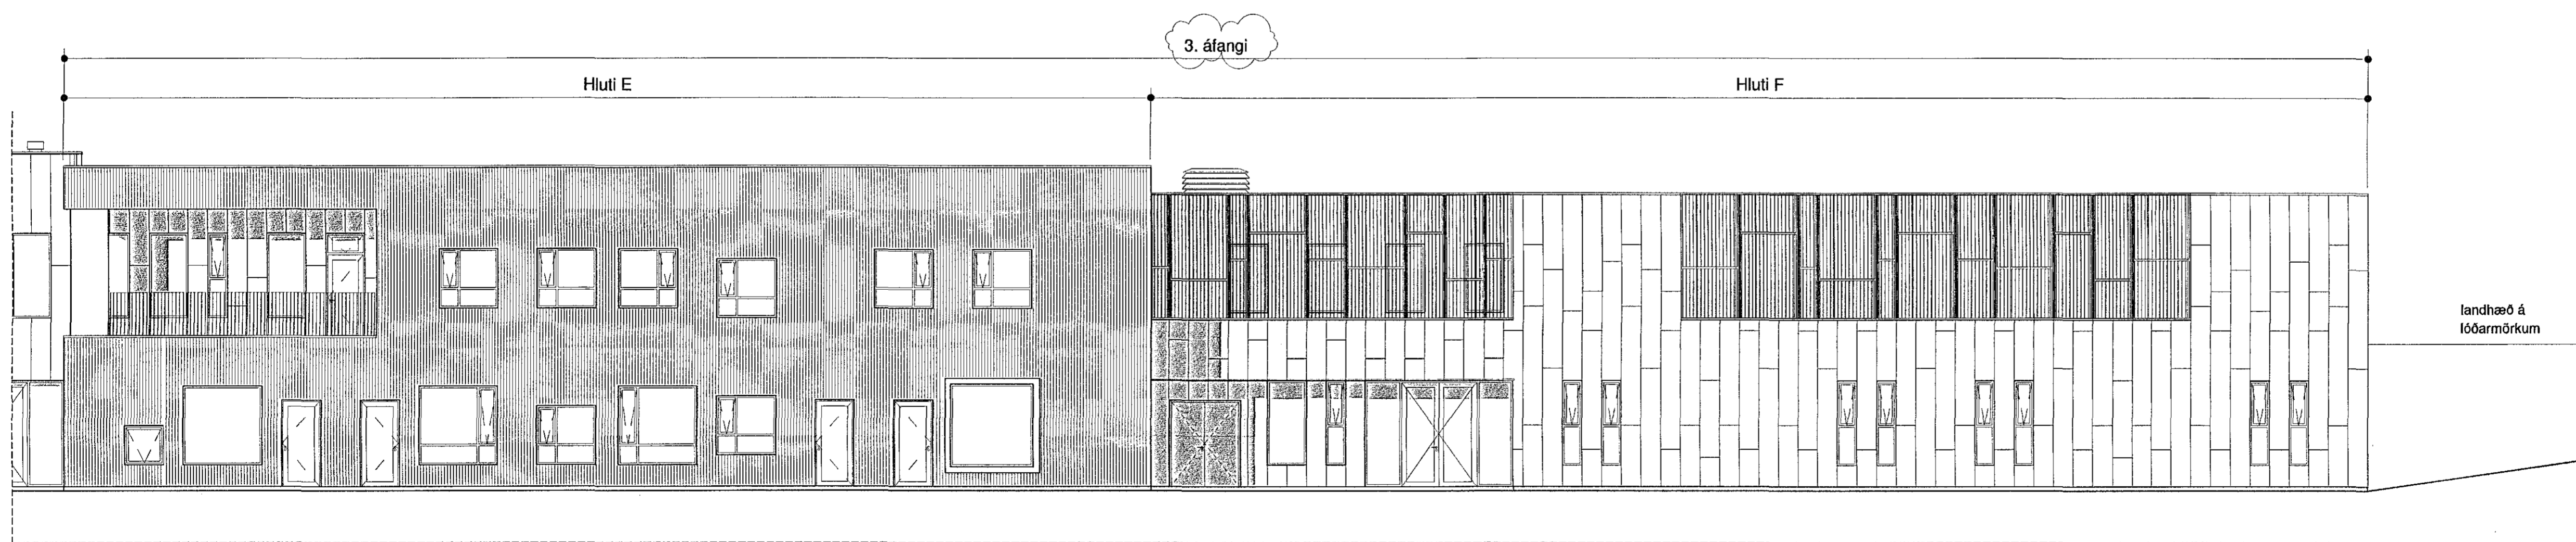

Útlit - Suður, Hluti E og F
mkv: 1 : 100

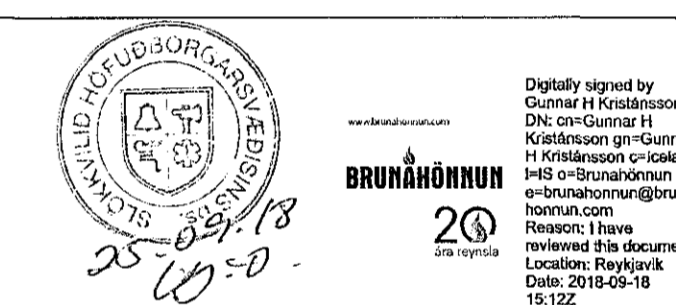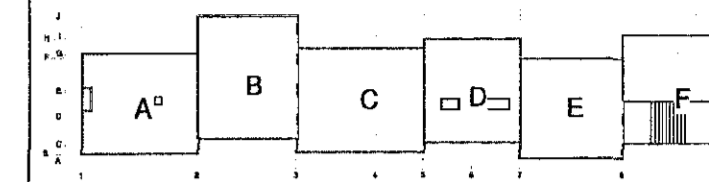

B 11.09.2018 Teikning uppfærd m.v. áfangaskiptingu
A 19.09.2017 Uppfærðar teikn. v. athugasemda frá Hafnarfjarðarbæ

BREYTINGAR

VERKHEITI
Hádegisskarð 1, Hafnarfirði
Skóli, mhl.01
Aðaluppdrættir

VERK
Útlit suður

MÁL: 1 : 100 / A1	DAGS: 06.09.2017
HANNAÐ: ISC	TEKNAÐ: ES/HP
VERKLEIÐ: Sváci	
VERKLEIÐ: 484-02	TEKNINGANÖMÉR 04 1.3-01
	G.T.O. B

Tark
ARKITEKTAR
BRAUTARHOLTÍ 6 - 105 REYKJAVÍK - ÍSLAND
Sími 540 5700
teikning@tark.is
www.tark.is

SAMB. Ivor Stefán Cilla Arkitekt FÁI FSSA Kl.141155-4159

Ót afnot og afriti teikninga, að hluta eða heild, er hæð samþykki höfundas, skv. ákvaðnum höfundslaga.