



Útlit - Norður, Hluti A og B
mkv: 1 : 100

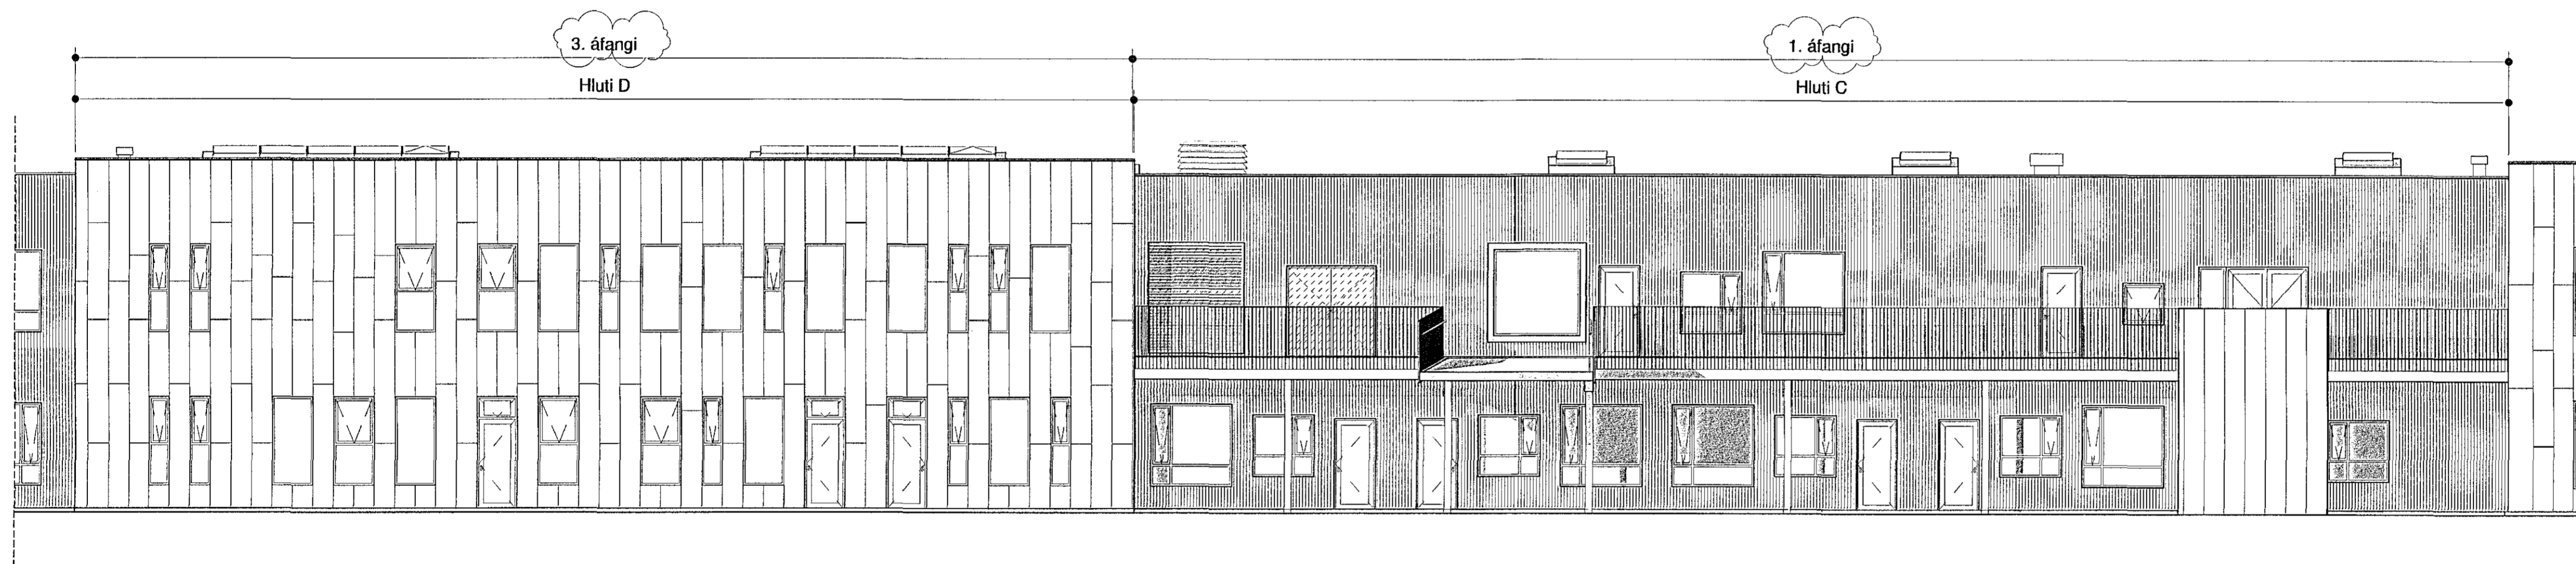

Útlit - Norður, Hluti C og D
mkv: 1 : 100

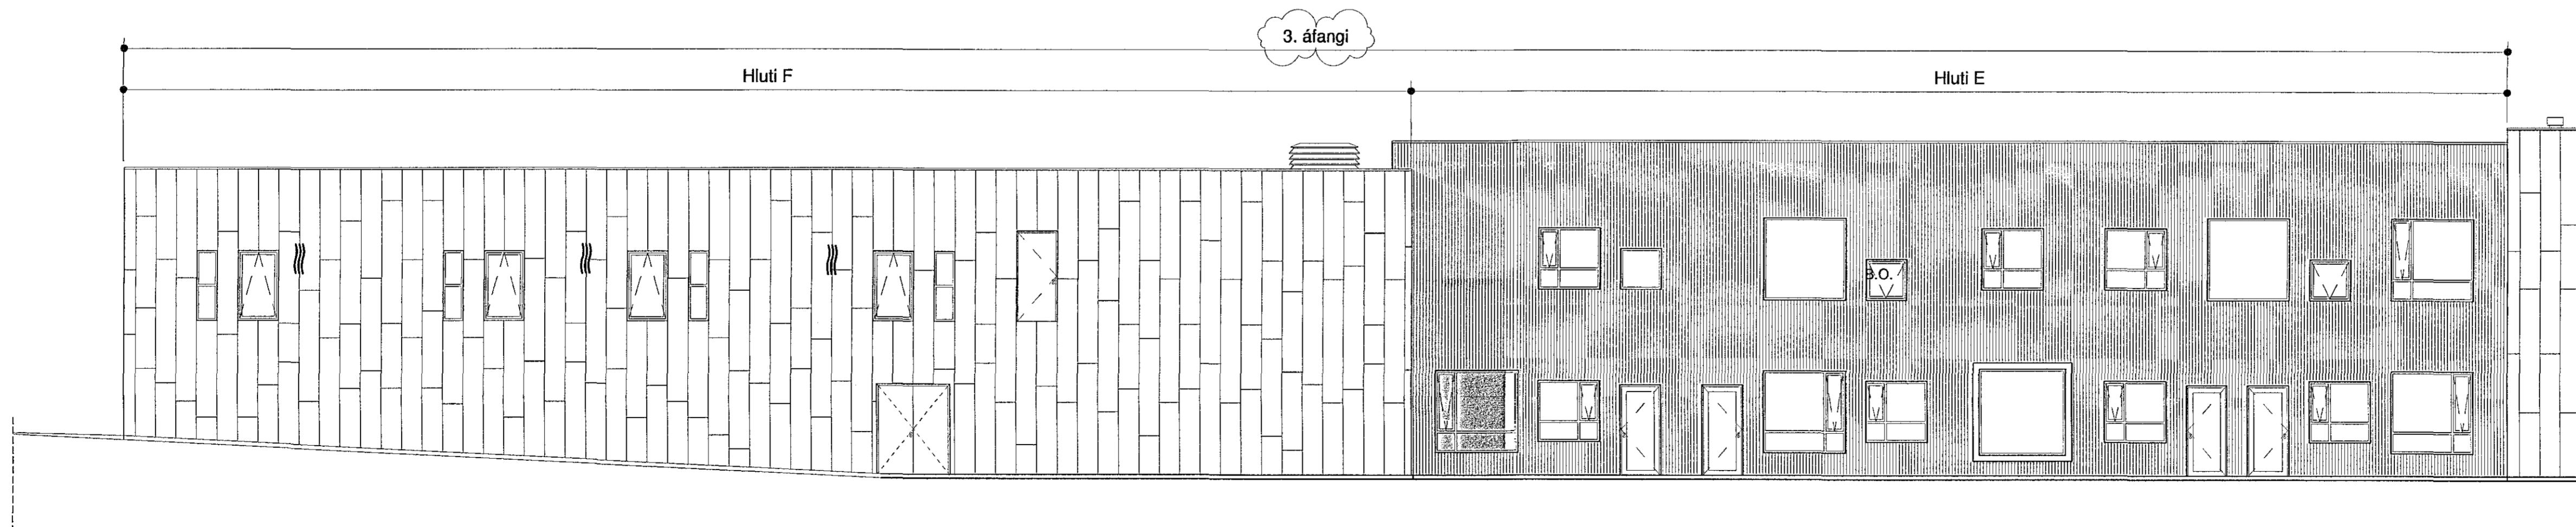

Útlit - Norður, Hluti E og F
mkv: 1 : 100




B 11.09.2018 Teikning uppfærð m.v. áfangaskiptingu
A 19.09.2017 Uppfærðar teikn. v. athugasemda frá Hafnarfjarðarbæ

BREYTINGAR

VERKHEITI
Hádegisskarð 1, Hafnarfirði
Skóli, mhl.01
Aðaluppdrættir

VERK
Útlit norður

MÁL: 1 : 100 / A1	DAGS: 06.09.2017
HANNA: ISC	TEKNA: ES/HP
YFIRFARID: Svági	
VERKNUMER 484-02	FL. TEKNINGANUMER 04 1.3-02
	GTG B

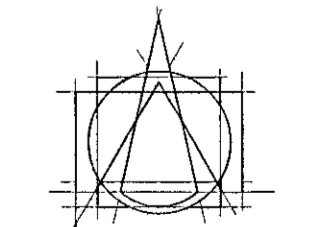

Tark
ARKITEKTAR
BRAUTARHOLI 6 - 105 REYKJAVÍK - ÍSLAND
Sími: 540 5700
teikning@tark.is
www.tark.is

SAMP. Ivon Stofán Cilia Arkitekt FAI FSSA Kl.141155-4159

Öl eftir og aftir teikningu, að hluta eða heild, er háð samþykkt höfundu, skv. ákvarðunum höfundalaga.