


breytt / dags. / teiknað / lýsing
A/30.08.18/FF/Brunamerkingum breytt, op í salinn stækkað.



Digitally signed by
Ólafur H. Kjartansson
DN: cn=Ólafur H.
Kjartansson, o=Stjórnun
Hafnarraun 11
Hafnarfirði, ou=City of
Reykjavik, email=of@brunahonun.com
Reason: I have reviewed
this document.
Location: Reykjavik
Date: 2018.09.17 08:43Z

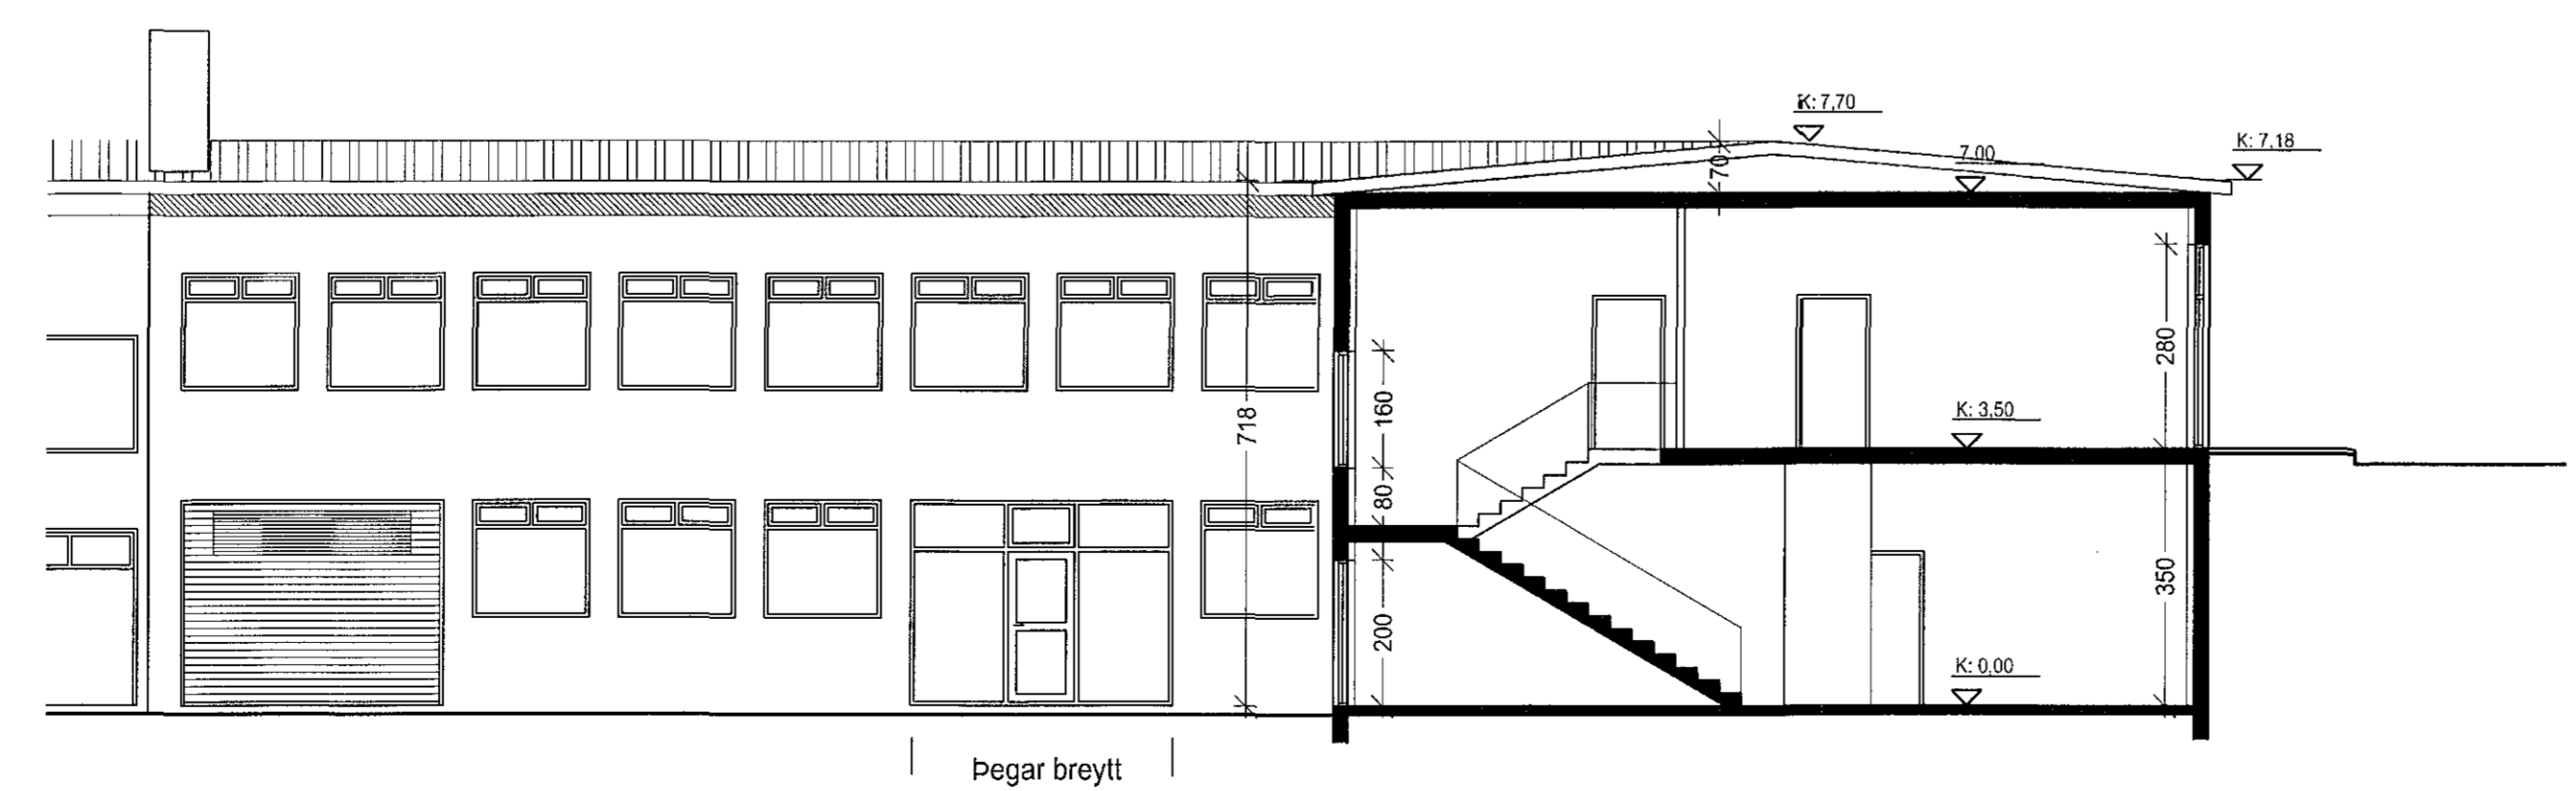

Dalshraun 11
Hafnarfirður
Grunnmynd
Snið

Hannað / teiknað : ff Verknúmer : 97-
Mælikvarði : 1/100, 1/500 Dagsetning : 26.08.2016

Teikn.nr. 102 A

Adalhönnuður :
Fríðrik Fríðriksson arkitektí Fél. Kt. 211256-4519 *Fríðrik Fríðriksson*

19.09.2018

Studio F - arkitektar
Kelduhvammur 6, 220 Hafnarfirður
Kt: 430707-1670 S: 571 0202 / 864 9610 Netf: studiof@islandia.is