


Afstöðumynd 1 : 500

Landnúmer: 121381
 Staðgreinir: 1400-1-50600090

Upphaflegur höfundur byggingar er Unnar Jónsson byggingartæknifræðingur.

Stuðst er við teikningar Verkstæðis arkitekta / Kára Eiríkssonar arkitekts.

Reyndarteikning af íveruhúsi með salerni og sturtutækjum. Gólfniðurfali er í votrymi sem og opnanlegt fag í lokaða salernisryminu.

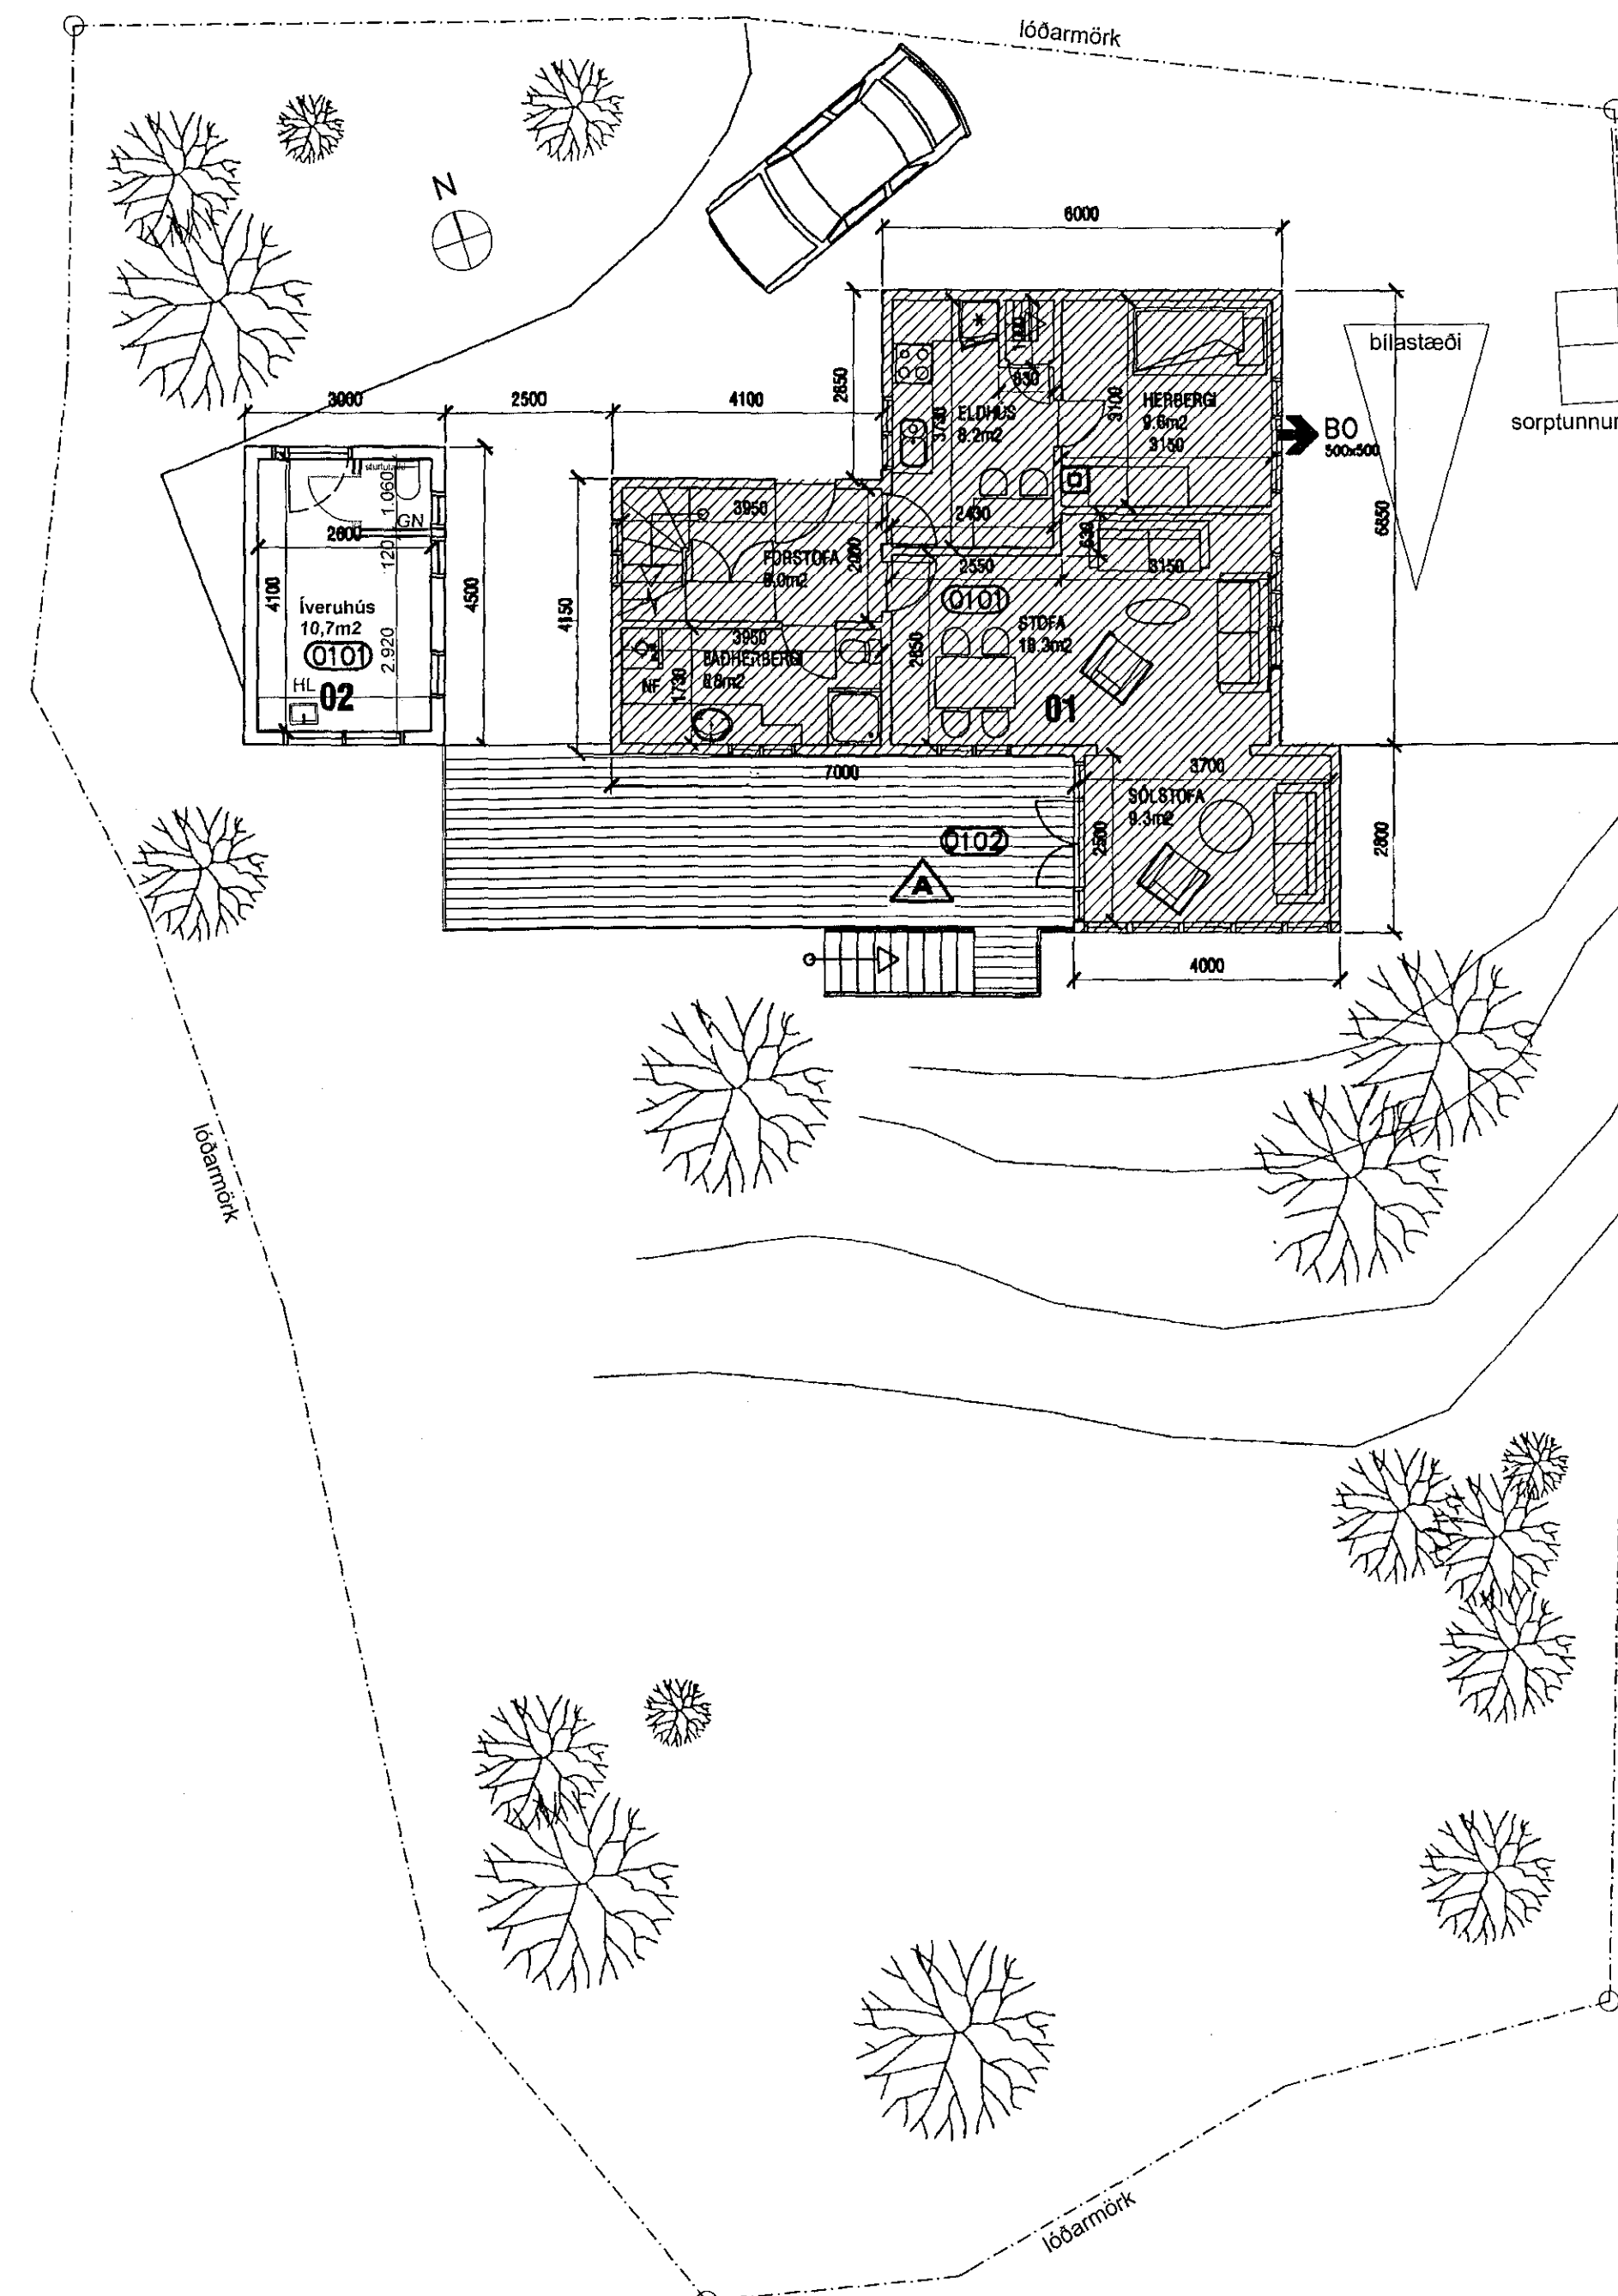

Grunnmynd jarðhæðar 1 : 100

1804351 16.04.2018

Samþykkt þann
 17. okt. 2018
 Byggingafulltrúi / Vápnarfróði

- | | |
|------------------|----------------------|
| PNF Pakniðurfali | BRUNATEXTI: |
| GN Gólfniðurfali | R Berandi |
| LR Lofttræsing | E Öbrennandi |
| RL Reyklosun | I Einangrun |
| R Reykskynjari | C Sjálflokandi |
| HL Handlaug | S Reykþétt |
| EV Eldhúsvaskur | 90 Tími í min. |
| bG Pakgler | HSL Handslökkvitæki |
| | BO Björgunarp |
| | ÚT Útgangur |
| | BS Brunaslanga (25m) |
| | ♠S Handslökkvitæki |
-
- | | |
|-------------|-----------------------|
| ■ Berandi | Kóti: |
| □ Létt | GK Gólfkóti |
| ○ Lóðarmörk | Frágengið gólf |
| | ⊕ Kóti-frágengið gólf |
| | ▼ Kóti-steypt gólf |

Breyting	Dags.	Br.

Kirkjuvegur 9

Verkhúti	Verk.nr.	020
Reyndarteikning	Dags.	12.04.2018
	Mkv. A2	1:500 / 1:100

noland
 arkitektar

Gunnar Logi Gunnarsson Kennitala. 120482-5809
 Bjarni Óskar Þorsteinsson Kennitala. 310876-3729
 Laugavegur 178, Reykjavík 105
 Sími: 8597008 / 6591945
 Netfang: bjarni@noland.is / gunnar@noland.is

[Signature] 120482-5809