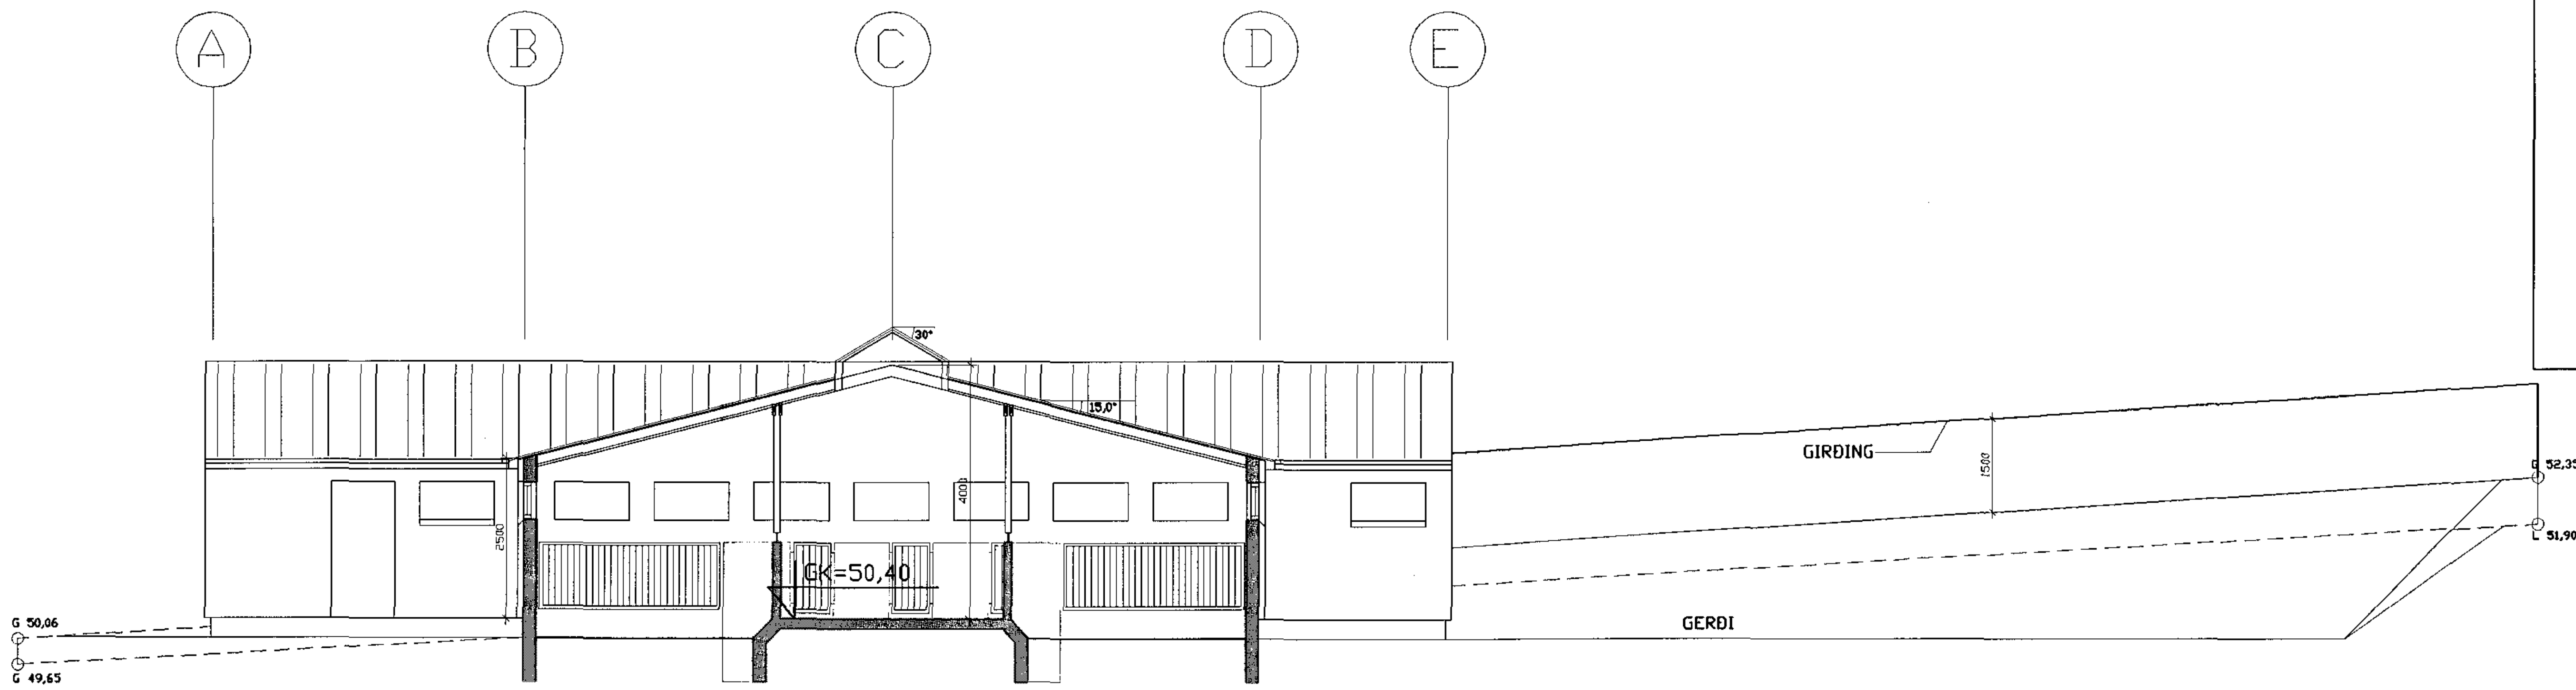

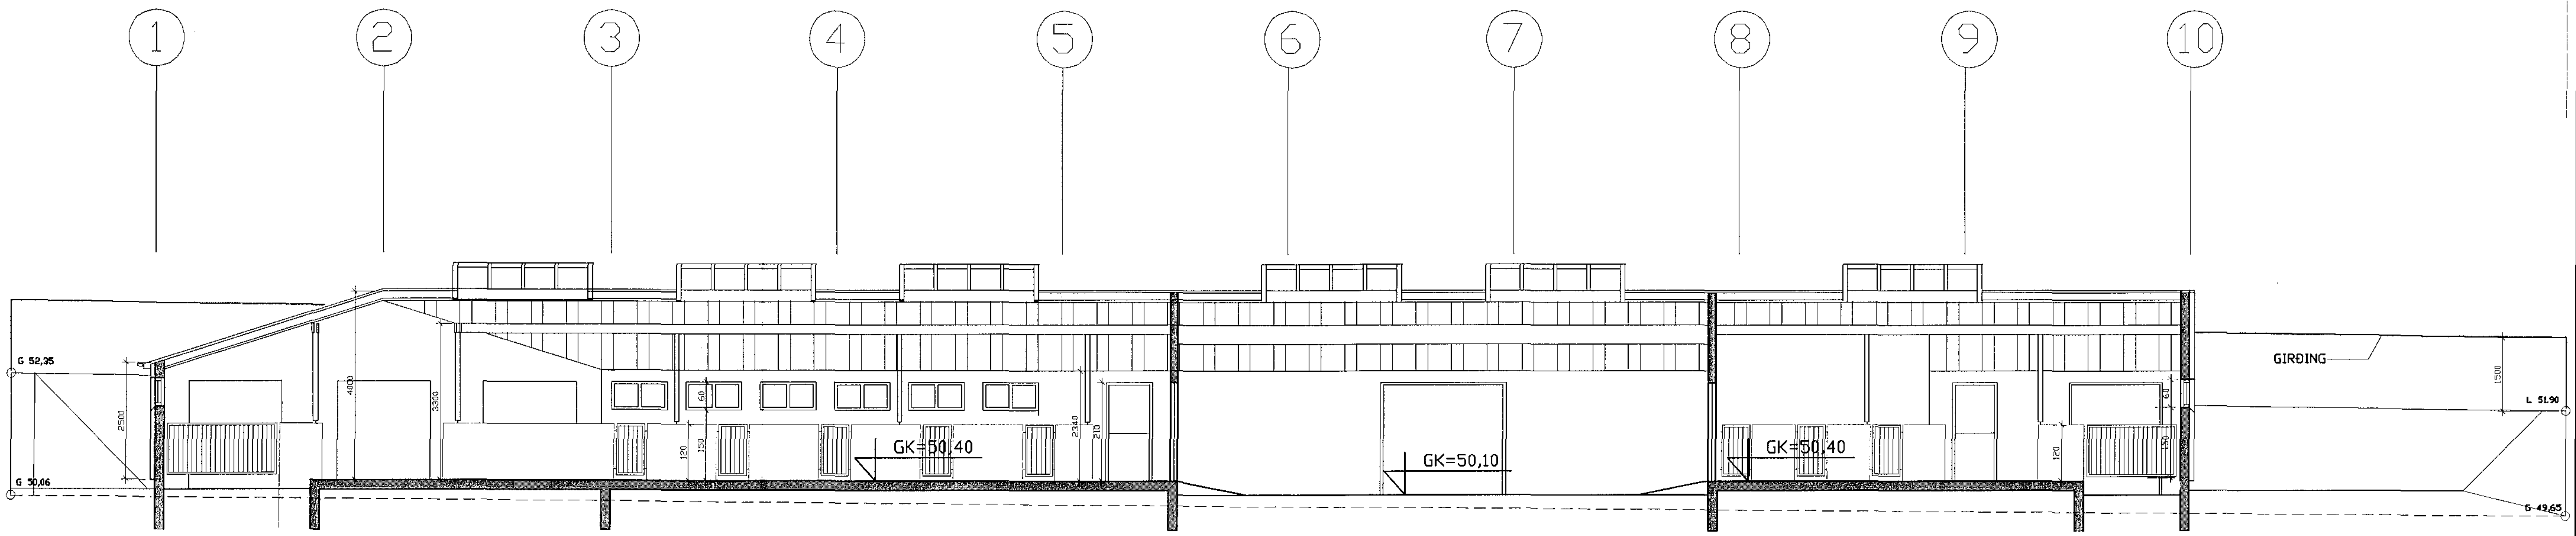

Skráningartafla:		Sörlaskeið 24, Hafnarfirði				Skrásetjari:	Sigurþór Aðalsteinsson										
Landnúmer:		86800240				Kennitala:	250144-3939										
Matshlutanúmer:		01			Útgáfa: 4.01	Dags.:	15.3.2000										
Uppskipting og lýsing					Stærðir												
D0 Lokun	D1 Rými, hæð rað	D2 Notkun texti	D3 Hofuð-flokkun	D4 Eignar-hald	D5 Botnflötur m²	D5M Millifötur m²	D6 Stigar m²	D7 Op m²	D8 Brúttóflötur m²	D9 Brúttóflötur sh < 1,8	D10a Salarhæð min	D10b Salarhæð max	D11 Brúttó rúmmál m³	D12 Nettóflötur m²	D16 Birt flatarmál m²	Reiknitala skiptarúmmáls	D17 Skipta-rúmmál m³
		Matshluti			608,0	0,0	0,0	0,0	608,0	0,0			2.124,3	562,0	469,0		1.411,986
		Botn											121,6				
	01	1.hæð			608,0	0,0	0,0	0,0	608,0	0,0			2.002,7	562,0	469,0		
A	0101	Hesthús/kaffist.	N	0101	344,5				344,5		2,50	4,00	1.126,3	318,9	344,5	3,27	1.042,803
A	0102	Hesthús/kaffist.	N	0102	124,5				124,5		2,50	4,00	407,1	112,9	124,5	3,27	369,183
A	0103	Fóðurgey./ innt.	N	X	139,0				139,0		2,50	4,00	469,3	130,2			

Athugasemdir

Fóðurgeymsla 0103 í sameign skiptist eftir hlutföllum í húsi

Lóð og gerði skiptist eftir hlutföllum í húsi

Gangstétt við gerði, gangstétt við götu og bílastæði skiptast eftir hlutföllum í húsi, aðgangur er jafn

Sameignir sumra

Eignarhald

	Eignar-hald	Notkun texti	Birt flatarmál m²	Skiptarúmmál: Séreign m³	Skiptarúmmál: Séreign og sameign m³
	0101	Hesthús/kaffist.	344,5	1.042,803	1.042,803
	0102	Hesthús/kaffist.	124,5	369,183	369,183
		Alls	469,0	1.411,986	1.411,986

Sigurþór Aðalsteinsson.

Breytt 15.08.2018 REYNDARTEIKNING

Breytt 15.05.2001 [illegible]

Sörlaskeið 24, Hafnarfirði —004

BREYTT:	DAGS:	LÝSING:
	15.03.2000	

ÞRIÐJA HÆÐIN, ARKITEKTAR – SIGURÞÓR AÐALSTEINSSON FAÍ

SNIÐMYNDIR, SKRÁNINGARTÖFLUR AÐALTEIKNINGAR

STRANDGÖTU 28 220 HAFNARFIRÐI
SÍMI: 555 46 10 FAX: 565 48 31
KT:250144-3939
NETFANG: si@islandia.is

HANNAÐ: SA TEIKNAÐ: SA DAGS: 15.03.2000 MKV: 1:100, VERKNR: –