




Samþykkt þann  
 24. okt. 2018  
 Byggingafulltrúinn Hafnarfirði

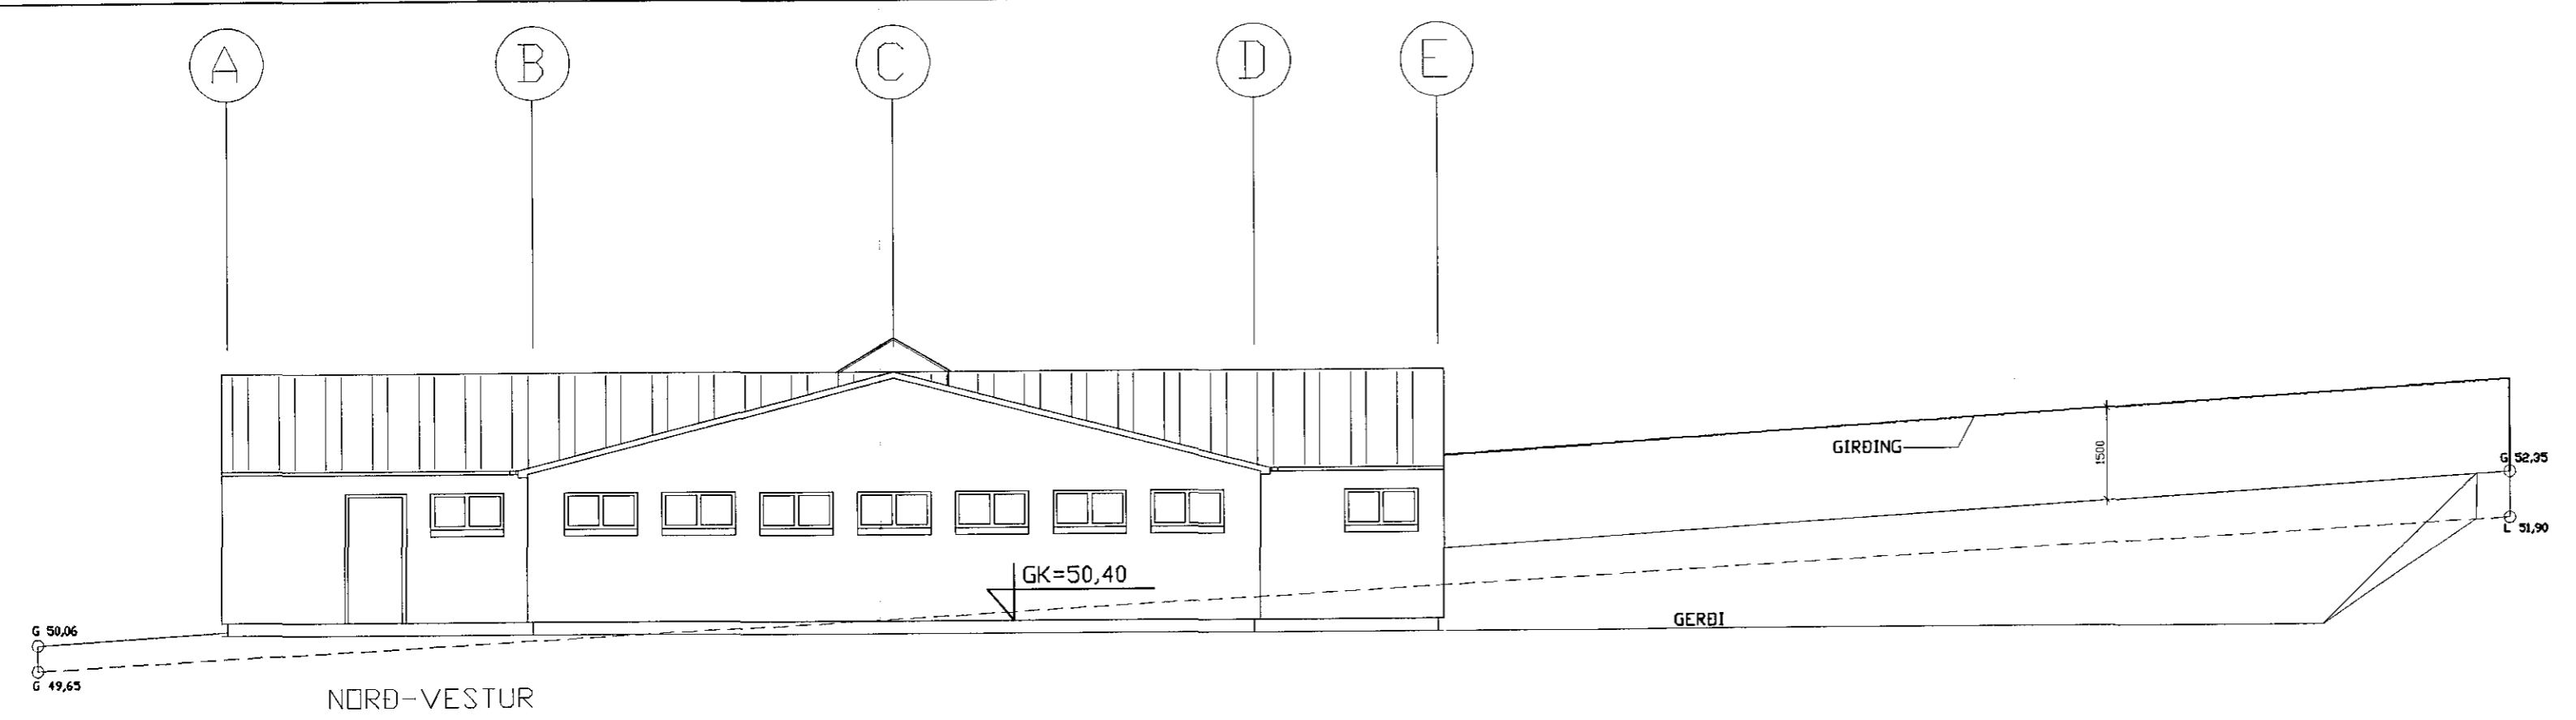

NORÐ-VESTUR

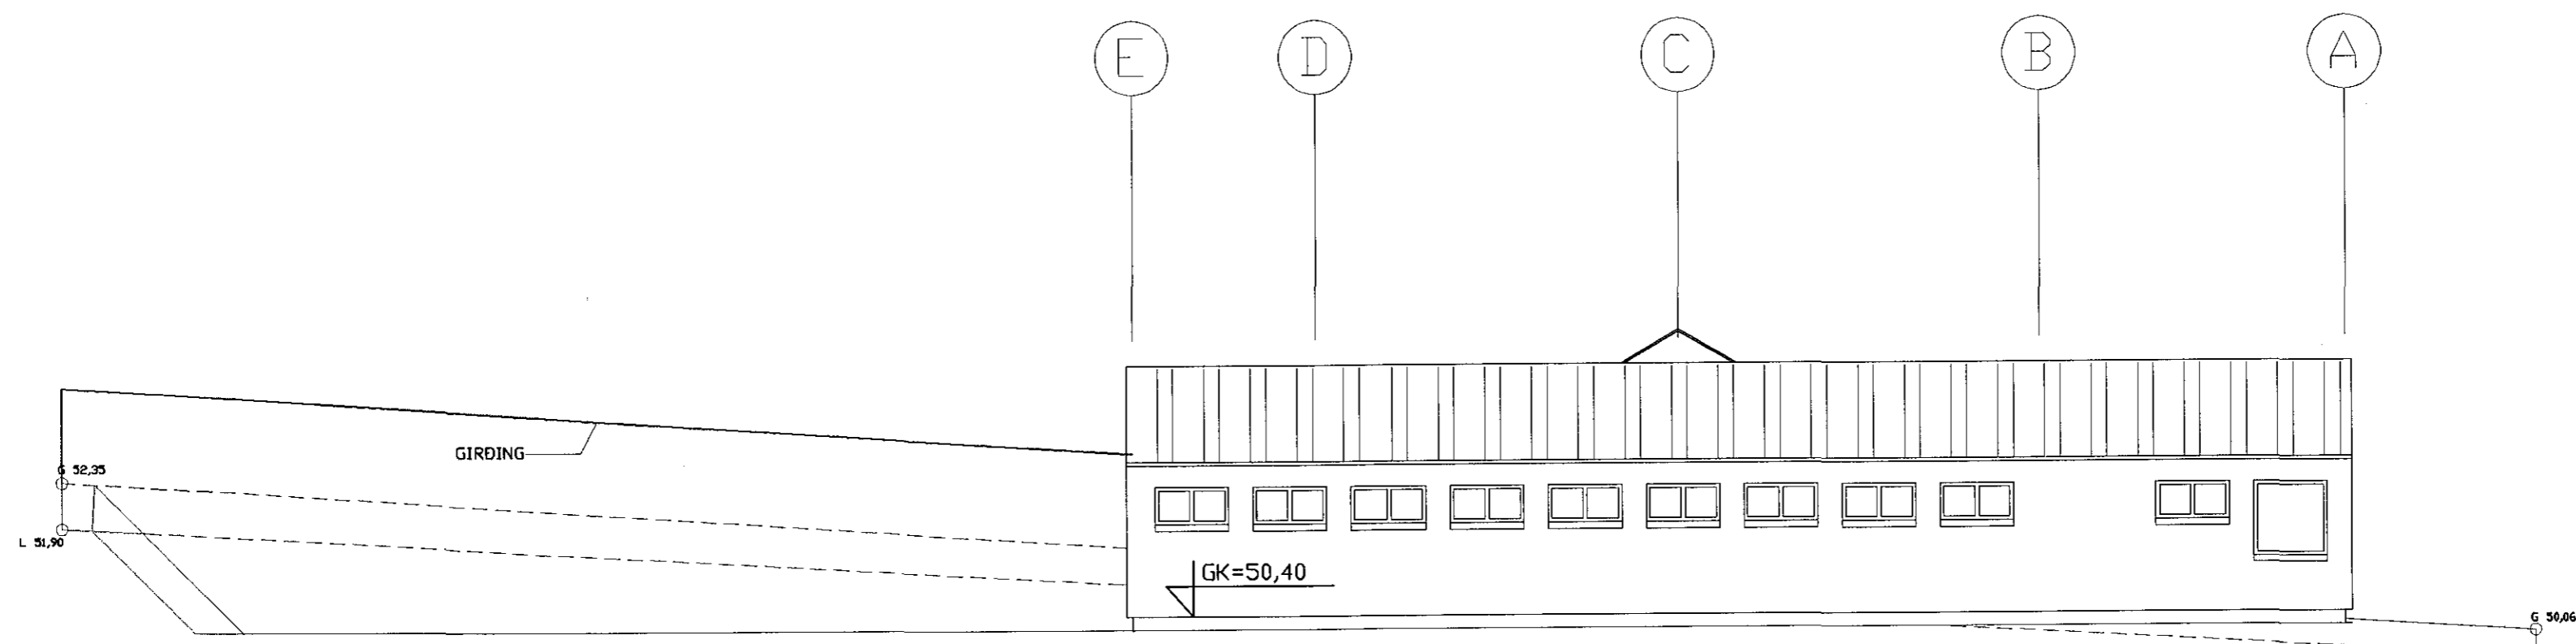

SUÐ-AUSTUR

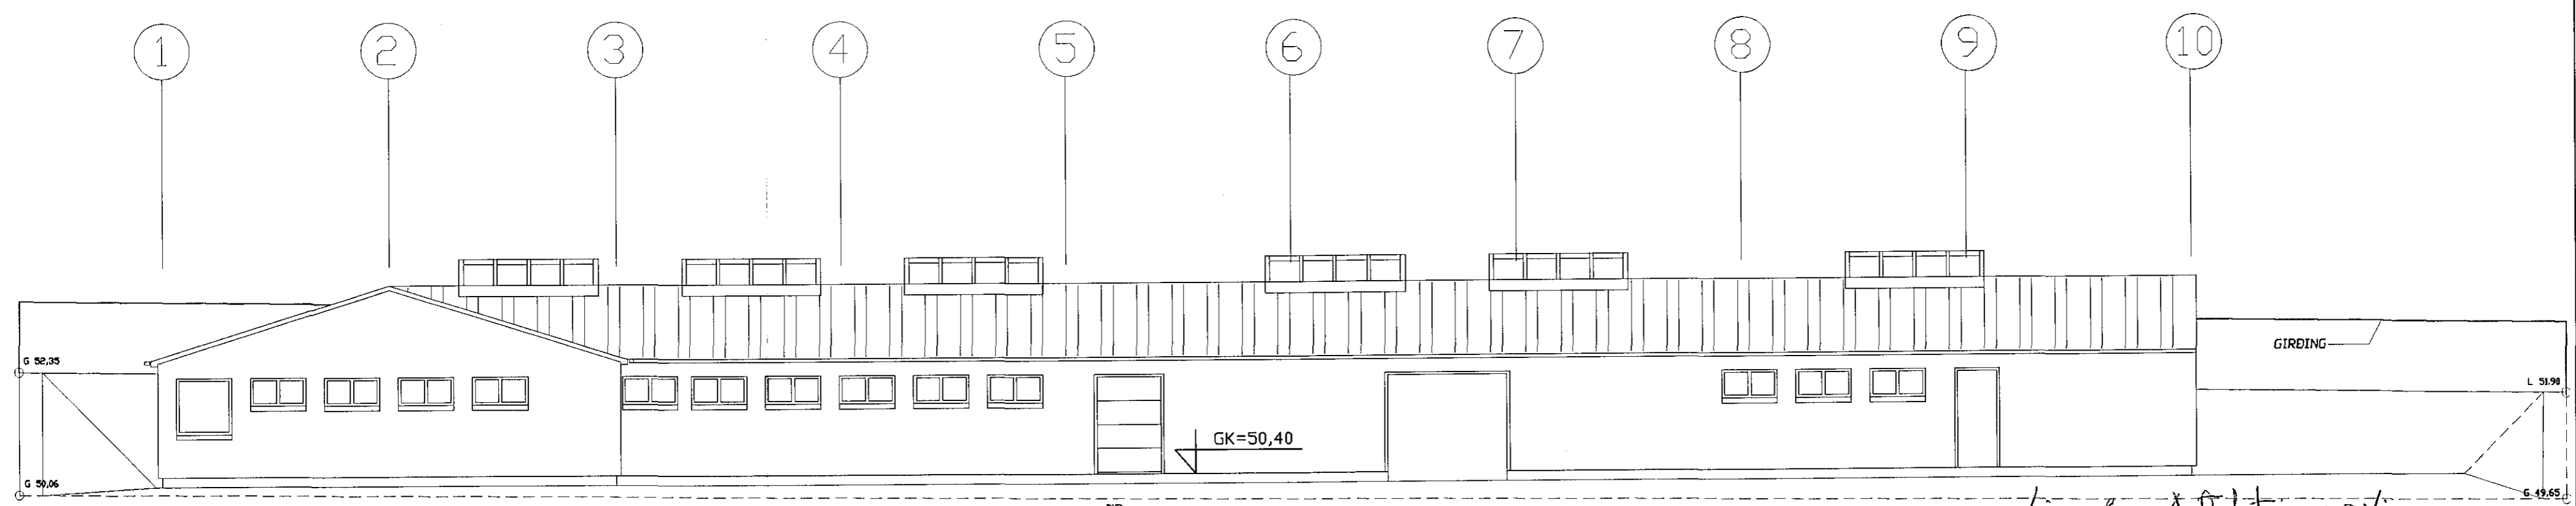

MIDD-AUSTUR

*Guðbjörg Adalsteinsson*  
 Brátt 15.08.2018 REYNDARTEIKNING  
 Breytt 15.05.2001 síugerðir, inntaksklefi færður, laðprær færðar

Sörlaskeið 24, Hafnarfirði -003

BREYTT: \_\_\_\_\_ DAGS: \_\_\_\_\_ LÝSING: \_\_\_\_\_  
 15.03.2000  
 \_\_\_\_\_  
 \_\_\_\_\_

 ÞRÍÐJA HÆÐIN, ARKITEKTAR – SIGURÞÓR ADALSTEINSSON FAI  
 ÚTLIT  
 ADALTEIKNINGAR  
 STRANDGÖTU 28 220 HAFNARFIRÐI  
 Sími: 555 46 10 FAX: 565 48 31  
 KT:250144-3939  
 NETFANG: [s@islandia.is](mailto:s@islandia.is)  
 HANNAÐ: SA TEIKNAD: SA DAGS: 15.03.2000 MKV: 1:100, VERKNR: -