


GERÐI

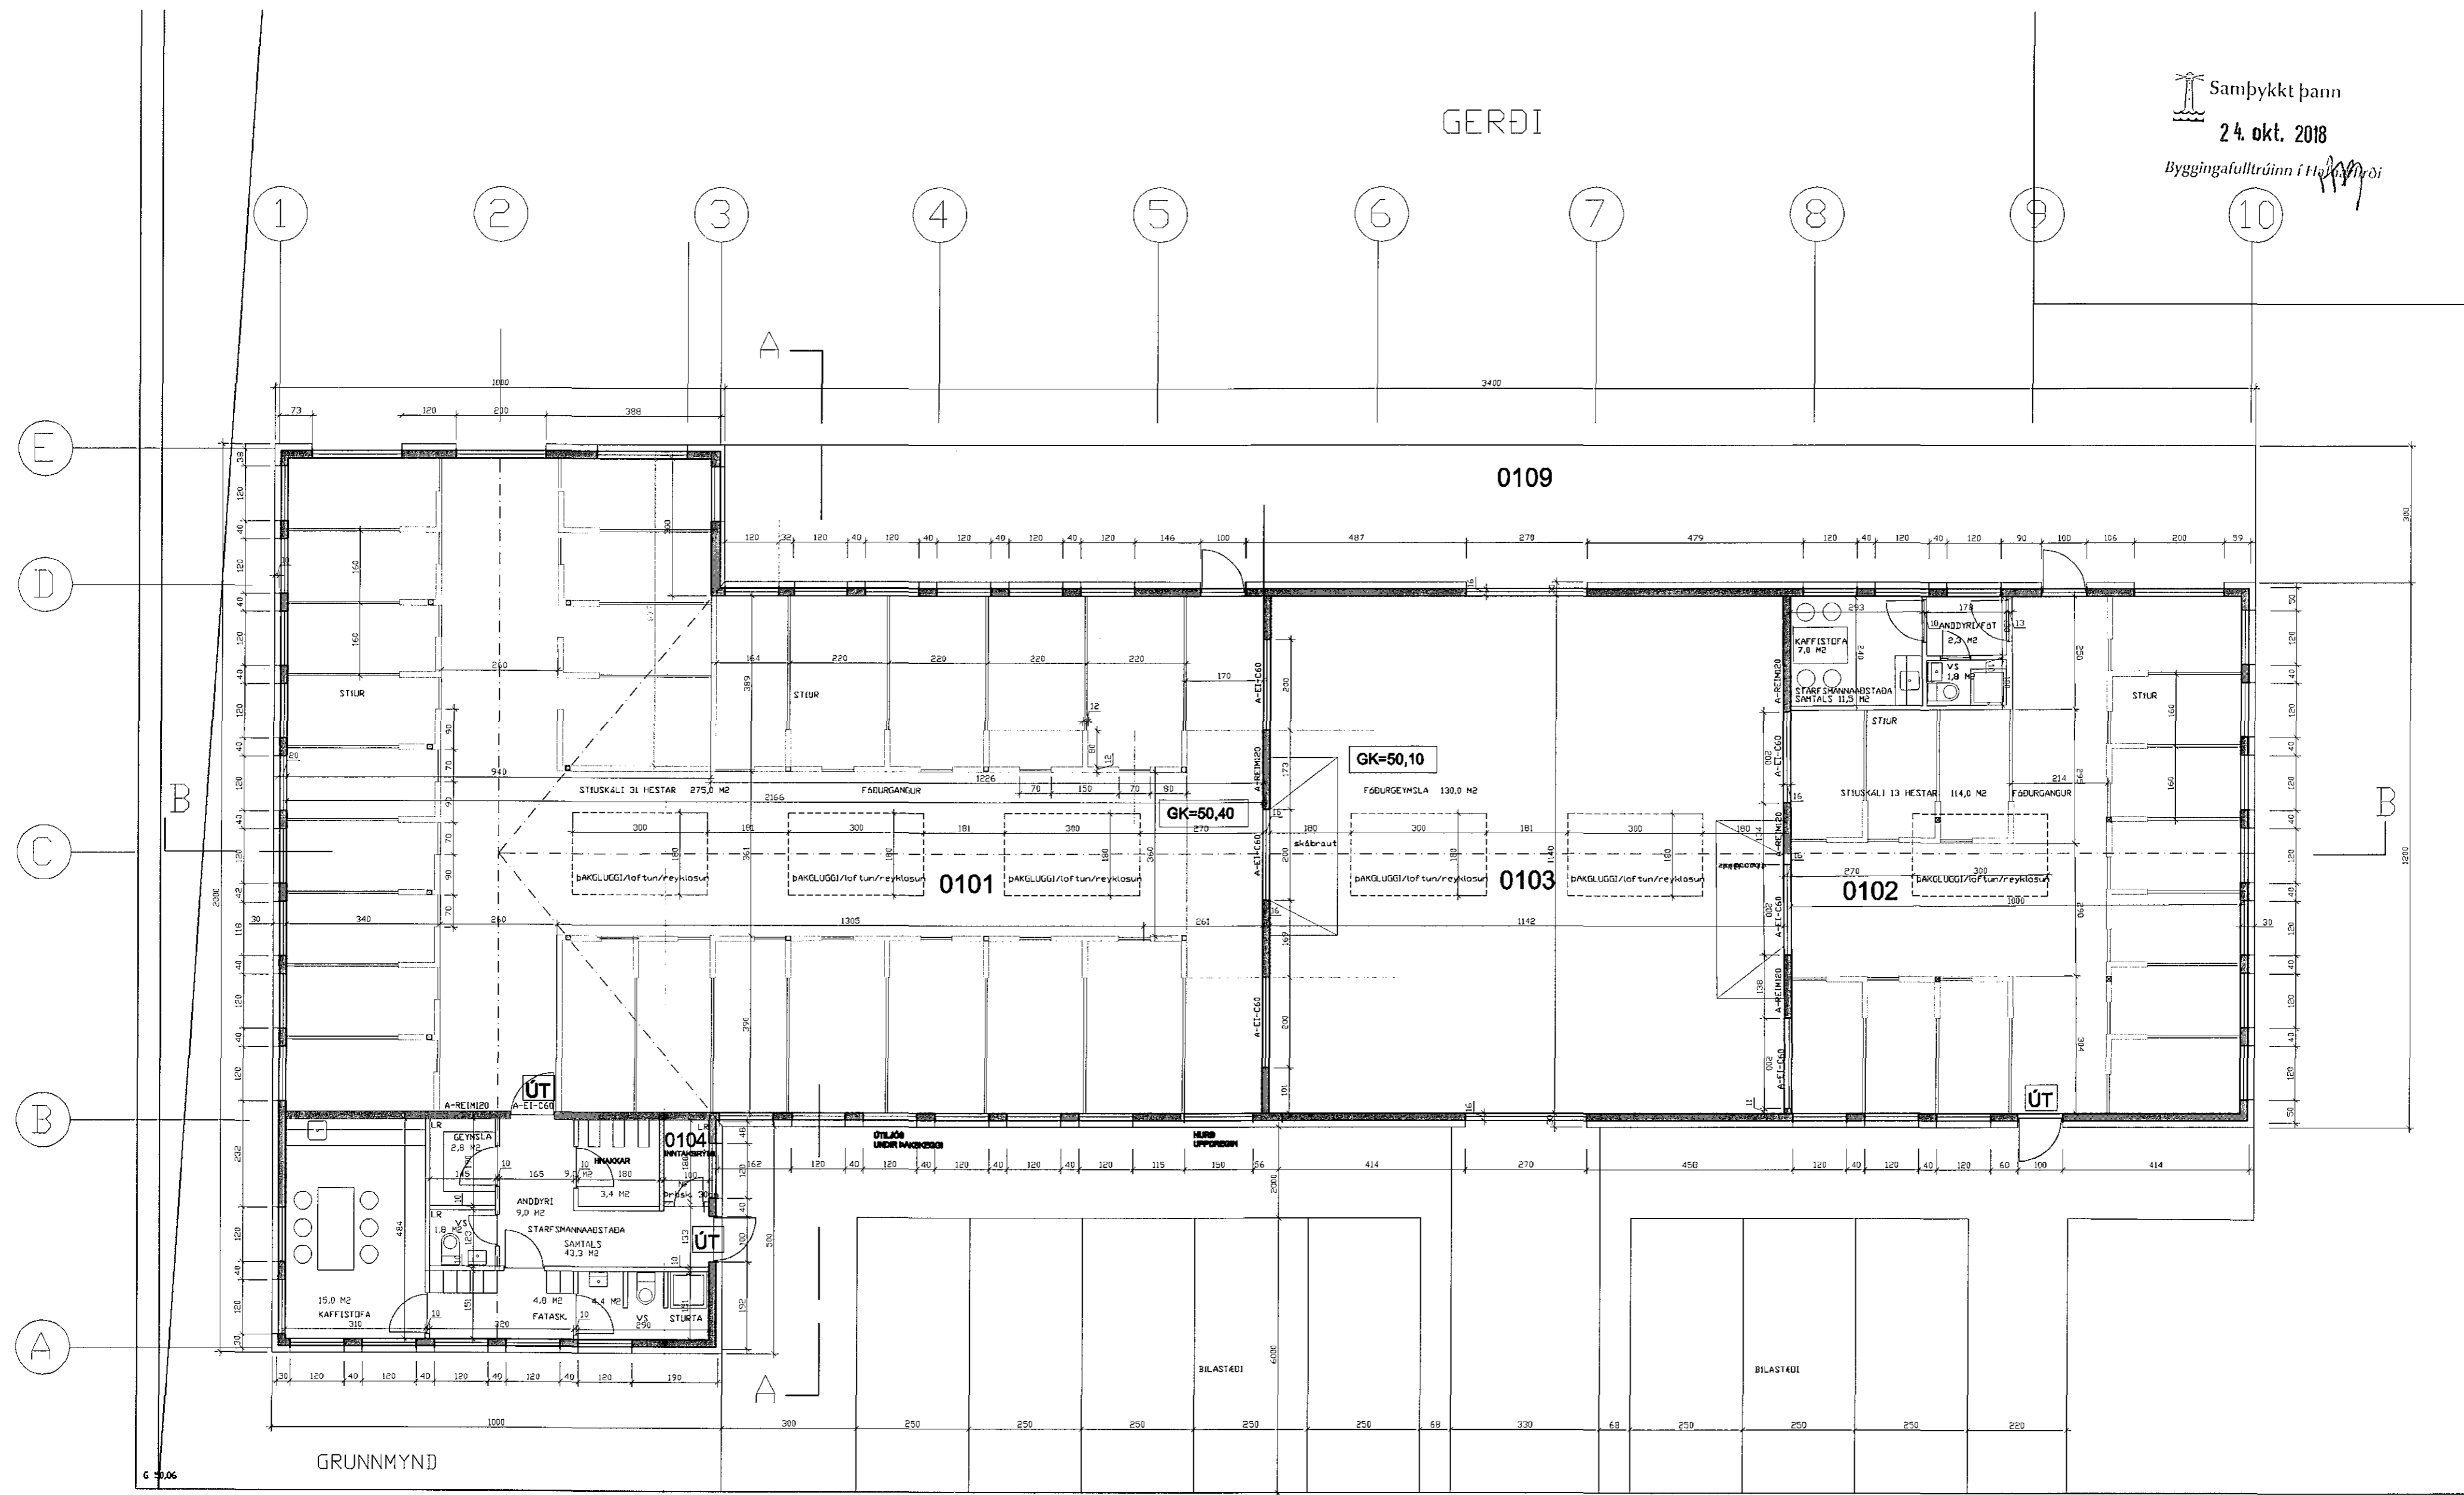

SÖRLASKEIÐ

*Linnþor Adalsteinsson*

Breytt 15.08.2018 REYNDARTEIKNING  
 Breytt 15.05.2001 stújerðir, innfakskilfi færður, teðþræð færður

Sörlaskeið 24, Hafnarfirði – 002

BREYTT: \_\_\_\_\_ DAGS: \_\_\_\_\_ LÝSING: \_\_\_\_\_  
 15.03.2000

ÞRÍÐJA HÆÐIN, ARKITEKTAR – SIGURÞÓR AÐALSTEINSSON FAI  
 AÐALTEIKNINGAR  
 GRUNNMÝND.  
 STRANDGÖTU 28 220 HAFNARFIRÐI  
 Sími: 555 46 10 FAX: 565 48 31  
 KT:250144-3939