Samþykkt þann
24. okt. 2018
Byggingafulltrúinn í Hafnarfirði

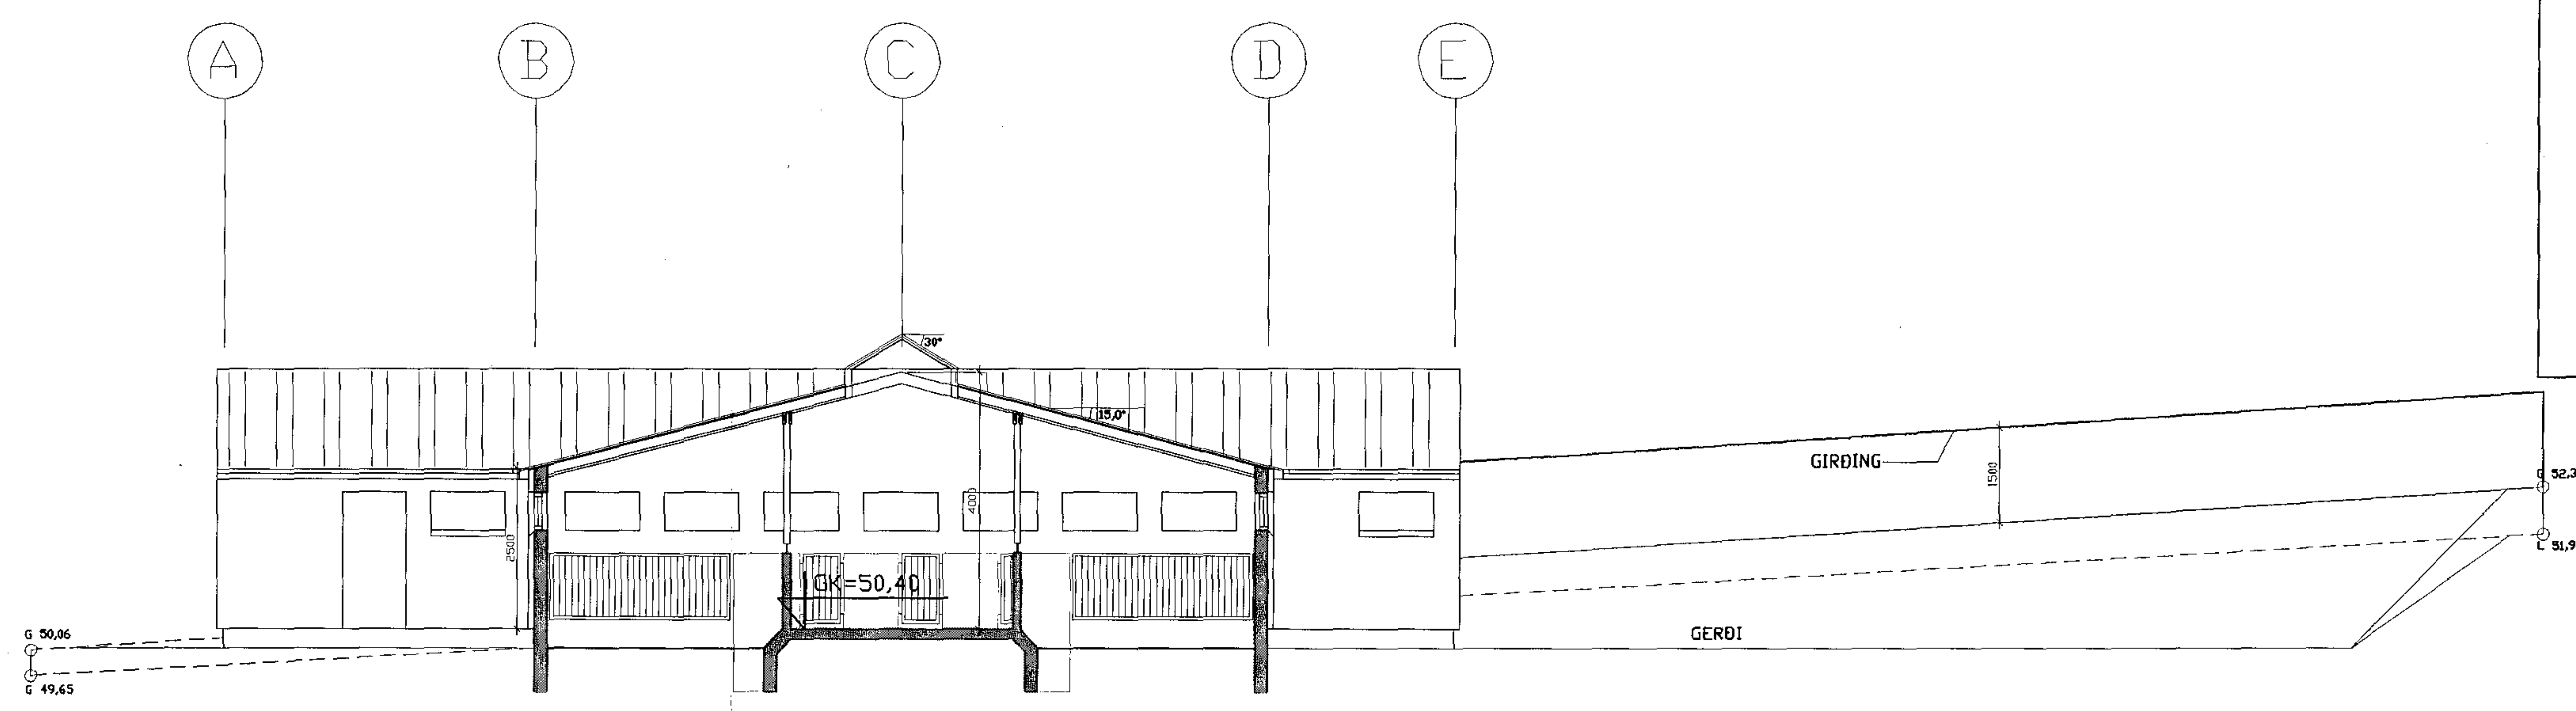

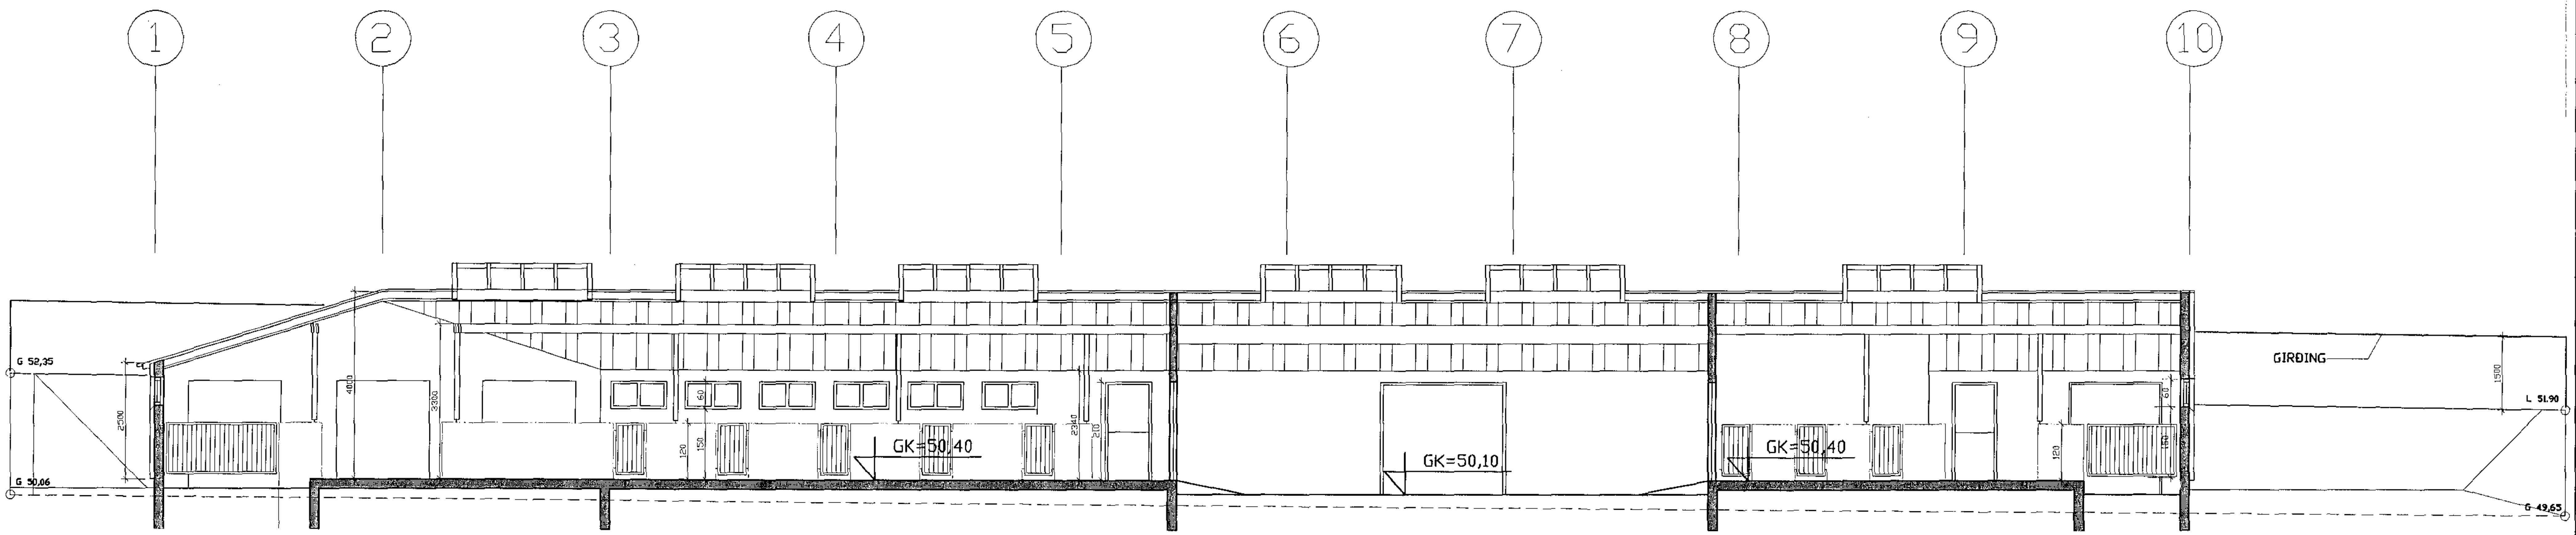

Skráningartafla:	Sörlaskeið 24, Hafnarfirði					Skrásetjari:	Sigurþór Aðalsteinsson											
Landnúmer:	86800240					Kennitala:	250144-3939											
Matshlutanúmer:	01				Útgáfa: 4.01	Dags.:	15.3.2000											
Uppskipting og lýsing					Stærðir													
D0 Lokun	D1 Rými, hæð o.fl.	D2 Notkun, texti	D3 Höfuð-flokkun	D4 Eignar-hald	D5 Botnflötur m²	D5M Málflötur m²	D6 Stigar m²	D7 Op m²	D8 Brúttóflötur m²	D9 Brúttóflötur, sh < 1,8	D10a Salarhæð min	D10b Salarhæð max	D11 Brúttó rúmmál m³	D12 Nettóflötur m²	D16 Birt flatarmál m²	Reiknitala skiptarúmmáls	D17 Skiptarúmmál m³
		Matshluti			608,0	0,0	0,0	0,0	608,0	0,0			2.124,3	562,0	469,0		1.411,986
		Botn											121,6				
	01	1.hæð			608,0	0,0	0,0	0,0	608,0	0,0			2.002,7	562,0	469,0		
A	0101	Hesthús/kaffist.	N	0101	344,5				344,5		2,50	4,00	1.126,3	318,9	344,5	3,27	1.042,803
A	0102	Hesthús/kaffist.	N	0102	124,5				124,5		2,50	4,00	407,1	112,9	124,5	3,27	369,183
A	0103	Fóðurgey./ innt.	N	X	139,0				139,0		2,50	4,00	469,3	130,2			

Athugasemdir

Fóðurgeymsla 0103 í sameign skiptist eftir hlutföllum í húsi

Lóð og gerði skiptist eftir hlutföllum í húsi

Gangstétt við gerði, gangstétt við götu og bílastæði skiptast eftir hlutföllum í húsi, aðgangur er jafn

Sameignir sumra

Eignarhald

	Eignar-hald	Notkun, texti	Birt flatarmál m²	Skiptarúmmál: Séreign m³	Skiptarúmmál: Séreign og sameign m³
	0101	Hesthús/kaffist.	344,5	1.042,803	1.042,803
	0102	Hesthús/kaffist.	124,5	369,183	369,183
		Alls	469,0	1.411,986	1.411,986

24.10.18

Breytt 15.08.2018 REYNDARTEIKNING

Breytt 15.05.2001 stíugerðir, innkeyrsla færður, tveir færðar

Sörlaskeið 24, Hafnarfirði -004

BREYTT:	DAGS:	LÝSING:
	15.03.2000	

þRIÐJA HÆÐIN, ARKITEKTAR – SIGURþÓR AÐALSTEINSSON FAÍ
STRANDGÖTU 28 220 HAFNARFIRÐI
SÍMI: 555 46 10 FAX: 565 48 31
KT:250144-3939
NETFANG: si@islandia.is

SNIÐMYNDIR, SKRÁNINGARTÖFLUR
AÐALTEIKNINGAR

HANNAÐ: SA TEIKNAÐ: SA DAGS: 15.03.2000 MKV: 1:100, VERKNR: –