


Samþykkt þann
24. okt. 2018
Byggingafulltrúinn í Hafnarfirði

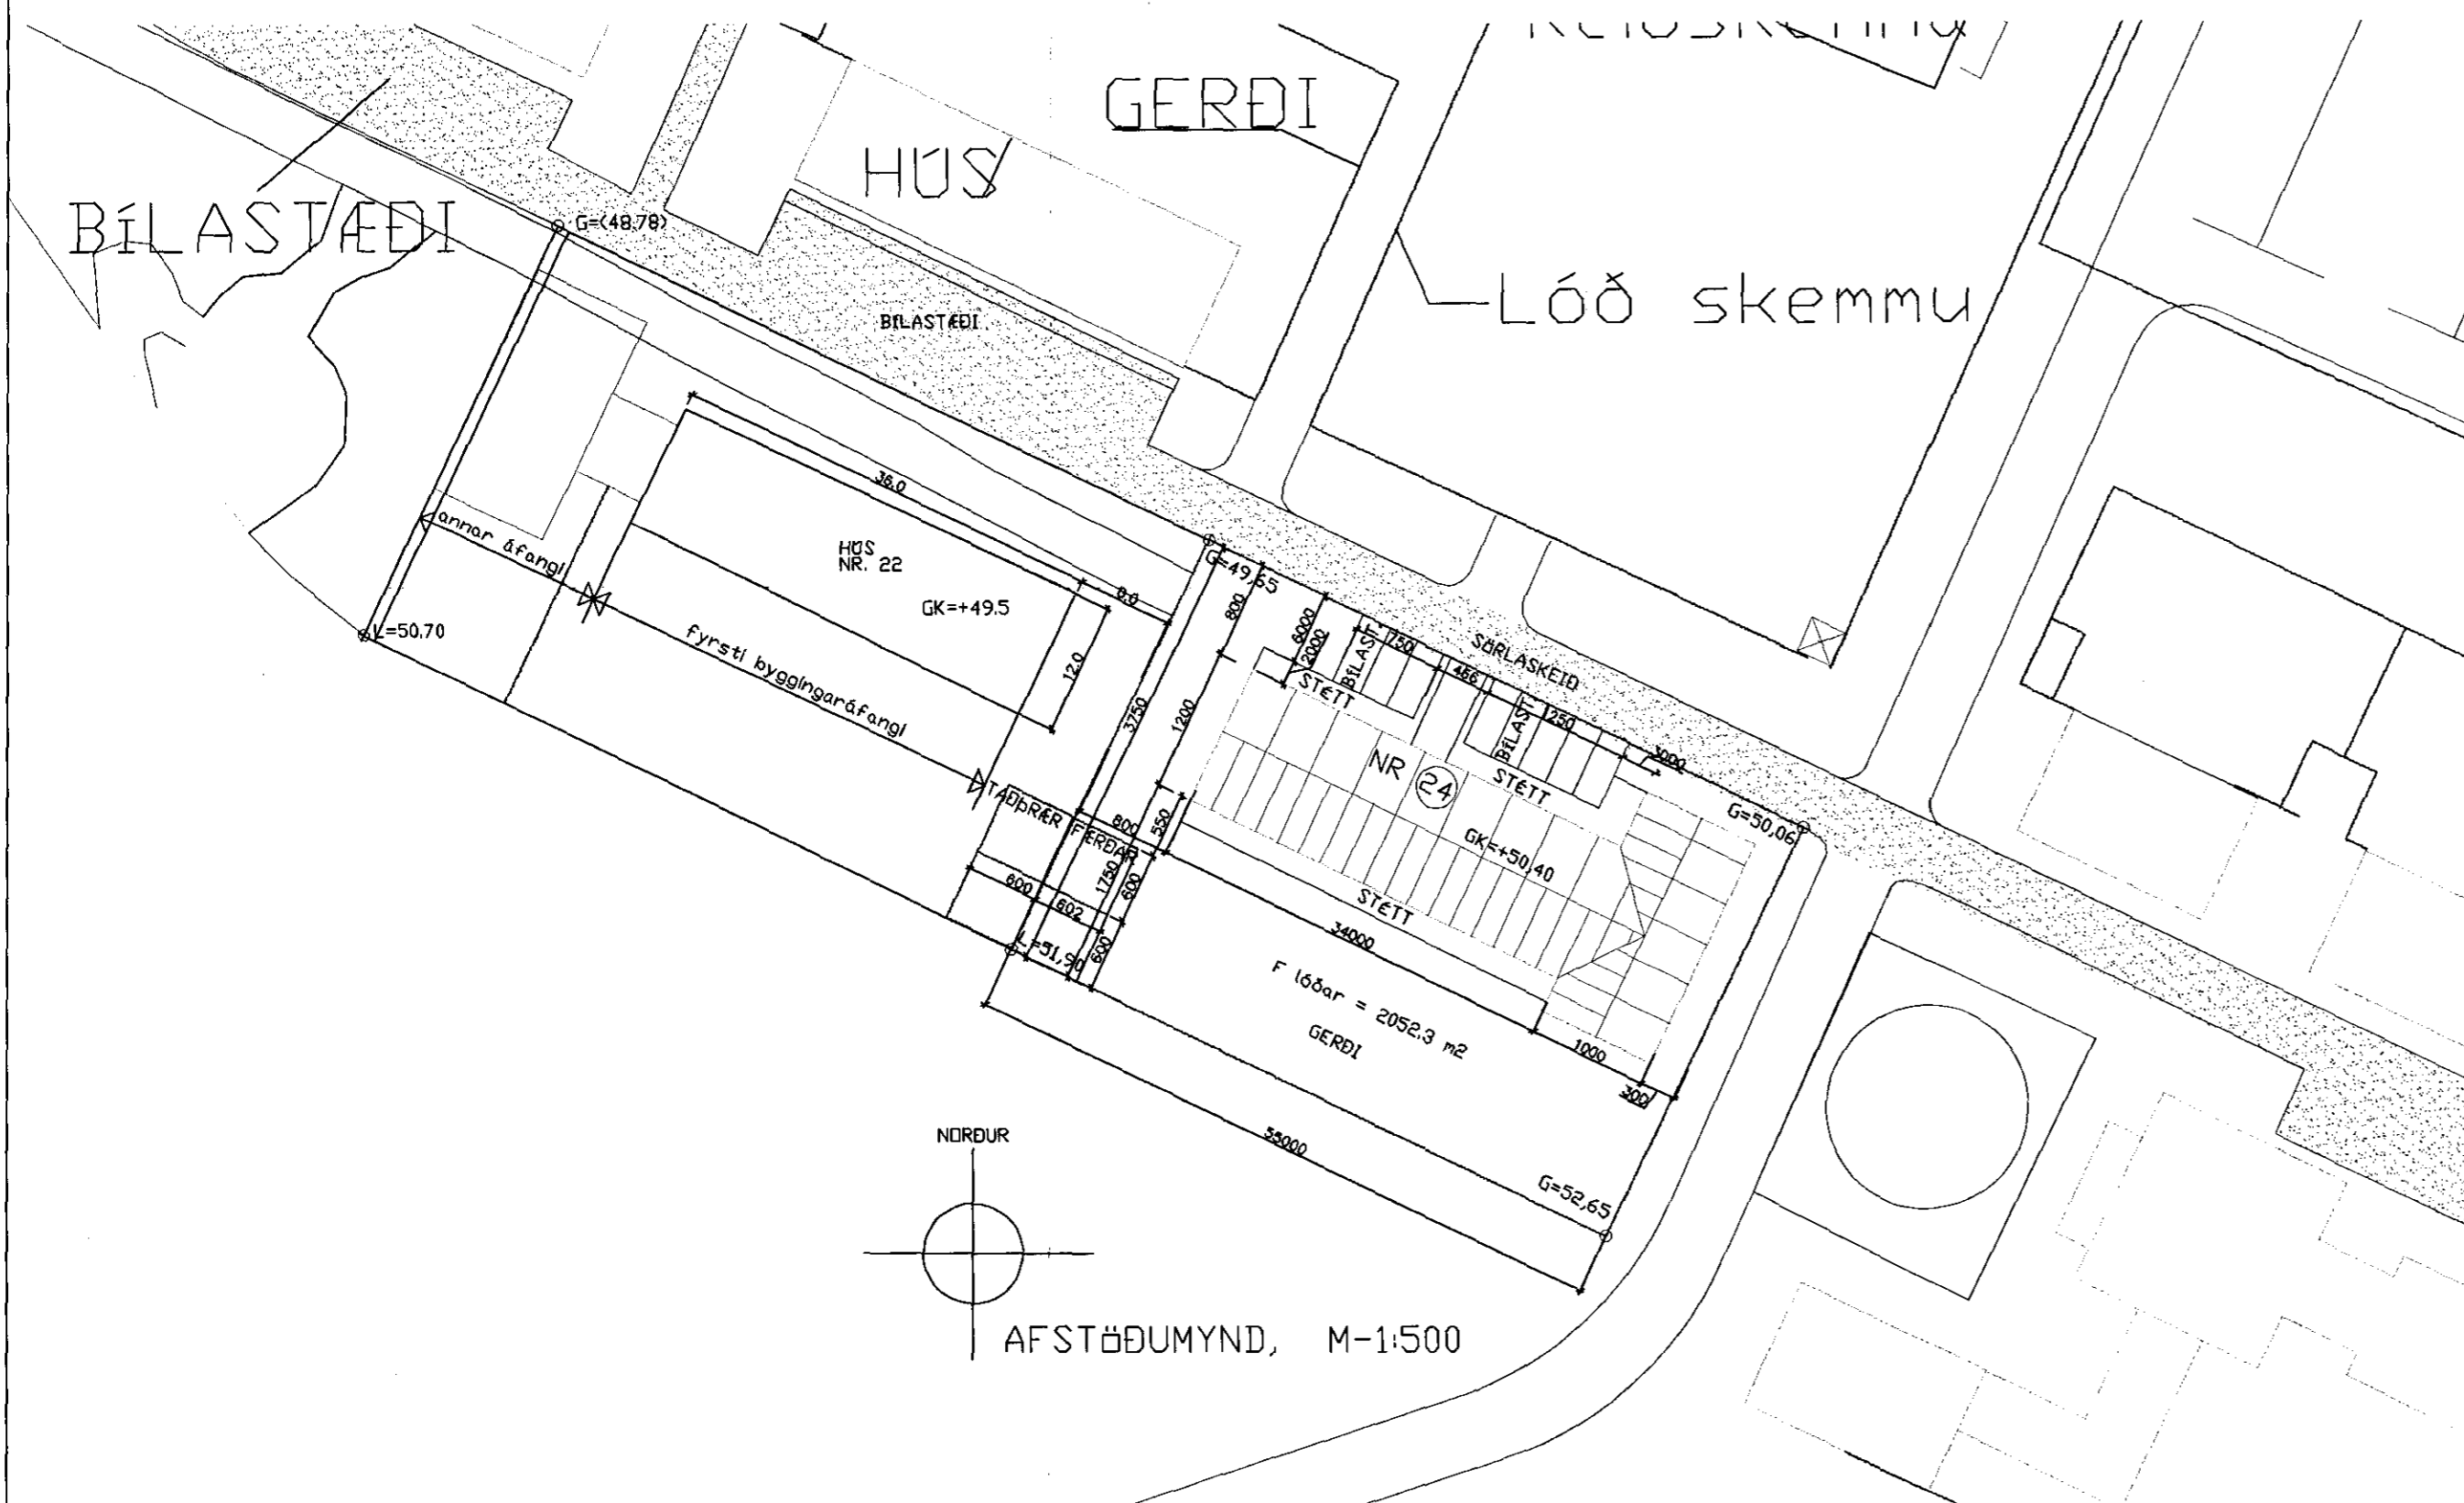

BYGGINGARLÝSING:

Almennt: Í byggingunni eru tvö hesthús, annað fyrir 31 hest, hitt fyrir 13 hesta. Fóðurgeymsla er staðsett milli hesthúsanna, kaffistofa með snyrtingu er í hvoru húsi. Í stíuskálunum eru tvær raðir af stíum fyrir einn hest, hvor röð við sinn langvegg og ein röð með gavlveggjum. Stíugólf eru malarborin. Milli stíuraðanna er fóðurgangur með steypu gólfi. Á langvegg að gerði eru einfaldar dyr með tvískiptum hurðum inn á fóðurganga og tvöfaldar dyr að stíuröðunum. Stíuveggir meðfram fóðurgöngum eru steypdir. Milli stíva eru lausar járngrindur. Tað er hreinsað með mokstursvél og eru grindur þá teknar upp. Vélin losar í taðprær aftast í lóð eða aðfluttan gám sem aðeins stendur við gáfl meðan mokað er út.

Fóðurgeymsla er með tvöföldum dyrum sem snúa beint að götu annars vegar og að gerði hins vegar. Bílastæði eru staðsett beggja vegna innkeyrslu í Fóðurgeymslu, þrjú annars vegar, fimm hins vegar, alls átta stæði.

Undirstöður: Steinsteypdar.

Gólf: Fóðurgangar, fóðurgeymsla og kaffistofa eru með steypum gólfum, önnur gólf með mól eða leirbornum sandi.

Veggir: Útveggir eru steinsteypdir 16 cm þykkir, einangaraðir að utan með

100 mm steinull og klæddir báraðri málmklæðningu. Brunaheldir innveggir eru steinsteypdir 16 cm þykkir.

Gluggar: eru úr timbri, ísteypdir.



Þak: Sperrupak á tveimur burðarbitum eftir endilöngu, einum undir hvorum þakhelmingi. Timburstöðir eru undir burðarbitum. Klætt að utan og innan

með báraðri málmklæðningu. Brunamótstaða klæðningar er a.m.k. R30. Þakgluggar: með vélrænni loftræstingu eru í mæni.

Litir: Veggir og þak græntóna að utan, ljósgráir að

innan, hurðir og gluggar hvítir, gerði galvaniserað, ómálað.

Gerði: 50 mm járnror, hæð 150 cm. Ef plaströr, þá með rafstreng á þeirri hlið sem snýr inn í gerðið.

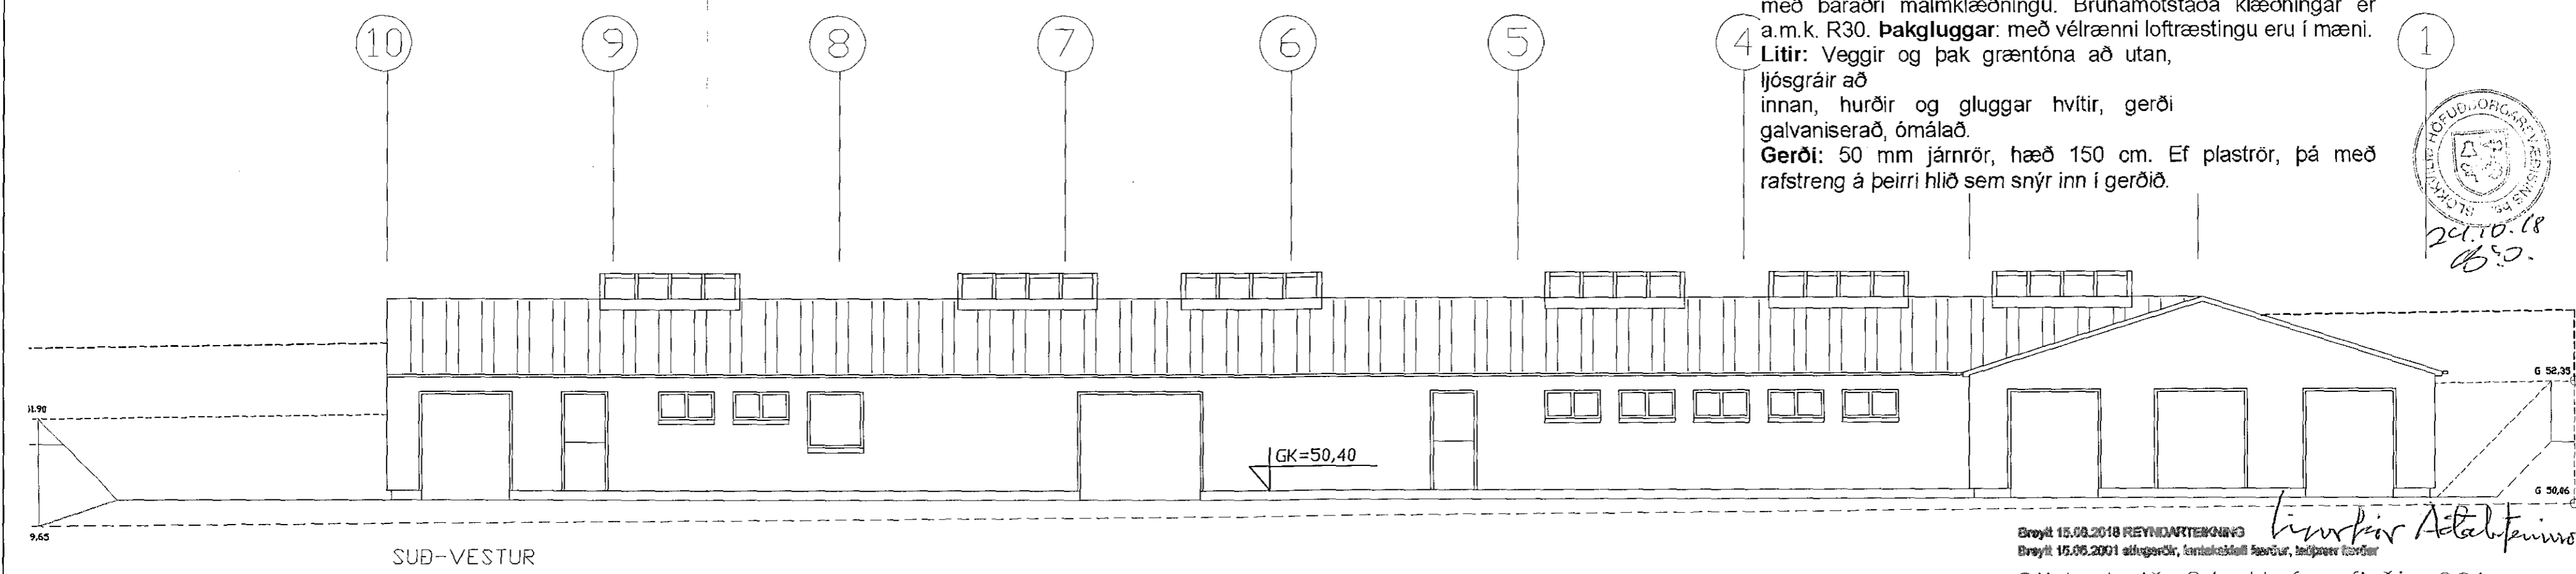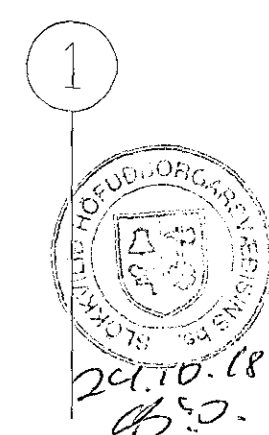

Sörlaskeið 24, Hafnarfirði 001

BREYTT: DAGS: LÝSING:
15.03.2000

ÞRÍÐJA HÆÐIN, ARKITEKTAR – SIGURÞÓR AÐALSTEINSSON FAI
ÓTLIT, AFSTÖÐUMYND
STRANDGÖTU 28 220 HAFNARFIRÐI
SMÍ: 555 46 10 FAX: 565 48 31