
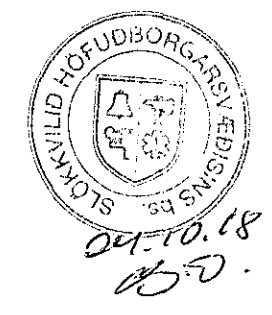


GERÐI

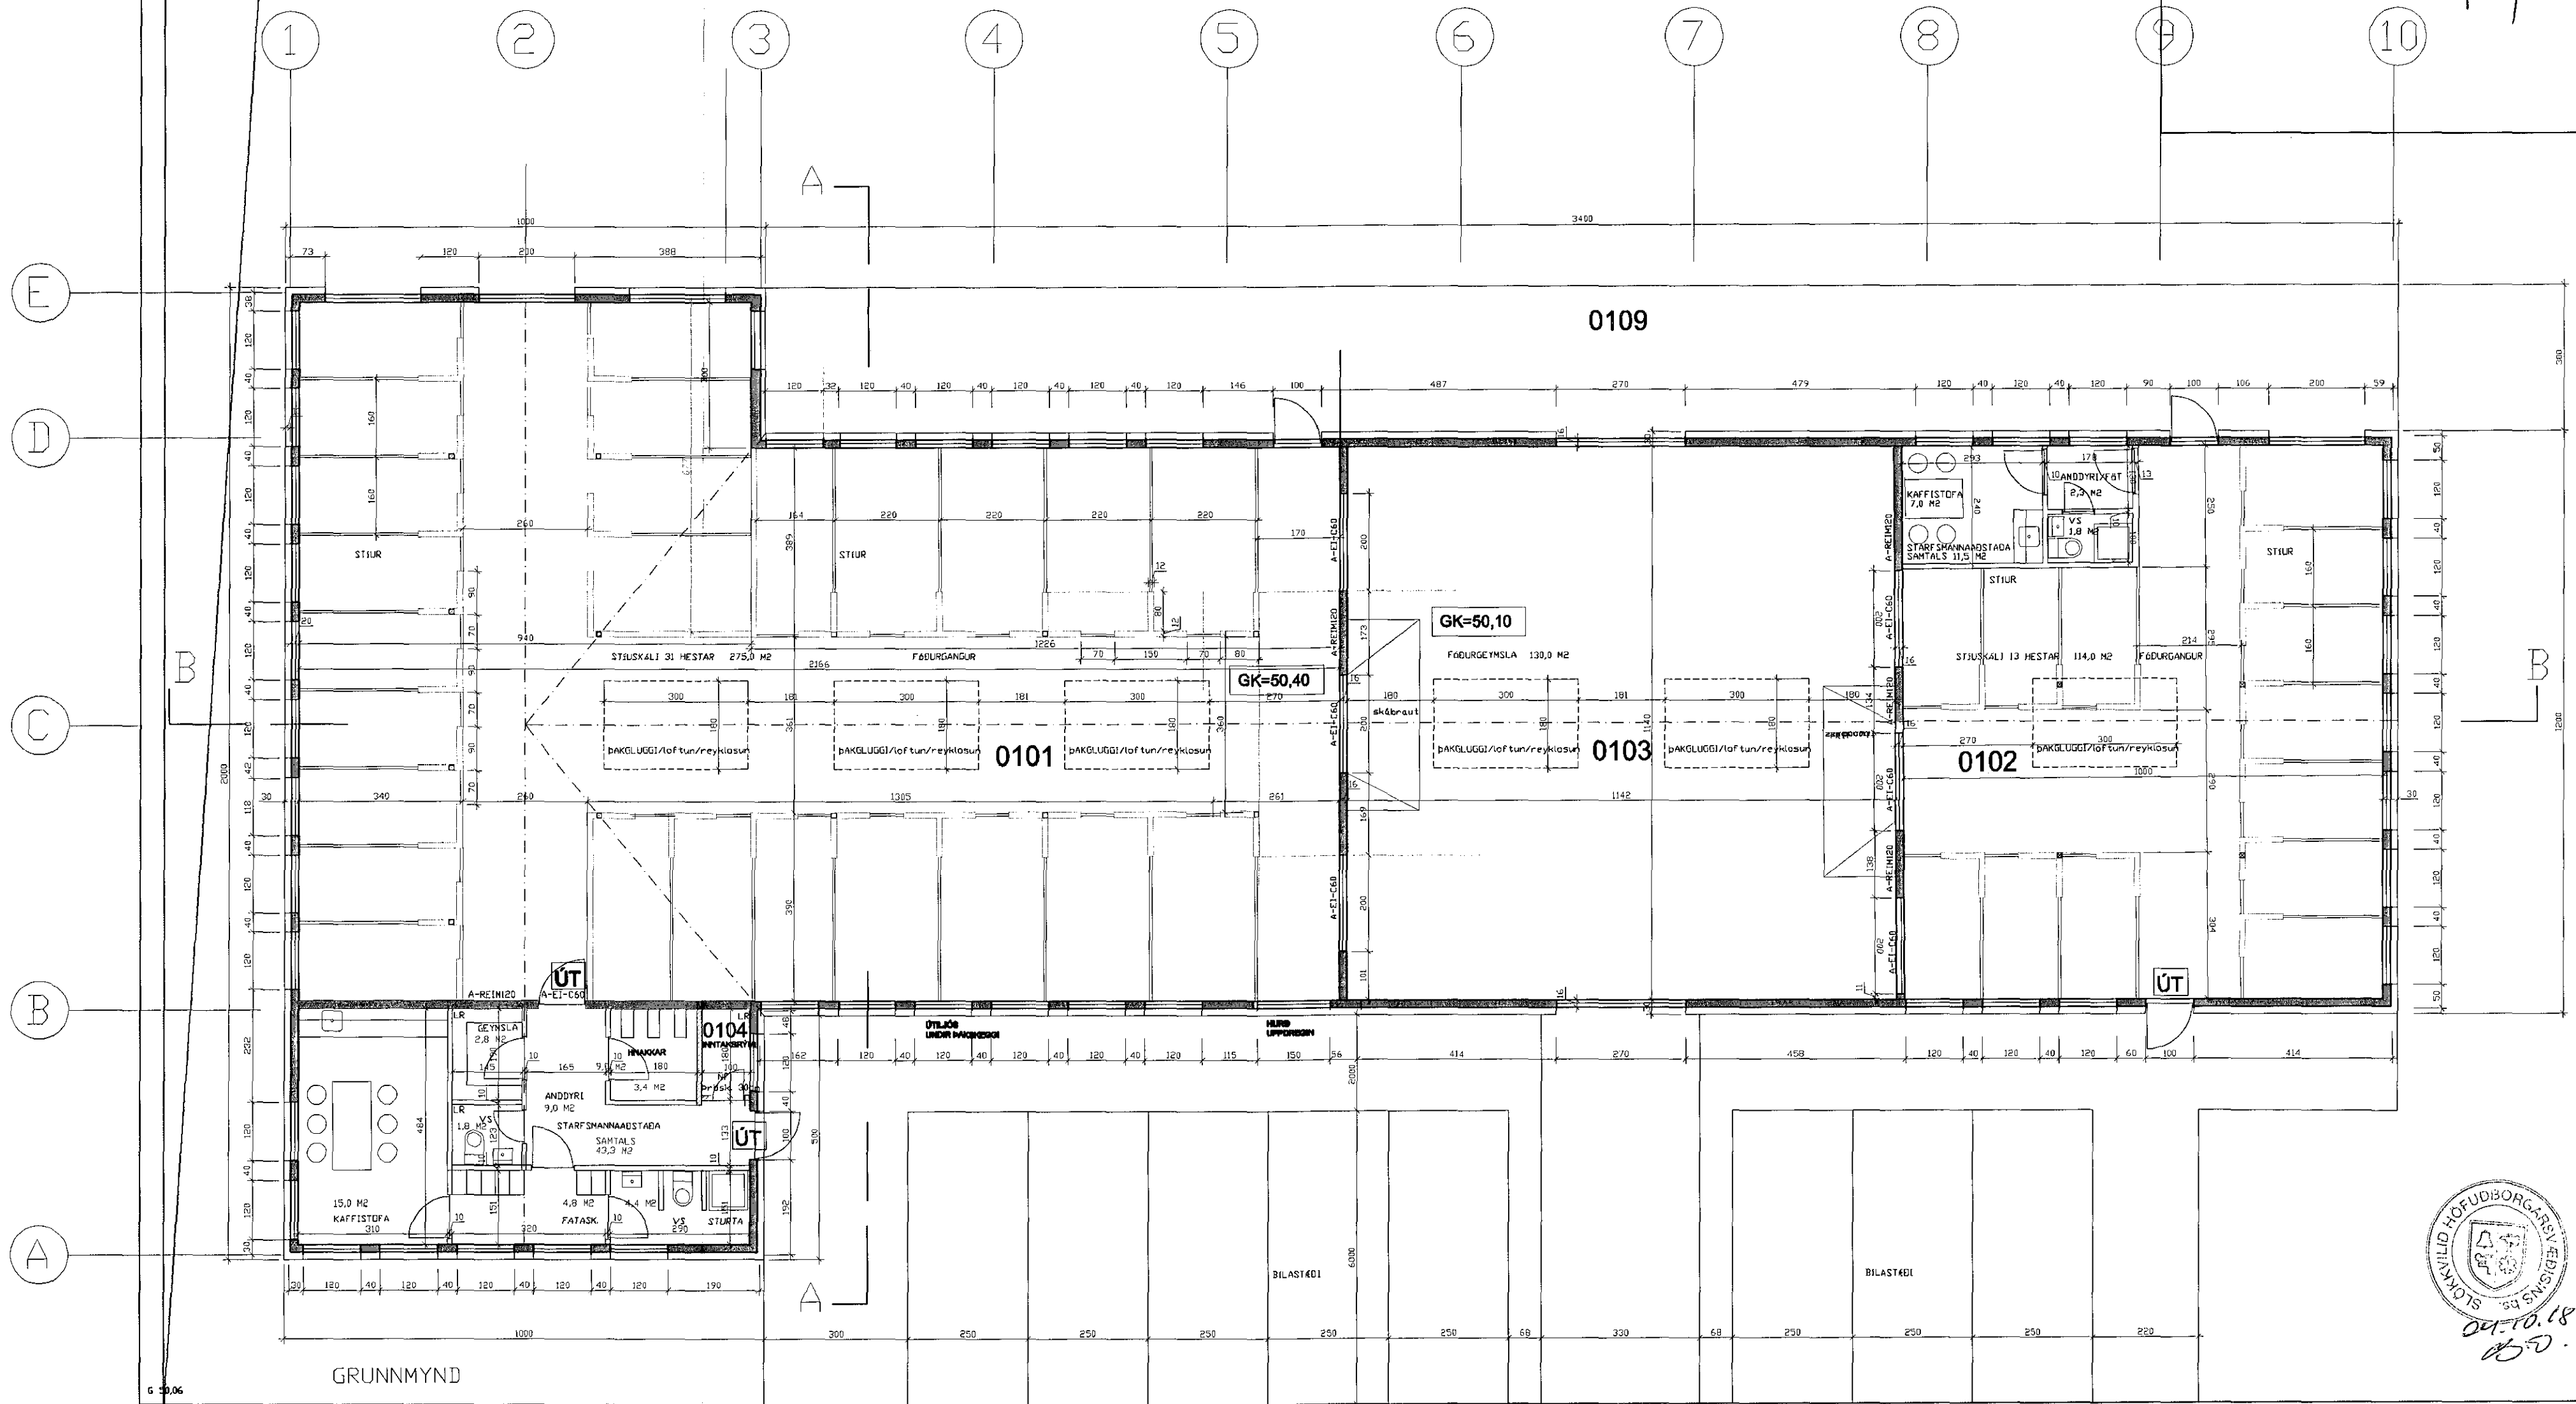

SÖRLASKEIÐ

Linjör Þórhildur

Breytt 15.03.2018 REYNDARTEIKNING
Breytt 15.05.2001 stífugetör, innlitssklefi færður, taðlvarr færður

Sörlaskeið 24, Hafnarfirði – 002



ÞRÍÐJA HÆÐIN, ARKITEKTAR – SIGURÞÓR ADALSTEINSSON FAI
ADALTEIKNINGAR GRUNNMYND.
STRANDGÖTU 28 220 HAFNARFIRÐI
Sími: 555 46 10 FAX: 565 48 31
KT:250144--3939

BREYTT: DAGS: LÝSING:
15.03.2000