




Samþykkt þann
 24. okt. 2018
 Byggingafulltrúinn í Hafnarfirði

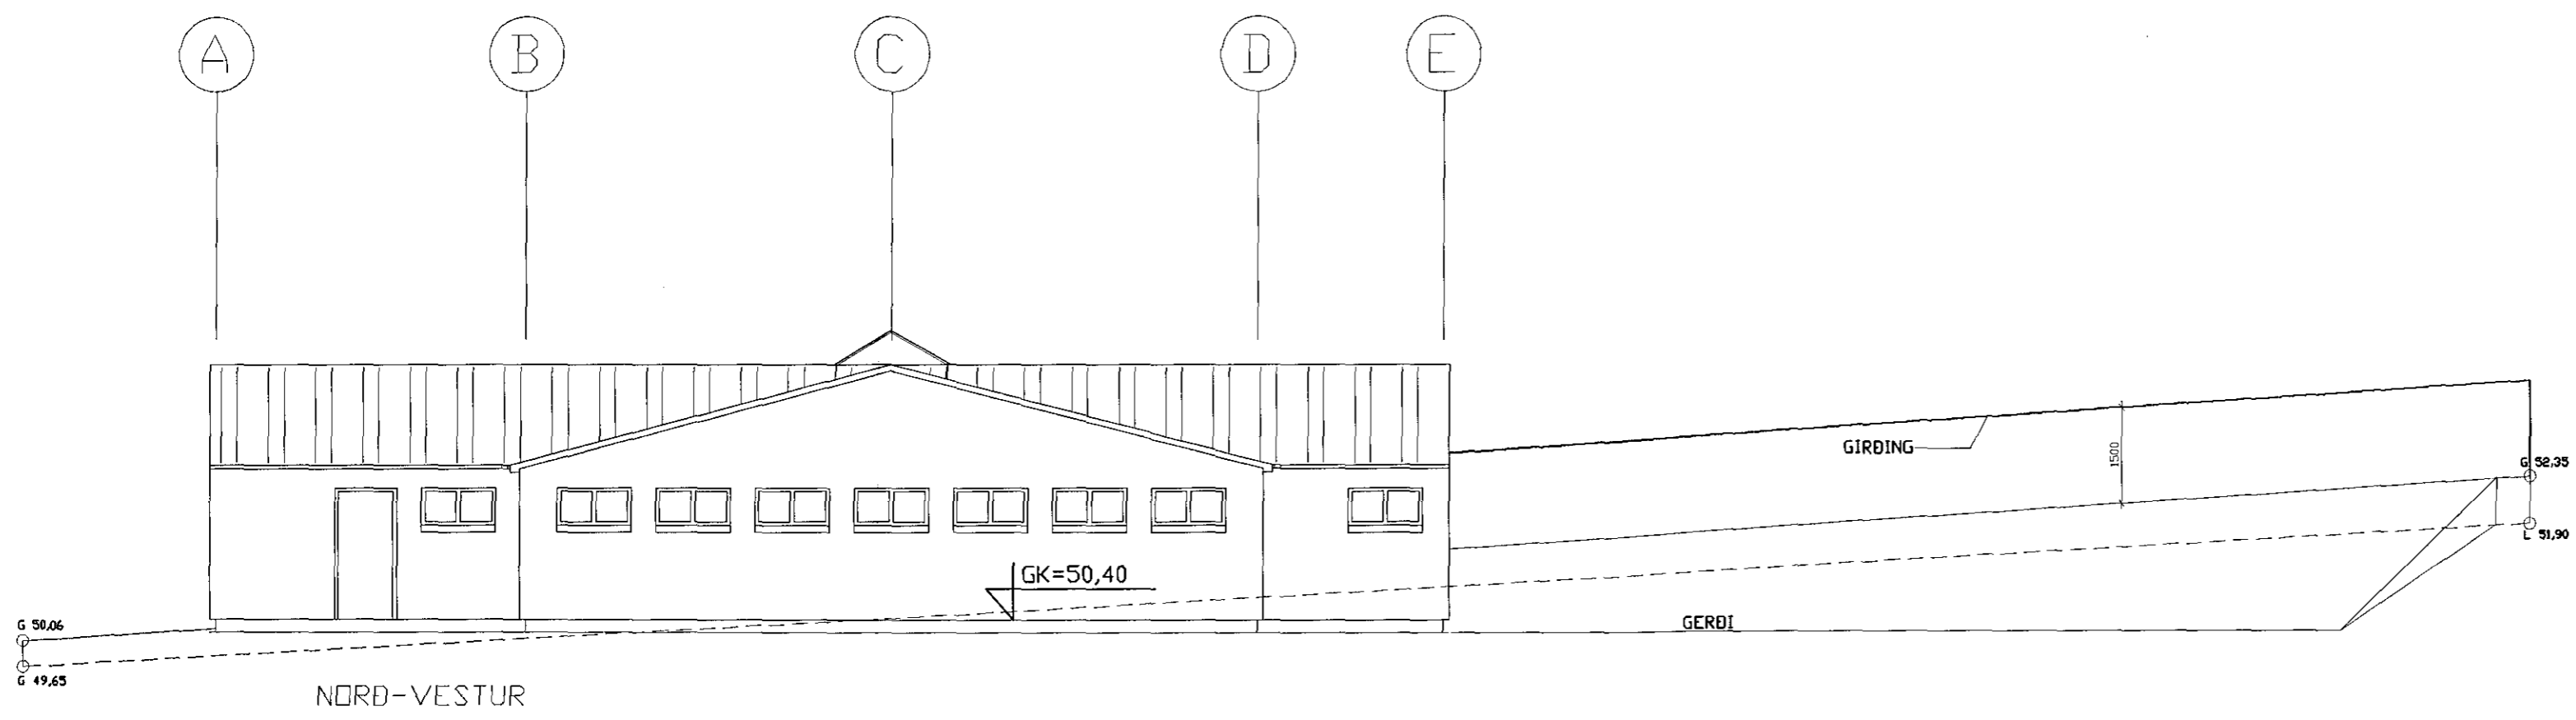

NORÐ-VESTUR

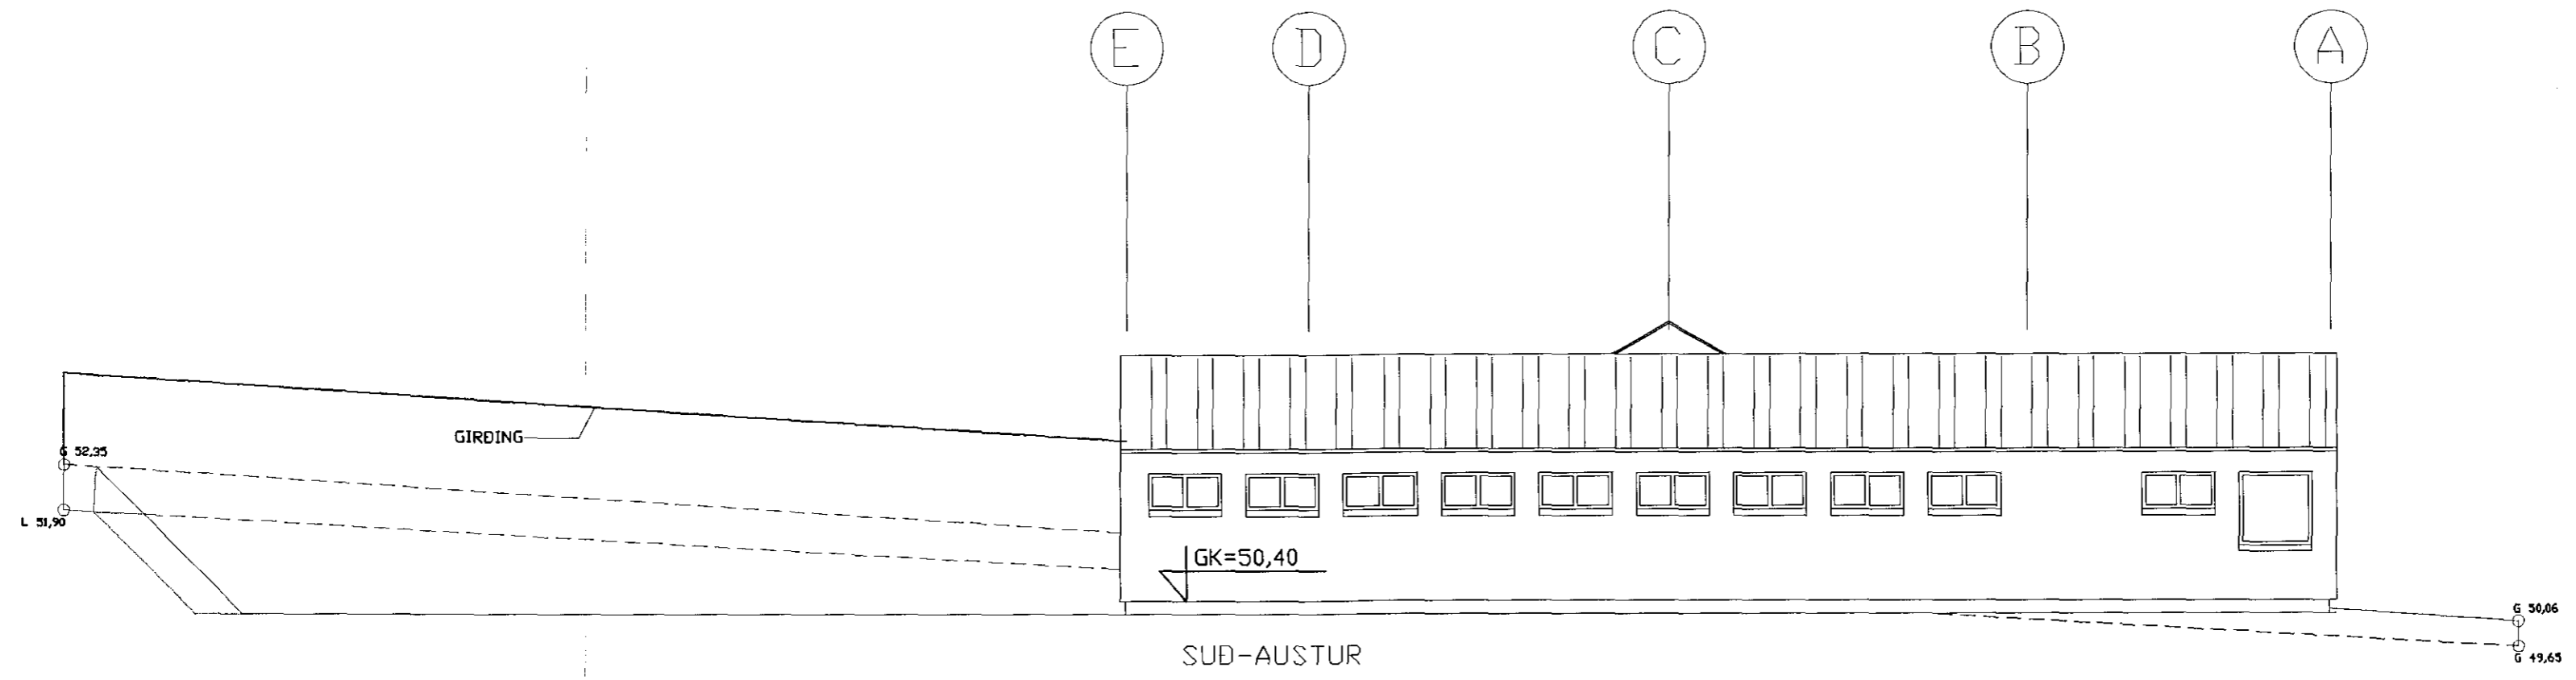

SUÐ-AUSTUR

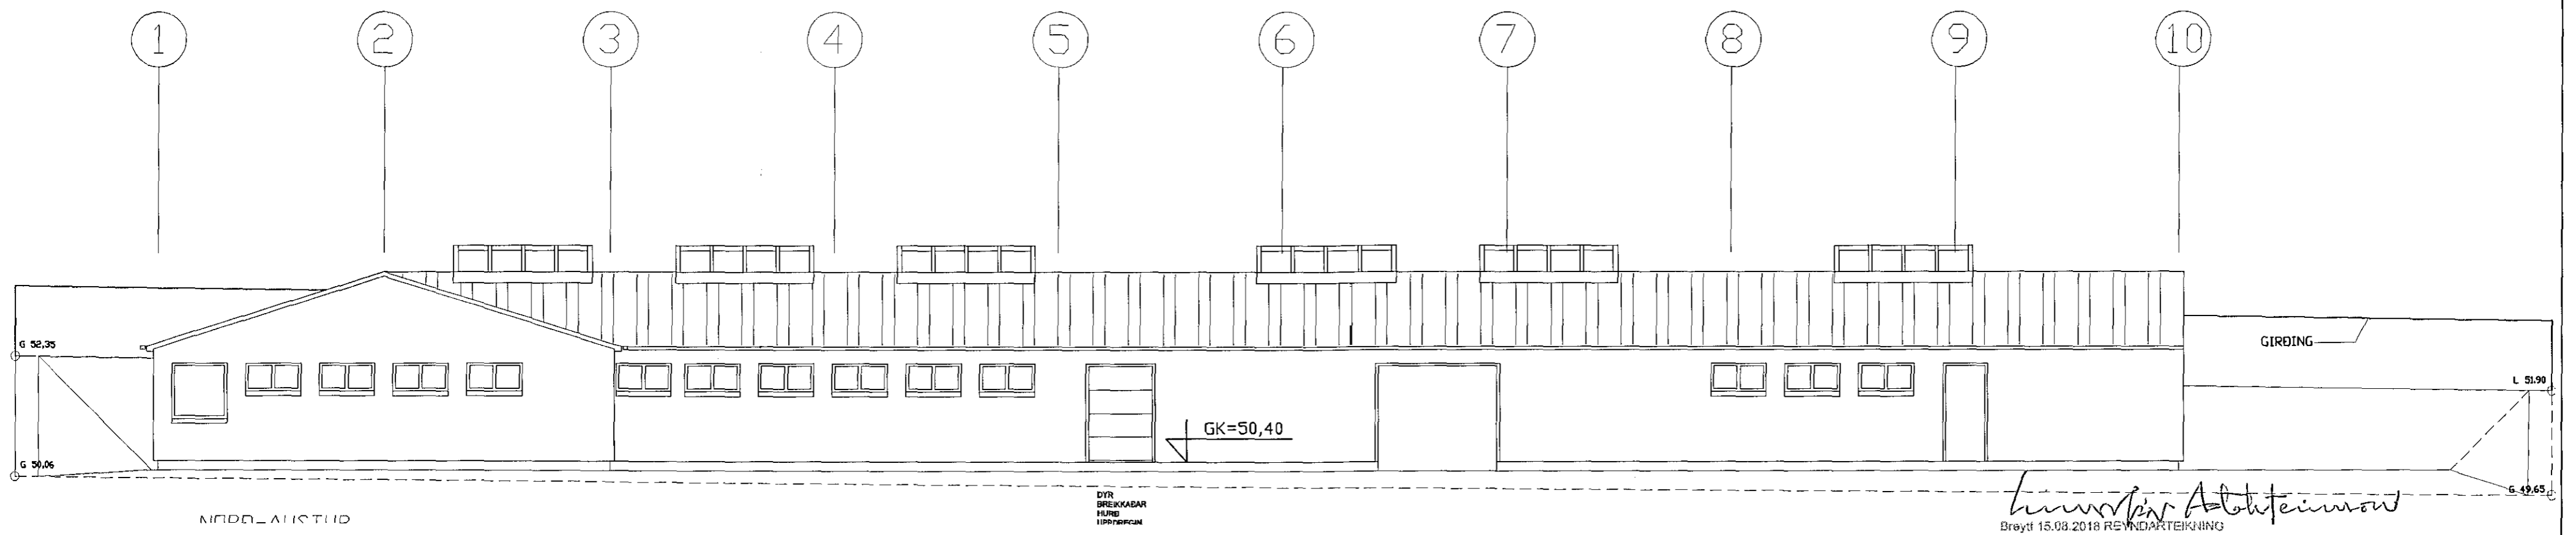

NORÐ-AUSTUR

Sigurbör Adalsteinsson
 Breytt 15.08.2018 REYNDARTEIKNING

Sörlaskeið 24, Hafnarfirði -003

BREYTT: _____ DAGS: _____ LÝSING: _____
 15.03.2000

ÞRÍÐJA HÆÐIN, ARKITEKTAR – SIGURÞÓR ADALSTEINSSON FAI
 ÚTLIT
 ADALTEIKNINGAR
 STRANDGÖTU 28 220 HAFNARFIRÐI
 Sími: 555 46 10 FAX: 565 48 31
 KT:250144-3939
 NETFANG: s@islandia.is
 HANNAÐ: SA TEIKNAD: SA DAGS: 15.03.2000 MKV: 1:100, VERKNR: -