
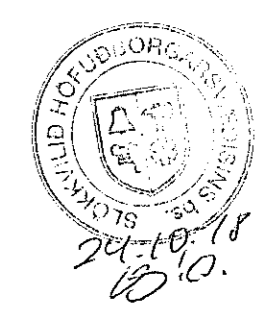


Samþykkt þann
 3.1. okt. 2018
 Byggingafulltrúinn í Hafnarfirði

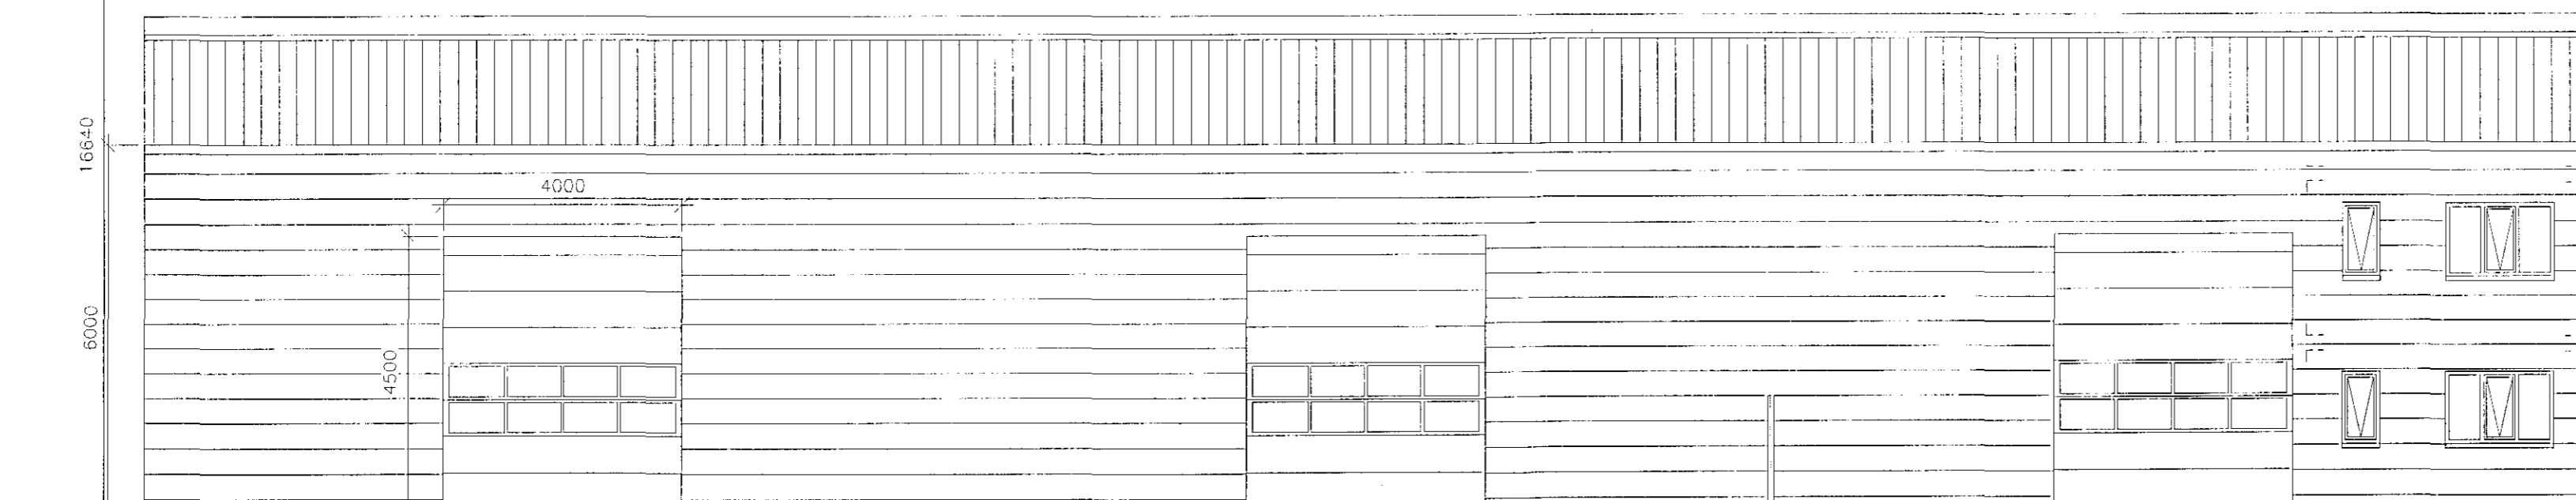

Br. 09.02.2012: RAUNTEKNIÐ HOFUDHORNINGU VEGGARNA
SUBURHLIÐ, að Óseyrarbraut

Br. 16.10.2018: gerð aðstoða starfsmanna á 1.hæð
 Br. 09.02.2012: RAUNTEKNIÐ SKRIFSTOFU OG VEGGAR AD 5A.

ÓSEYRARBRAUT 6, HAFNARFIRÐI - 01



ÞRÍÐJA HÆÐIN, ARKITEKTAR --- SIGURÞÓR AÐALSTEINSSON FA
 ADALTEKNIÐ
 GRUNNMYND-ÚTL. I
 STRANDGÖTU 28, 210. HAFNARFIRÐI
 SMÍ: 505 46 13 FAX: 565 46 11
 KT: 210 44 39 19
 HEFANGUR: www.adaltekni.is