




Sneiðing C - C 1 : 100

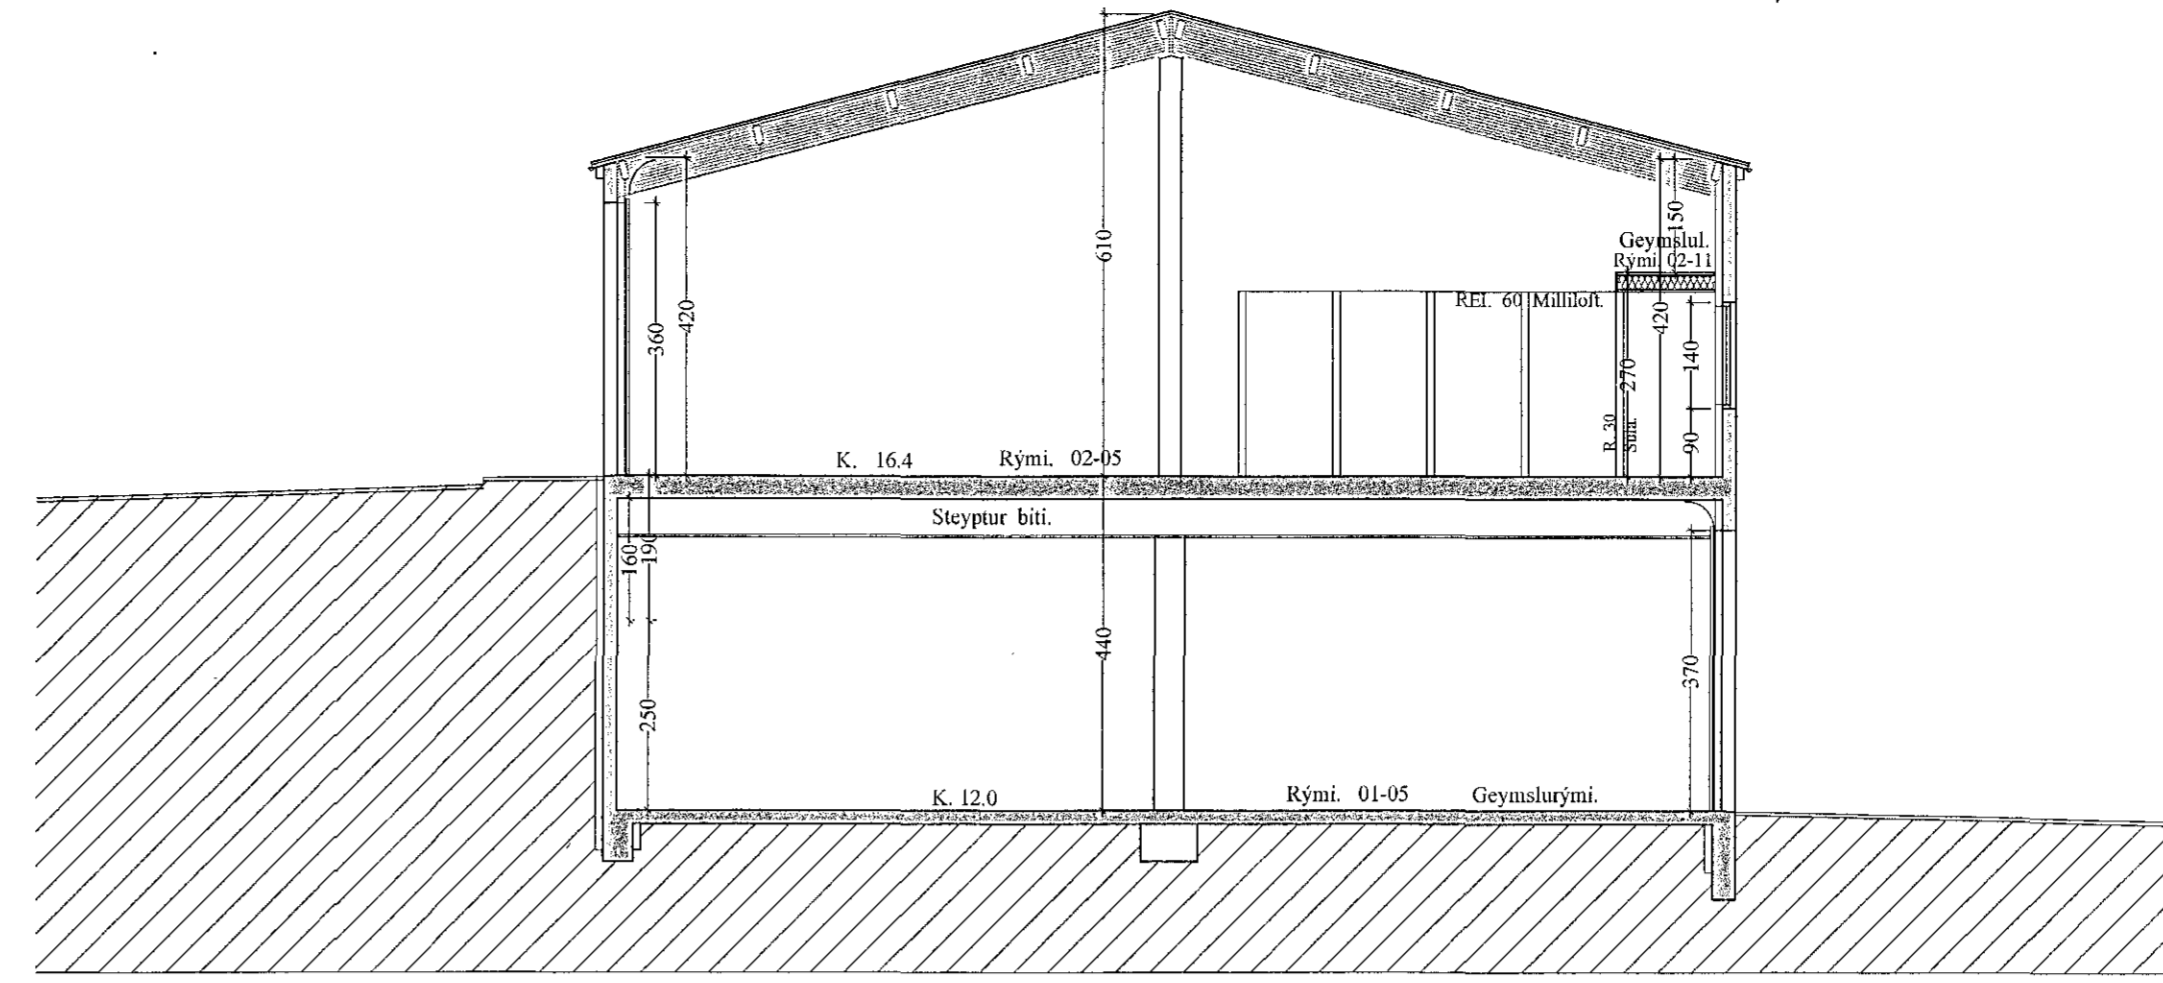


Sneiðing D - D 1 : 100

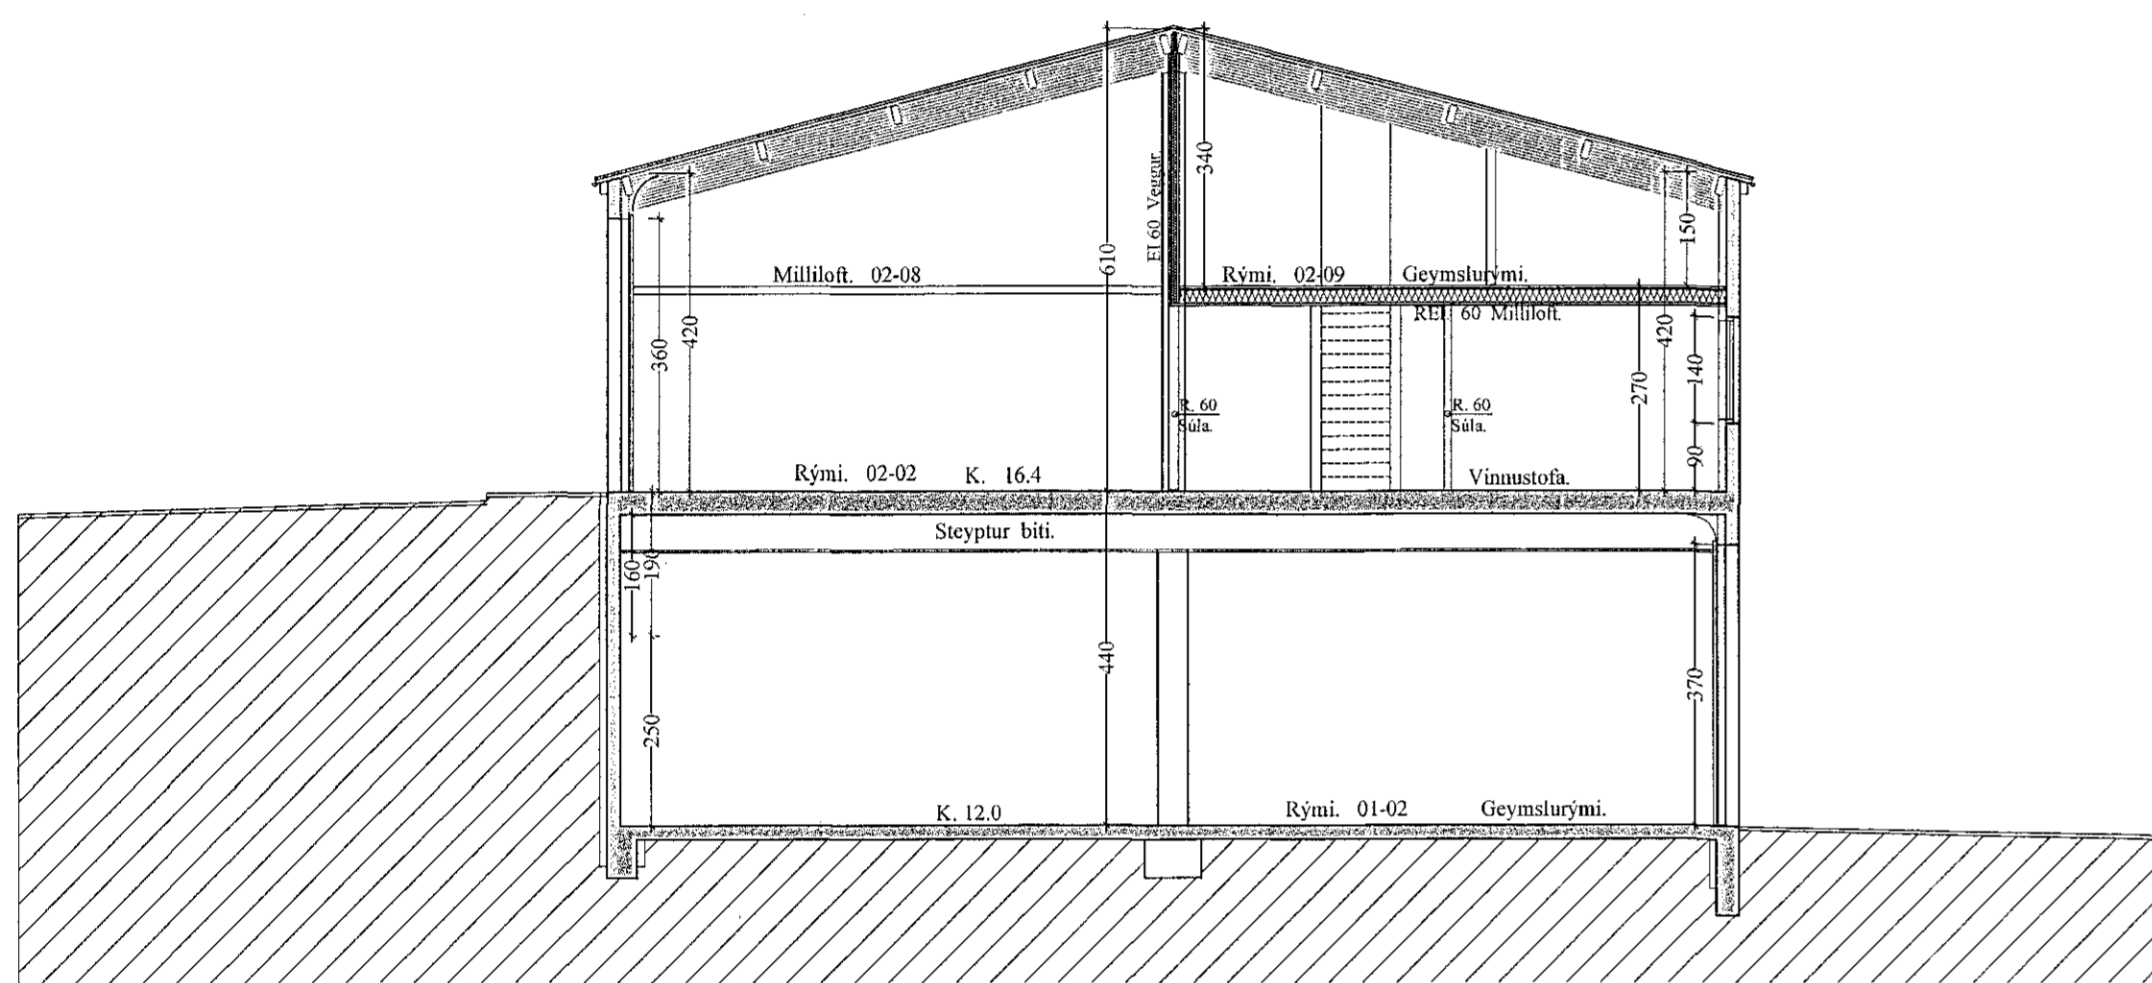

Sneiðing B - B 1 : 100

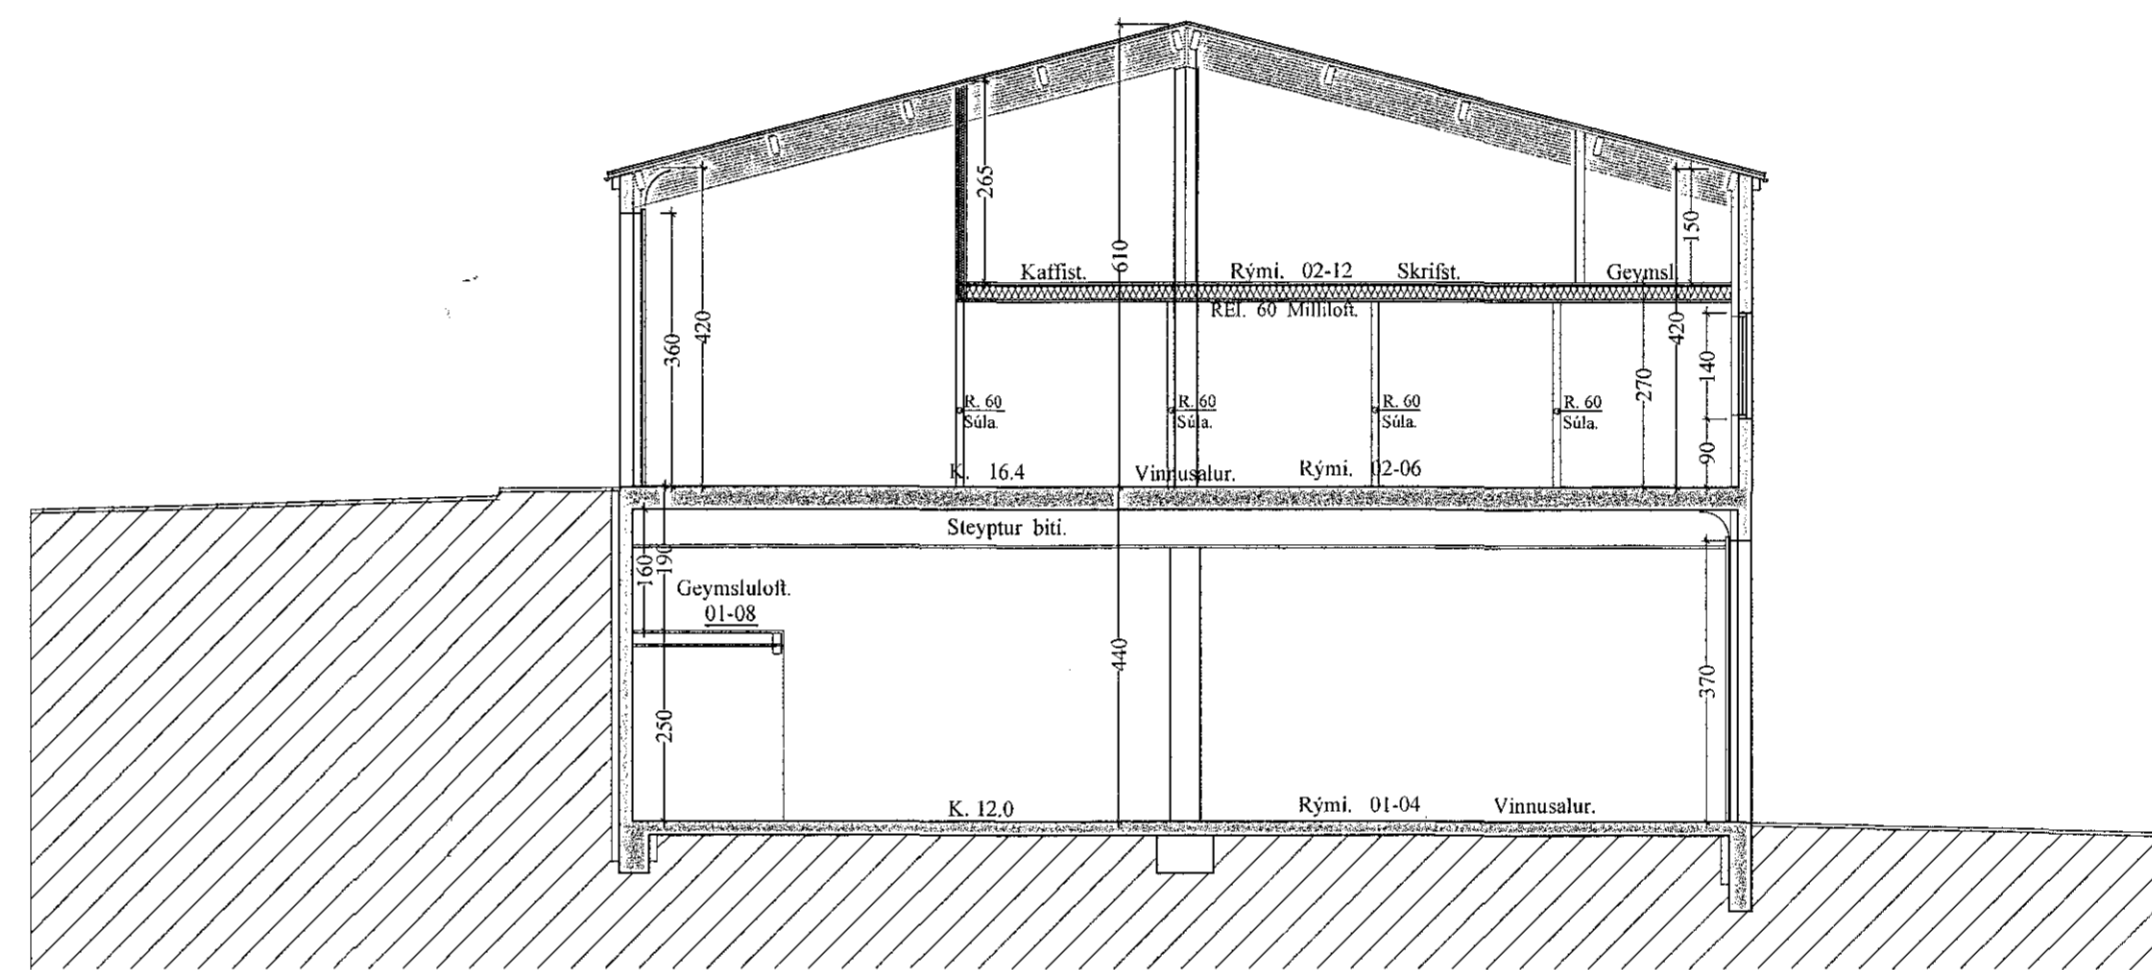

Sneiðing E - E 1 : 100

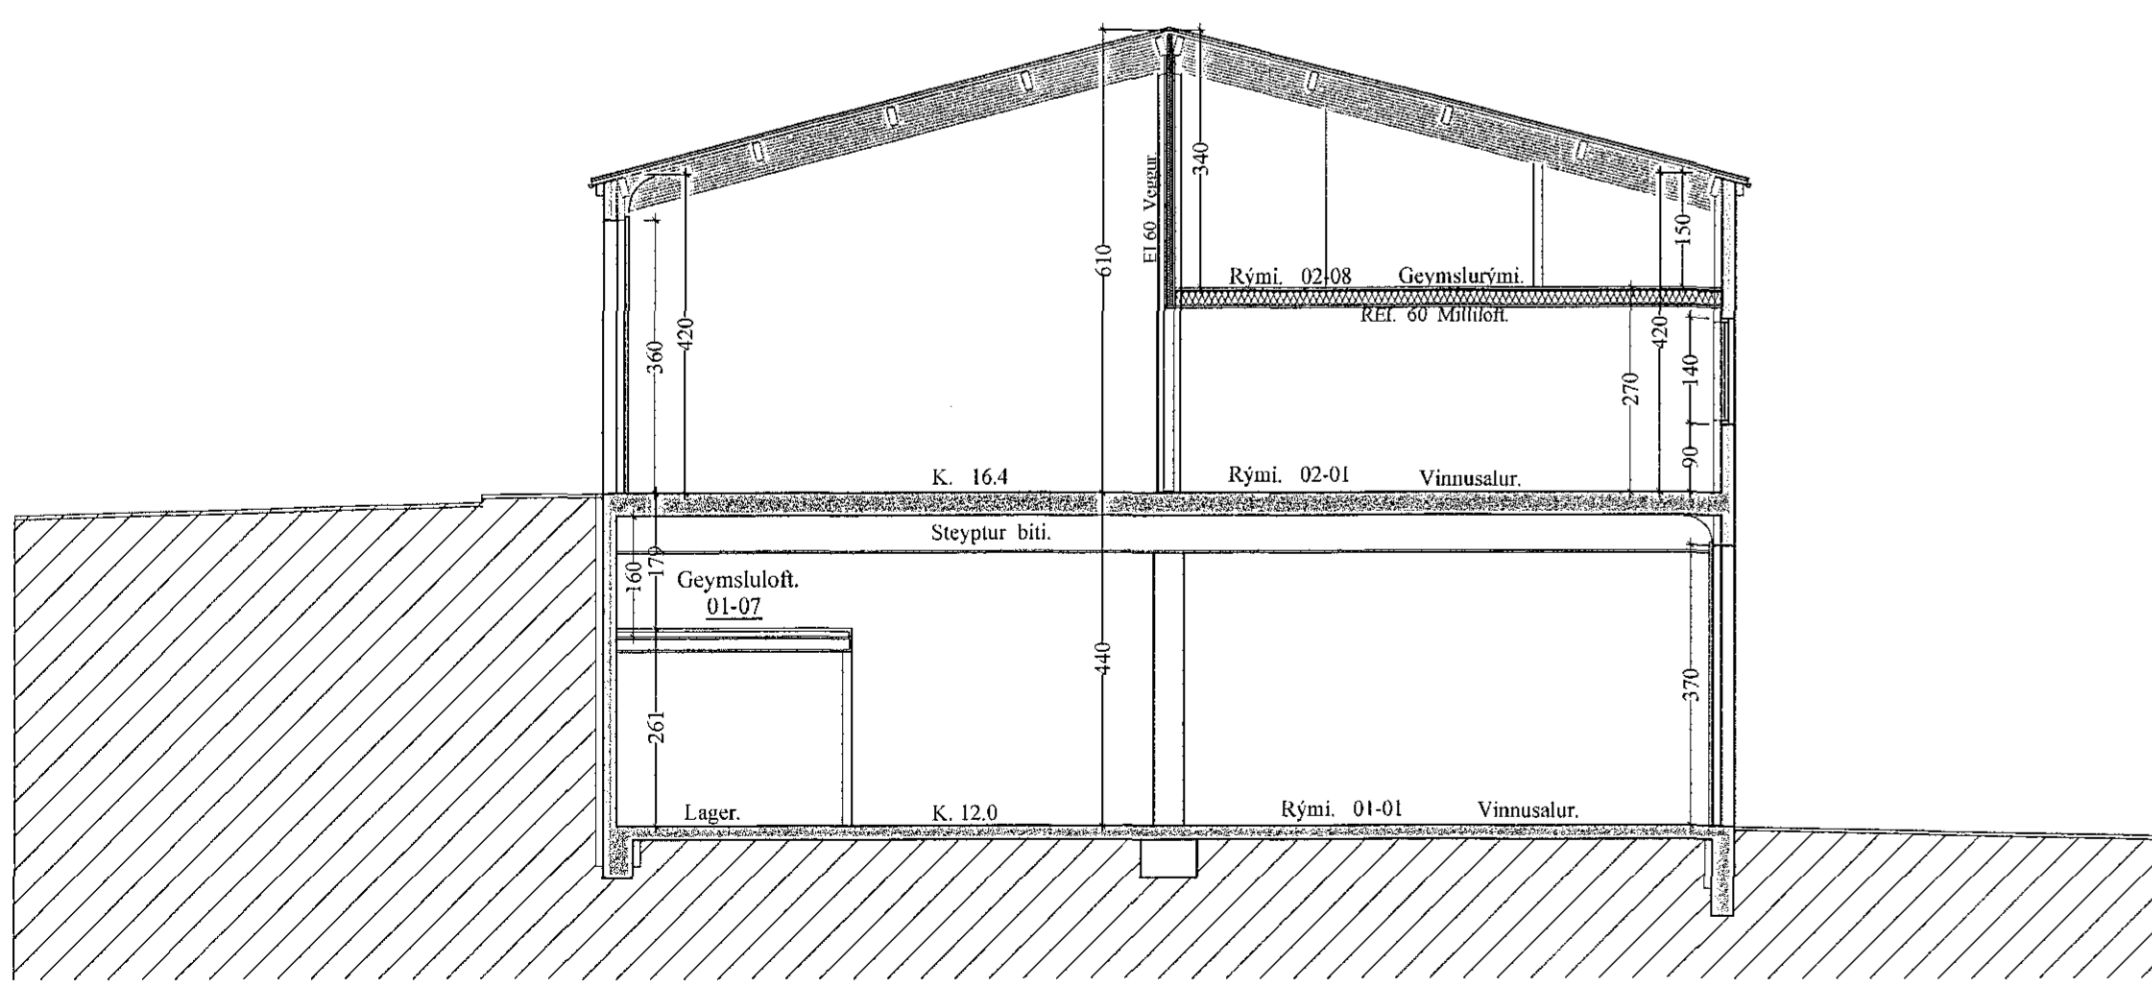

Sneiðing A - A 1 : 100

Breytt 2. - 11. - 2018
Breytt lofthæð á milli lofti í rými. 01-01

Breytt 12. - 2. - 2018
Reyndartekningar. Bætt inn sneiðingu í rými. 02-02
Breytt skráningartöflu.

Breytt 30. - 3. - 2017
Reyndartekningar. Breytingin felst í, frá fyrri samþ. teikningum, felst í eftirfarandi breytingum. Són er um breytingar á innra skípulagi í eftirfarandi rýmum: 02-01, 02-04, 02-05 og 02-06, jafnframt hefur verið bætt milli loftum í 81 áðurtalin rými. Breytt skráningartöflu.



29jan 1903.- 2018-- jan.dwg
5.11.2018 22:09 ch.
JonG