18/1212 13/11 '18

Samþykkt þann
21. nóv. 2018
Byggingafulltrúinn í Hafnarfirði

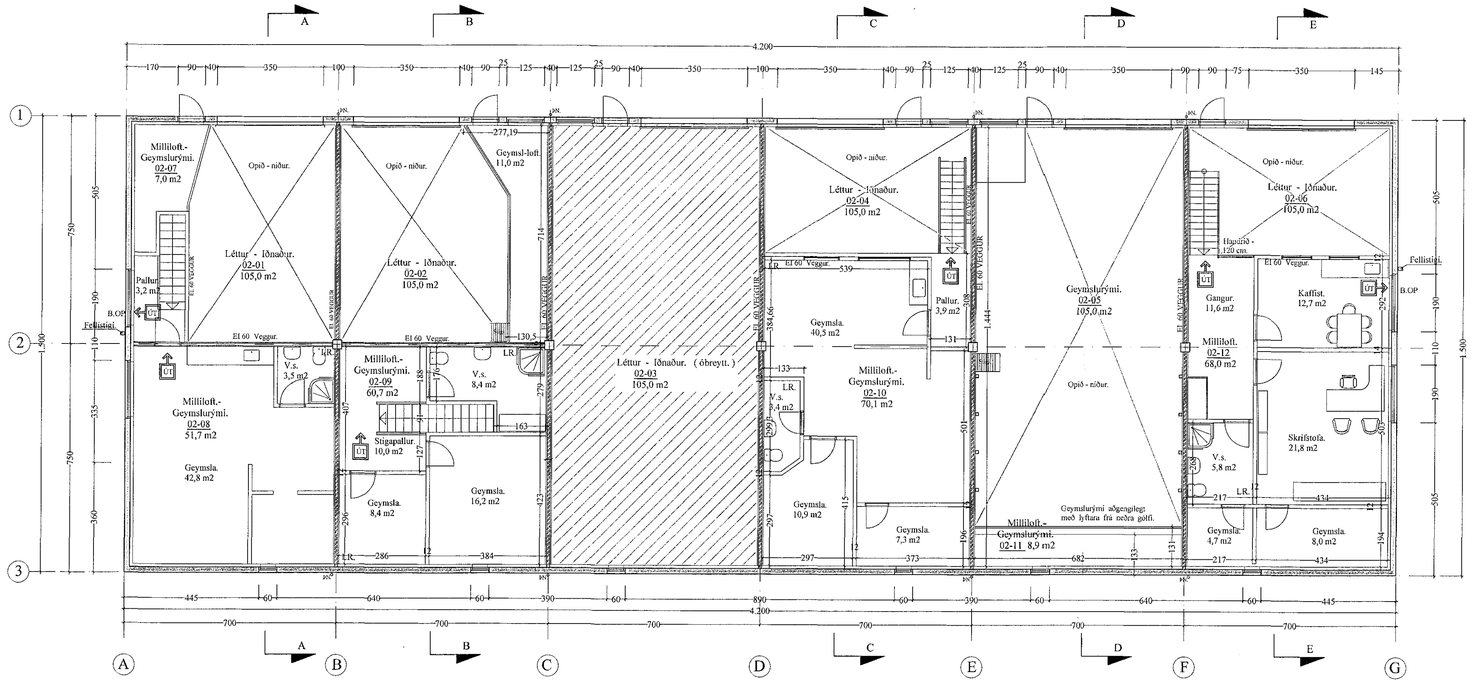

. Grunnmynd Milliloft. 1 : 100

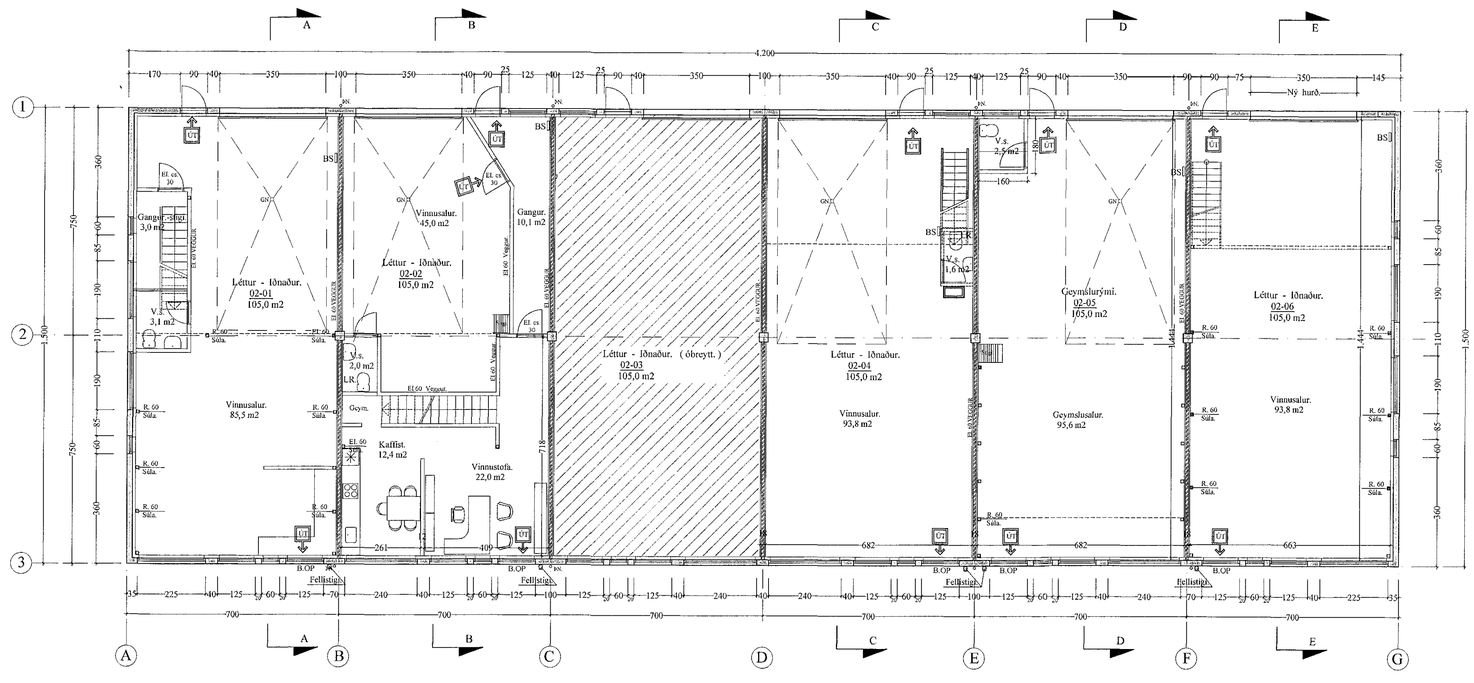

Grunnmynd 2. hæð. 1 : 100

BYGGINGARLÝSING: Brunatæknilegar SKÝRINGAR.:

Loftræsta skal öll gluggalaus Rými.

Við allar útgönguleiðir skal vera Útljós.
Í öllum rýmum hússins skal vera Neyðarlýsing.

Allar klæðningar, í loftum og veggjum, skulu að minnsta kosti vera klæðningar í Flokki II.

Allar nýjar klæðningar, samhliða viðhaldi hússins skulu vera í Flokki 1.

Breytt. 2. - 11. - 2018
Minnkað milliloft í rými 02-05 um 45,9 m2

Breytt. 12. - 2. - 2018
Reyndarteikningiar. Bætt inn breytingu á innra skipulagi í rými. 02-02 og milliofti 02-09 önnur rými Óbreytt.
Breytt skráningartöflu.

Breytt. 30. - 3. - 2017
Reyndarteikningiar. Breytingin fellst í, frá fyrri samþ. teikningum. fellst í eftirfarandi breytingum.
Sótt er um breytingar á innra skipulagi í eftirfarandi rýmum.: 02-01, 02-04, 02-05 og 02-06, jafnframt hefur verið bætt milliloftum í öll áðurtalin rými.
Sett hefur verið innkeyrsluhurð á rými 02-06 og felldir niður tveir gluggar á suðaustur hlið.
Breytt skráningartöflu.

07.11.2018
SAMÞYKKT Í SAMRÆMI VIÐ GILDANDI BYGGINGARREGLUGERÐ

Reyndarteikningar.

Hvaleyrarbraut 29 Hafnarfirði. Grunnmynd.

VERK. NR. 207
TEIKN. NR. 03
DAGS. 30. - 3. - 2017
BREYTT.
MÁL. 1:100

JÓN GUÐMUNDSSON ARKITEKT KT. 310551-3259
VINNUSTOFA SUÐURLANDSBRAUT 16 REYKJAVÍK SÍMI 552 5055
jon-ark@islandia.is

JonG 5.11.2018 22:09 e.h. 29am 1903.- 2018 - jan.dwg