



1811212 13/11/18


Samþykkt þann
21. nóv. 2018
Byggingatulltrúinn í Hafnarfirði

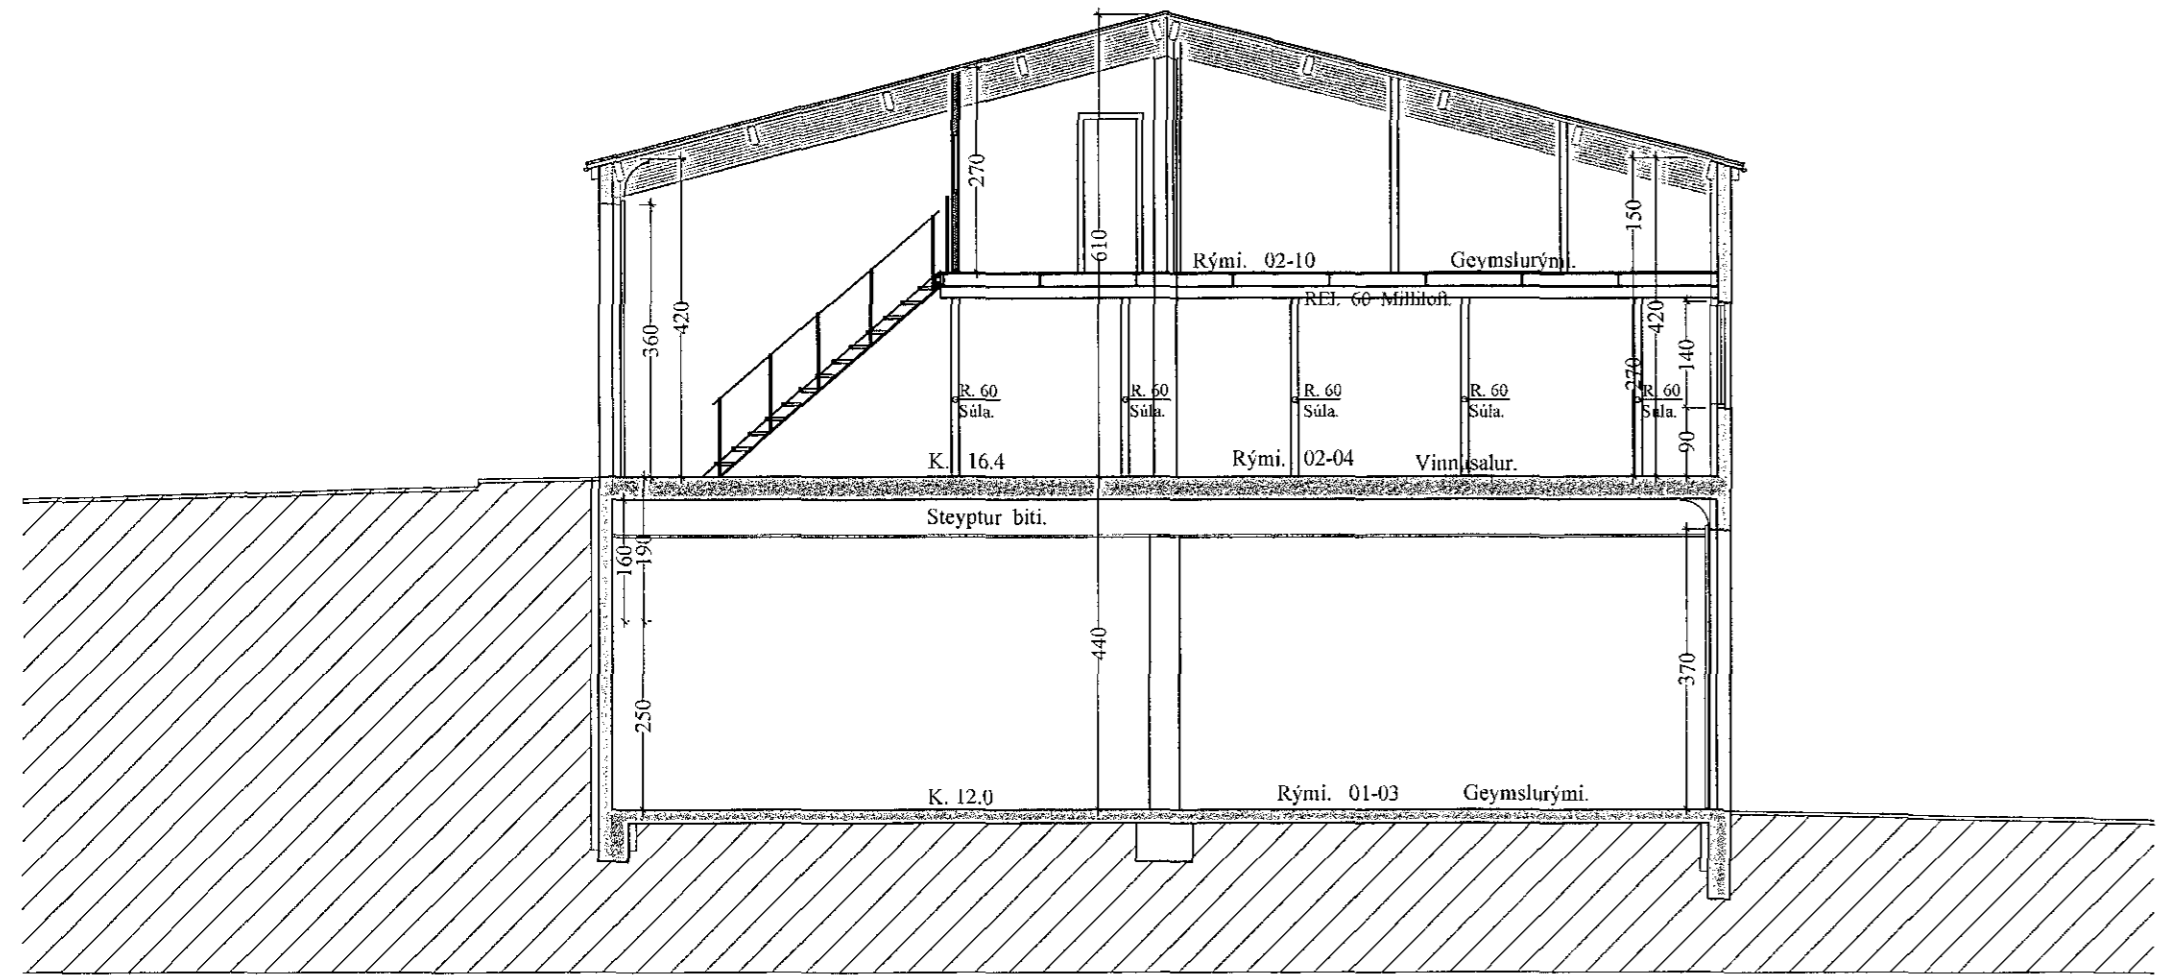


Sneiðing C - C 1 : 100

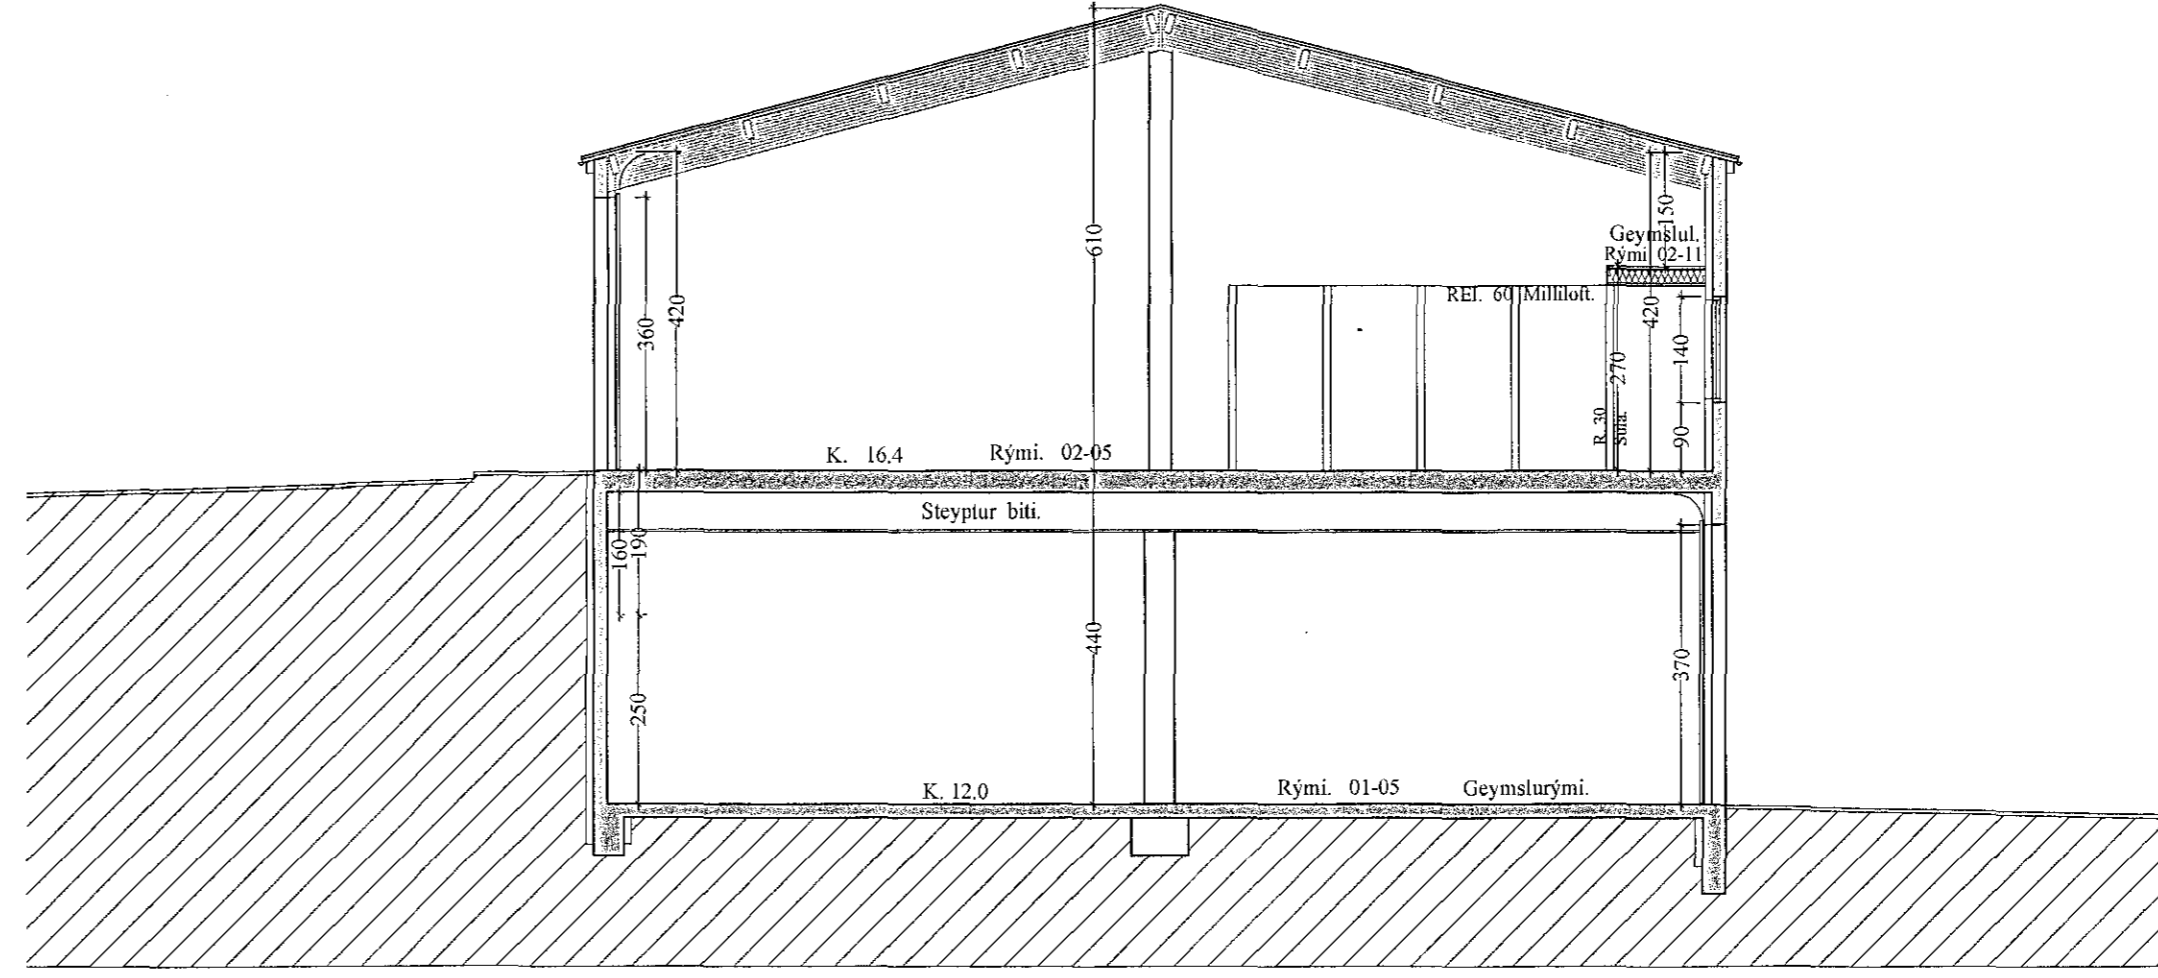


Sneiðing D - D 1 : 100

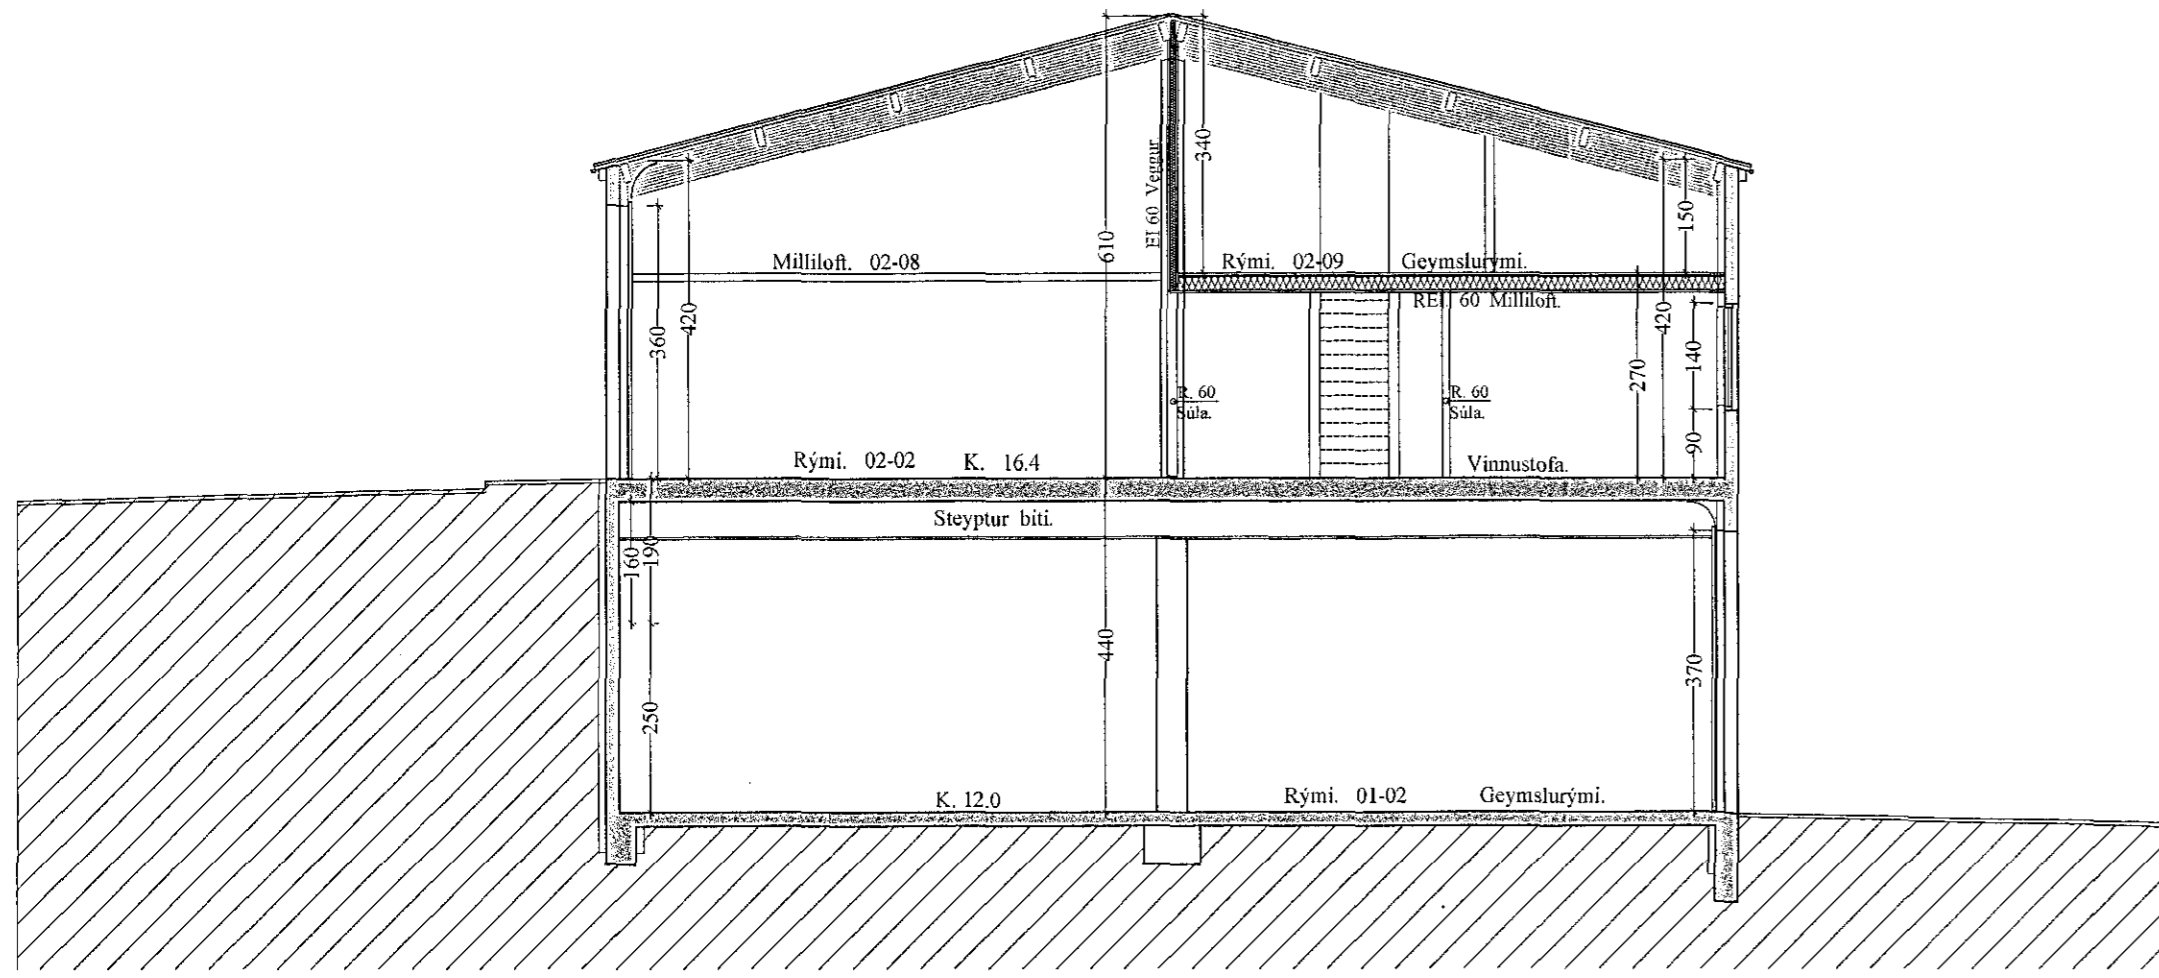

Sneiðing B - B 1 : 100

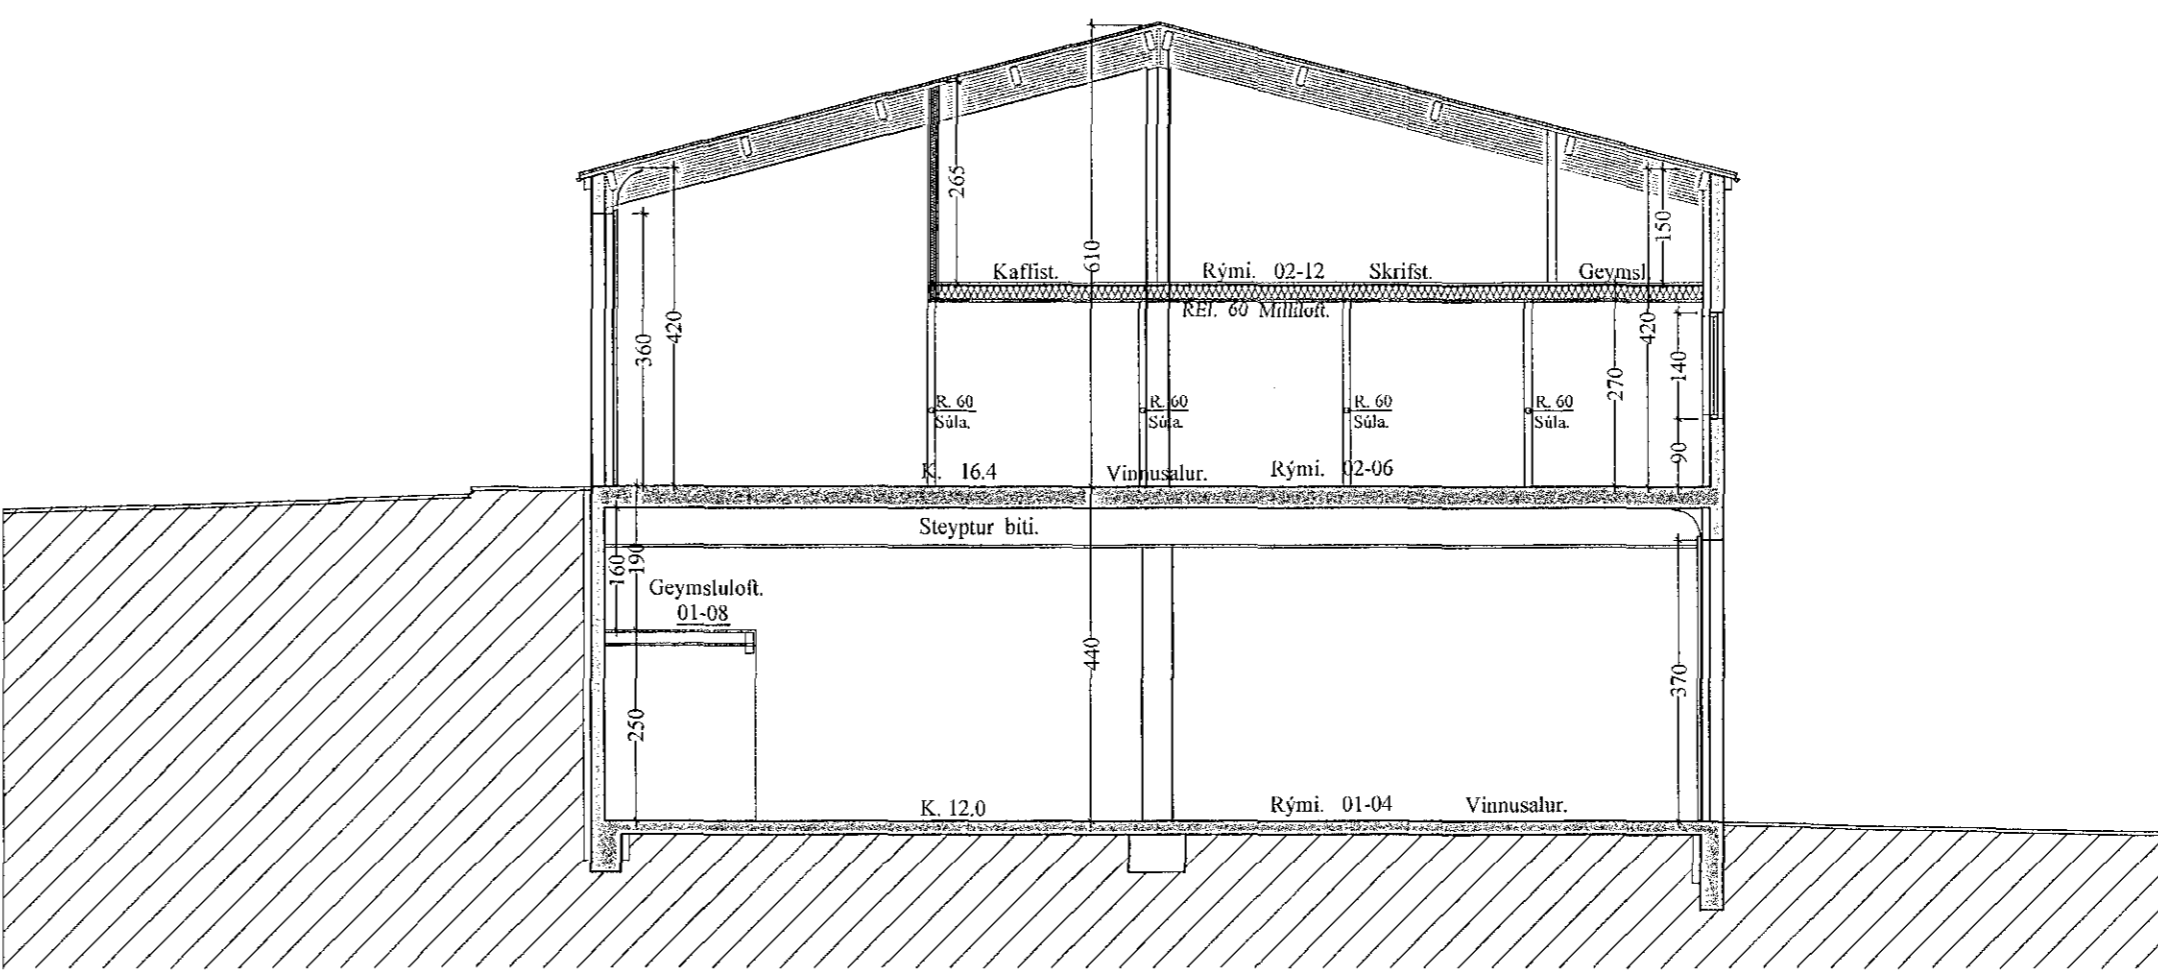

Sneiðing E - E 1 : 100

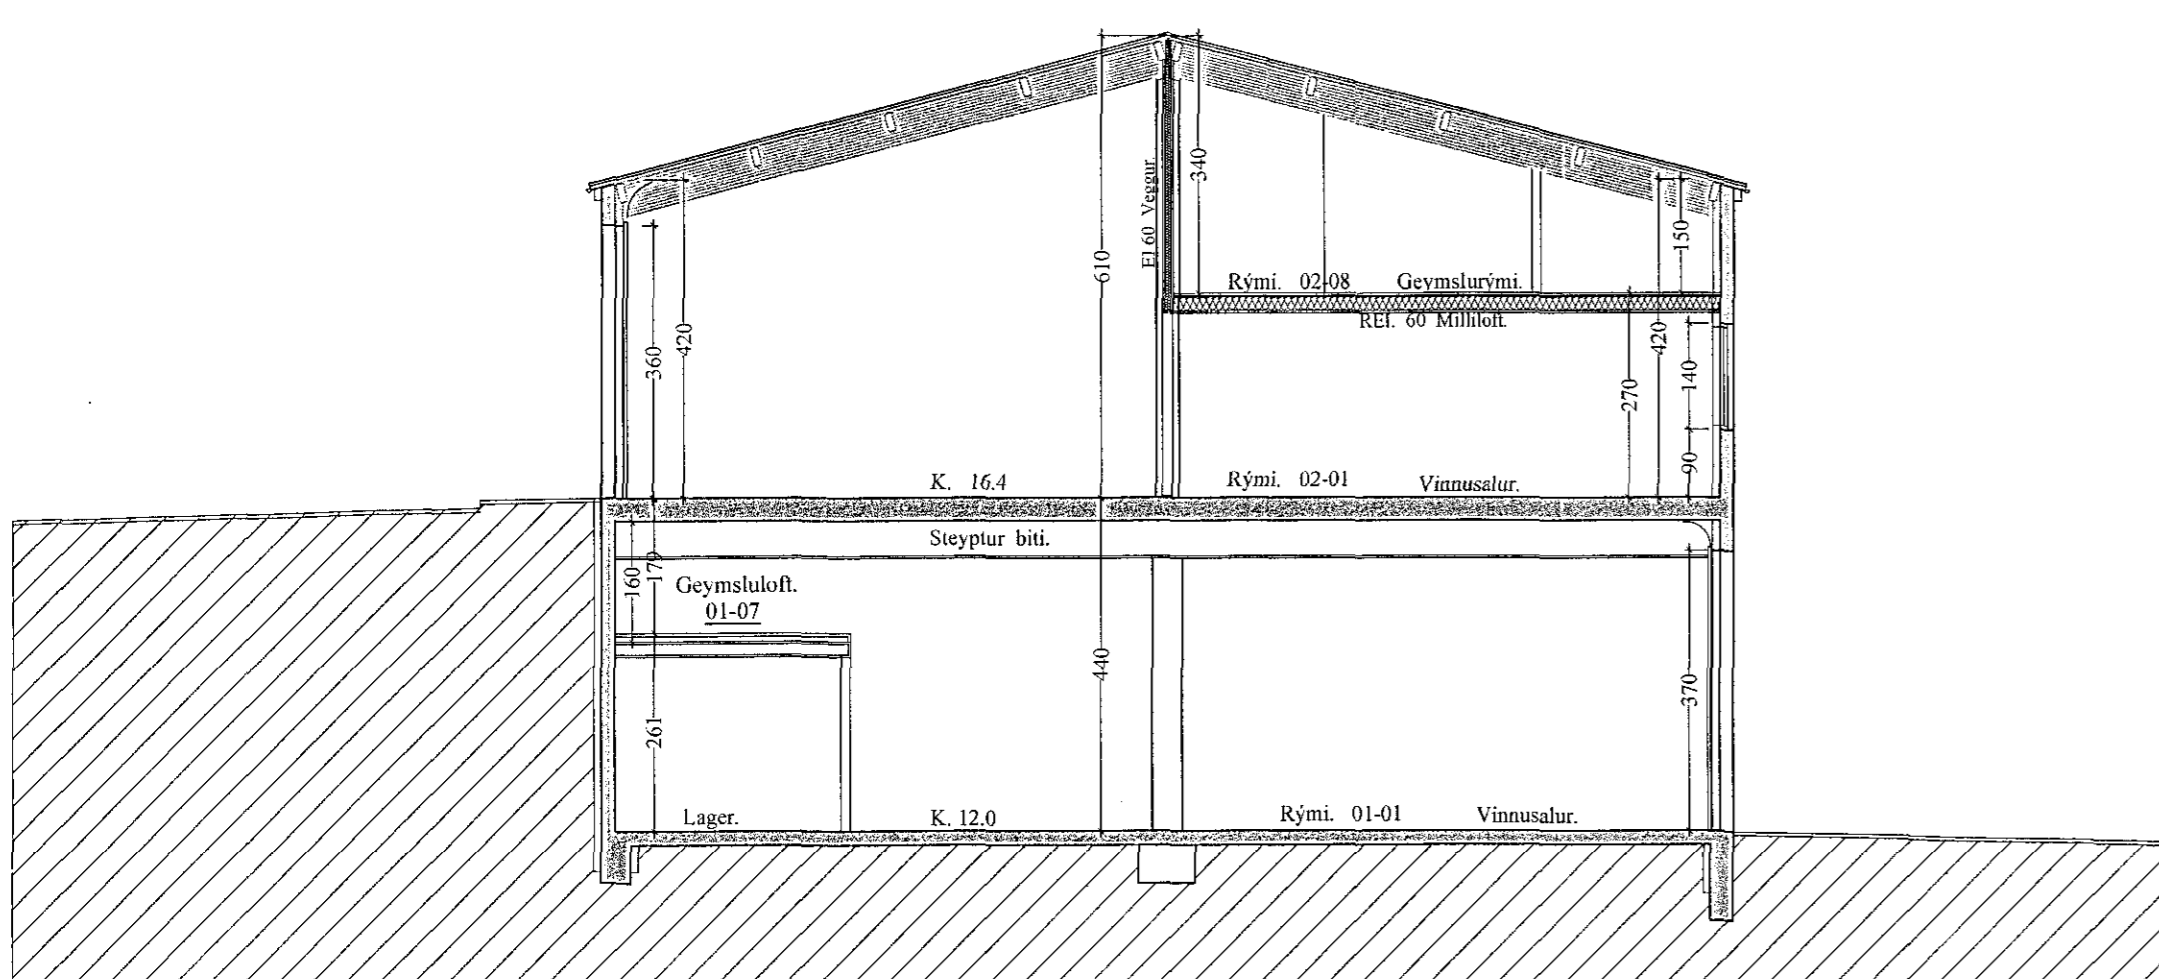

Sneiðing A - A 1 : 100

Breytt. 2. - 11. - 2018
Minnkað milliloft í rými 02-05 um 45,9 m2

Breytt. 2. - 11. - 2018
Breytt lofthæð á millilofti í rými 01-01

Breytt. 12. - 2. - 2018
Reyndarteikningar. Bætt inn sneiðingu í rými 02-02
Breytt skráningartöflu.

Breytt. 30. - 3. - 2017
Reyndarteikningar. Breytingin felst í, frá fyrri samþ. teikningum, felst í eftirfarandi breytingum.
Sótt er um breytingar á innra skipulagi í eftirfarandi rýmum: 02-01, 02-04, 02-05 og 02-06, jafnframt hefur verið bætt milliloftum í öll áduratalin rými.
Breytt skráningartöflu.



29am 1903.- 2018.- jan.dwg
5.11.2018 22:09 e.h.
JonG

Hvaleyrarbraut 29 Hafnarfirði. Sneiðingar.

Reyndarteikningar.

VERK. NR. 207 DAGS. 30. 3. 2017 MÁL. 1:100
TEIKN. NR. 05 BREYTT.

JÓN GUDMUNDSSON ARKITEKT
VINNUSTOFA SUDURLANDSBRAUT 16 REYKJAVÍK

ST. 510881
SÍMI 592 5095