




Upprunalegur höfundur: Batteríð ehf.

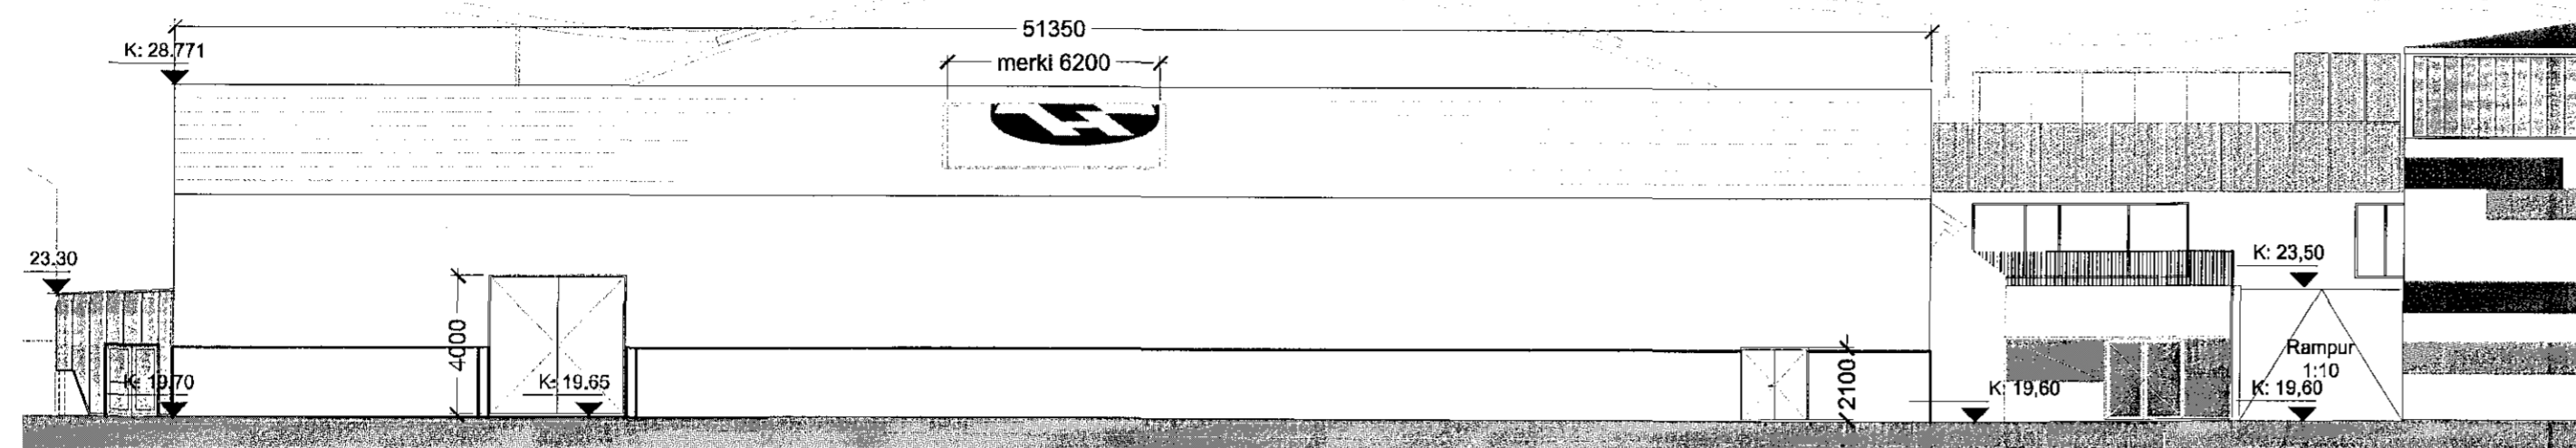


SUBURHLID  
MKV 1:200

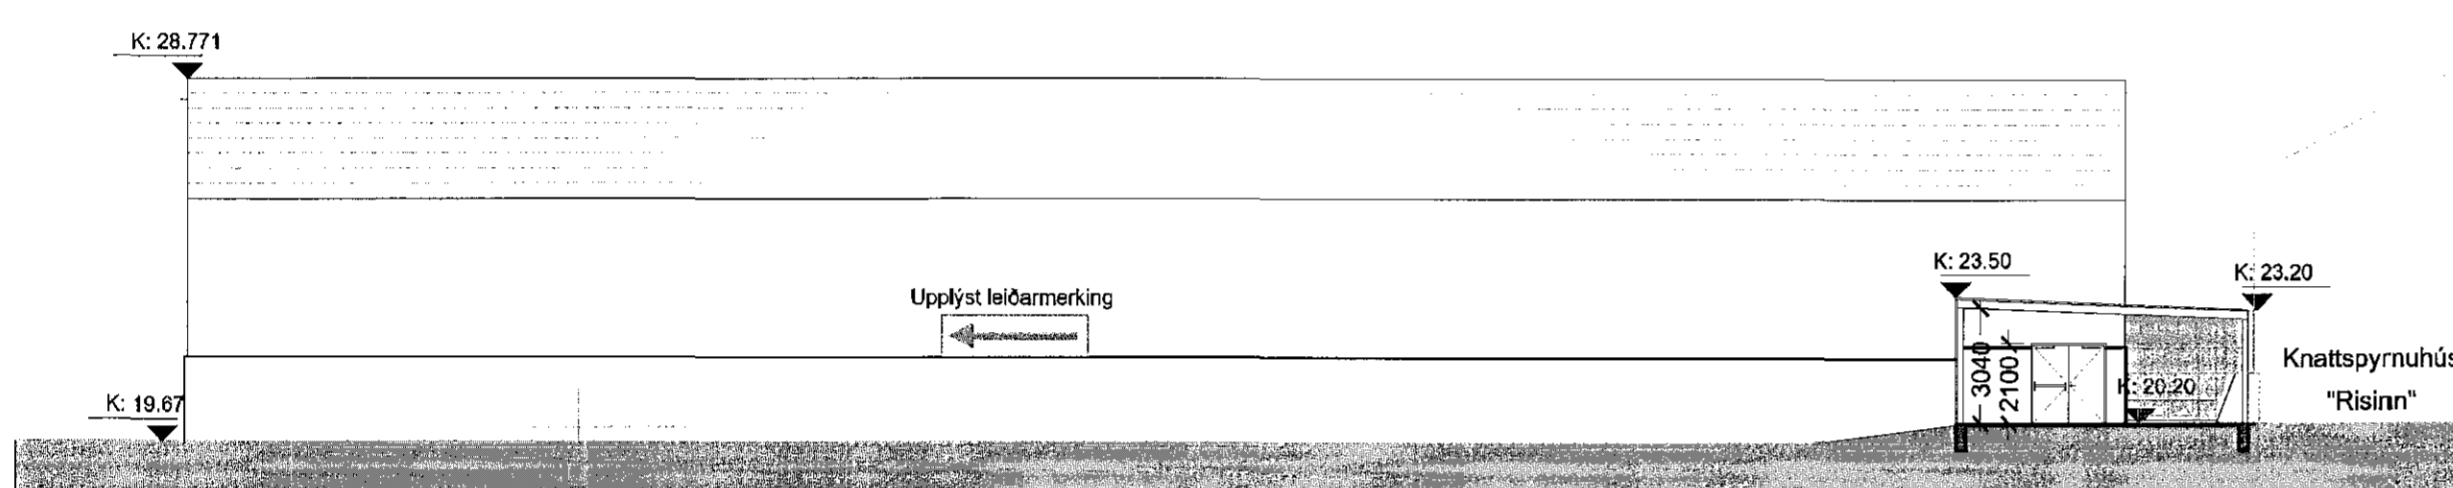


NORÐURHLID  
MKV 1:200

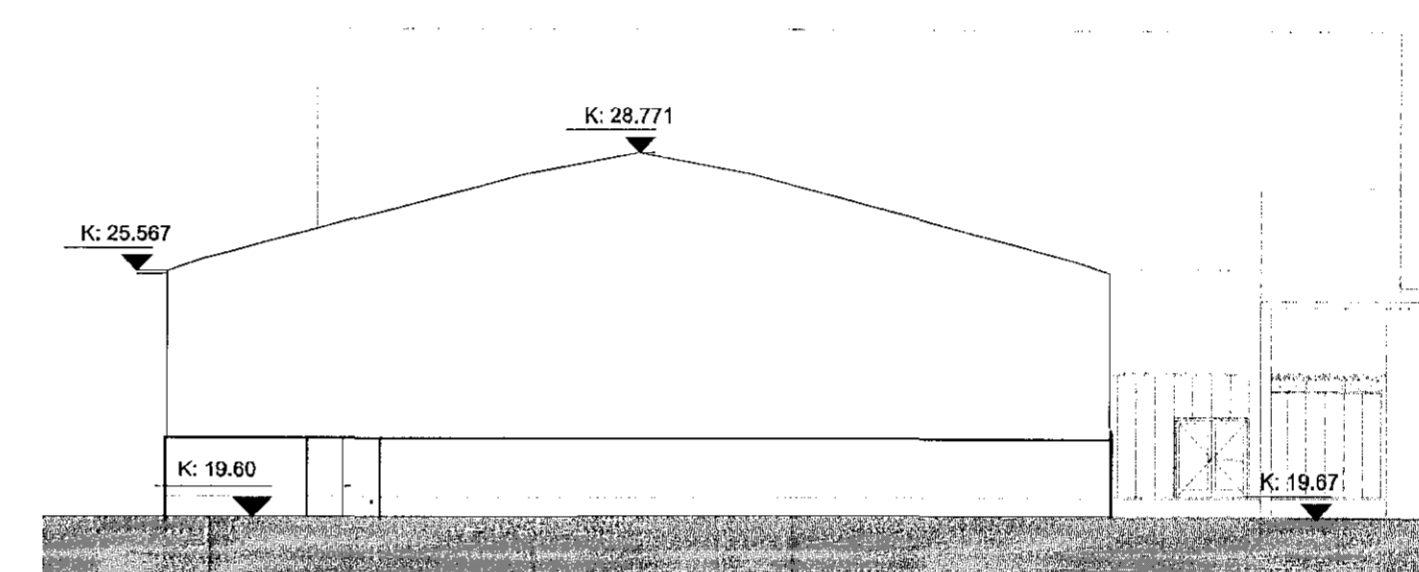


AUSTURHLID  
MKV 1:200

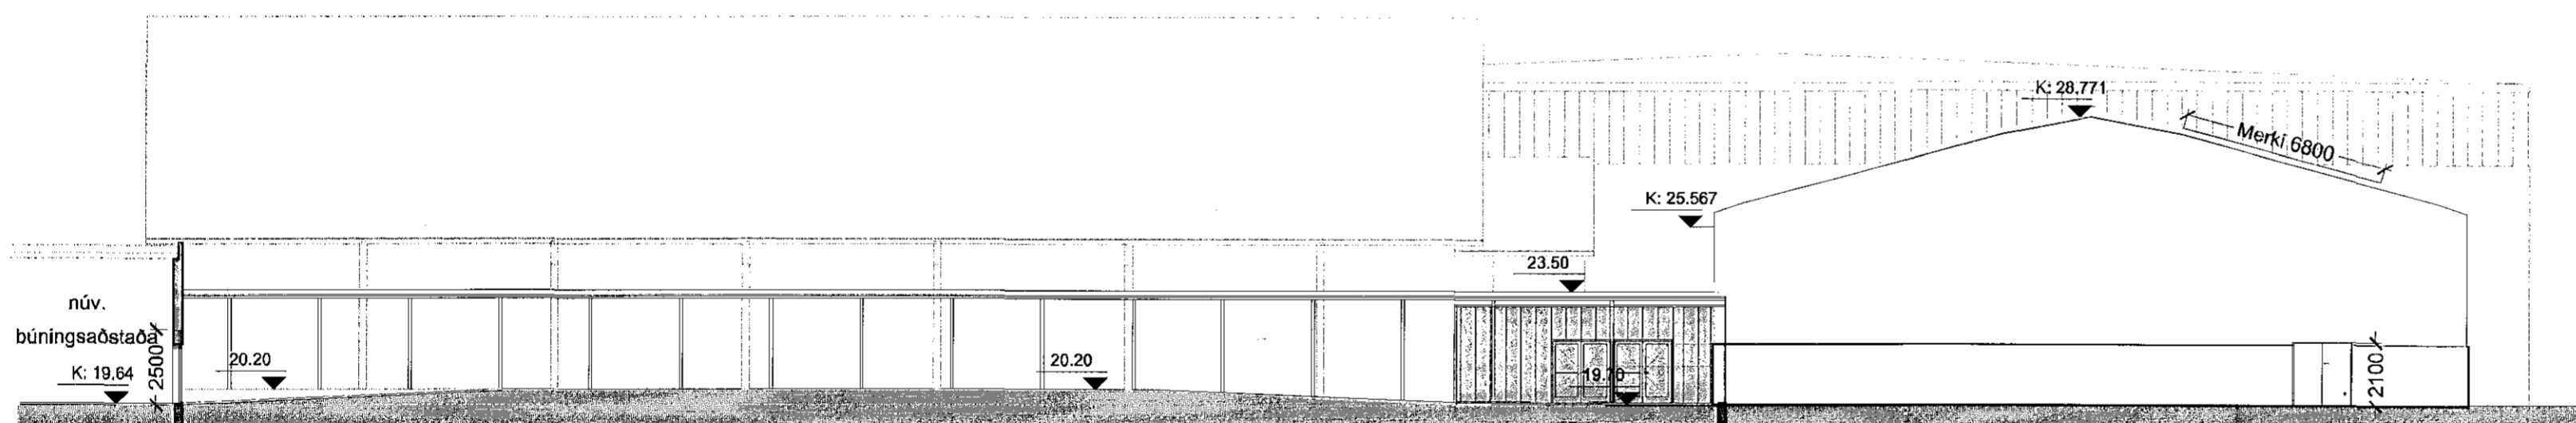

VESTURHLID OG SNEIDING B-B  
MKV 1:200

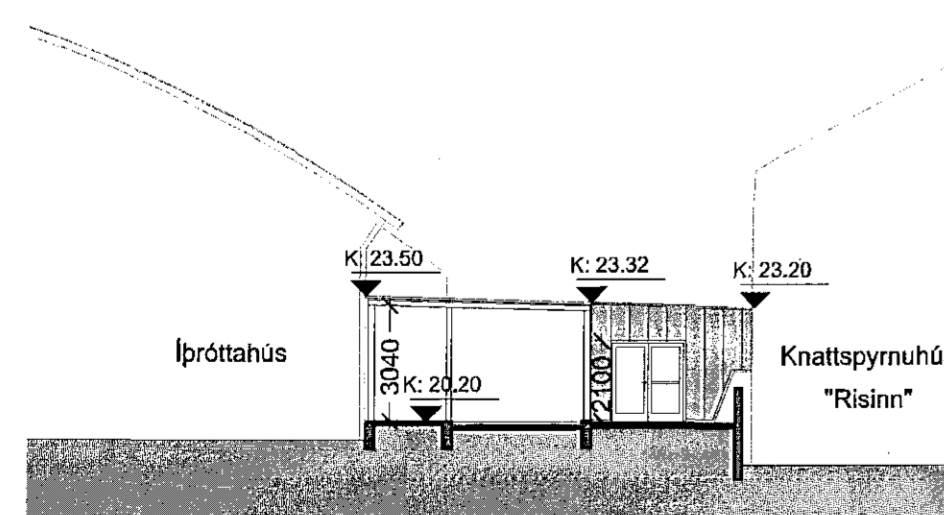

NORÐURHLID / SNEIDING C-C  
MKV 1:200

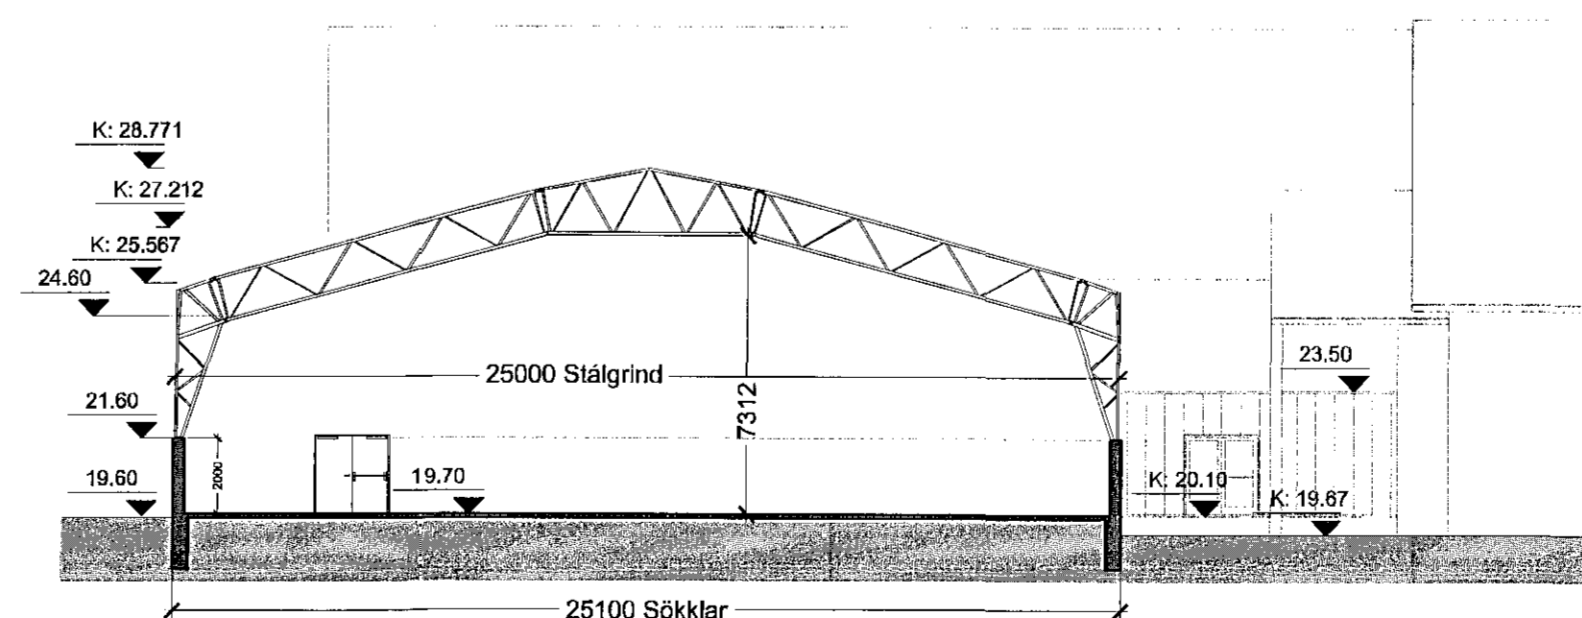

SNEIDING A-A  
MKV 1:200

SKÝRINGAR

0101	RÝMISNÚMÉR
K: 20.20	HÆÐ Á GÓLFI
K: 29.271	HÆÐAKÓTAR
REI90	BRUNAKRAFA - VEGGR
EI-CS30	BRUNAKRAFA - HURÐIR
← S →	RÝMINGARLEID
↑	HANDSLÖNKVITÆKI



Yfirfarir af  
brunahönnuðj  
**EFLA**  
VERKFRÆÐISTOFA

Þaðjón Rafnsson  
Ráfræn undirritun  
11.10.2018

Yfirfarir af  
brunahönnuðj Veris

2018-10-30  
13:51:52

ÁRTUN BRUNAHÖNNUÐAR

12	10.10.2018	SD	Leitarskýring á norðurlind	SE	

•Tavla 01R: Útgáfa innvi rípa, údv. útgáfa samh. verkkaupa. ÚTF. Útgáfa til framfaranna.  
01B: Útgáfa í byggingsgráttu. ÚTF. Útgáfa til verkkaupa.

FH-knattshús ehf  
VERKFRÆÐINGAR

Knattshús  
TEIGNIÐ VERIS

Kaplakríki  
GALTAGRÆTUNING

LANDNÚMÉR: 48001000  
STADGR.: 12342

MHL: 10  
MKV.: 1:200

BLADSTÆRÐ: A1

ÚTGAFA DAGS: 18.07.2014

STOFN DAGS: 11.10.2018

TEIKNAR: SV

YFIRFARIÐ: SE

1419 - 07 - 0 - A - (00) - 03 - 2

VERNR. MAPPA SVÆÐI ÁBYRGÐ SFB NR. RAGNR. ÚTGAFA

**b**

Sigurður Einarsson FAI  
tlf: 110457-2789

BATTERÍÐ | ARKITEKTAR

Hvaleyrbraut 32 | 220 Hafnarfjörri | Sí: 54 54 700 | www.arkitekt.is

© BATTERÍÐ | ARKITEKTAR  
ÖLL AÐRÖF OG AÐRÖF UNN TERNKINGAR AD HLU TA EGÁI HEILD ER HAD SÖRFLEGGI LEYFI HÖFUNDA